


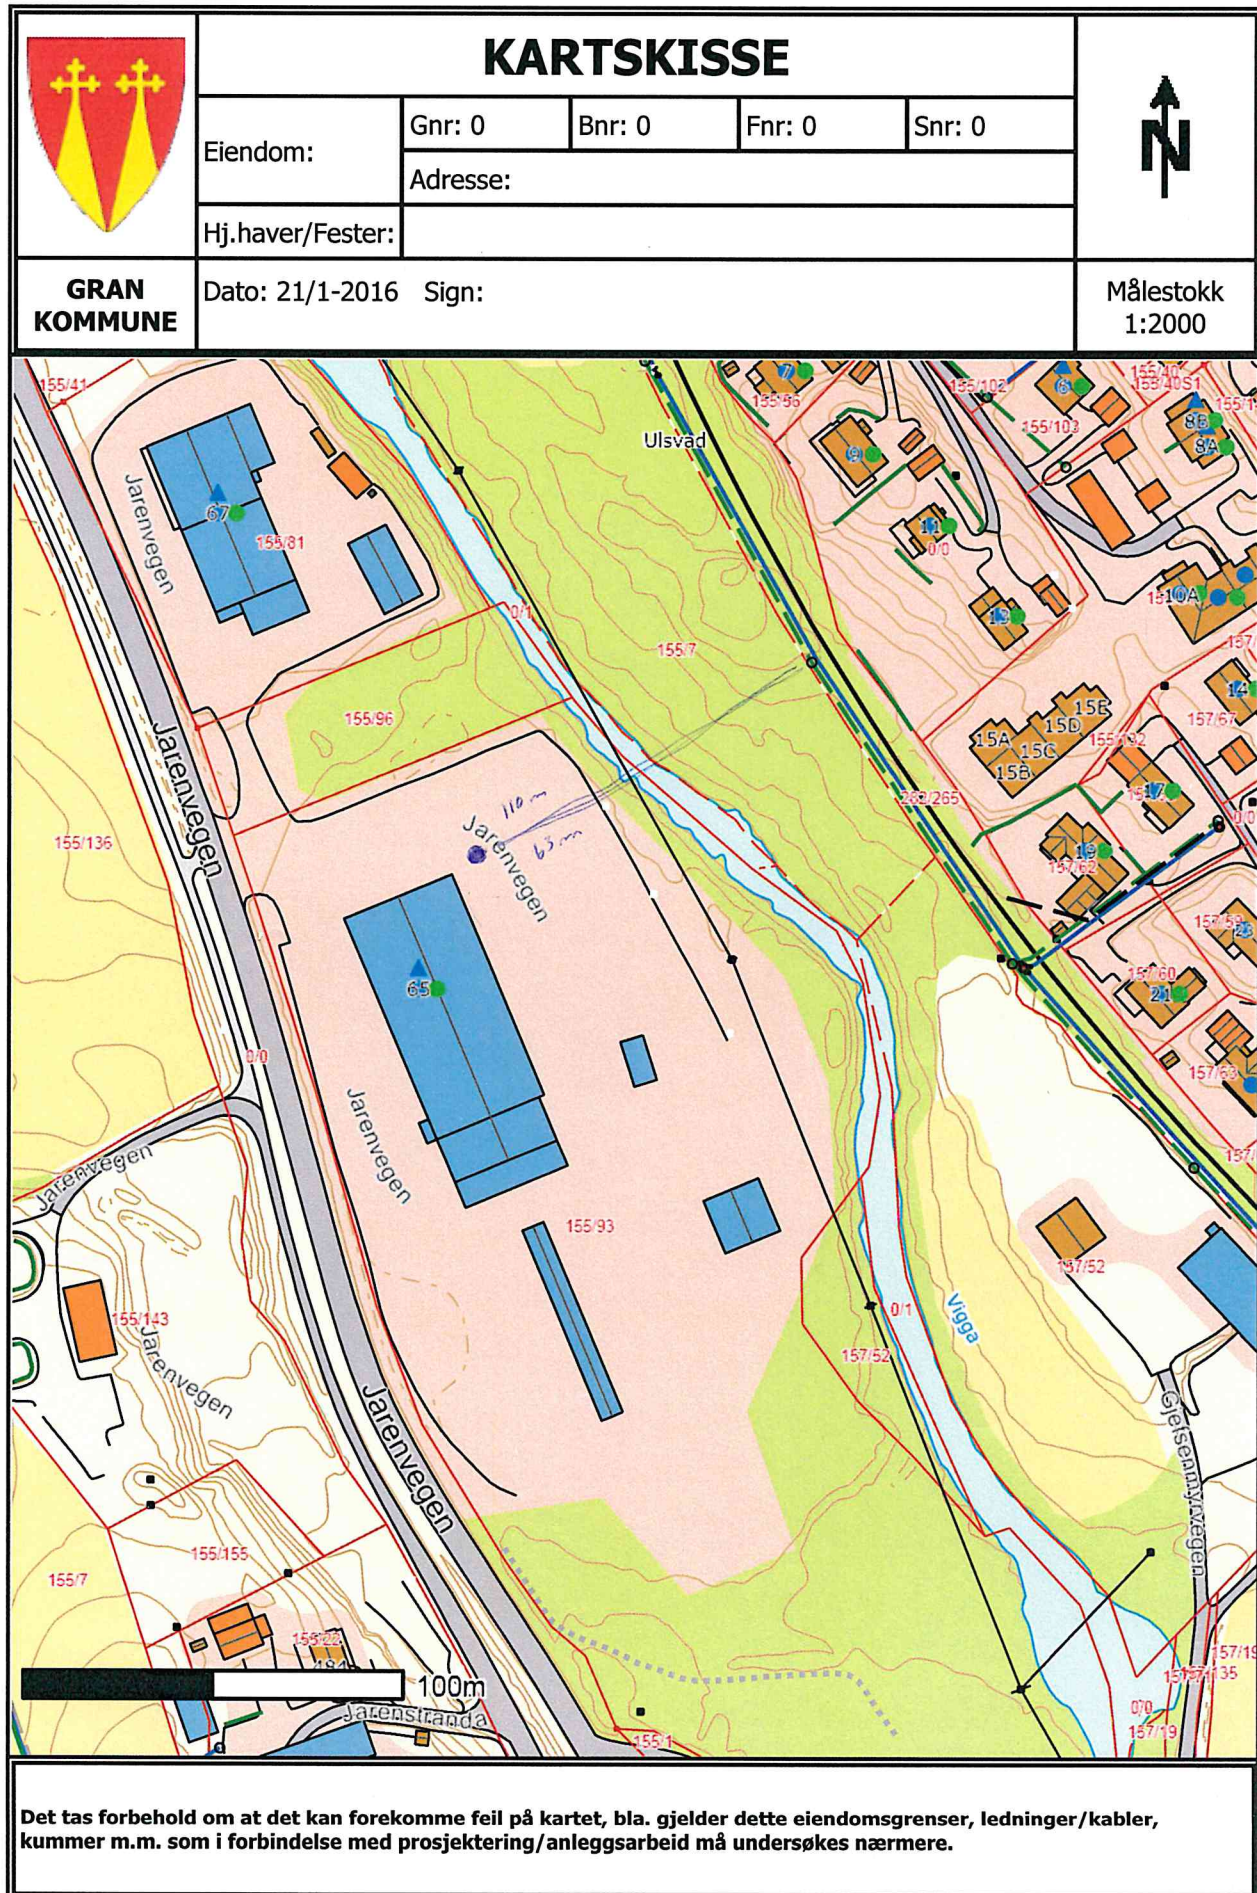


Gr. nr. 155 Br. nr. 93

Eier: Hadeland Bilsekskap

gate (vei) nr.

Adresse: 2770 Tøren

M=1:1000

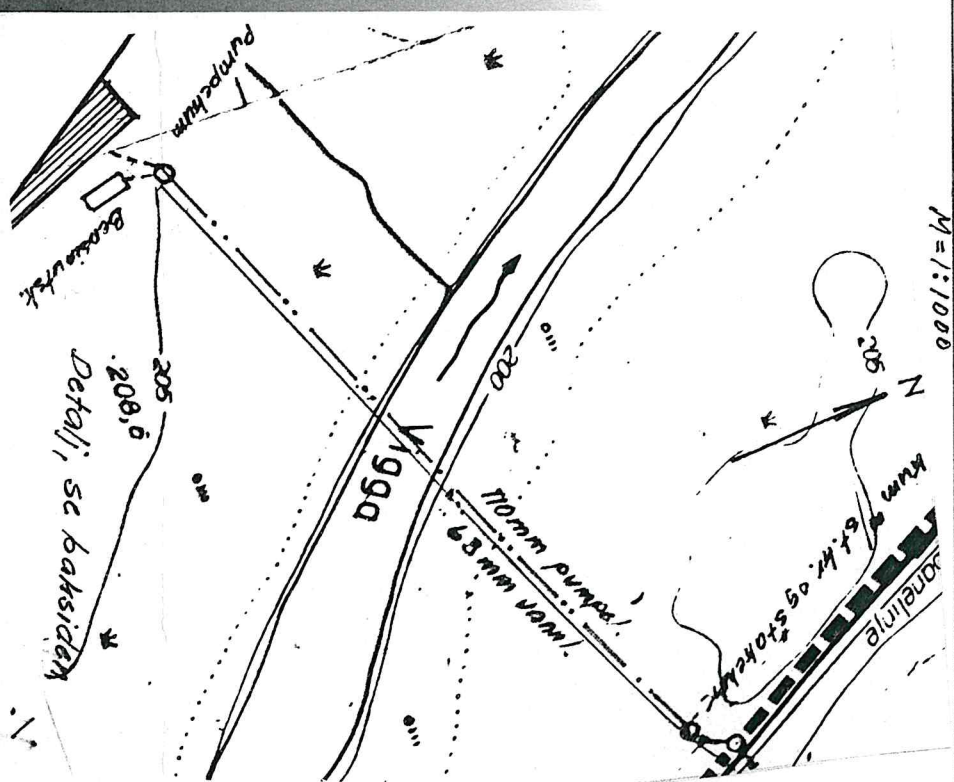

Vann innlagt 1 19 79 v/rørleggerfirma

Statt og søner A/S

Rørdimensjon og materiale 63 mm PEL NT 10

Stengekran:

Boring:

Kloakk innlagt 1 19 79 v/rørleggerfirma

A/S Statt og søner

Rørdimensjon og materiale 110 mm PVC

Tilknytning til hovedkloakk


Installasjoner: W.C. bad

Andre installasjoner:

Utvikelser og fornyelser, se bakside

E. B. A/S, Ofta.

Vannledning fornyet/omlagt / 19.....
 med..... rør
 Kloakkledning fornyet/omlagt / 19.....
 med..... rør
 Nye sanitærinstallasjoner:

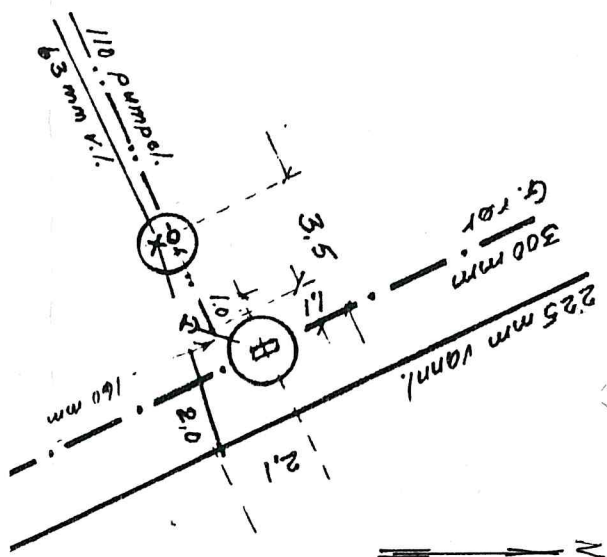

Vannavgift:
 Tilkoblingsavgift kr. 40.275,-
 Årsavgift kr. (vannmåler)
 Kloakkavgift:
 Tilkoblingsavgift kr. 67.125,-
 Årsavgift kr.