


BTA  
399,1 m<sup>2</sup>  
  
BRA  
364,3 m<sup>2</sup>  
  
BRA Gard rom 1-4.  
93,1 m<sup>2</sup>

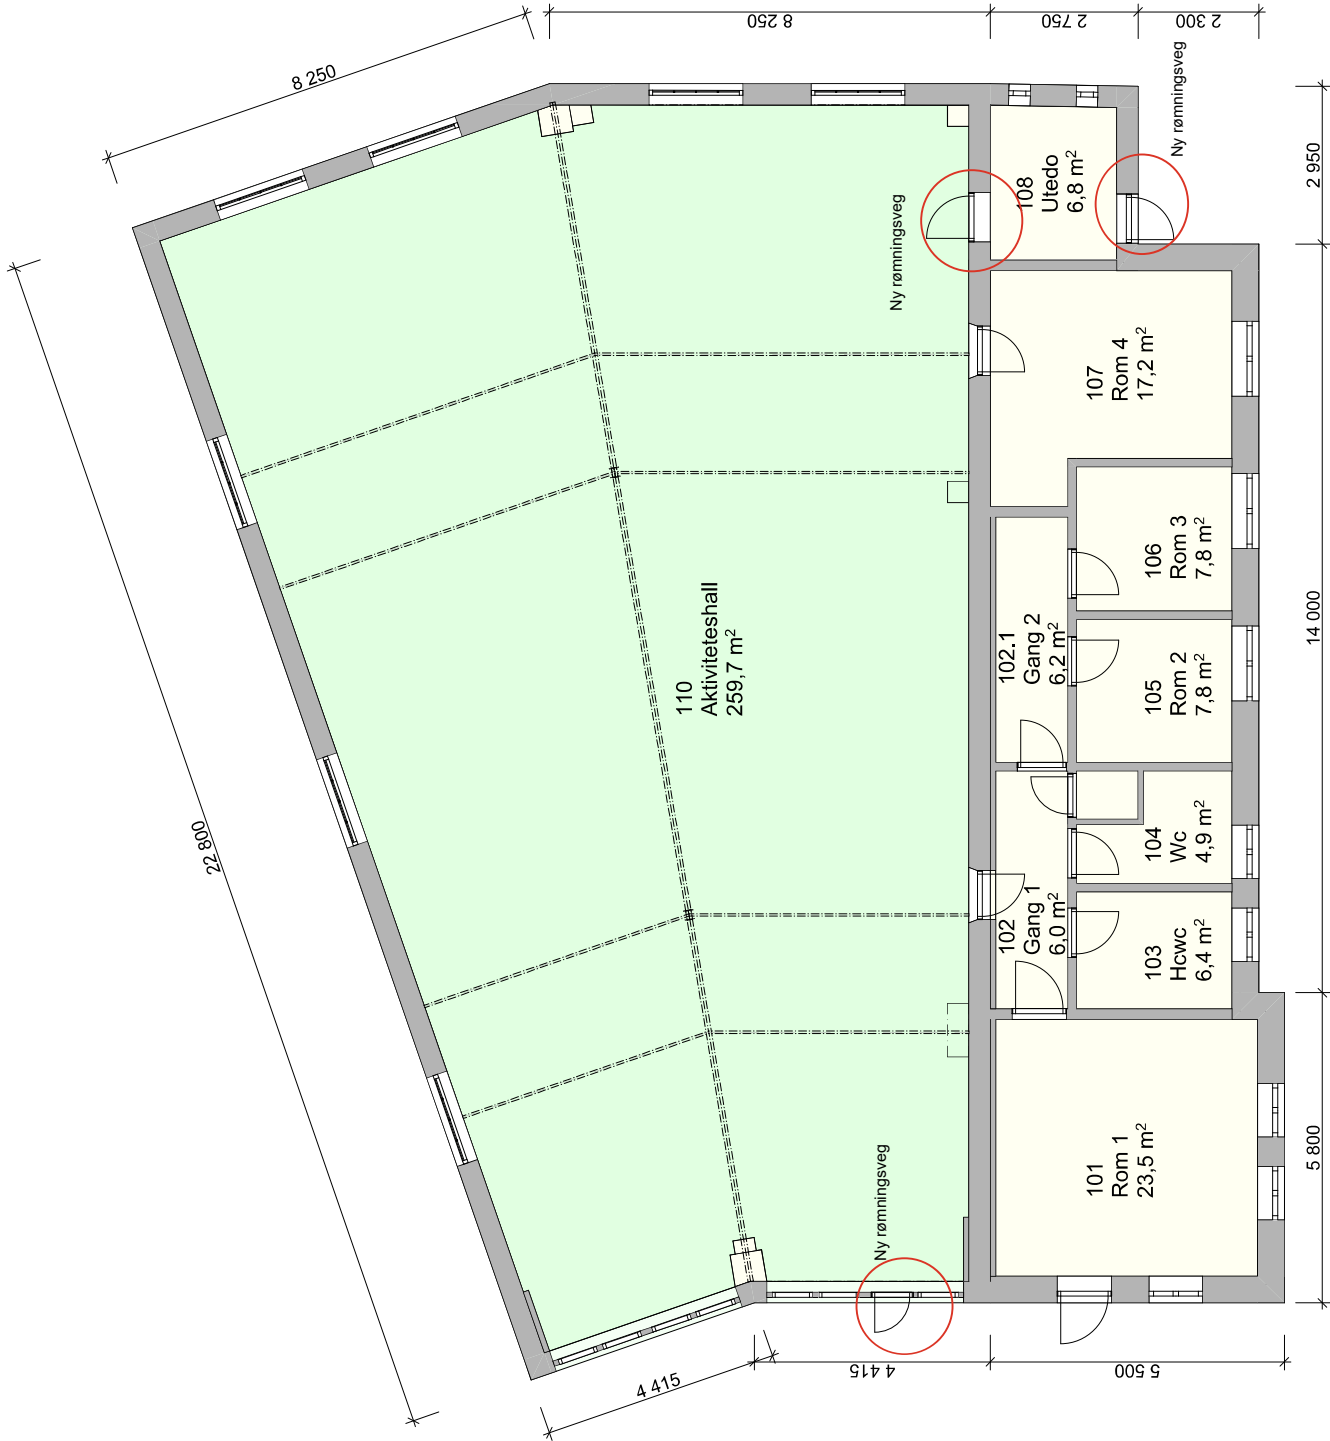

|   |                                                                                                   |  |                                                                                           |  |                |  |                        |                       |            |
|---|---------------------------------------------------------------------------------------------------|--|-------------------------------------------------------------------------------------------|--|----------------|--|------------------------|-----------------------|------------|
| <input type="radio"/> ARBEIDSTEGNING<br><input type="radio"/> ANBUDSTEGNING<br><input type="radio"/> TEGNING FOR BYGGESØKNAD | NB ! Byggningsmål og utsparring må kontrollmåles                                                  |  | Nissedal kommune<br>Treungen Lokstallen Fjoneveien 17A<br>Gnr.Bnr. Gnr/Bnr/Festnr. 33/165 |  | Plan 1. etasje |  | Sign./ Ktr<br>Sign/Ktr | Proj.dato: 28.10.2025 | REV        |
|   | 6\_\_01 PROSJEKTER25098 Treungen Lokstall Kultur/O PROSJEKTFULL35098 Treungen Lokstall Ekstet_dph |  | Sør arkitektur AS<br>Ogengraving<br>Sørveien 16<br>5078 Norddalen                         |  | Pr.nr.: 25098  |  | Mål : 1:100            | Pr.nr.: 25098         | 28.10.2025 |
|   | Indeks - Dato - Revisjon - Sign                                                                   |  | sør arkitektur                                                                            |  | A20-1          |  |                        |                       |            |