



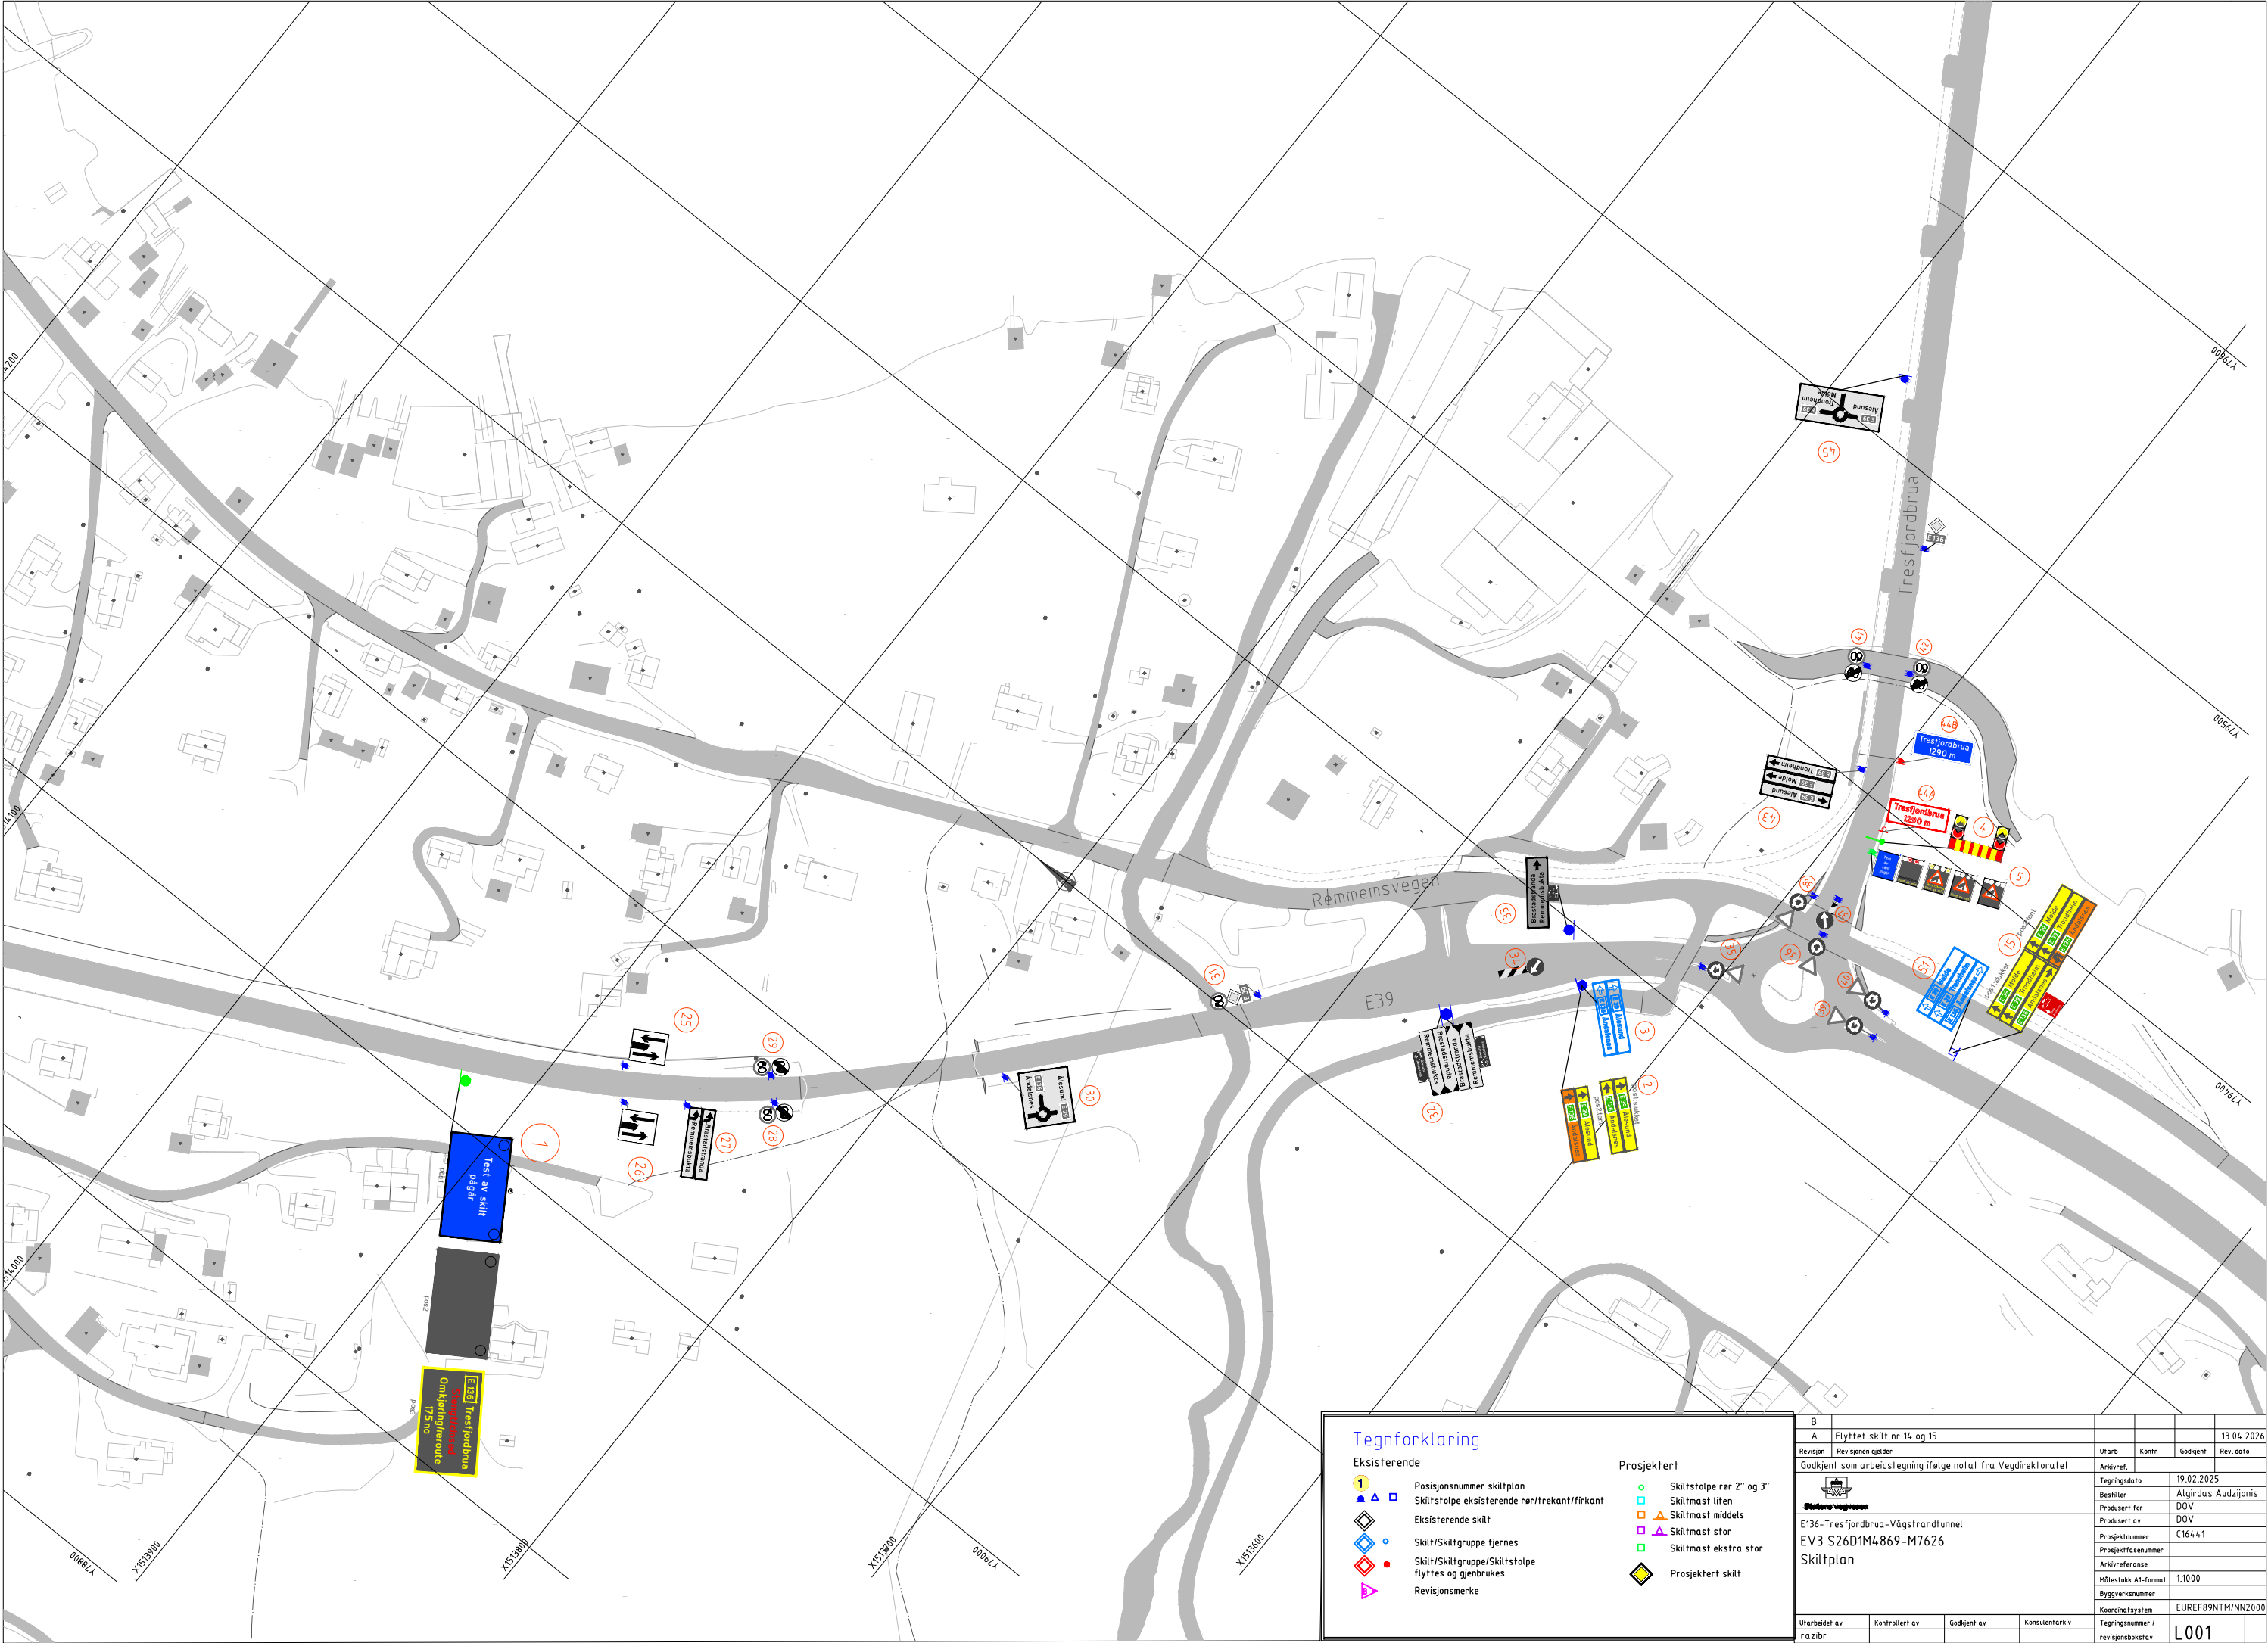

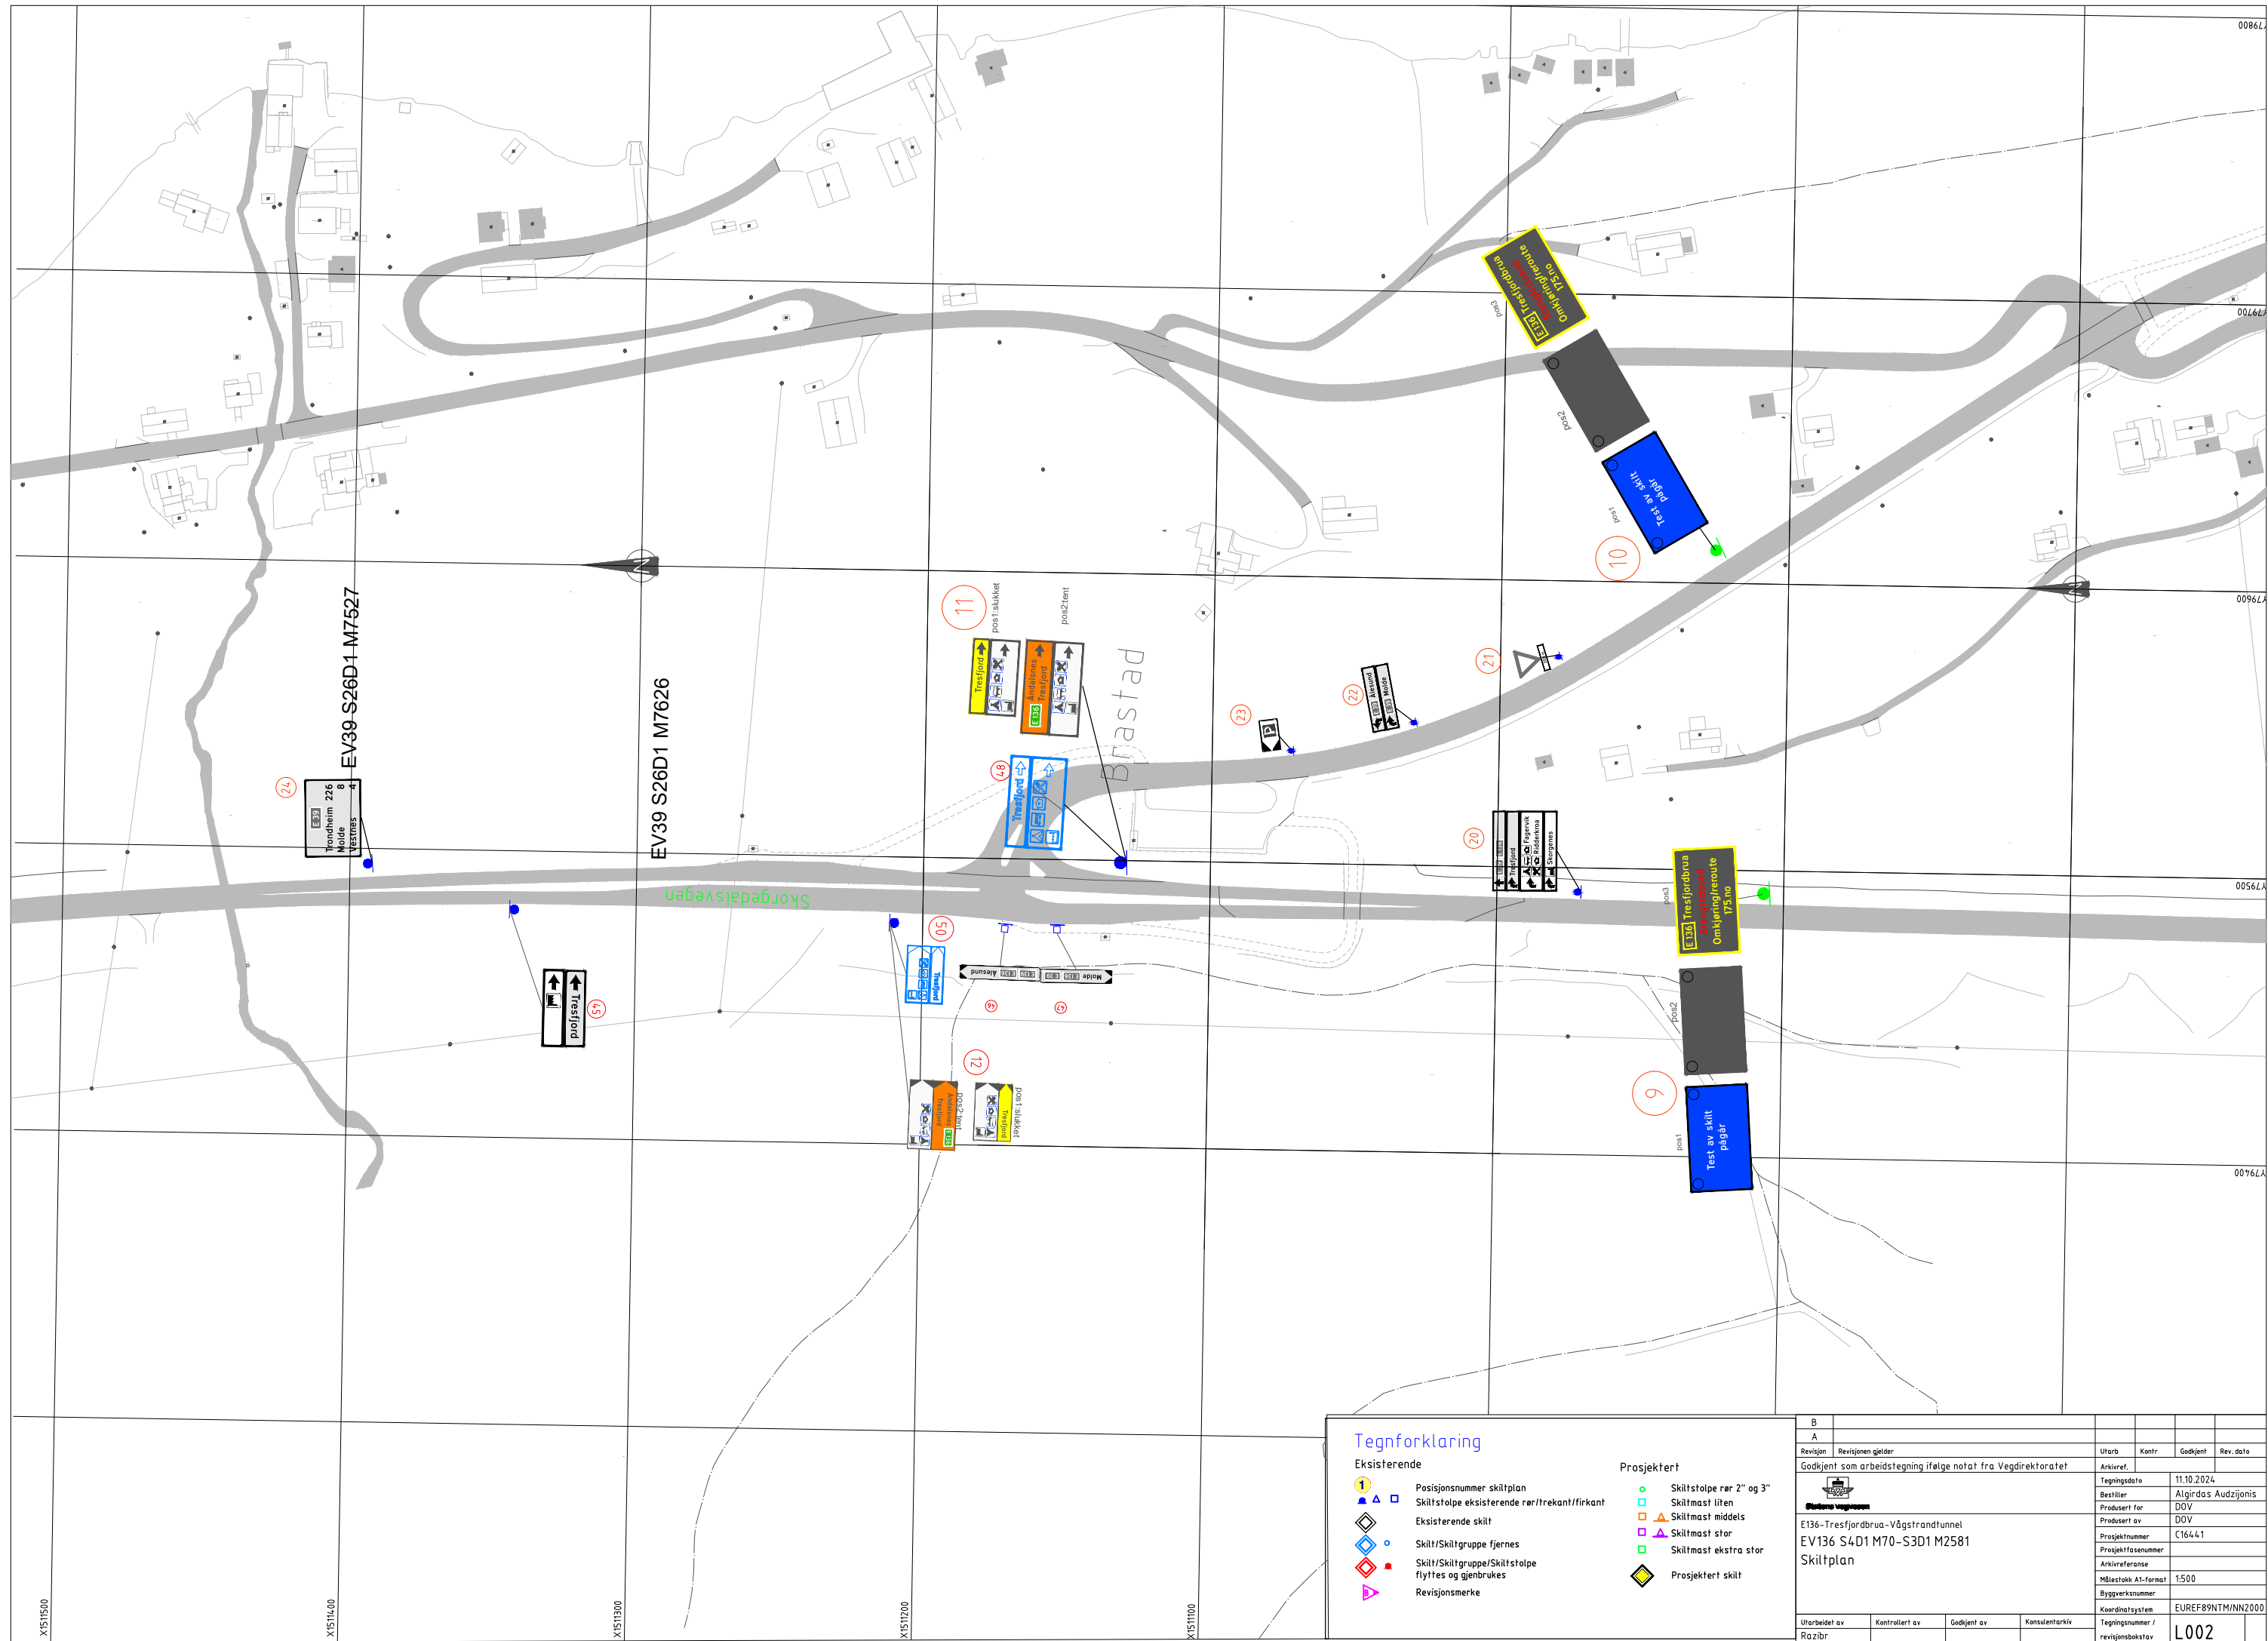



Tegnforklaring


Eksisterende

- 1 Posisjonsnummer skiltplan
- ▲ Skiltstolpe eksisterende rør/trekant/firkant
- ◊ Eksisterende skilt
- ◊ Skilt/Skiltgruppe fjernes
- ◊ Skilt/Skiltgruppe/Skiltstolpe flyttes og gjenbrukes
- ◊ Revisjonsmerke

Prosjektert

- Skiltstolpe rør 2" og 3"
- ◊ Skiltmast liten
- ◊ Skiltmast middels
- ◊ Skiltmast stor
- ◊ Skiltmast ekstra stor
- ◊ Prosjektert skilt

B					
A					
Revisjon	Revisjonen gjelder	Utarb	Kontr	Godkjent	Rev. dato
Godkjent som arbeidstegning ifølge notat fra Vegdirektoratet		Arkivref.			
E136-Tresfjordbrua-Vågstrandtunnel		Tegningsdato	11.10.2024		
EV136 S4D1 M70-S3D1 M2581		Bestiller	Algirdas Audzjanis		
Skiltplan		Produsert for	DOV		
		Produsert av	DOV		
		Prosjektnummer	C164.41		
		Prosjektfasennummer			
		Arkivreferanse			
		Målestokk A1-format	1:500		
		Byggeværksnummer			
		Koordinatsystem	EUREF89NTM/NN2000		
Razibr					

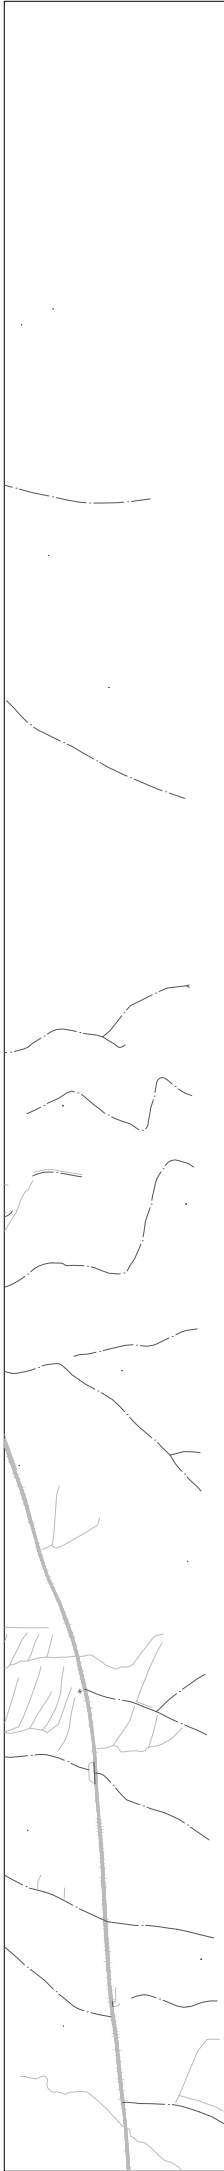

SKILTLISTE							
Pos. no.	Symbol	Skiltnummer	Antall	Størrelse	Folie	Skilt plassering	Merknad
1 6 9 10	Pos.1 Test av skilt pågår Pos.2 Pos.3 Tresfjordbrua Kjørefelt Omkjøringsroute 173.no	560.0	4-NY	TH = 175	variable skilt	pos.1.EV39 S26D1 M4888 pos.6.EV136 S4D1 M160 pos.9.EV39 S26D1 M8009 pos.10.FV5981 S2D1 M8574	Full grafisk
4 8	Pos.1 Trafikkskilt Pos.2 Trafikkskilt Pos.3 Trafikkskilt Pos.4 Trafikkskilt	908.0	2-NY	5.00x 0.500 (m)	Klasse 3	pos.4.EV136 S3D1 M50 pos.8.EV136 S3D1 M2531	
5 7	Pos.1 Trafikkskilt Pos.2 Trafikkskilt Pos.3 Trafikkskilt Pos.4 Trafikkskilt	152.0	2-NY	MS	variable skilt	pos.5.EV136 S3D1 M40 pos.7.EV136 S3D1 M2591	
3	Pos.1 Trafikkskilt Pos.2 Trafikkskilt Pos.3 Trafikkskilt Pos.4 Trafikkskilt	719	1-FJ.				Pos.3 fjernes og erstattes med pos.2 i pos.1 (slukket) og pos.2 (tent), som vist i symbolet
2	Pos.1 Trafikkskilt Pos.2 Trafikkskilt Pos.3 Trafikkskilt Pos.4 Trafikkskilt	719	1-NY.	TH = 175	variable skilt	EV136 S3D1 M2521	Eksisterende stolpe/mast gjenbrukes.
48	Pos.1 Trafikkskilt Pos.2 Trafikkskilt Pos.3 Trafikkskilt Pos.4 Trafikkskilt	719.11	1-FJ.				Pos. 48 fjernes og erstattes med pos. 11 i pos. 1 (slukket) og pos. 2 (tent), som vist i symbolet
11	Pos.1 Trafikkskilt Pos.2 Trafikkskilt Pos.3 Trafikkskilt Pos.4 Trafikkskilt	719.11	1-NY.	TH = 175	variable skilt	pos.11 .EV39 S26D1 M7809	Eksisterende stolpe/mast gjenbrukes.
50	Pos.1 Trafikkskilt Pos.2 Trafikkskilt Pos.3 Trafikkskilt Pos.4 Trafikkskilt	719.11	1-FJ.				Pos. 50 fjernes og erstattes med pos. 12 i pos. 1 (slukket) og pos. 2 (tent), som vist i symbolet
12	Pos.1 Trafikkskilt Pos.2 Trafikkskilt Pos.3 Trafikkskilt Pos.4 Trafikkskilt	719.11	1-NY.	TH = 175	variable skilt	pos.12 .EV39 S26D1 M7732	Eksisterende stolpe/mast gjenbrukes.
49	Pos.1 Trafikkskilt Pos.2 Trafikkskilt Pos.3 Trafikkskilt Pos.4 Trafikkskilt	719.11	1-FJ.		Klasse 1		Pos. 49 fjernes og erstattes med pos. 13 i pos. 1 (slukket) og pos. 2 (tent), som vist i symbolet
13	Pos.1 Trafikkskilt Pos.2 Trafikkskilt Pos.3 Trafikkskilt Pos.4 Trafikkskilt	719.11	1-NY.	TH = 175	variable skilt	EV136 S3D1 M2651	Eksisterende stolpe/mast gjenbrukes.
14A	Pos.1 Trafikkskilt Pos.2 Trafikkskilt Pos.3 Trafikkskilt Pos.4 Trafikkskilt	206.0 723.11	2-FL.	MS MS	Klasse 2 Klasse 1	EV136 S3D1 M2440	Fytter både stolpe og skilt til pos.14B
14B	Pos.1 Trafikkskilt Pos.2 Trafikkskilt Pos.3 Trafikkskilt Pos.4 Trafikkskilt	206.0 723.11	2-FL.	MS MS	Klasse 2 Klasse 1	EV136 S3D1 M2510	Fytter både stolpe og skilt fra pos.14A
51	Pos.1 Trafikkskilt Pos.2 Trafikkskilt Pos.3 Trafikkskilt Pos.4 Trafikkskilt	719.11	1-FJ.				Pos. 51 fjernes og erstattes med pos. 15 i pos. 1 (slukket) og pos. 2 (tent), som vist i symbolet
15	Pos.1 Trafikkskilt Pos.2 Trafikkskilt Pos.3 Trafikkskilt Pos.4 Trafikkskilt	719.11	1-NY.	MS	variable skilt	pos.15 .EV39 S26D1 M5349	Eksisterende stolpe/mast gjenbrukes.
44A	Pos.1 Trafikkskilt Pos.2 Trafikkskilt Pos.3 Trafikkskilt Pos.4 Trafikkskilt	727.11	1-FL.	MS	Klasse 1	EV136 S3D1 M40	Fytter både stolpe og skilt til pos.44B .
44B	Pos.1 Trafikkskilt Pos.2 Trafikkskilt Pos.3 Trafikkskilt Pos.4 Trafikkskilt	727.11	1-FL.	MS	Klasse 1	EV136 S3D1 M70	Fytter både stolpe og skilt fra pos.44A.
43	Pos.1 Trafikkskilt Pos.2 Trafikkskilt Pos.3 Trafikkskilt Pos.4 Trafikkskilt	719.11	1-Eks.		Eksisterende skilt		
19 34 37	Pos.1 Trafikkskilt Pos.2 Trafikkskilt Pos.3 Trafikkskilt Pos.4 Trafikkskilt	404.1 906.0V	6-Eks.		Eksisterende skilt		
21	Pos.1 Trafikkskilt Pos.2 Trafikkskilt Pos.3 Trafikkskilt Pos.4 Trafikkskilt	202.0 802.0	2-Eks.		Eksisterende skilt		
27	Pos.1 Trafikkskilt Pos.2 Trafikkskilt Pos.3 Trafikkskilt Pos.4 Trafikkskilt	701.1	2-Eks.		Eksisterende skilt		
20	Pos.1 Trafikkskilt Pos.2 Trafikkskilt Pos.3 Trafikkskilt Pos.4 Trafikkskilt	701.1	1-Eks.		Eksisterende skilt		
18	Pos.1 Trafikkskilt Pos.2 Trafikkskilt Pos.3 Trafikkskilt Pos.4 Trafikkskilt	701.1	1-Eks.		Eksisterende skilt		
45	Pos.1 Trafikkskilt Pos.2 Trafikkskilt Pos.3 Trafikkskilt Pos.4 Trafikkskilt	703.1	1-Eks.		Eksisterende skilt		
30	Pos.1 Trafikkskilt Pos.2 Trafikkskilt Pos.3 Trafikkskilt Pos.4 Trafikkskilt	703.1	1-Eks.		Eksisterende skilt		
24	Pos.1 Trafikkskilt Pos.2 Trafikkskilt Pos.3 Trafikkskilt Pos.4 Trafikkskilt	725.0	1-Eks.		Eksisterende skilt		
23	Pos.1 Trafikkskilt Pos.2 Trafikkskilt Pos.3 Trafikkskilt Pos.4 Trafikkskilt	713.0	1-Eks.		Eksisterende skilt		
35 36 38 39 40	Pos.1 Trafikkskilt Pos.2 Trafikkskilt Pos.3 Trafikkskilt Pos.4 Trafikkskilt	202.0 406.0	1-Eks.		Eksisterende skilt		
28 29 41 42	Pos.1 Trafikkskilt Pos.2 Trafikkskilt Pos.3 Trafikkskilt Pos.4 Trafikkskilt	364.60 362.60	2-Eks.		Eksisterende skilt		
32	Pos.1 Trafikkskilt Pos.2 Trafikkskilt Pos.3 Trafikkskilt Pos.4 Trafikkskilt	751.00 731.00 731.00 751.00	2-Eks.		Eksisterende skilt		
31	Pos.1 Trafikkskilt Pos.2 Trafikkskilt Pos.3 Trafikkskilt Pos.4 Trafikkskilt	362.60 206.00 723.11	3-Eks.		Eksisterende skilt		
18	Pos.1 Trafikkskilt Pos.2 Trafikkskilt Pos.3 Trafikkskilt Pos.4 Trafikkskilt	701.1	1-Eks.		Eksisterende skilt		
33	Pos.1 Trafikkskilt Pos.2 Trafikkskilt Pos.3 Trafikkskilt Pos.4 Trafikkskilt	719.11	1-Eks.		Eksisterende skilt		
16 17 25 26	Pos.1 Trafikkskilt Pos.2 Trafikkskilt Pos.3 Trafikkskilt Pos.4 Trafikkskilt	738.M	8-Eks.		Eksisterende skilt		
22	Pos.1 Trafikkskilt Pos.2 Trafikkskilt Pos.3 Trafikkskilt Pos.4 Trafikkskilt	701.1	1-Eks.		Eksisterende skilt		
47 46	Pos.1 Trafikkskilt Pos.2 Trafikkskilt Pos.3 Trafikkskilt Pos.4 Trafikkskilt	713	2-Eks.		Eksisterende skilt		
	Pos.1 Trafikkskilt Pos.2 Trafikkskilt Pos.3 Trafikkskilt Pos.4 Trafikkskilt	713					

OPPSETTTYPE

1= Posisjonsnummer skiltplan
2= Stolpe 60 mm med fundament
3= Stolpe 89 mm med fundament
4= NE-godkjent mast og fundament
5= Monteres på(barekkverk,lysmast etc)

B					
A	Full grafisk variable skilt og fem posis. med vindvarslingskilt	trazibr		12.02.2025	04.04.2025
Revisjon	Revisjonen gjelder	Utarb	Kontr	Godkjent	Rev. dato
Godkjent som arbeidstegning ifølge notat fra Vegdirektoratet		Arkivref.			
		Tegningsdato	19.03.2025		
E136-Tresfjordbrua-Vågstrandtunnel EV136 S4D1 M70-S3D1 M2581 Skiltplan		Bestiller	Algirdas Audzjonis		
		Produsert for	DOV		
		Produsert av	DOV		
		Prosjektnummer	C16441		
		Prosjektfasennummer			
		Arkivreferanse			
		Målestokk A1-format			
		Byggeværksnummer			
		Koordinatsystem	EUREF89NTM/NN2000		
Utarbeidet av	Kontrollert av	Godkjent av	Konsulentarkiv	Tegningsnummer / revisjonsbokstav	L004
Razibr					

43		719.11	1-Eks.	Eksisterende skilt
193437		404.1 906.0V	6-Eks.	Eksisterende skilt
21		802.0	2-Eks.	Eksisterende skilt
27		701.1	2-Eks.	Eksisterende skilt
20		701.1	1-Eks.	Eksisterende skilt
18		701.1	1-Eks.	Eksisterende skilt
45		703.1	1-Eks.	Eksisterende skilt
30		703.1	1-Eks.	Eksisterende skilt
24		725.0	1-Eks.	Eksisterende skilt
23		713.0	1-Eks.	Eksisterende skilt
3536383940		202.0 406.0	1-Eks.	Eksisterende skilt
2829 4142		364.60 362.60	2-Eks.	Eksisterende skilt
32		751.00 731.00 731.00 751.00	2-Eks.	Eksisterende skilt
31		362.60 206.00 723.11	3-Eks.	Eksisterende skilt
18		701.1	1-Eks.	Eksisterende skilt
33		719.11	1-Eks.	Eksisterende skilt
16172526		738.M	8-Eks.	Eksisterende skilt
22 4746		701.1 713	1-Eks. 2-Eks.	Eksisterende skilt Eksisterende skilt
22		713	1-Eks.	Eksisterende skilt

B					
A					
Revisjon	Revisjonen gjelder	Utarb	Kontr	Godkjent	Rev. dato
Godkjent som arbeidstegning ifølge notat fra Vegdirektoratet		Arkivref.			
		Tegningsdato			
		Bestiller			
		Produsert for	Region		
		Produsert av			
		Prosjektnummer			
		Prosjektfasennummer			
		Arkivreferanse			
		Målestokk A1-format			
		Byggverksnummer			
		Koordinatsystem	EUREF89NTM/NN2000		
Utarbeidet av	Kontrollert av	Godkjent av	Konsulentarkiv	Tegningsnummer / revisjonsbokstav	B004