


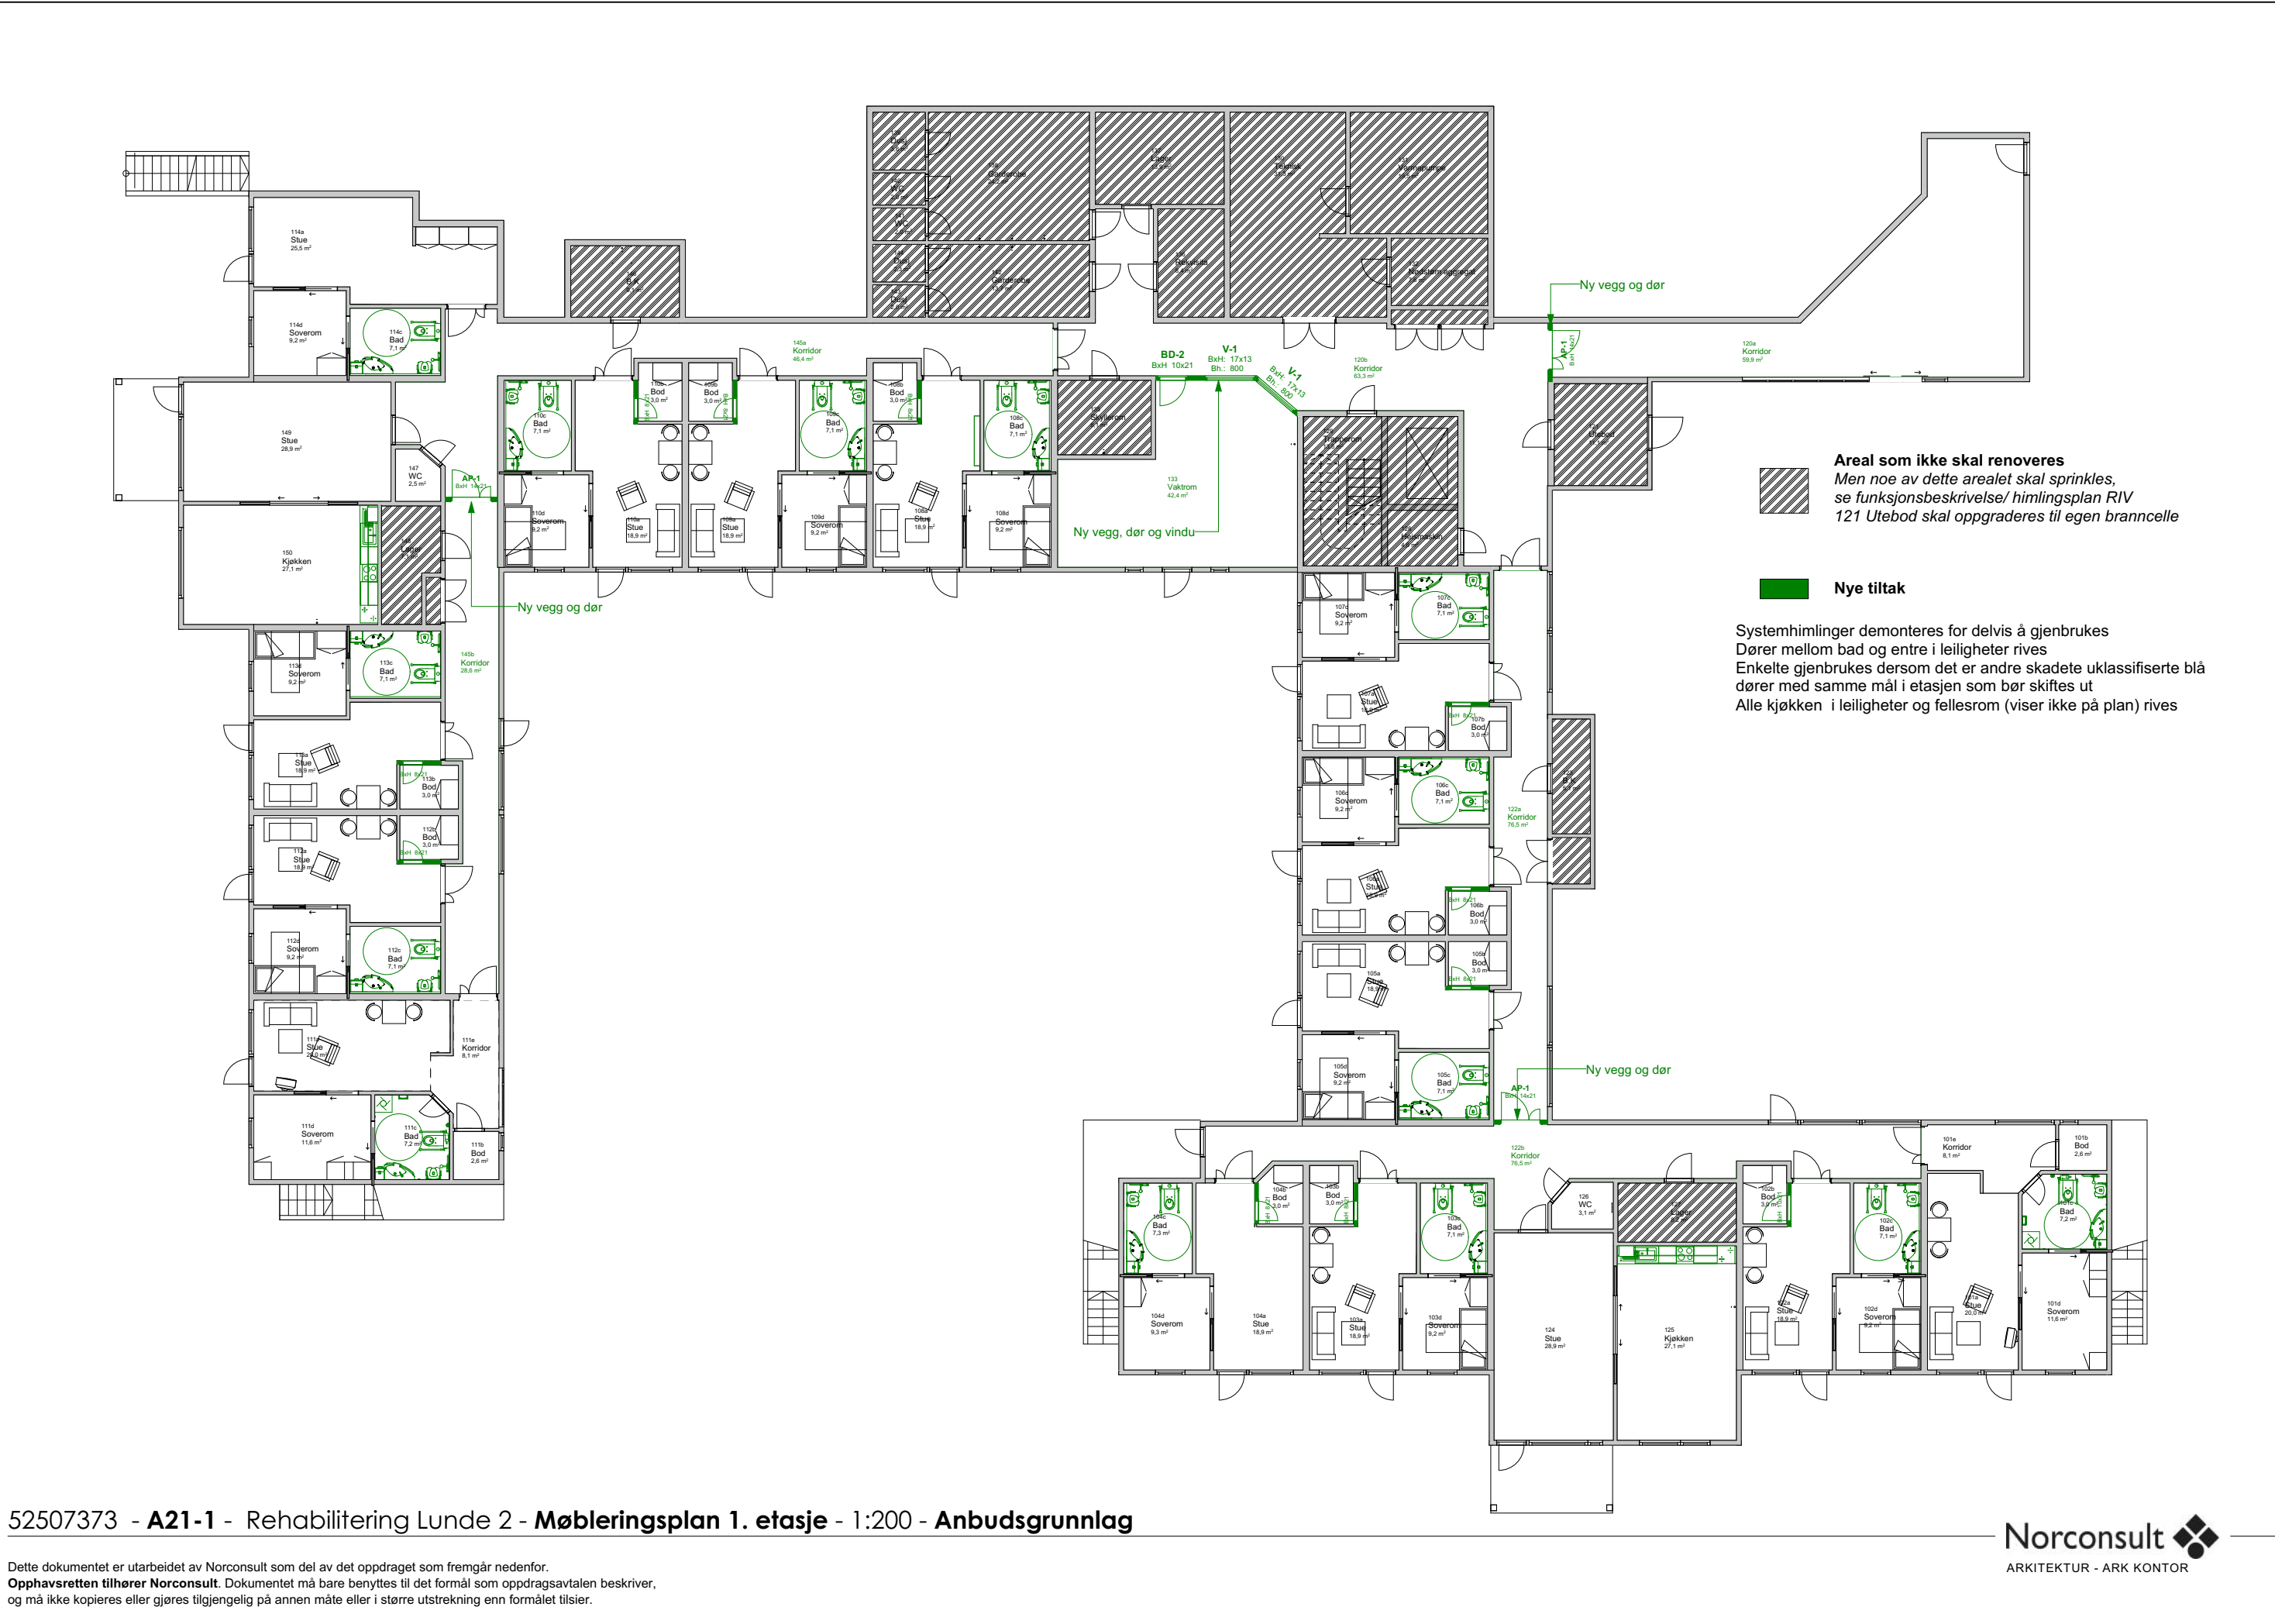

52507373 - A21-1 - Rehabilitering Lunde 2 - Møbleringsplan 1. etasje - 1:200 - Anbudsgrunnlag

Dette dokumentet er utarbeidet av Norconsult som del av det oppdraget som fremgår nedenfor.
Opphavsretten tilhører Norconsult. Dokumentet må bare benyttes til det formål som oppdragsavtalen beskriver,
og må ikke kopieres eller gjøres tilgjengelig på annen måte eller i større utstrekning enn formålet tilsier.