

MERKNADER


Spesifikasjoner i fagrapporter skal legges til grunn for løsninger som ikke er angitt på ARK sine tegninger/detaljer.

Tegninger skal ikke benyttes, kopieres eller utveksles uten skriftlig tillatelse og den skal ikke benyttes til annet formål enn status på dokumentet tilsier.


Mål på eksisterende elementer er teoretiske og avvik kan forekomme!

Utførelse som beskrevet av ARK, eller likeverdig løsning og materialer skal prises.

Nye elementer markeres i grønt

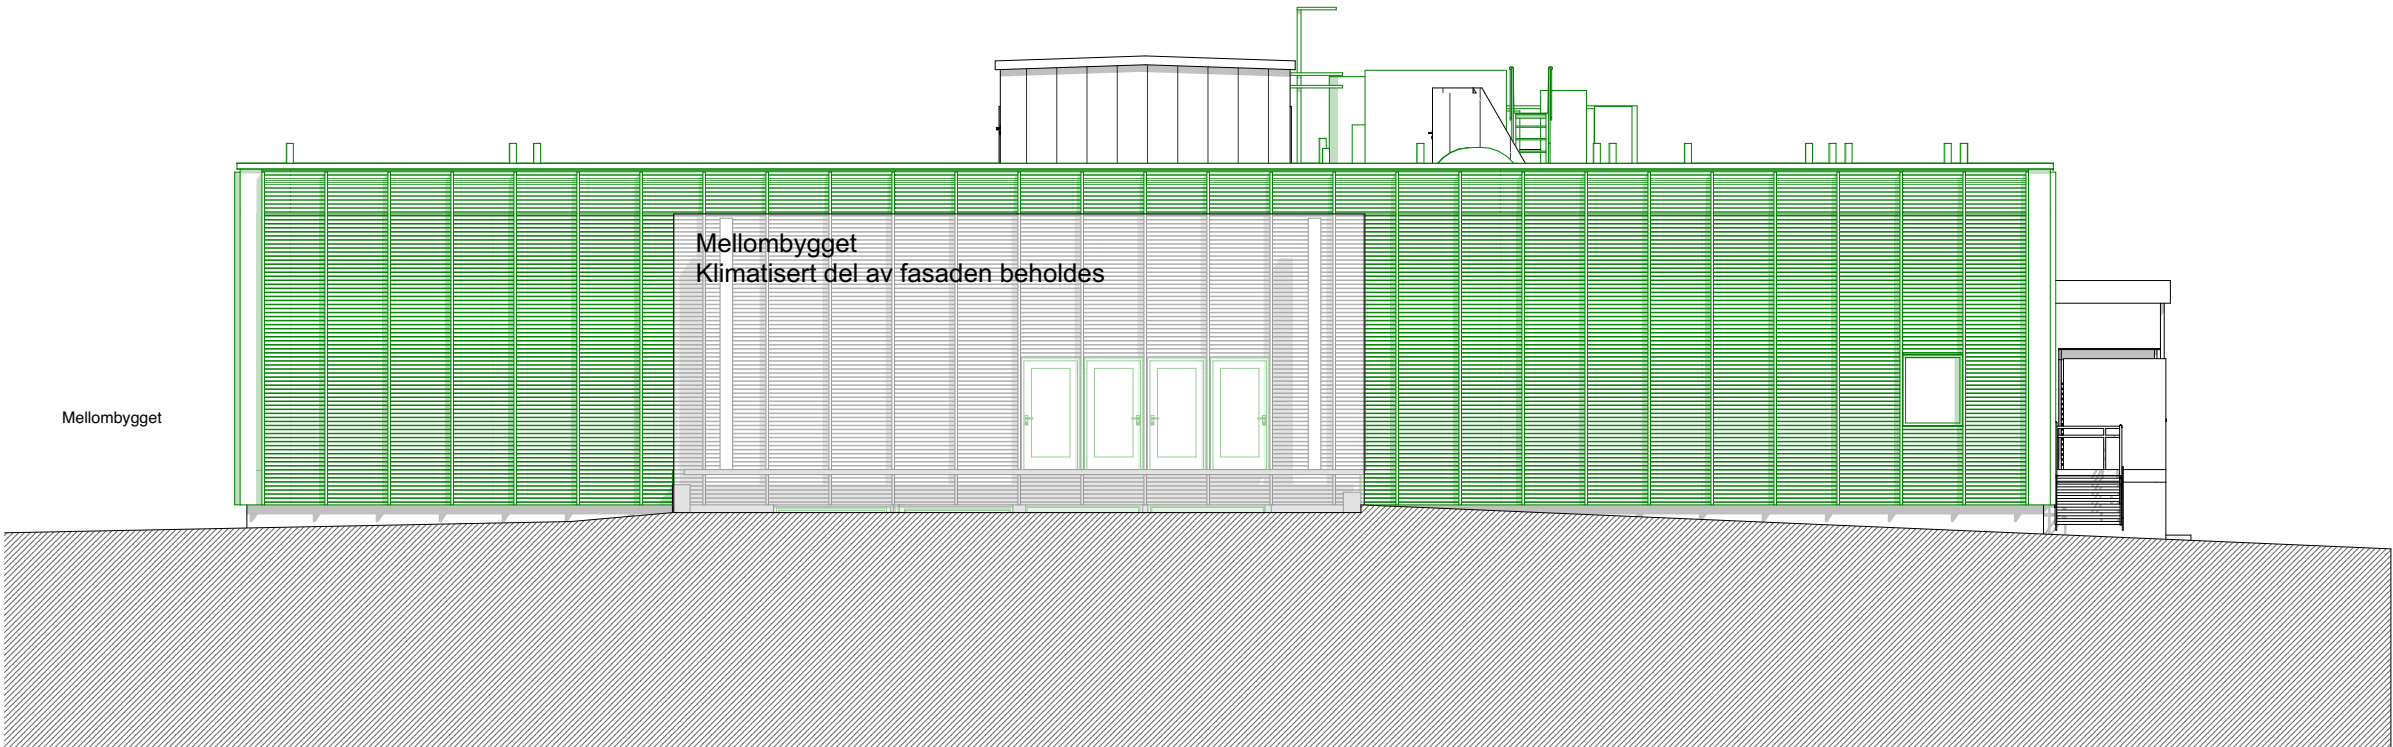

Nordøstfasade
M 1:150

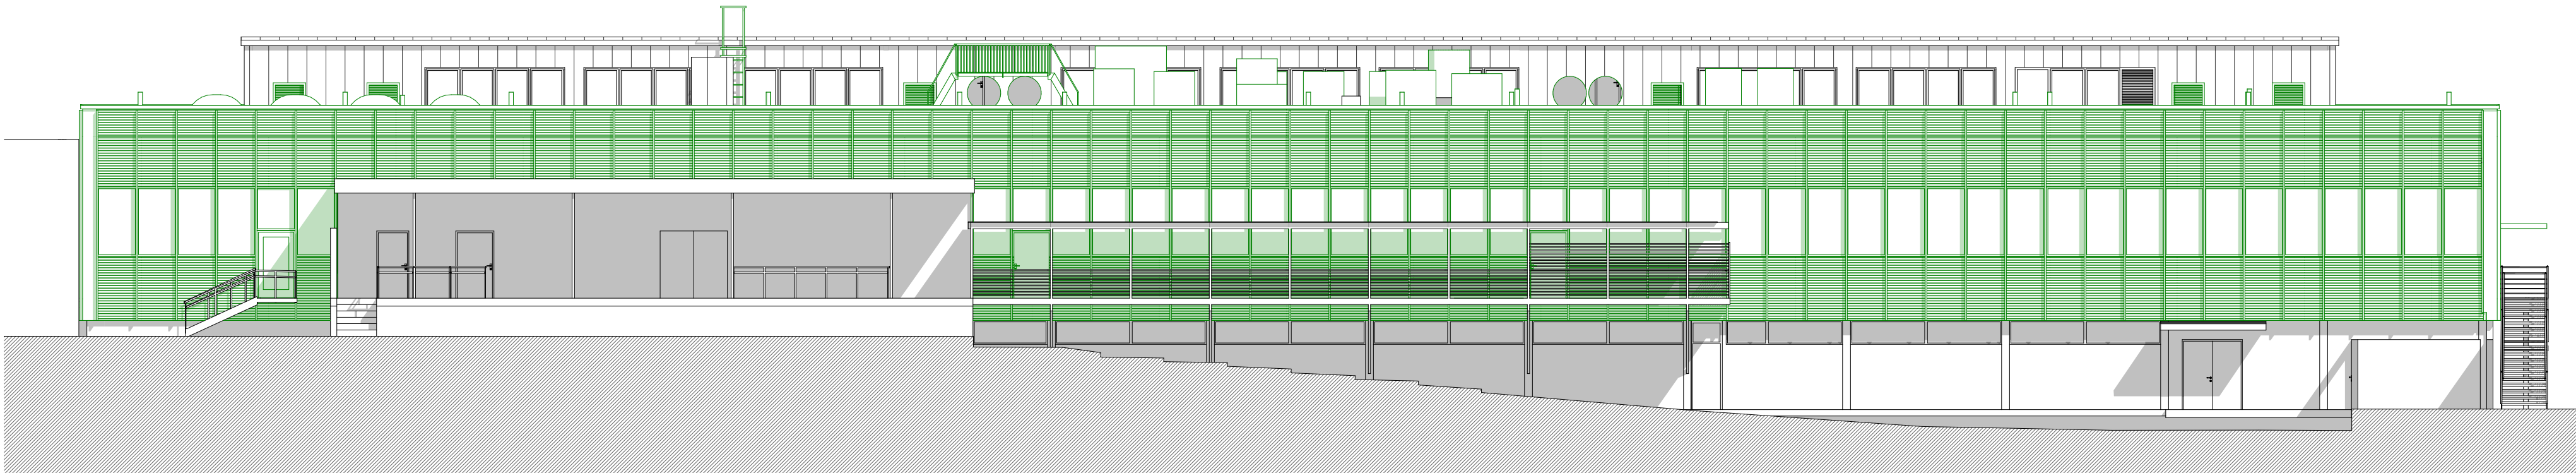

Nordvestfasade
M 1:150

KONTAKT

Dyrø og Moen AS Arkitekter

Drammensveien 130, C17, 0277 Oslo
+ 47 23 32 74 70
post@dmarkitekter.no

REV. DATO

BESKRIVELSE

SIGN.

KONTR.

NORD



PROSJEKTNR.

25-2112

PROSJEKT

BL03 Frederikke - Detaljprosjekt

Oppgradering fasade, tak og teknisk anlegg

Universitetet i Oslo (UiO)
Gnr. 44 / Bnr. 85, Problemveien 11 0371 Oslo

DATO

03.07.2026

SKALA

A2/ 1:150

TEGNINGSTITTEL

Fasade nordøst og nordvest

TEGNINGSNR.

BL03.01.A40.101

STATUS

Anbudsunderlag

SIGN.

LMNK

REV

KONTR.

HHL