

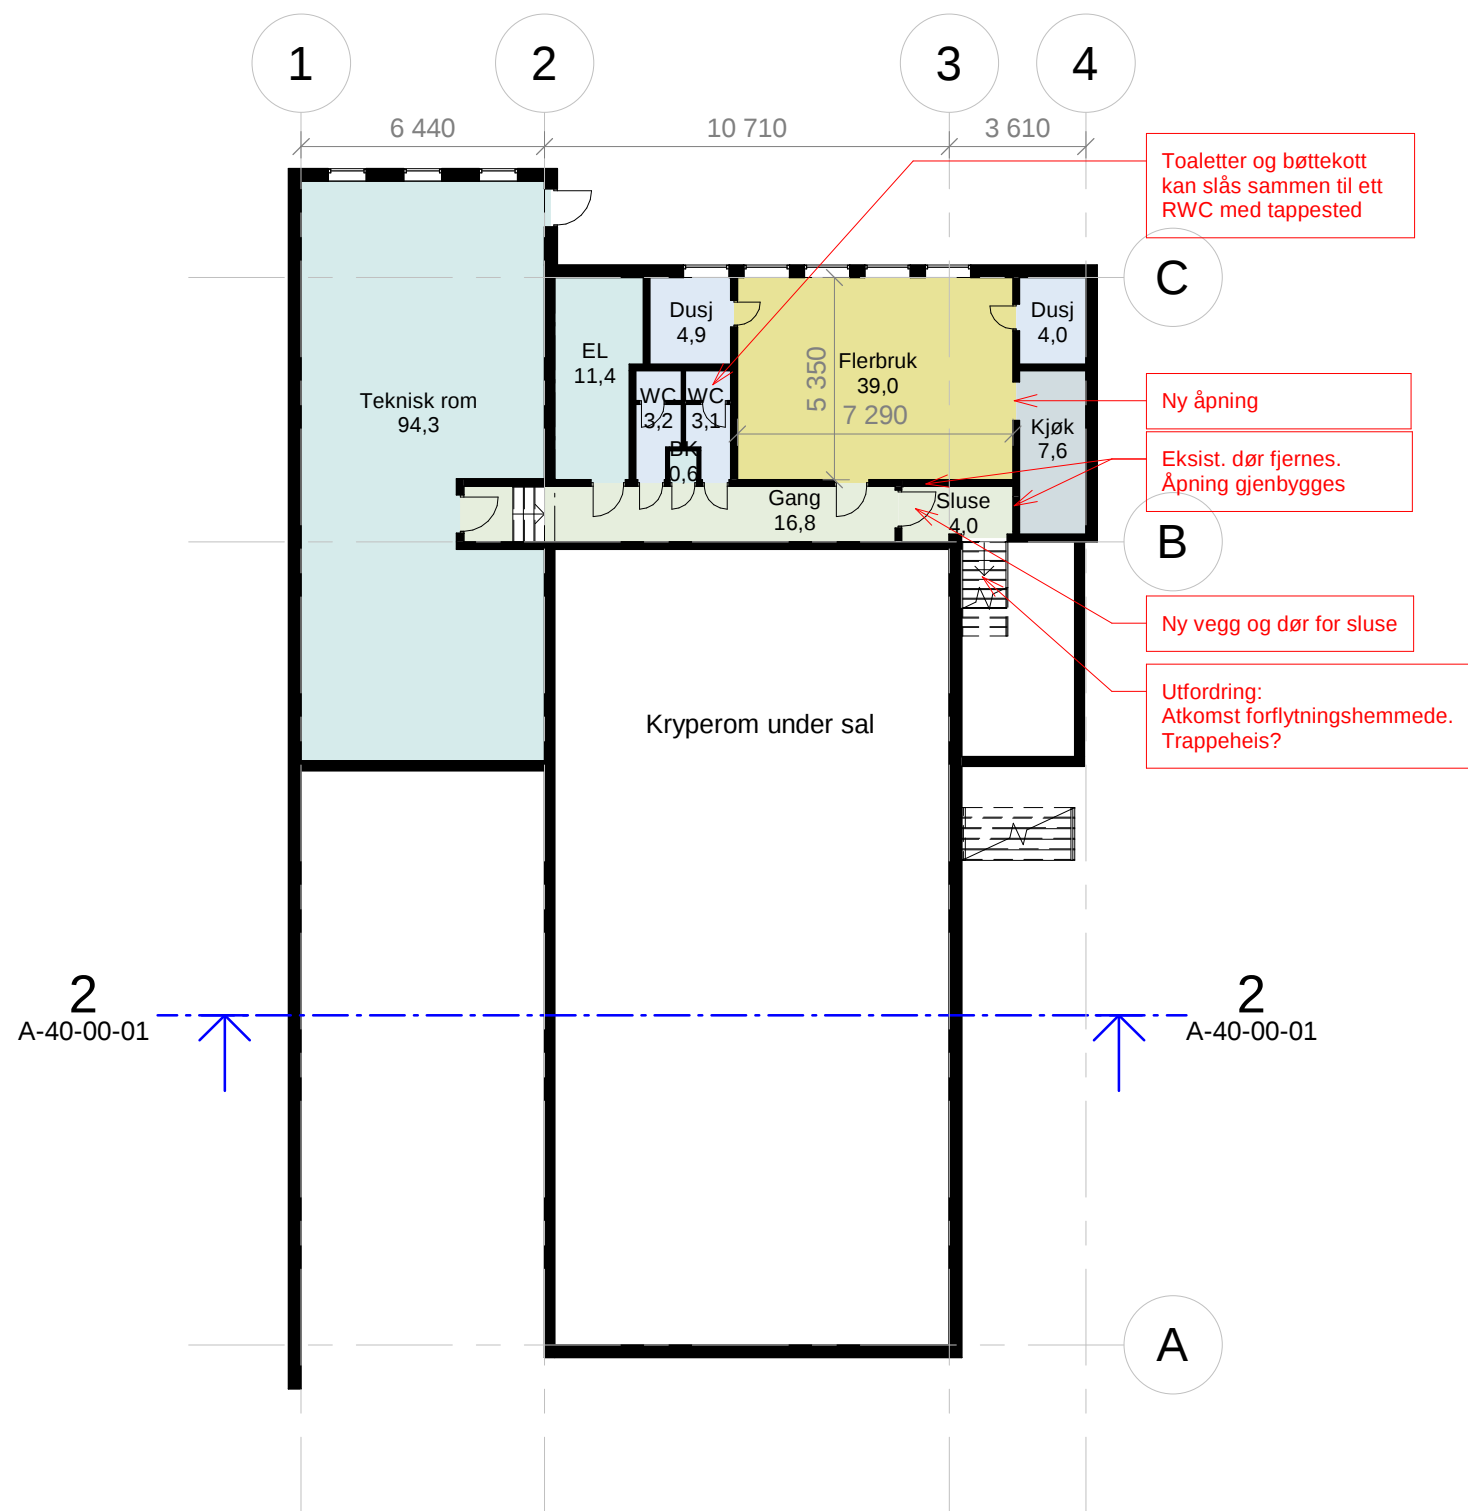


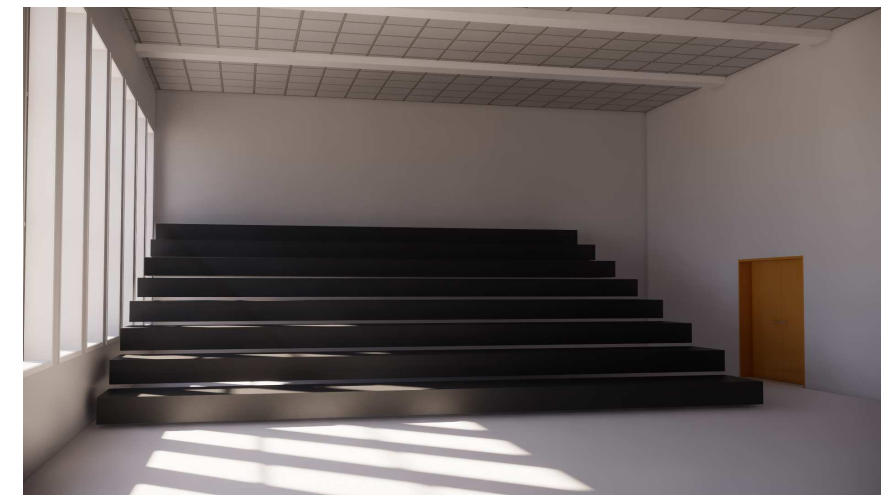


FORELØPIG 2019-11-28. Ø. Lind

Rev.	Dato	Beskrivelse	Utarbeidet	Fagkontroll	Godkjent
Dette dokumentet er utarbeidet av Norconsult AS som del av det oppdraget som fremgår nedenfor. Opphavsretten tilhører Norconsult AS. Dokumentet må bare benyttes til det formål som oppdragsavtalen beskriver, og må ikke kopieres eller gjøres tilgjengelig på annen måte eller i større utstrekning enn formålet tilsier.					
Ballangen kommune					Målestokk (gjelder A3) 1 : 200
Ballangen skole Samfunnsfløy. Mulighetsstudie Plan underetasje					
Norconsult Narvik		Oppdragsnummer 5191547	Tegningsnummer A-20-U1-01	Revisjon	

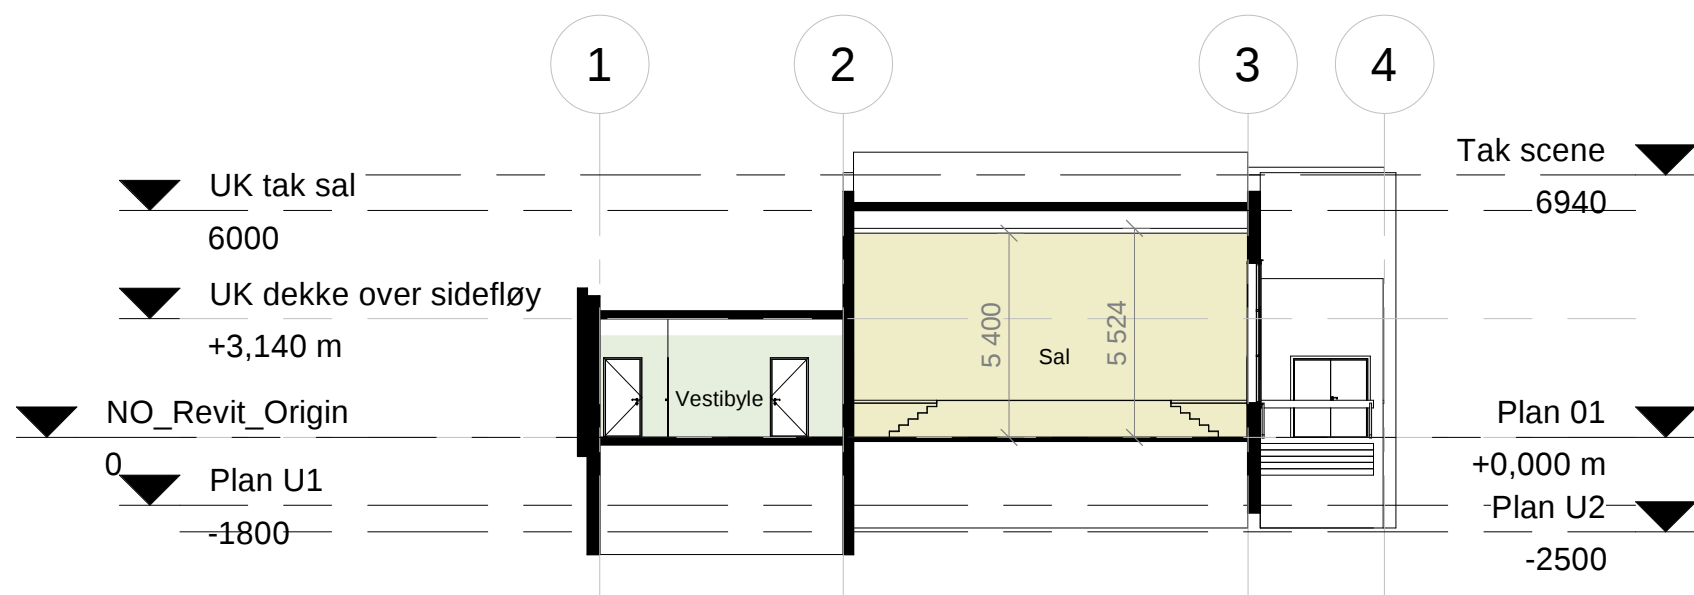

Illustrasjon omfang av skyveamfi

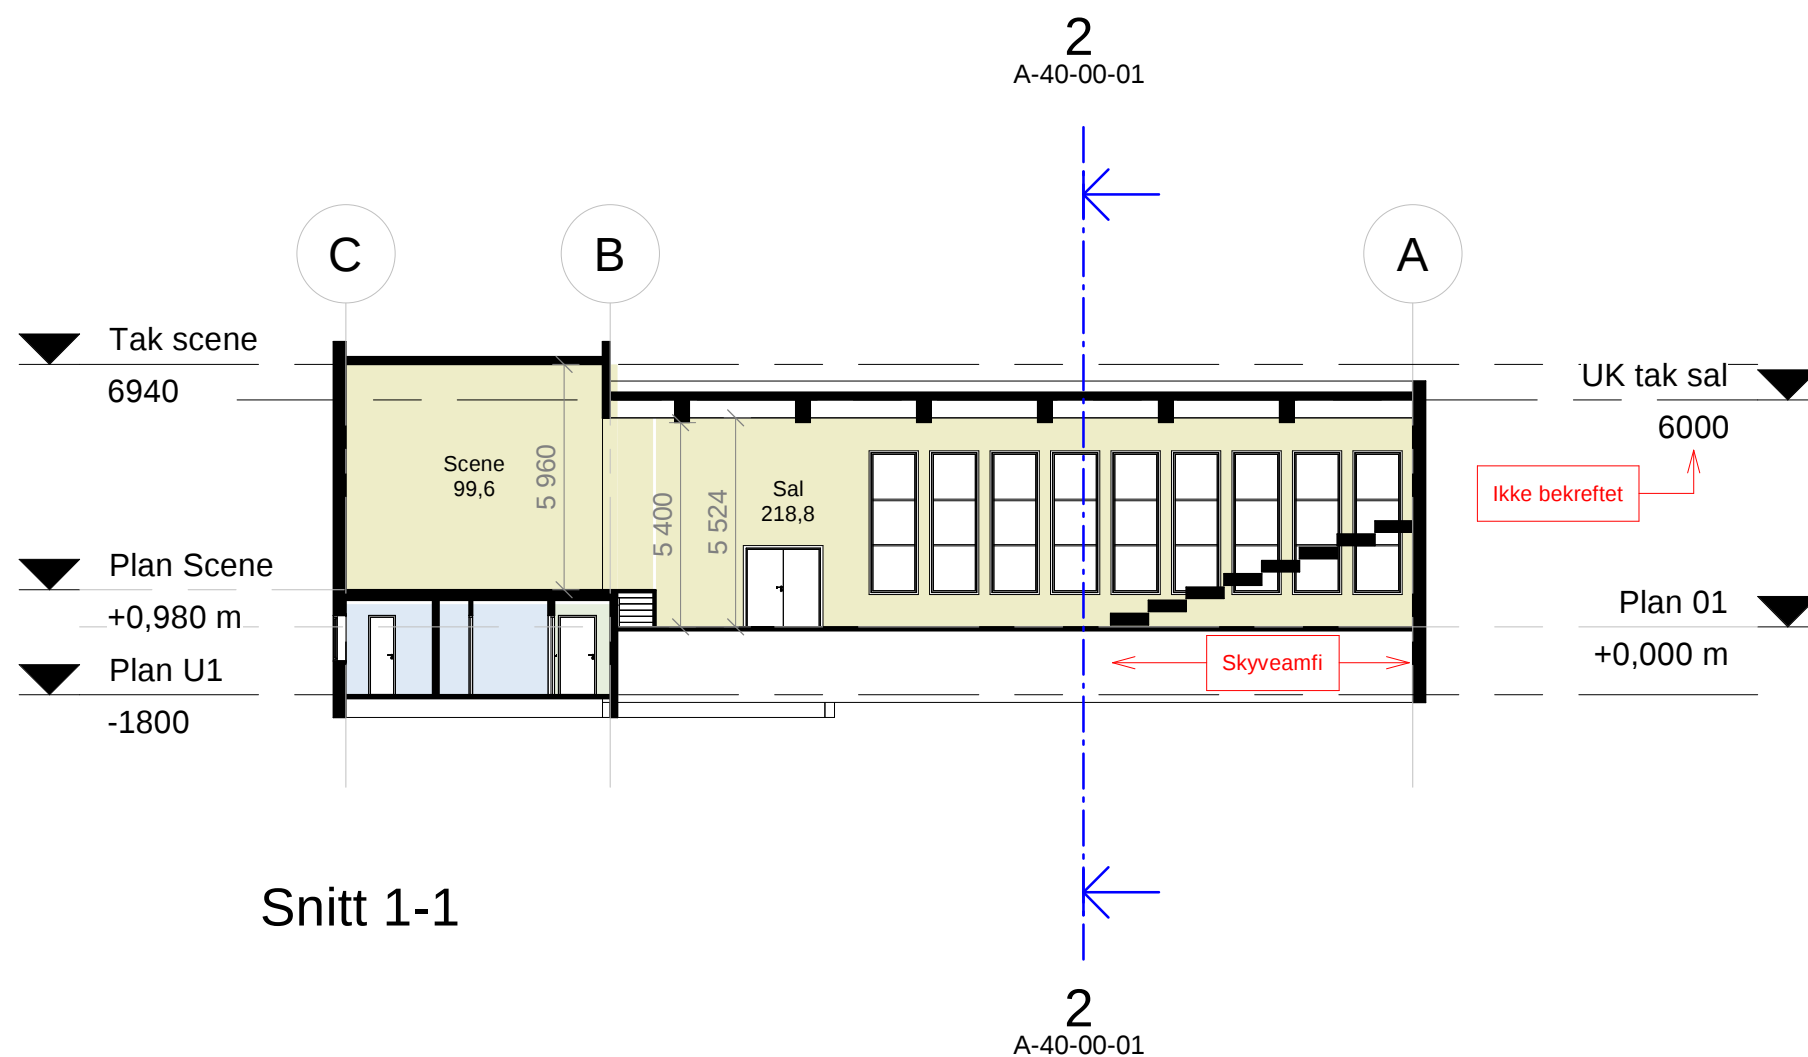

FORELØPIG 2019-11-28

Rev.	Dato	Beskrivelse	Utarbeidet	Flagkontroll	Godkjent
Dette dokumentet er utarbeidet av Norconsult AS som del av det oppdraget som fremgår nedenfor. Opphavsretten tilhører Norconsult AS. Dokumentet må bare benyttes til det formål som oppdragsavtalen beskriver, og må ikke kopieres eller gjøres tilgjengelig på annen måte eller i større utstrekning enn formålet tilsier.					
Ballangen kommune					Målestokk (gjelder A3) As indicated
Ballangen skole Samfunnsfløy. Mulighetsstudie Snitt A-A og 1-1					
Norconsult Narvik		Oppdragsnummer 5191547	Tegningsnummer A-40-00-01	Revisjon	