


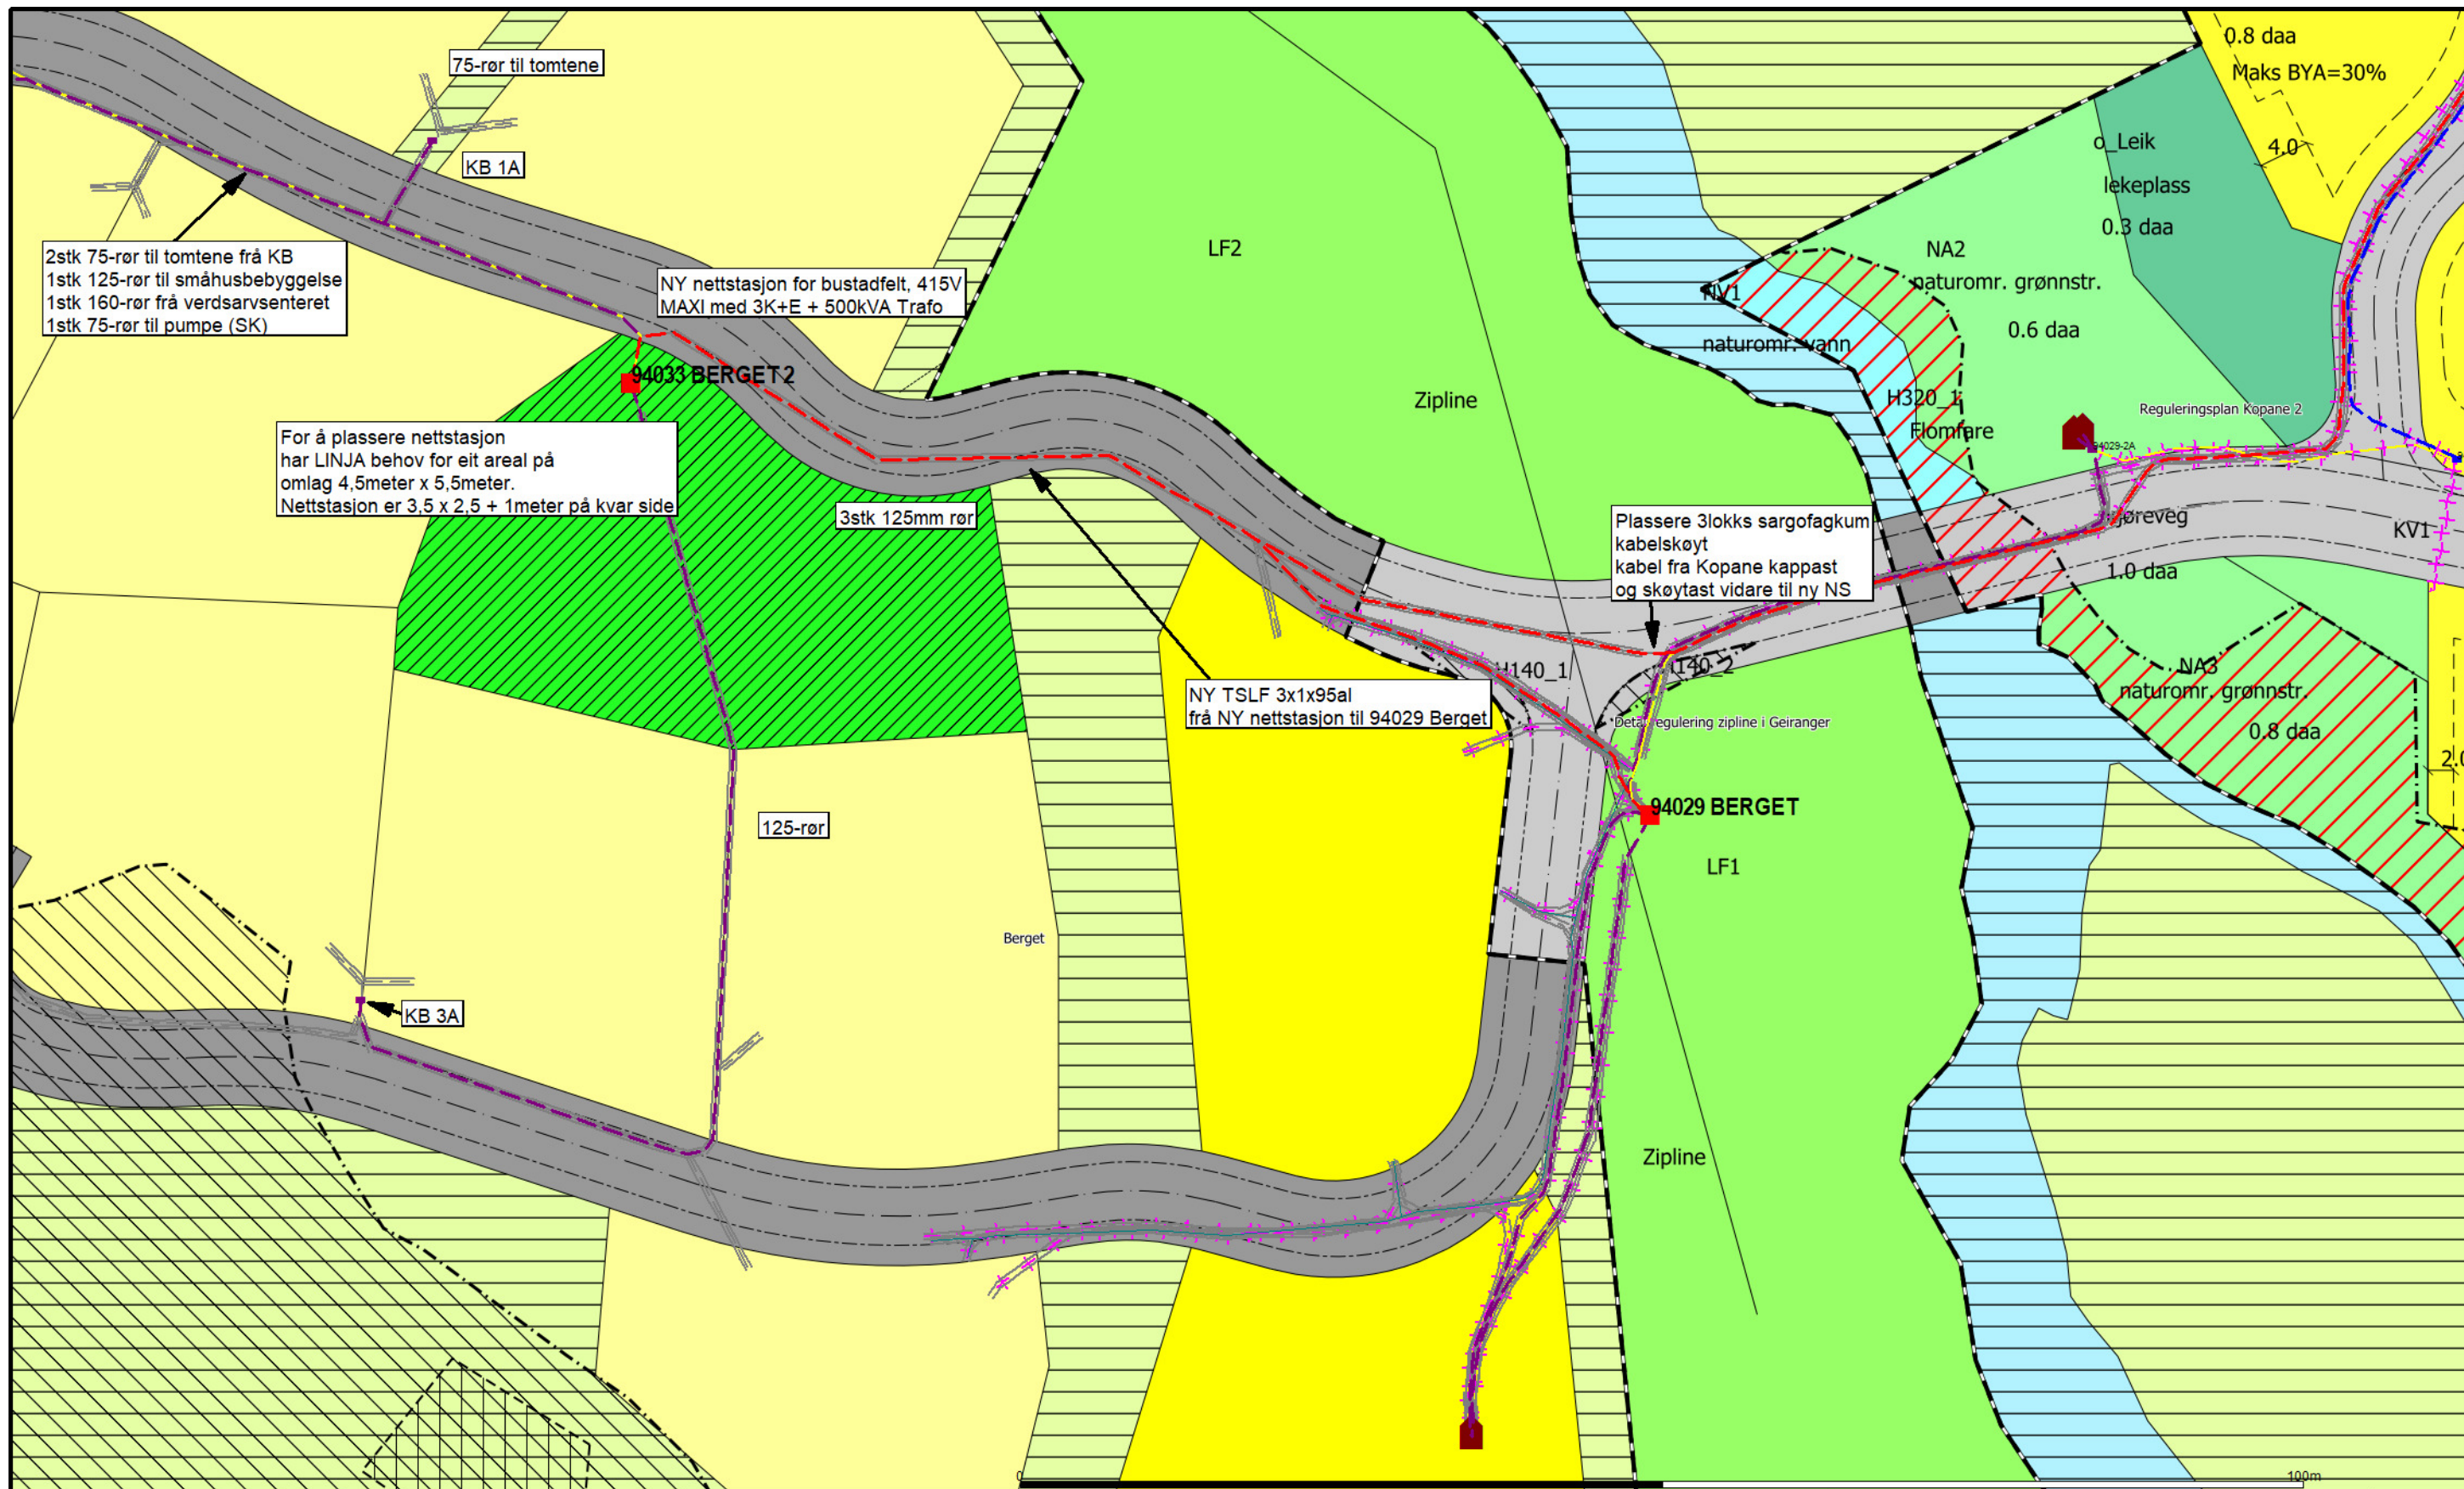

Alle ledninger/trasèer må oppfattes som orienterende.  
Graving nærmere trasèer enn 3 m, er på eget ansvar.  
Graving må ikke starte før Gravemeldingstjenesten er kontaktet!

Hektrukket strek = luftlinje.  
Stiplet strek = kabel.


**Linja**

**LINJA AS**

Dato: 2025.12.15  
Sign: EJOR



Målestokk  
1:500

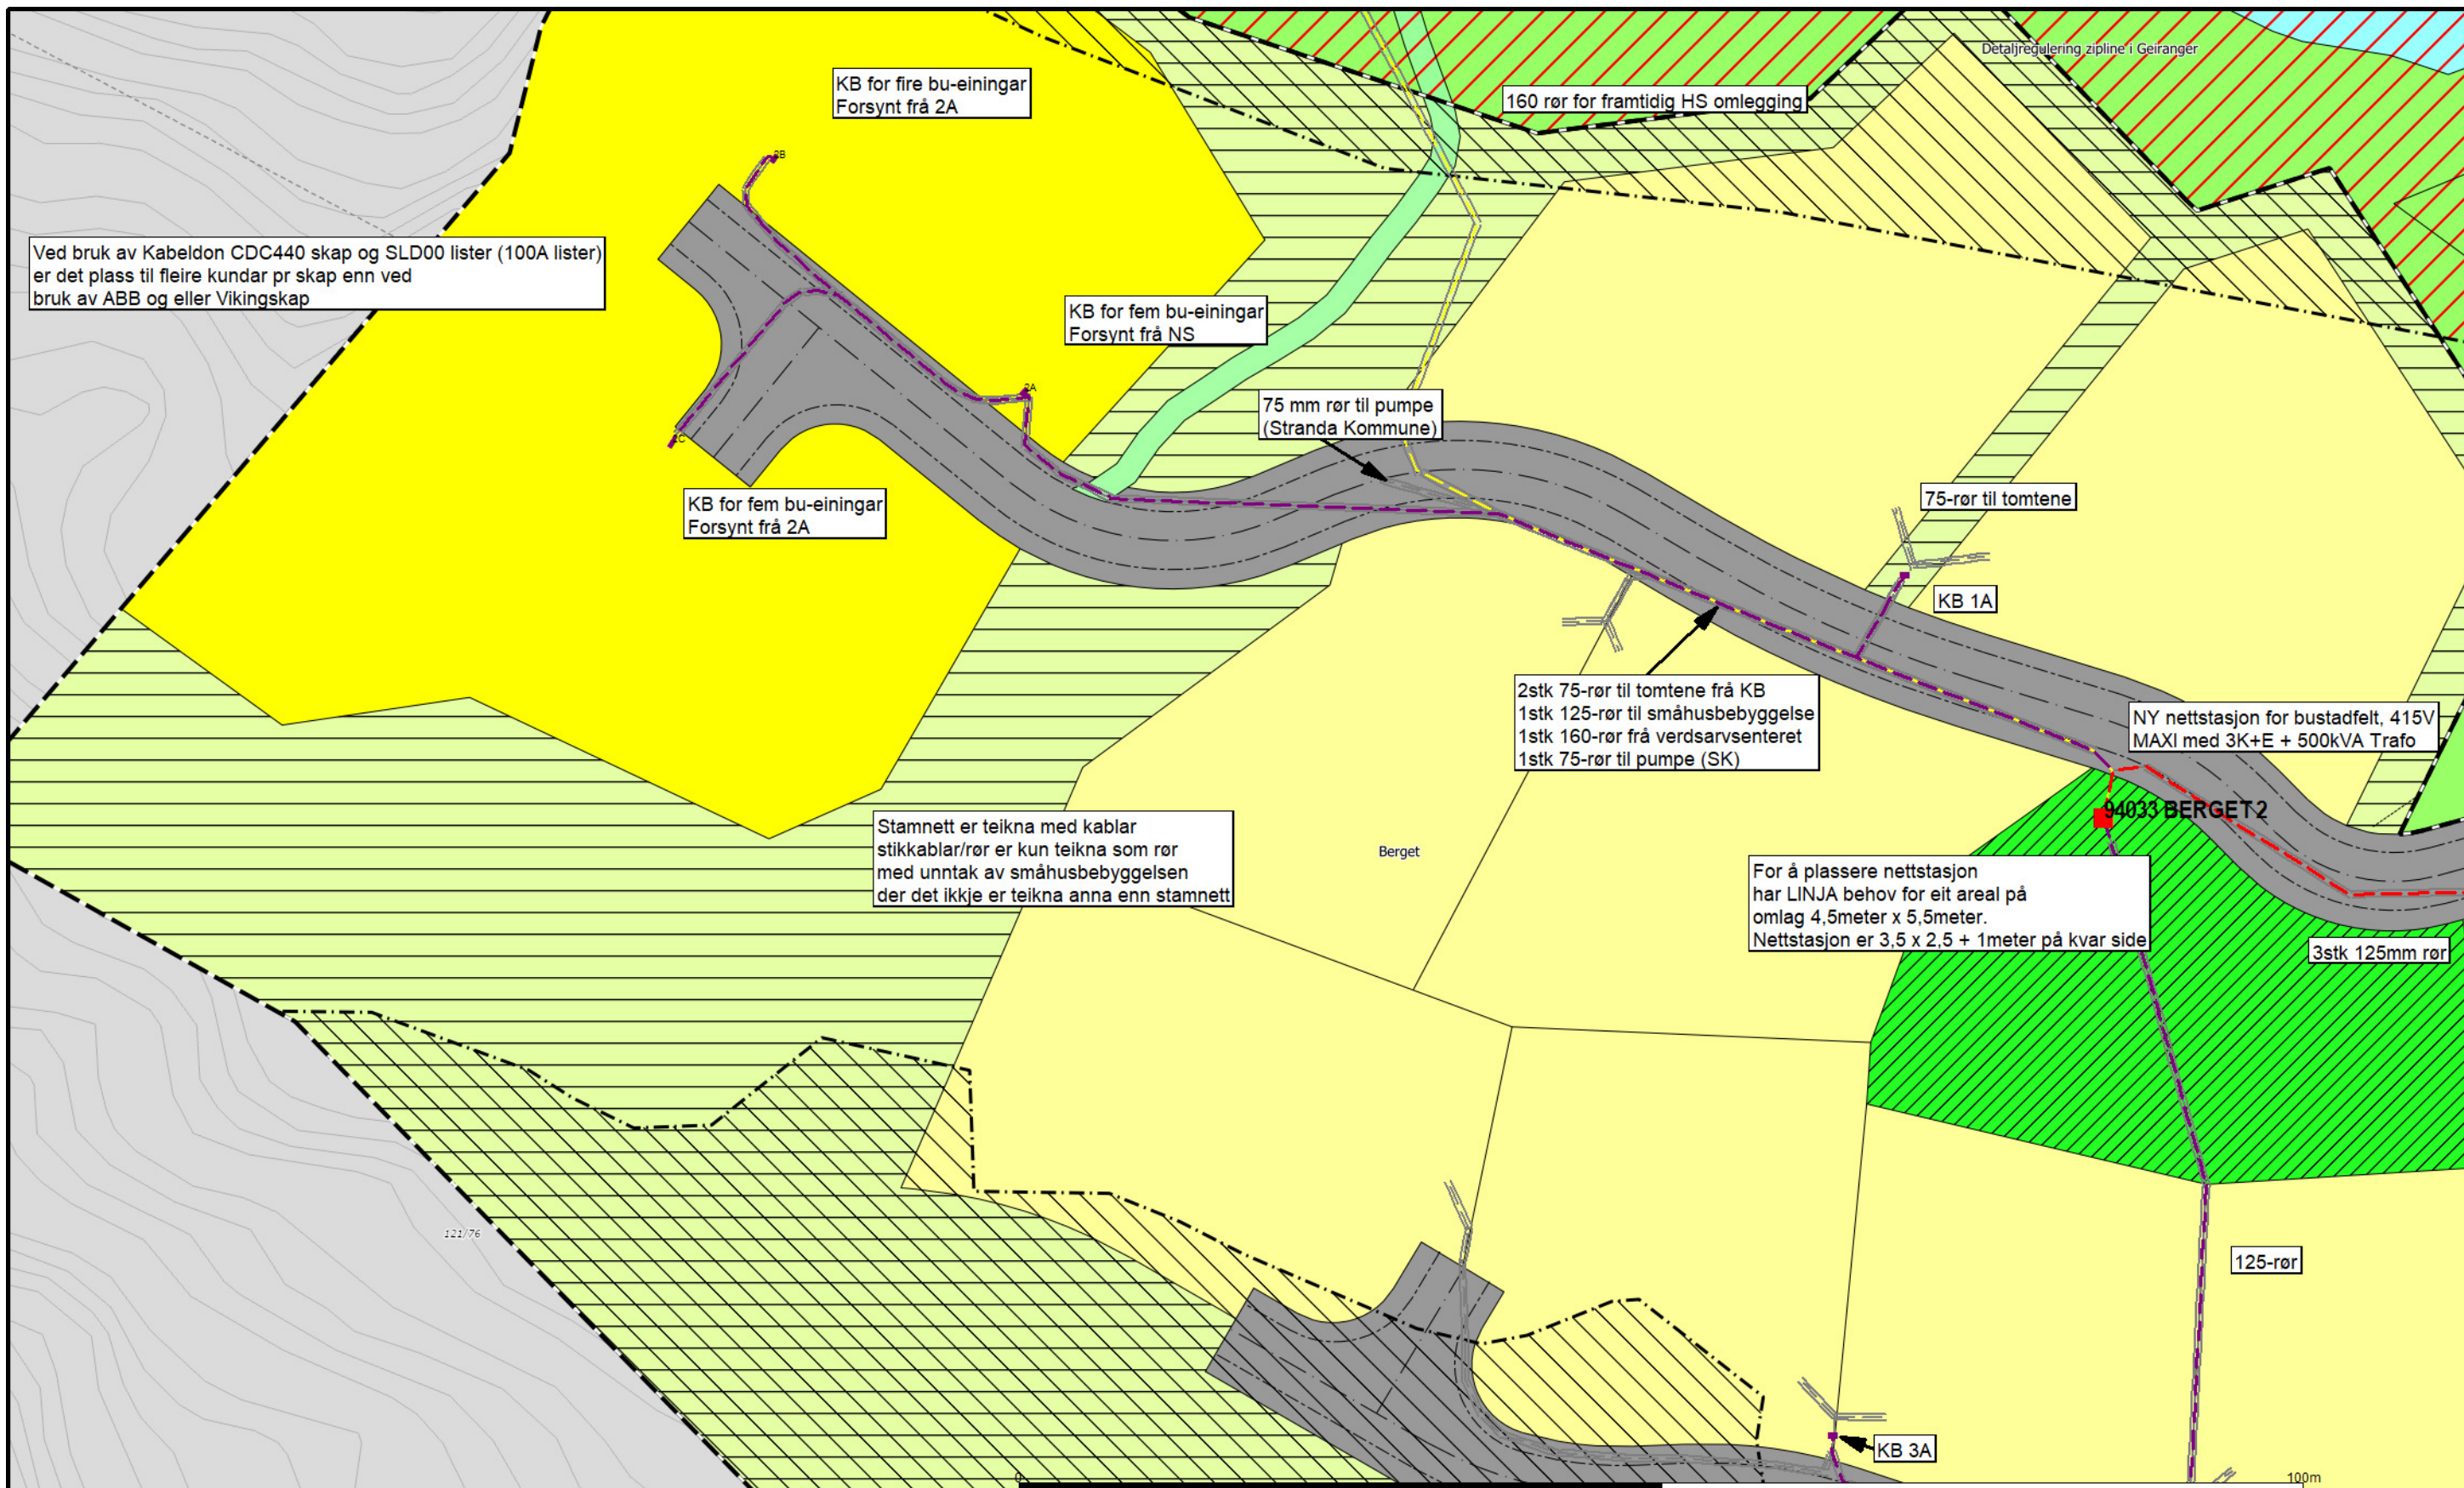

Alle ledninger/trasèer må oppfattes som orienterende.  
Graving nærmere trasèer enn 3 m, er på eget ansvar.  
Graving må ikke starte før Gravemeldingstjenesten er kontaktet!

Hektrukket strek = luftlinje.  
Stiplet strek = kabel.


**Linja**

**LINJA AS**

Dato: 2025.12.15  
Sign: EJOR



Målestokk  
1:500

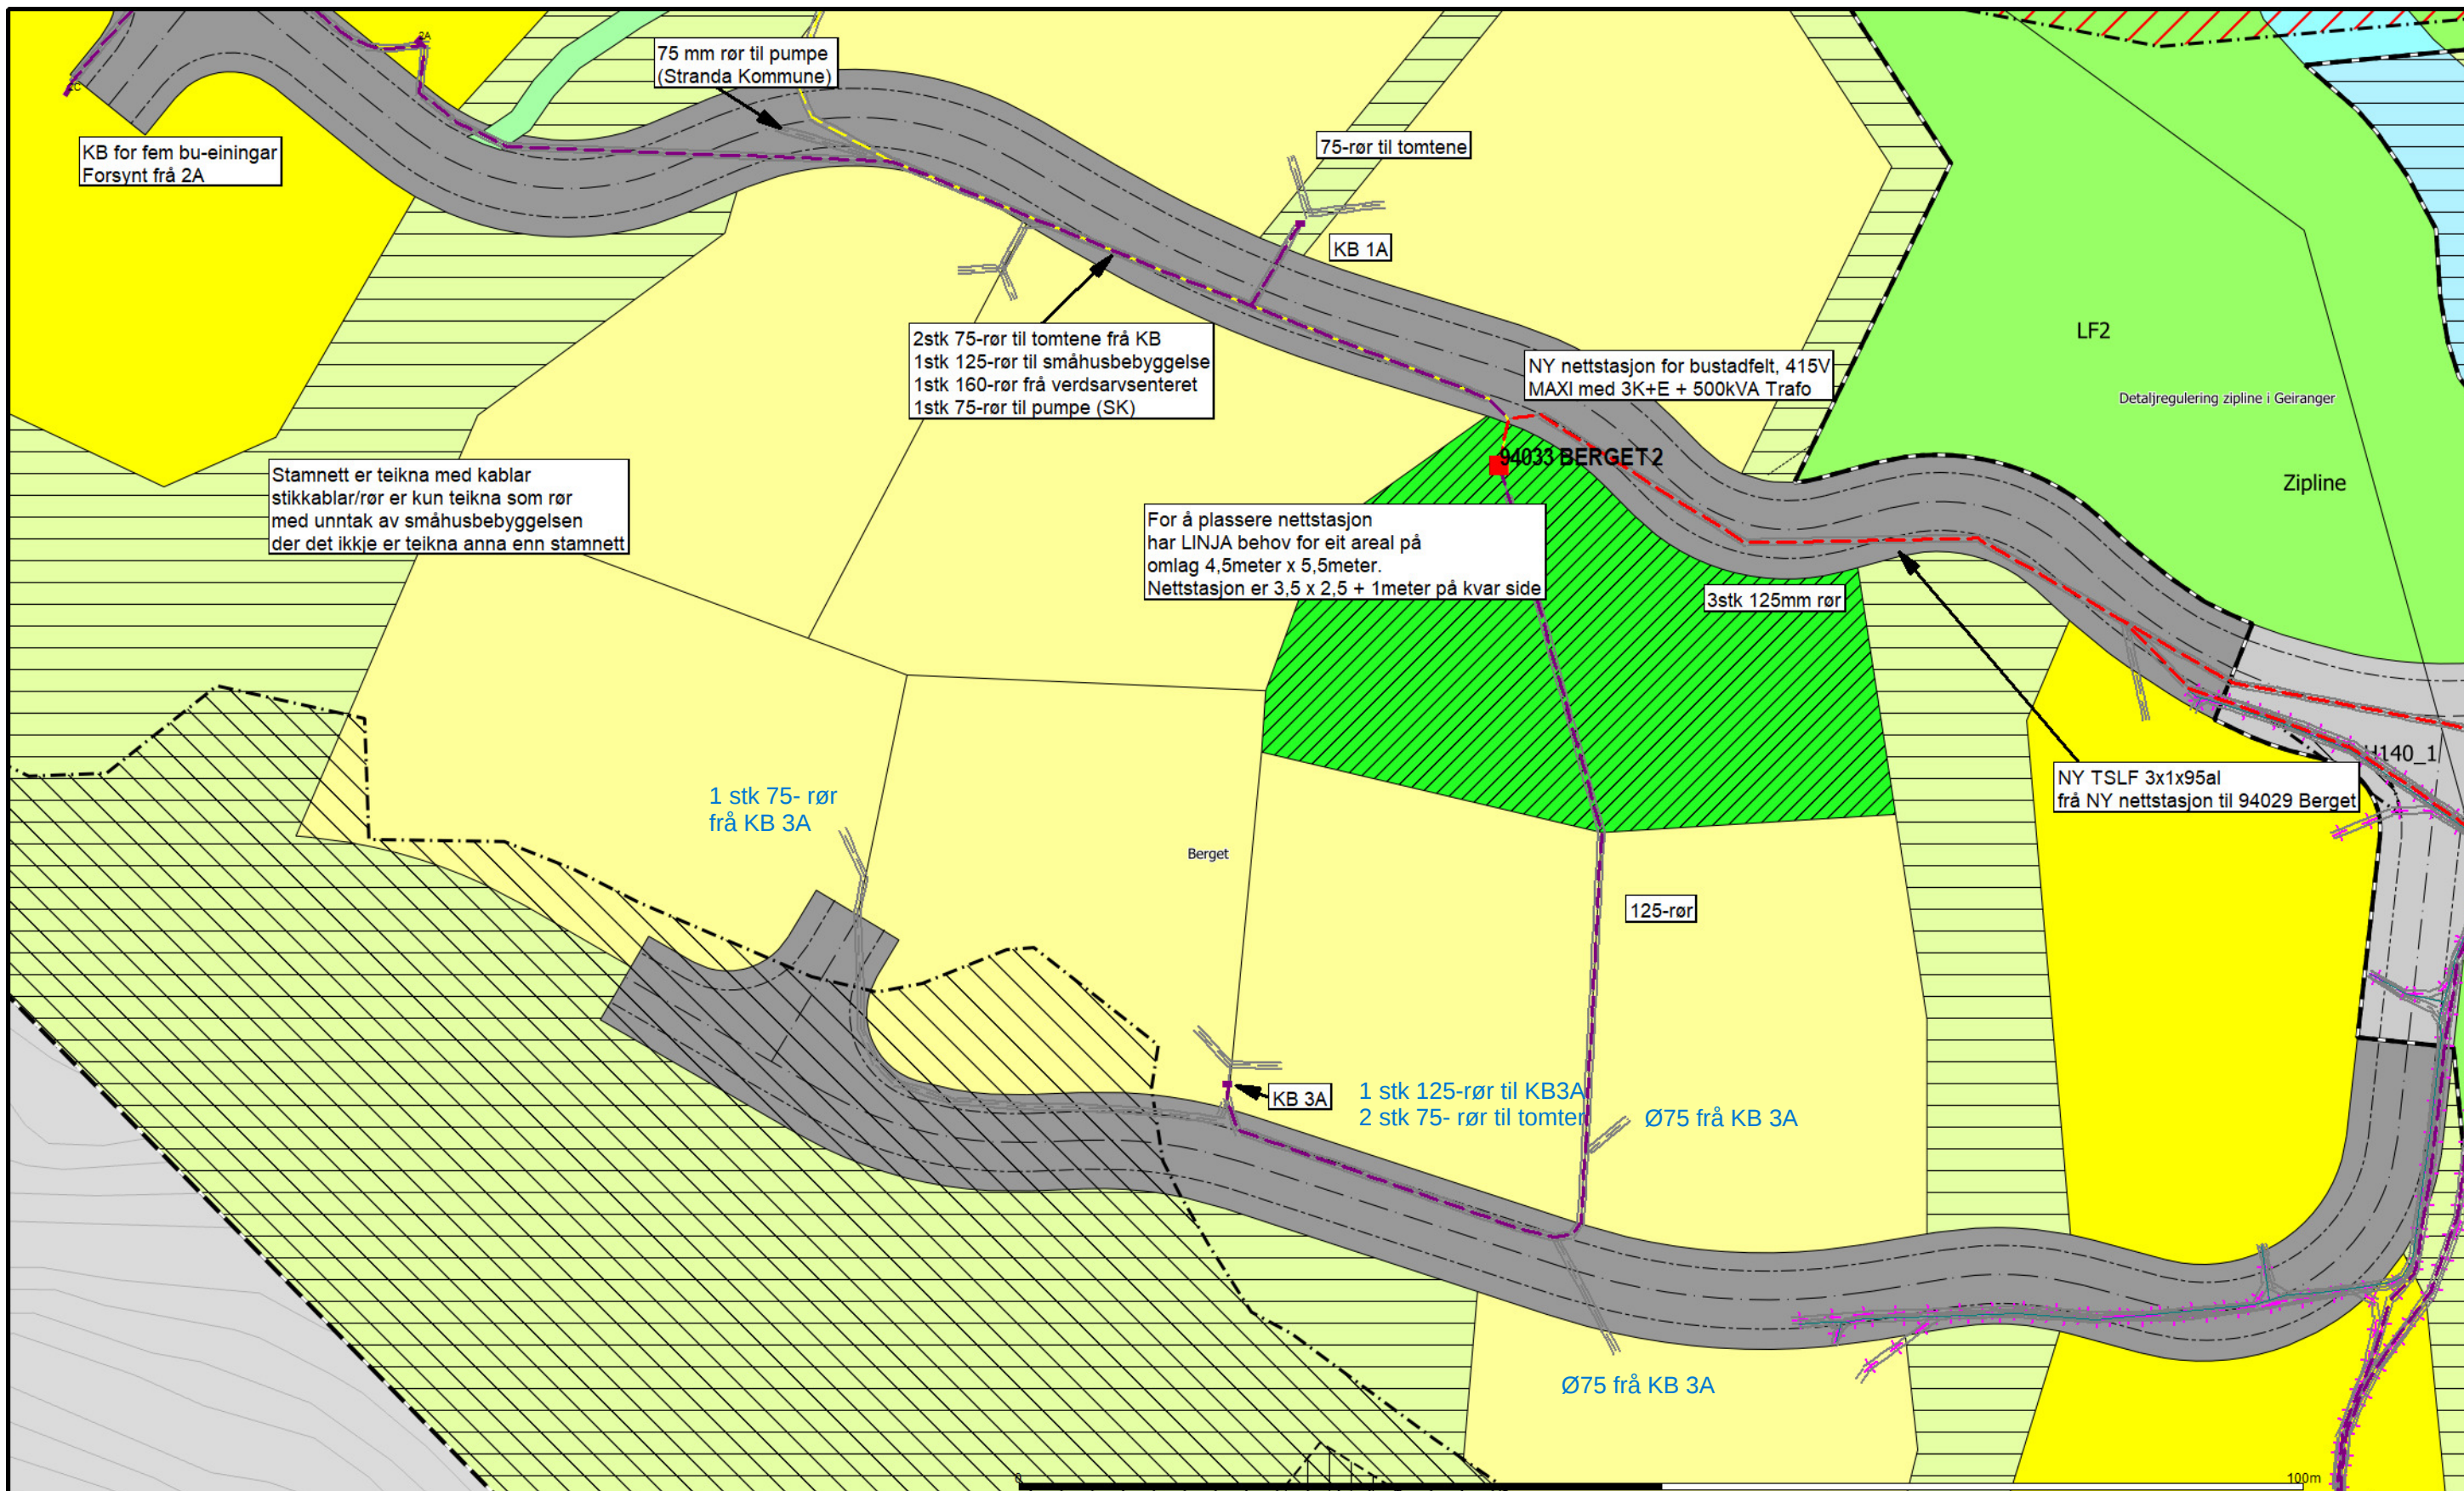

Alle ledninger/trasèer må oppfattes som orienterende.  
Graving nærmere trasèer enn 3 m, er på eget ansvar.  
Graving må ikke starte før Gravemeldingstjenesten er kontaktet!

Hektrukket strek = luftlinje.  
Stiplet strek = kabel.

**Linja**

**LINJA AS**

Dato: 2025.12.15  
Sign: EJOR



Målestokk  
1:500

