


- FORELØPIG TEGNING
- SKISSEPROSJEKT
- SØKNAD OM RAMMETILATELSE
- FORPROSJEKT
- TILBUDSTEGNING
- ARBEIDSTEGNING
- DOKUMENTASJONSTEGNING

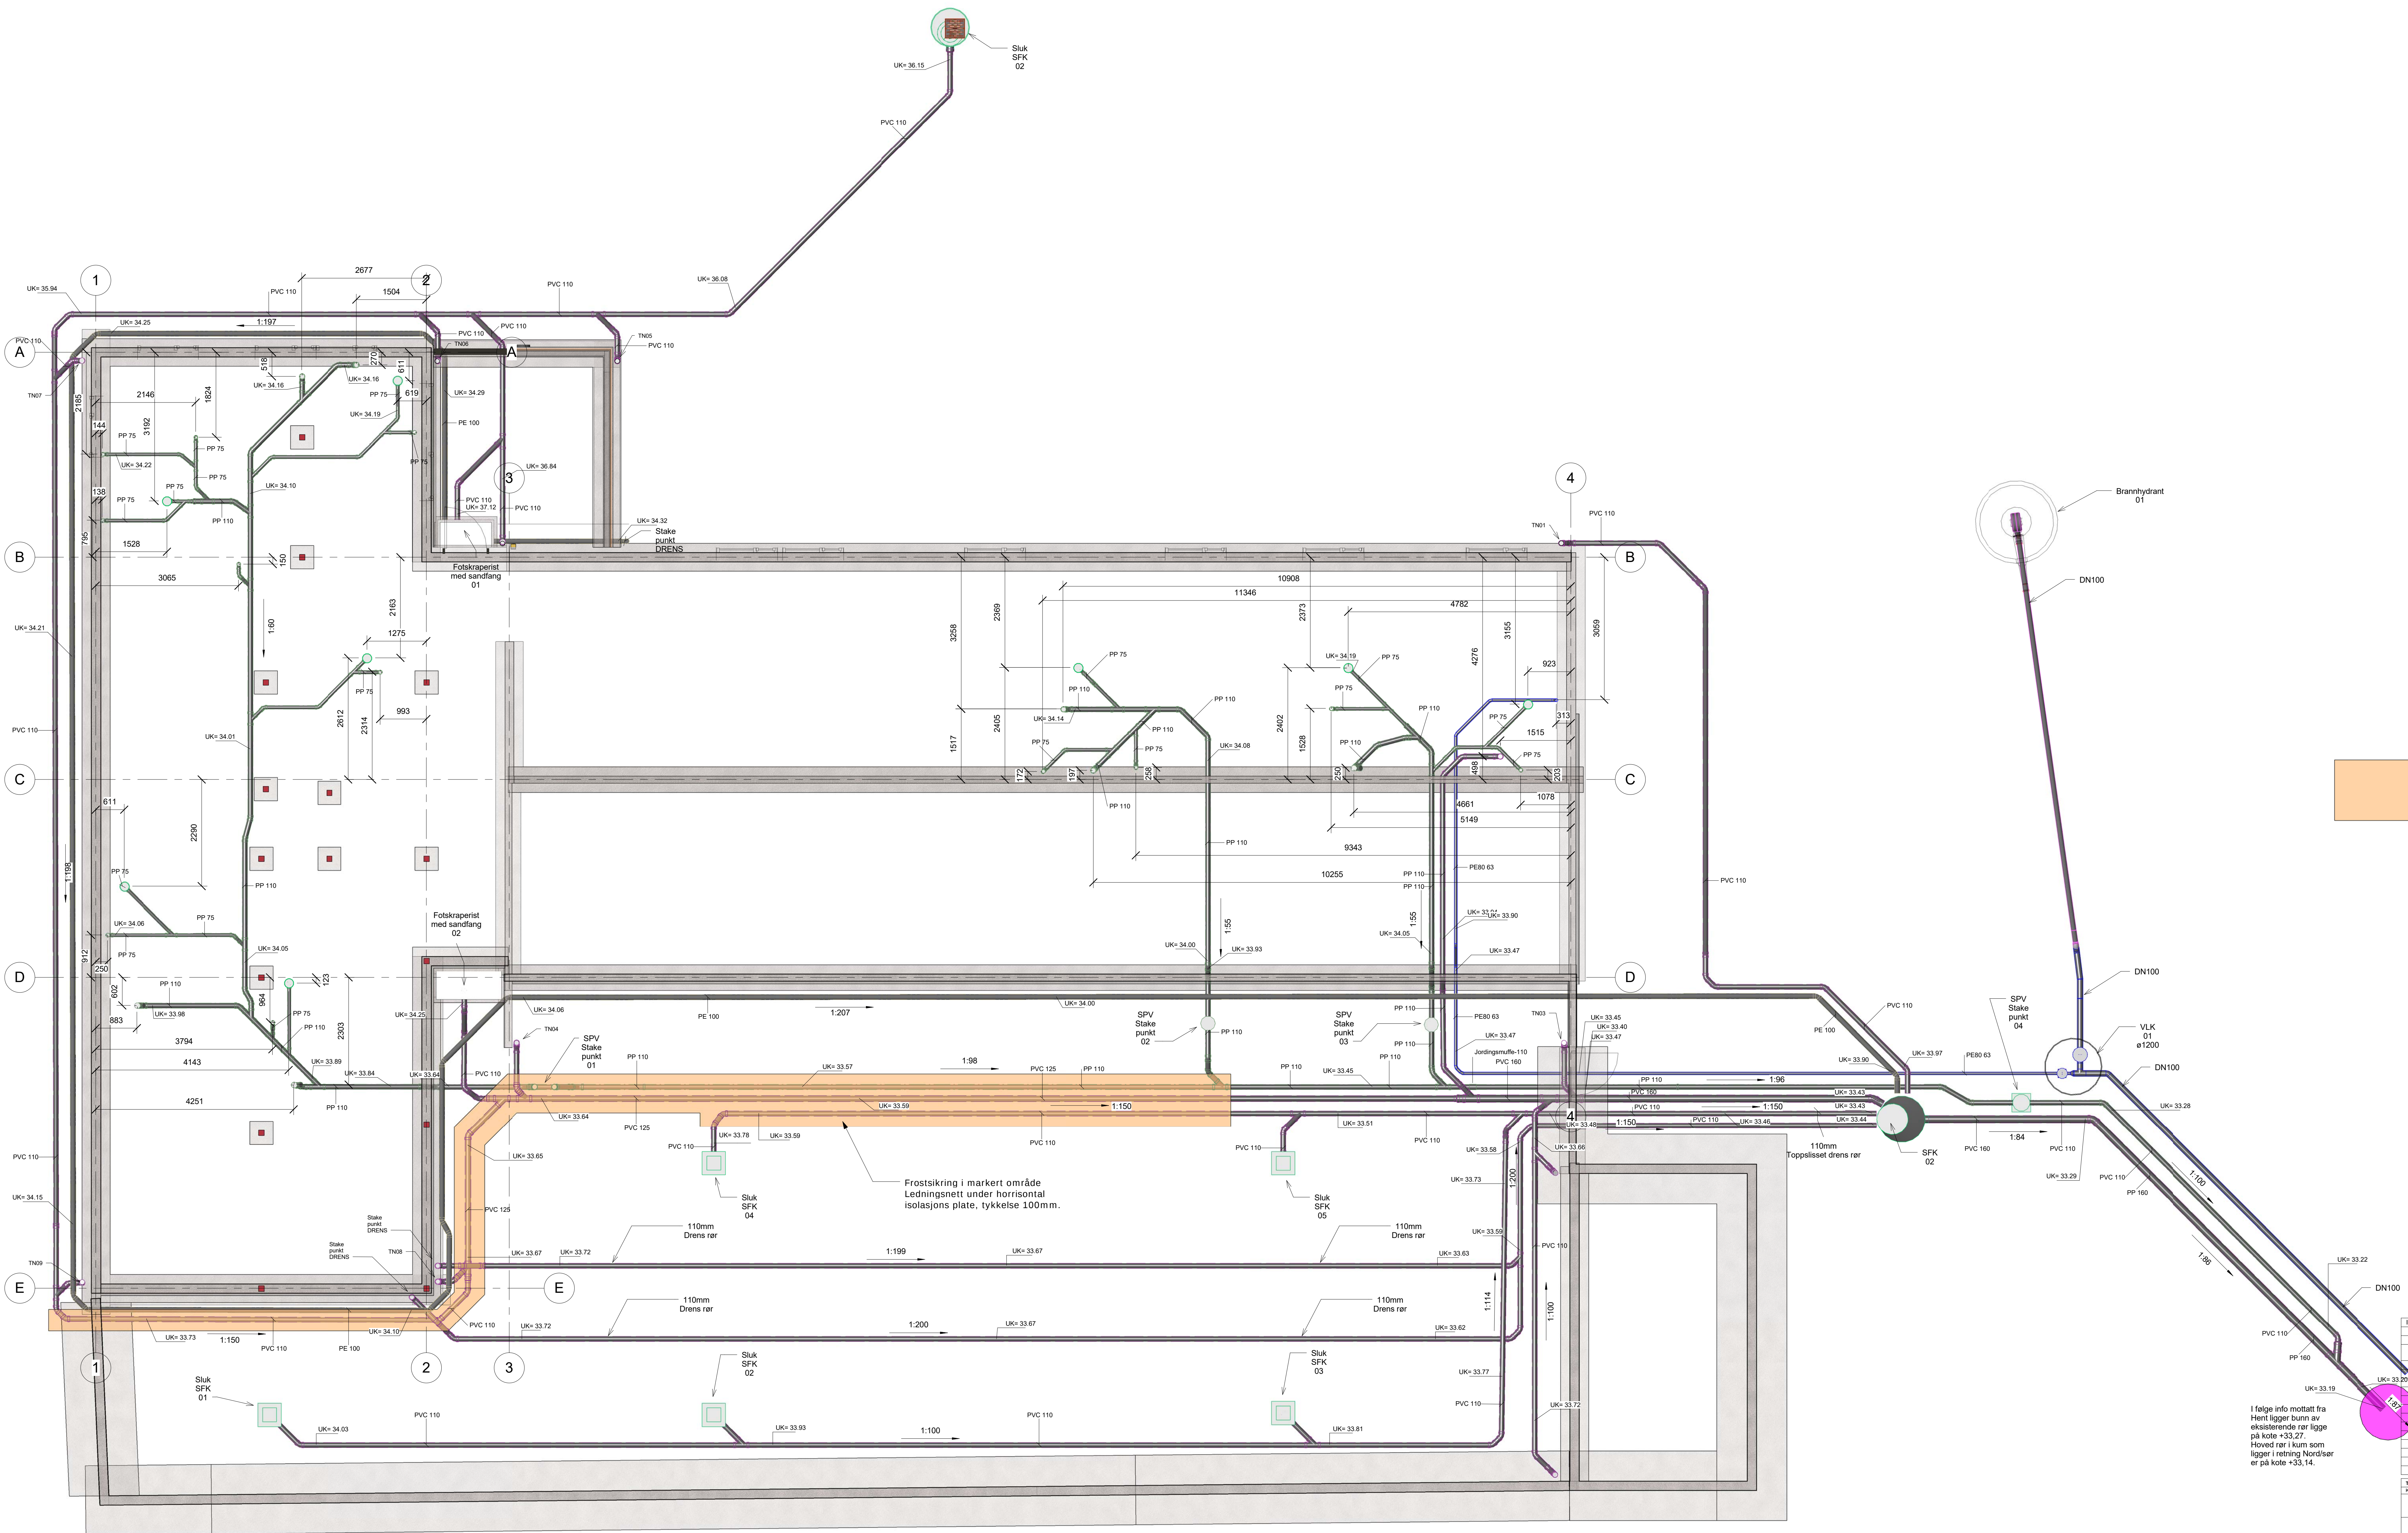

Frostsikring
Ledningsnett under horisontal
isolasjons plate.

I følge info mottatt fra
Heri ligger grunn av
eksisterende rør ligge
på kote +33.27.
Hovedet i kum som
ligger i retning Nordøst
er på kote +33.14.

Index	Dato	Revisjon	Tegnet av	Kontroll
1	04.09.2016	Revisert Bunnledning	KEE	KSR
2	12.10.2016	Revisert bunnledning i forbindelse med sprinkler sentral	KEE	KSR
3	12.10.2016	Revisert utvendig ledningsnett, med hensyn til lokkhøyder og hellingsretning	KEE	KSR
4	17.01.2017	Revisjon ved utseend og ved tilkobling	KEE	KSR
5	10.05.2017	Slutt bygget	KEE	KSR

Tegningsnummer:	00-V-732-10-002	Prosjekt nr.:	201603400
Kontrollnummer:		Prosjektleder:	

- Prosjektledningsgruppen:
- AK: HARALD KJELLE ARKTEKTER AS, PB 100, 6282 BRATTVAG
 - LAB:
 - RB: RAMBØLL, Storgata 25, 6002 Ålesund
 - RG:
 - RV: Rikheim Consulting AS, Breivika Industrivei 35B, 6016 Ålesund
 - RE: KVALSUND INGENIØRER AS, Kongensgt. 25, 6002 Ålesund
 - RBR: SWEDD NORGE AS, Drammensveien 260, 0212 Oslo
 - RAMU:
 - PG:

Filen: DOKUMENTASJONSTEGNING

RIKSHEIM CONSULTING AS

PROJEKTERER

Krisesenter Sunnmøre

Tittel: SITUASJONS PLAN

BUNNLEDNING

Tegnet: KEE

Kontroll: KSR

Prosjekt: 20.09.2016

Skala: 1 : 50

Utsnitt eller:

Sign:

Tegningsnummer: 00-V-732-10-002

Kontrollnummer:

Tegningsgruppe:

Prosjektleder:

Prosjekt nr.: 201603400

00 V 732 10 002 D 5

201603400