



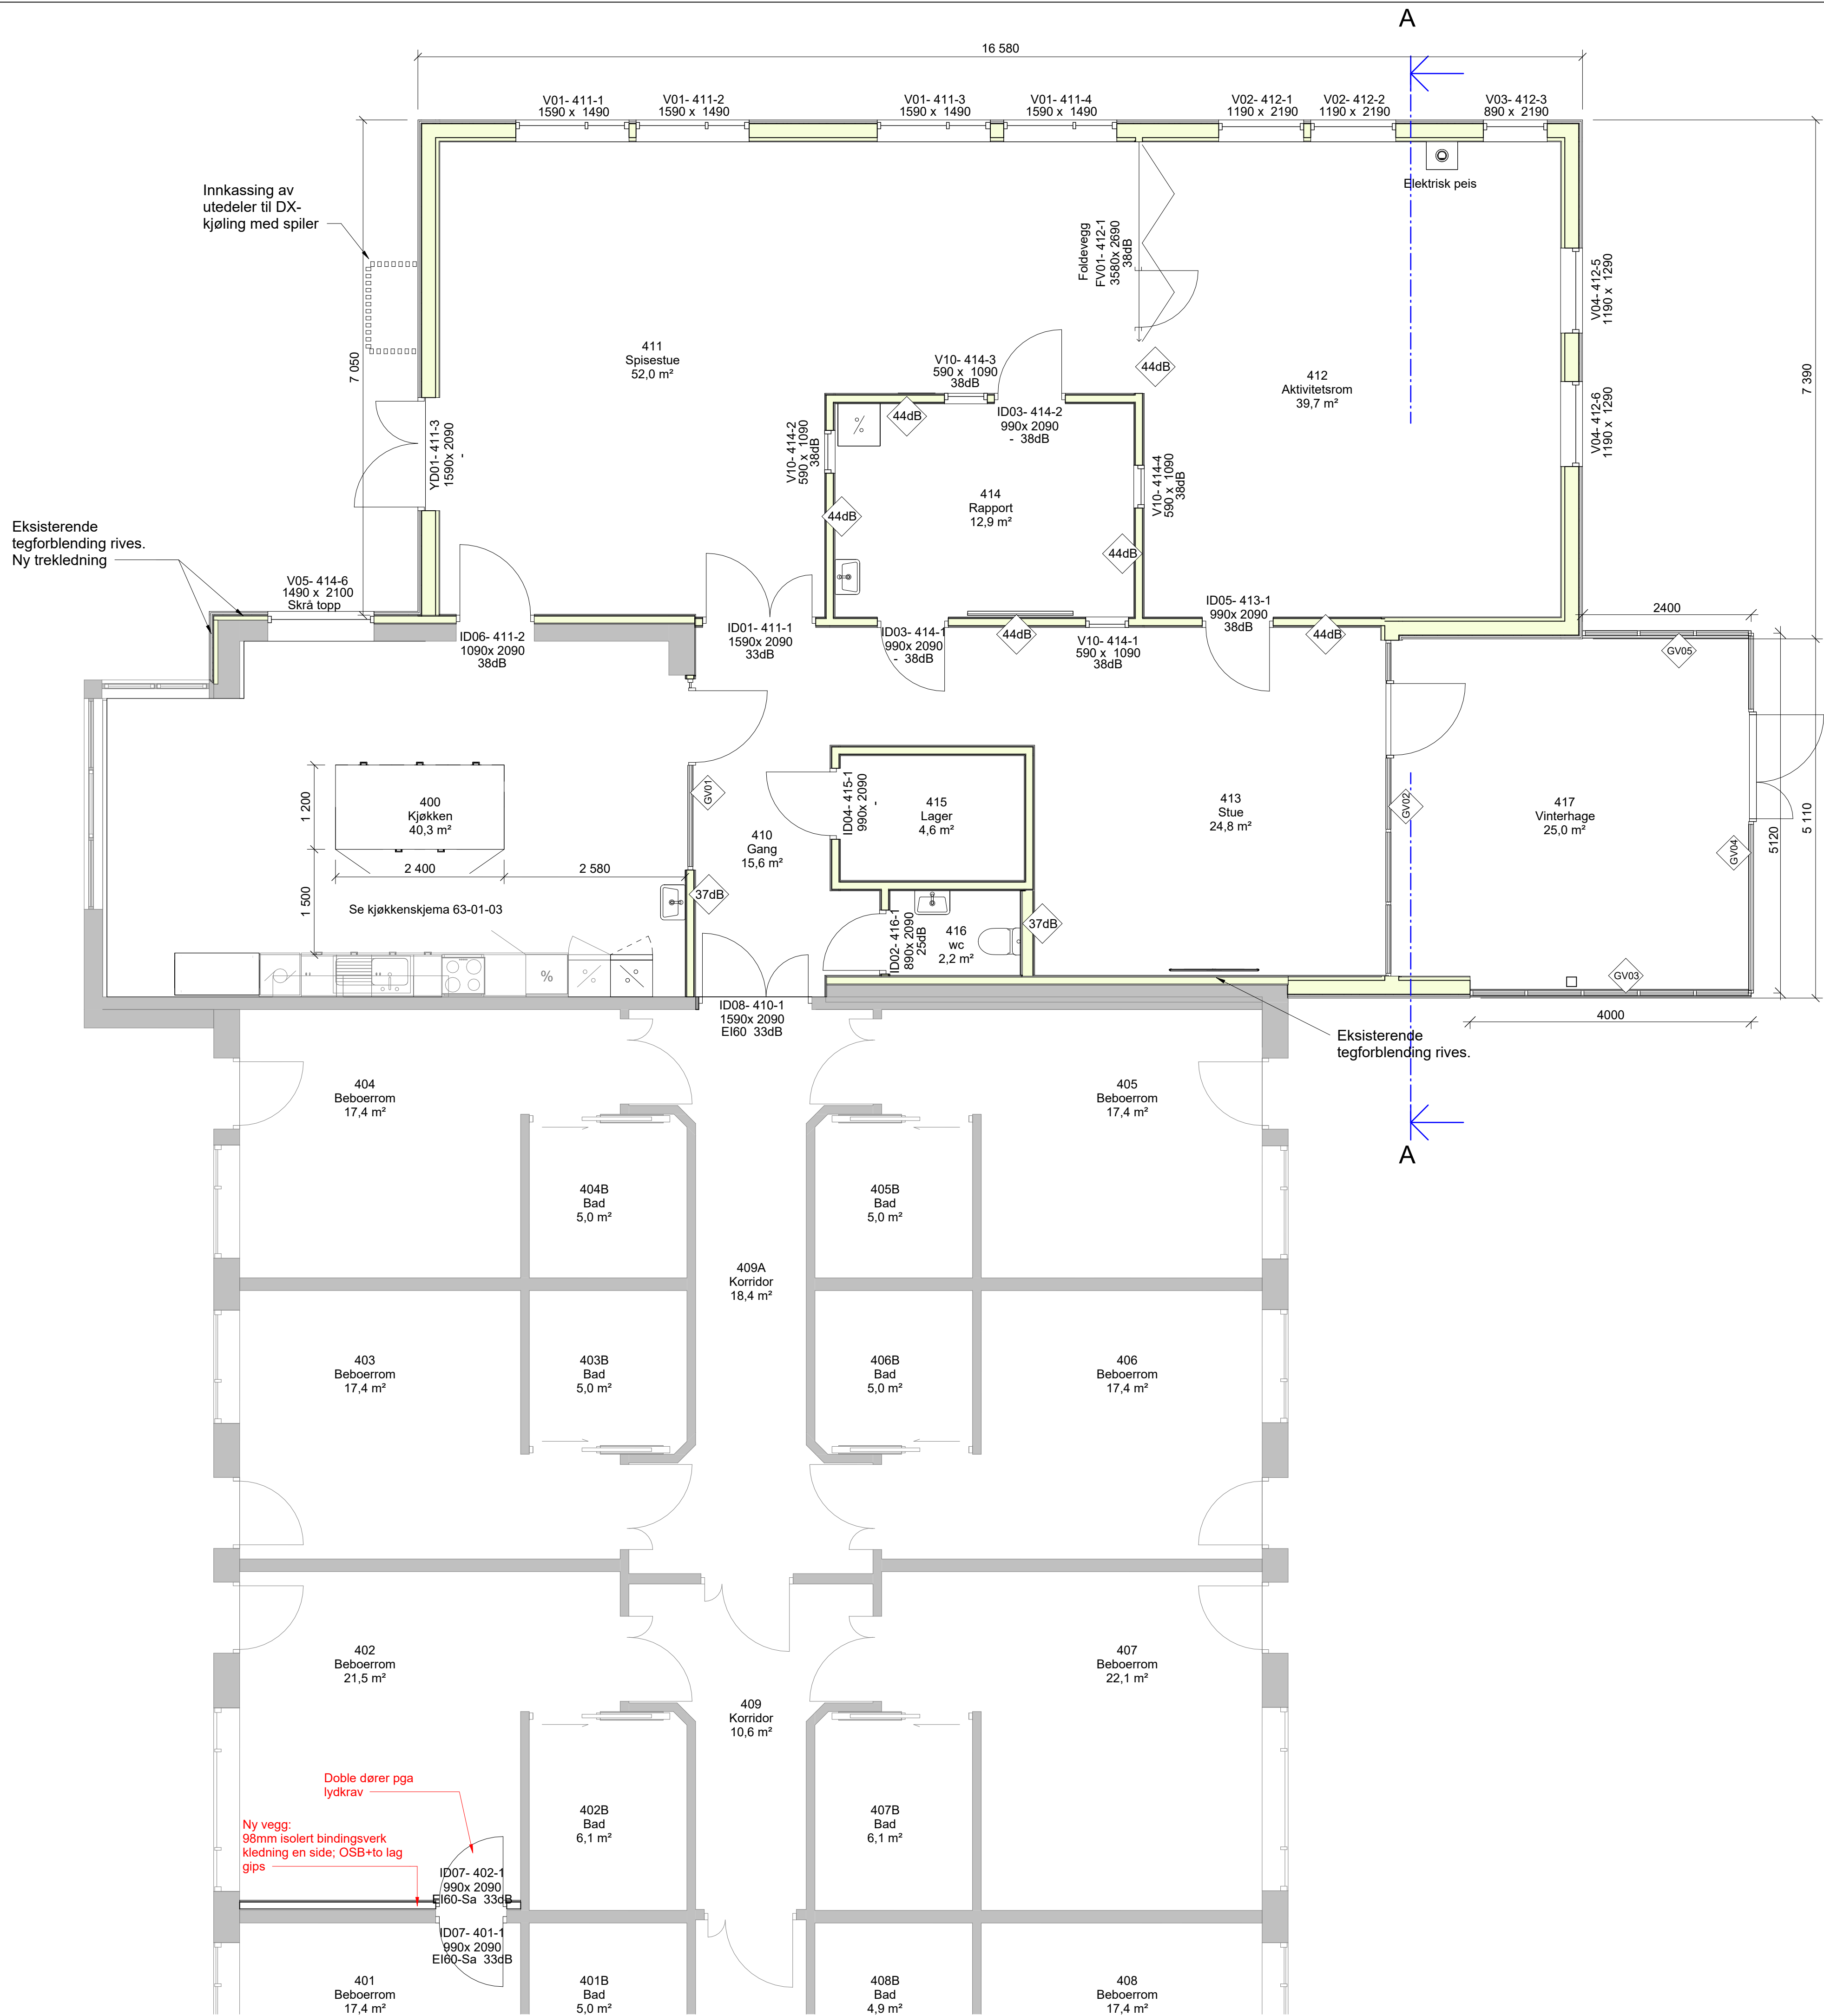

Tegningsnummer	Revisjon
A-20-01-01	F1

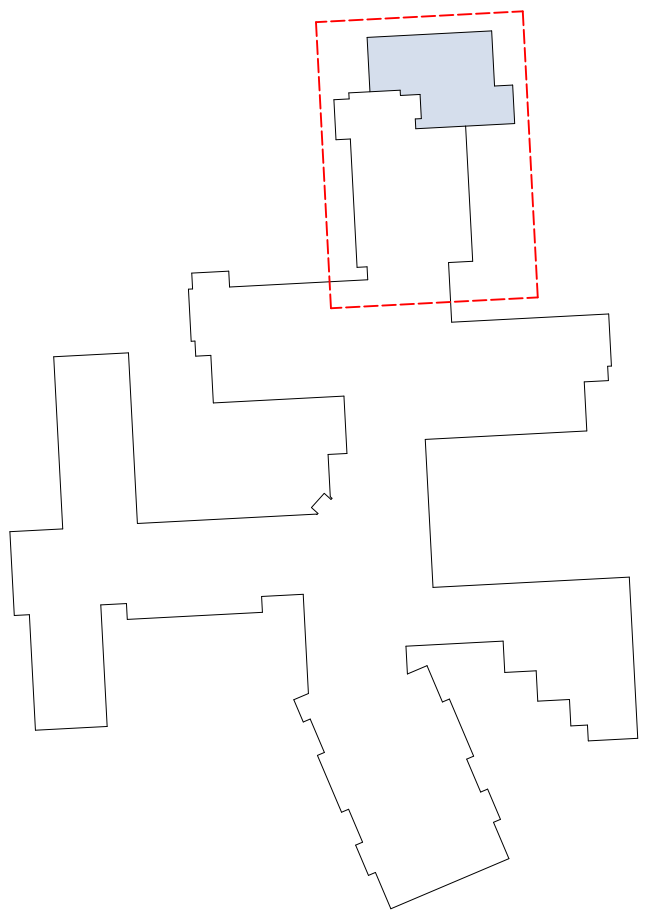

Rev.	Dato	Anbudstegning	raghyn	syllur	raghyn
		Beskrivelse	Utarbeidet	Fagkontroll	Godkjent

Dette dokumentet er utarbeidet av Norconsult AS som del av det oppdraget som fremgår nedenfor. Opphavsretten tilhører Norconsult AS. Dokumentet må bare benyttes til det formål som oppdragsavtalen beskriver, og må ikke kopieres eller gjøres tilgjengelig på annen måte eller i større utstrekning enn formålet tilsier.

Rendalen kommune	Målestokk (gjelder A1)
	1:50

Rendalen sykehjem

Plan 01 - Nye fellesrom fløy D