


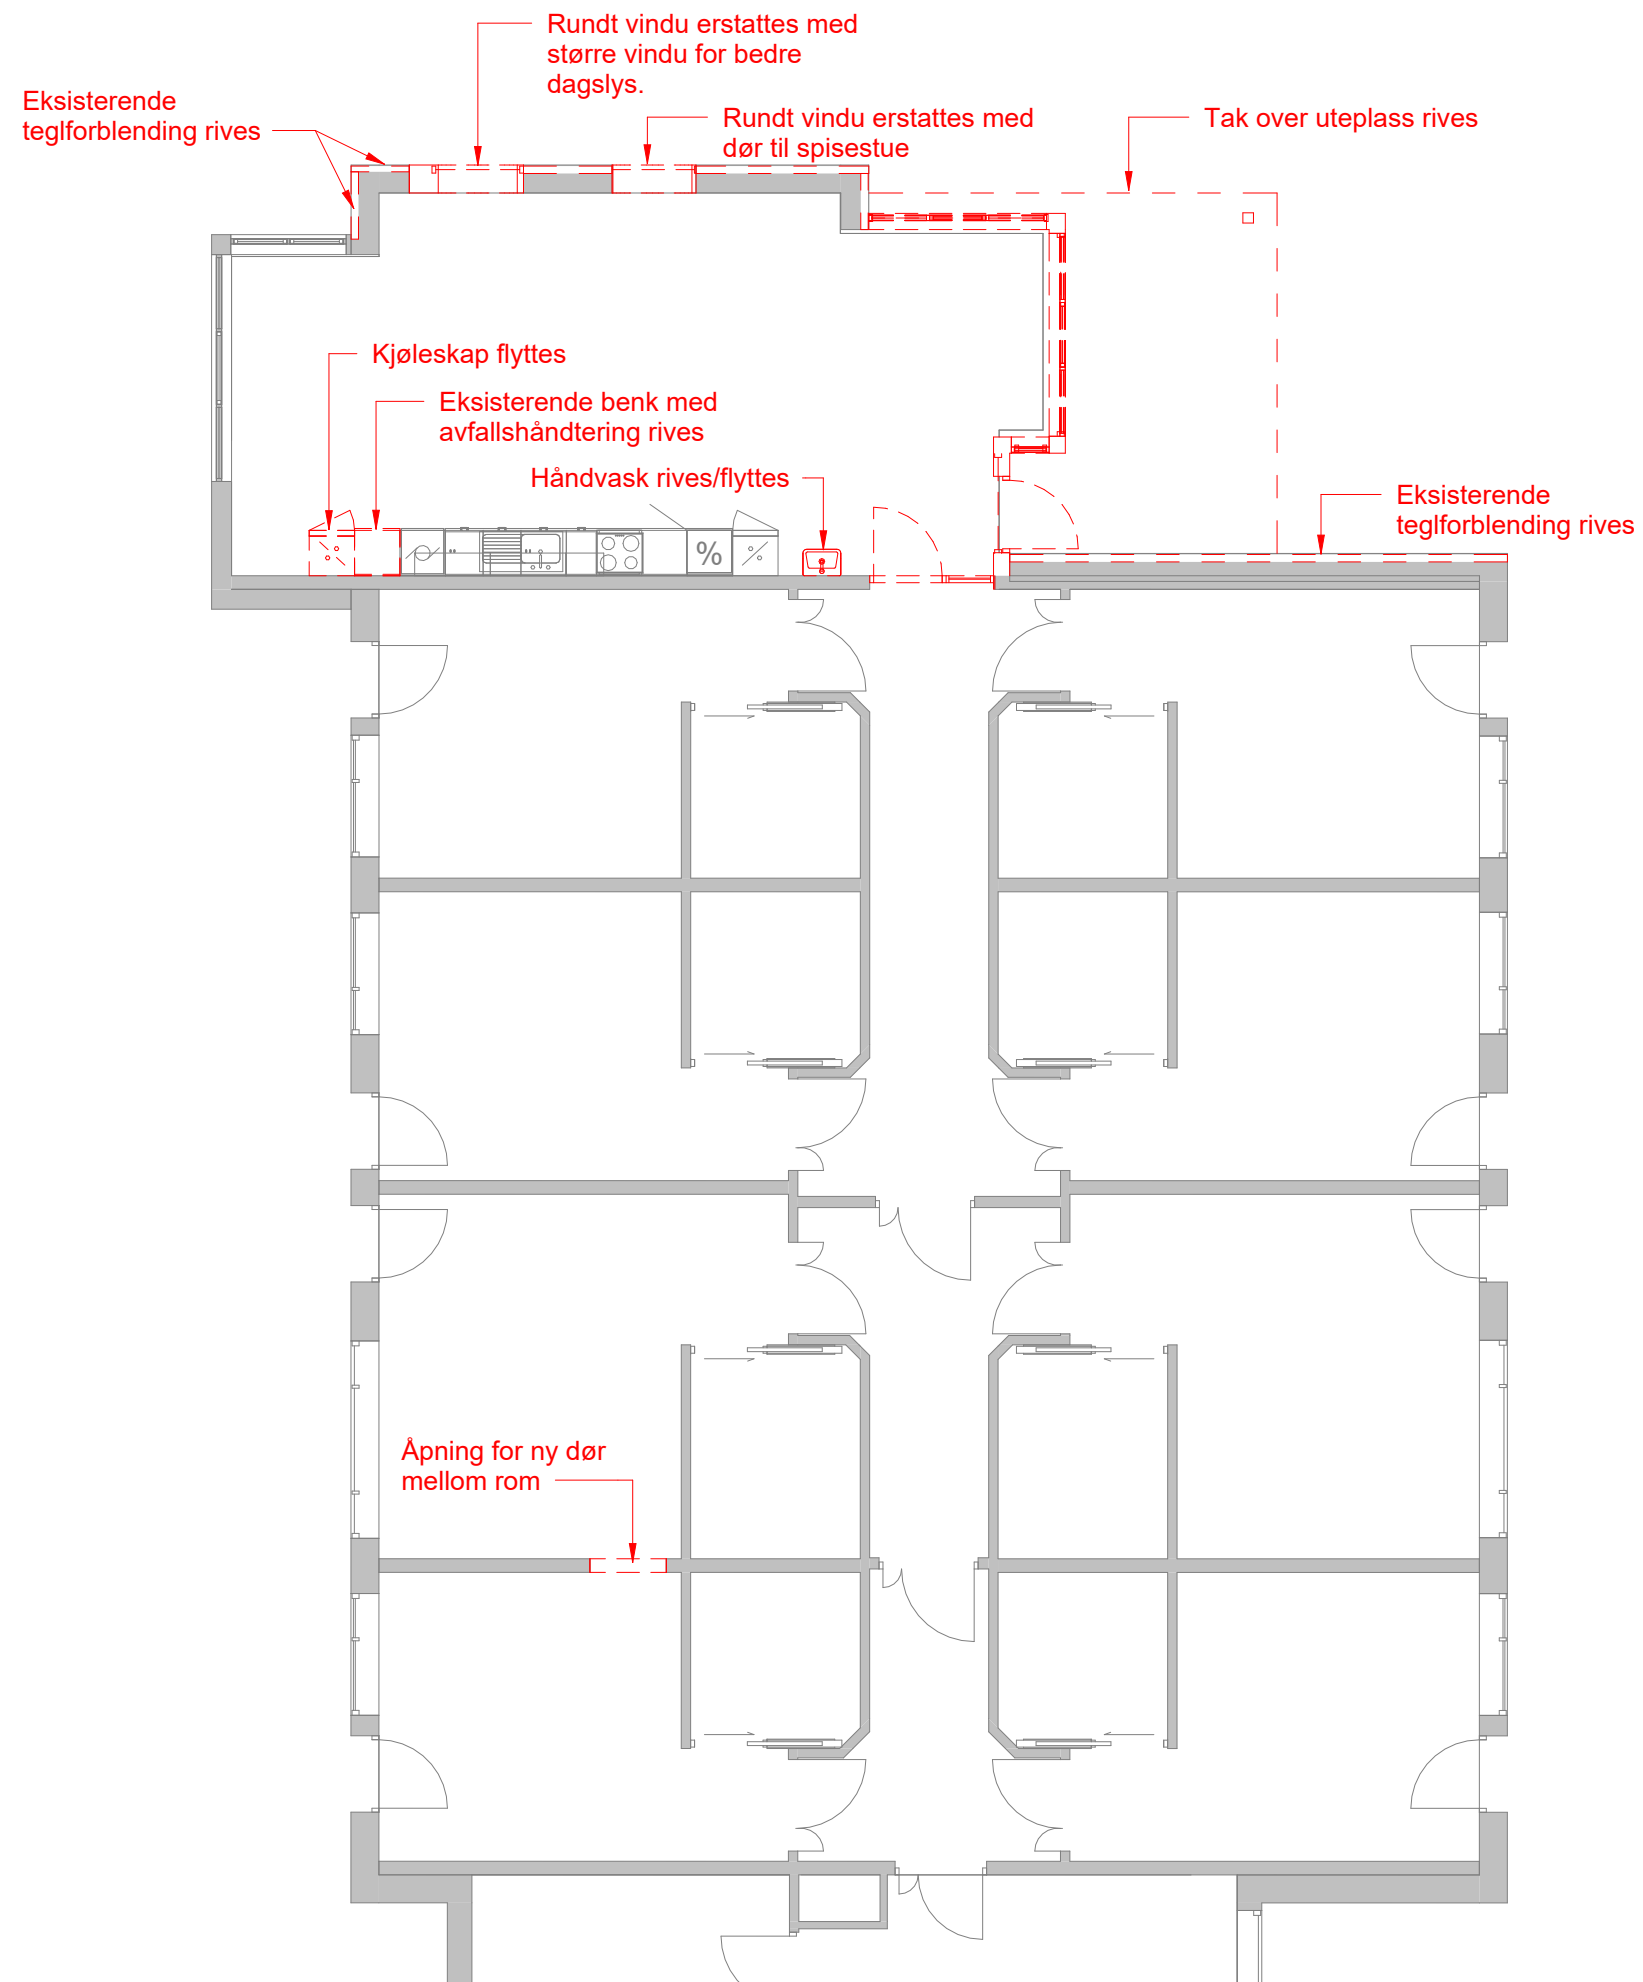

Riveplan anses som en
veiledende tegning

Tegningsnummer	Revisjon
A-24-01-01	F1

F1	2026-06-12	Anbudstegning	raghyn	syjur	raghyn
Rev.	Dato	Beskrivelse	Utarbeidet	Fagkontroll	Godkjent
Dette dokumentet er utarbeidet av Norconsult AS som del av det oppdraget som fremgår nedenfor. Opphavsretten tilhører Norconsult AS. Dokumentet må bare benyttes til det formål som oppdragsavtalen beskriver, og må ikke kopieres eller gjøres tilgjengelig på annen måte eller i større utstrekning enn formålet tilsier.					
Rendalen kommune					Målestokk (gjelder A3) 1 : 100
Rendalen sykehjem Riveplan 01 - fløy D					
Norconsult		Oppdragsnummer 52507408	Tegningsnummer A-24-01-01	Revisjon F1	