



Eksisterende fasade nord - Fløy D

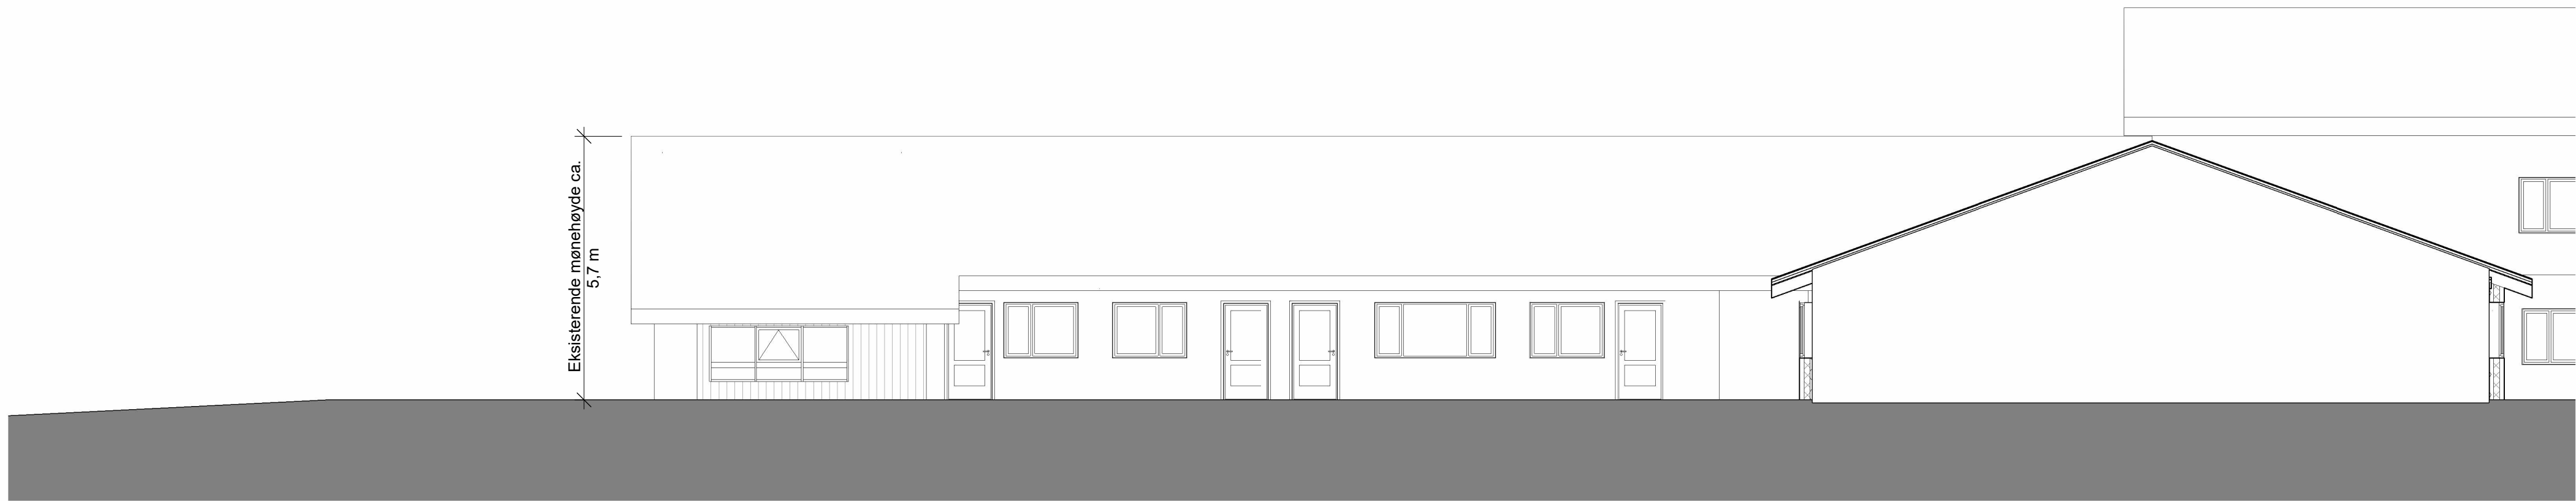


Eksisterende fasade vest - Fløy D

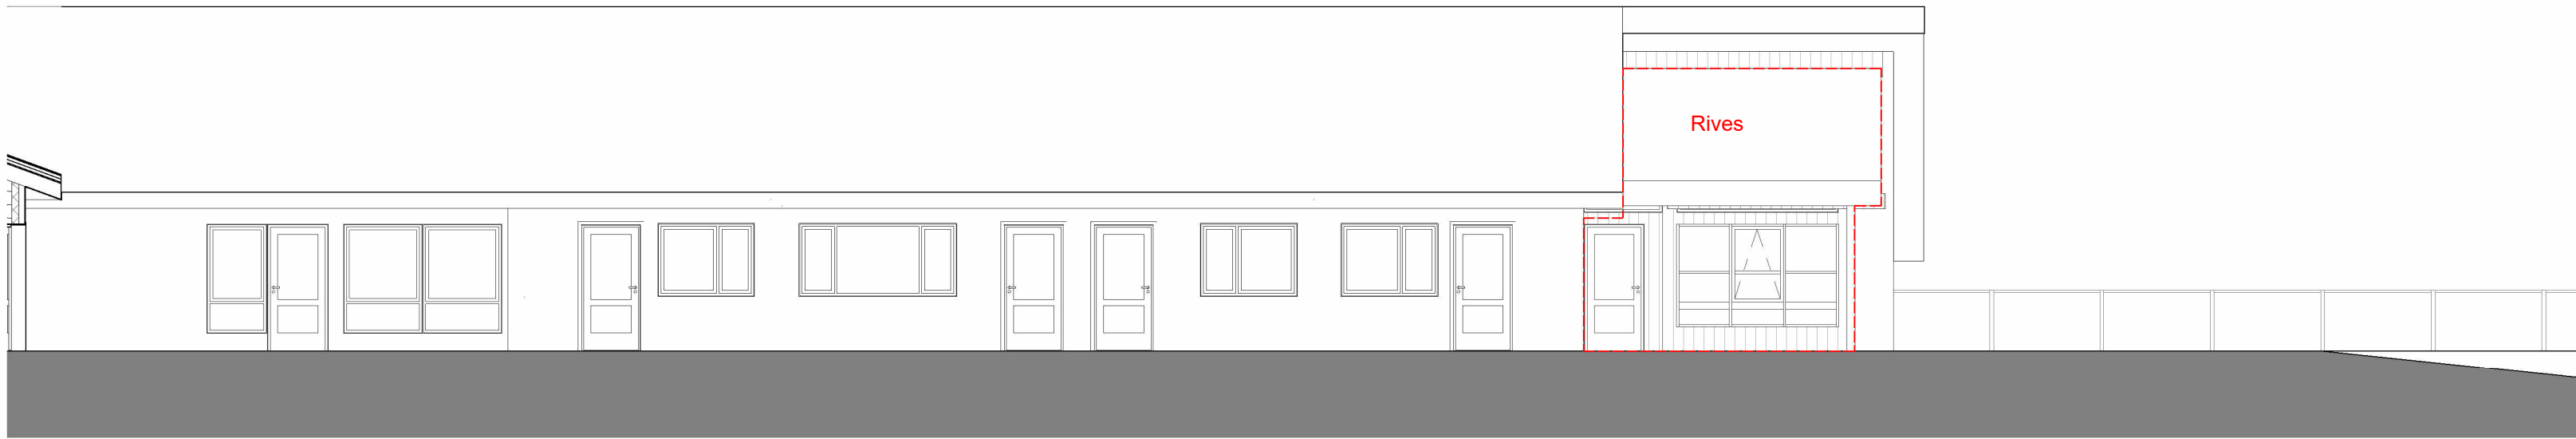

Eksisterende fasade øst - Fløy D

Tegningsnummer	Revisjon
A-43-00-02	F1

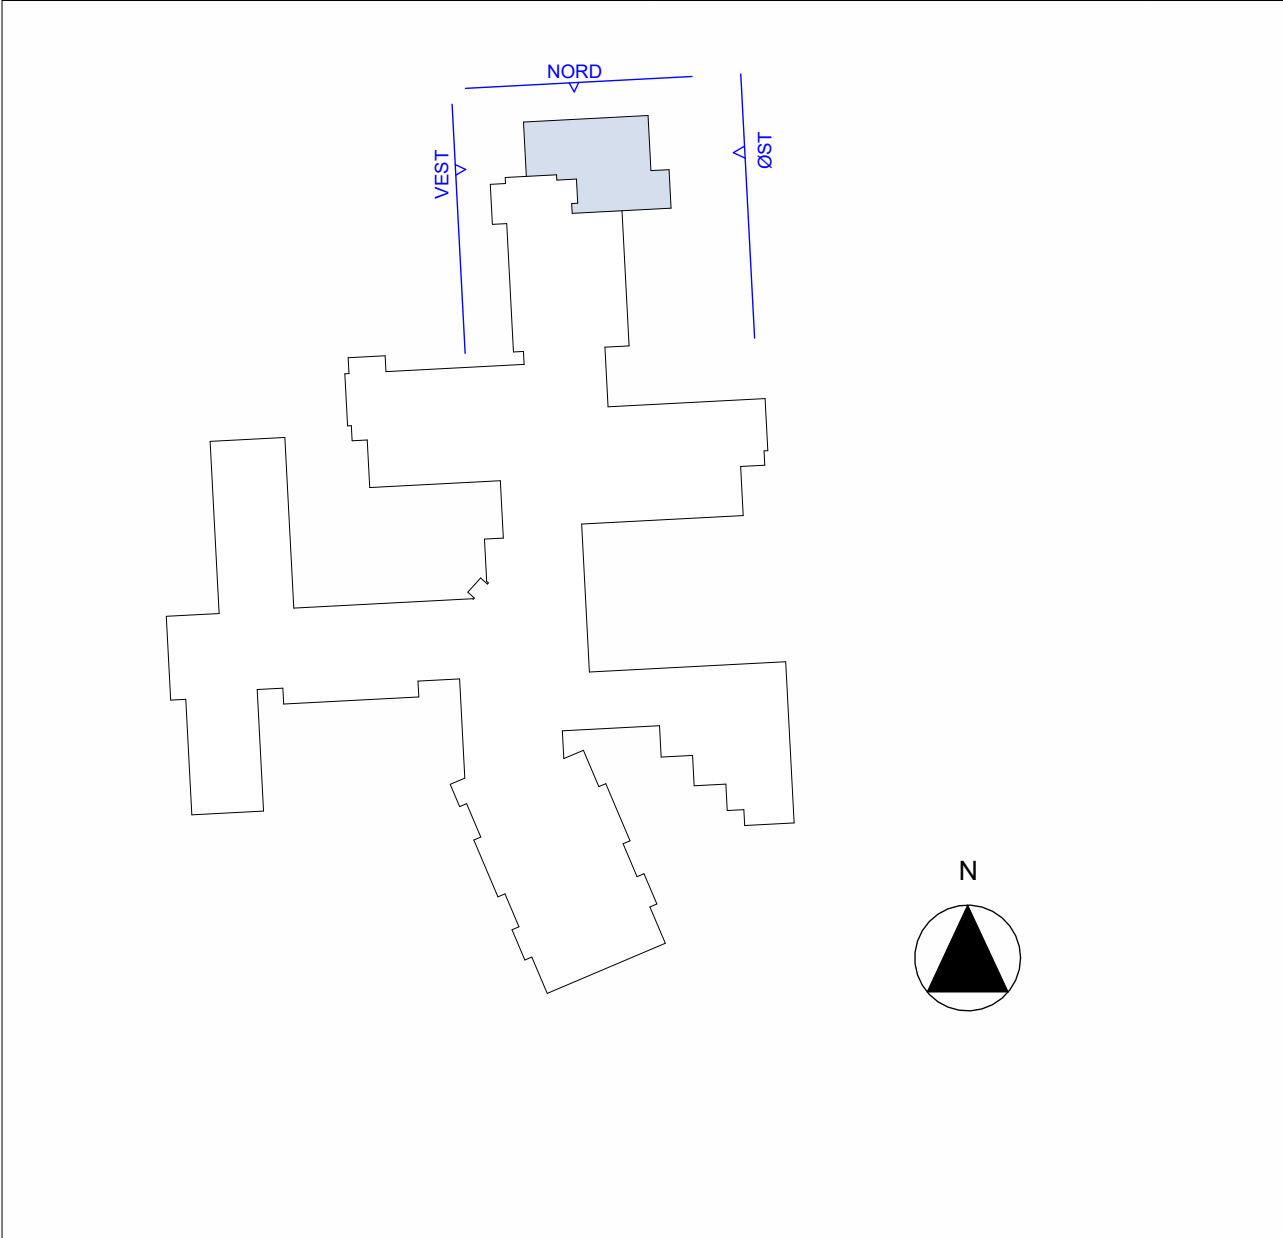

F1	2026-06-12	Anbudstegning	raghyn	syliur	raghyn
Rev.	Dato	Beskrivelse	Utarbeidet	Fagkontroll	Godkjent
Dette dokumentet er utarbeidet av Norconsult AS som del av det oppdraget som fremgår nedenfor. Opphavretten tilhører Norconsult AS. Dokumentet må bare benyttes til det formål som oppdragsavtalen beskriver, og må ikke kopieres eller gjøres tilgjengelig på annen måte eller i større utstrekning enn formålet tilsier.					Målestokk (gjelder A1)
Rendalen kommune					
Rendalen sykehjem					
Eksisterende fasader - Fløy D Gnr./bnr.: 15/1, 15/268 Søstuveien 25, Otnes, 2485 Rendalen					
Norconsult	Oppdragsnummer 52507408	Tegningsnummer A-43-00-02	Revisjon F1		