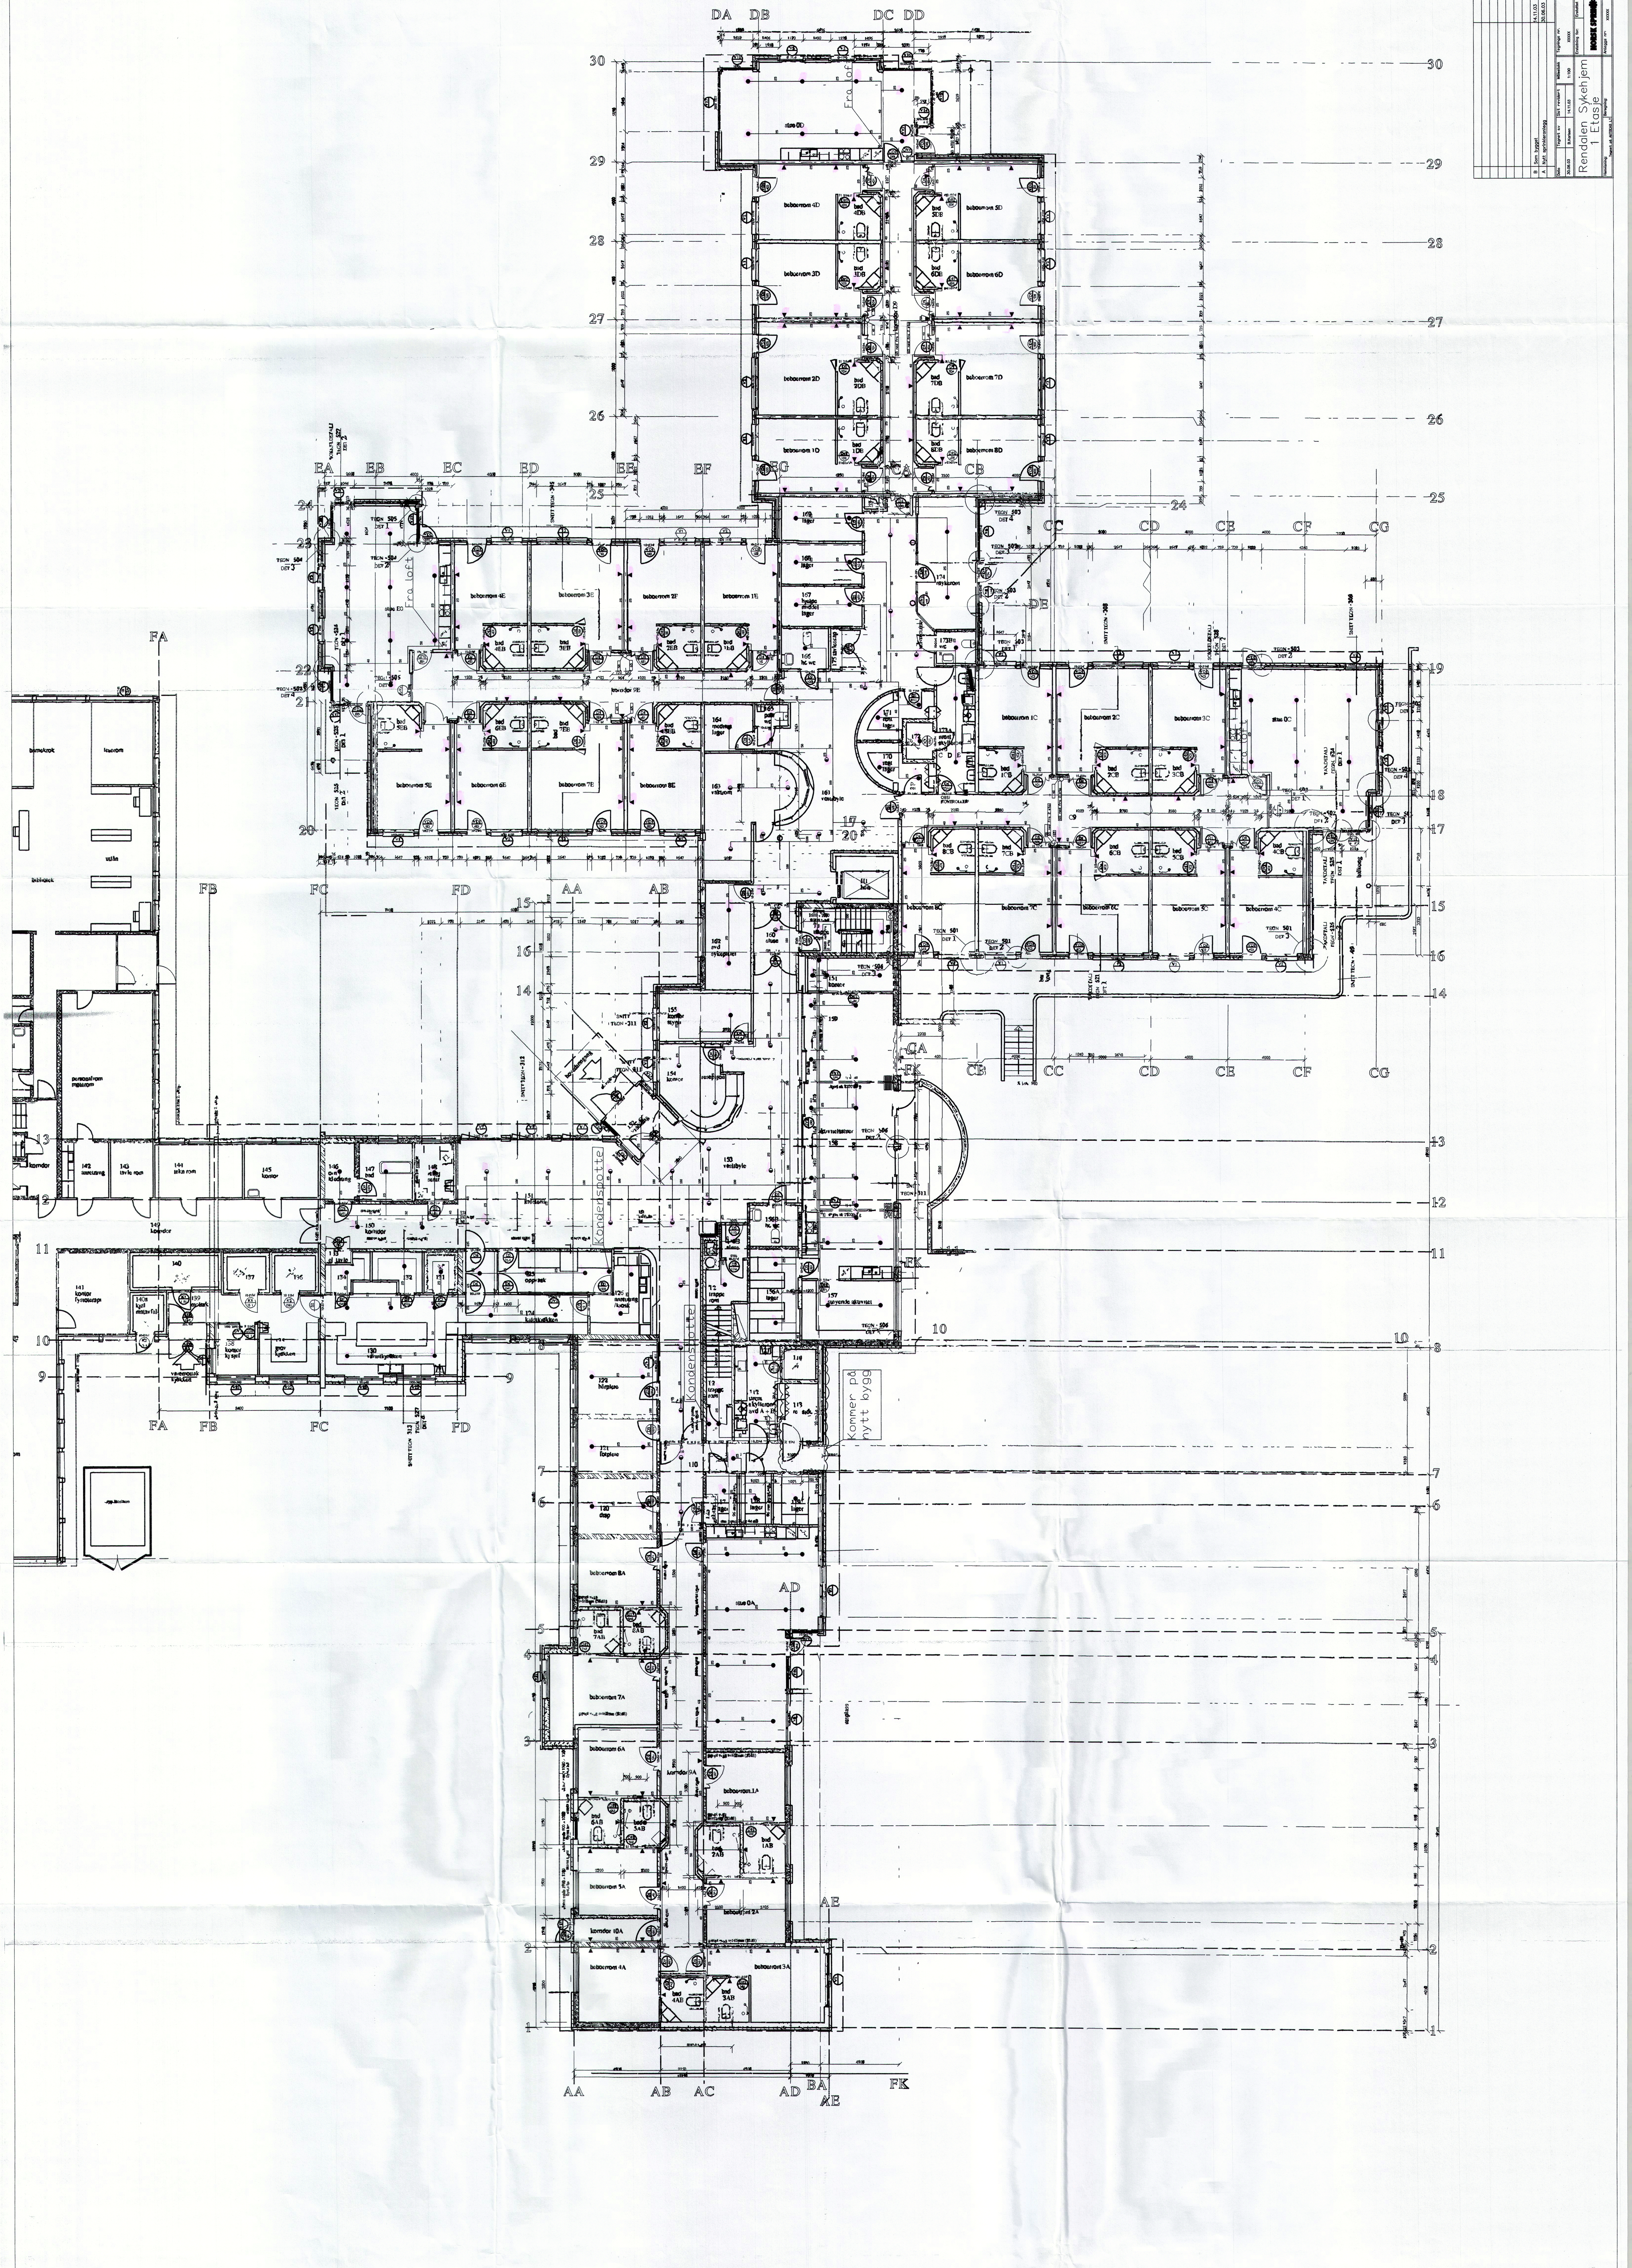

Rendalen Sykehjem
1 Etasje
B Som bygget 30.06.03 BK
A Nytt sprinkleranlegg 14.11.03 BK
Dato 30.06.03
Tegnet av B.Karlsen
Sist revidert 14.11.03
Målestokk 1:100
Tegnings nr. XXXXX
NORSK SPRINKLER
Tegnet på AUTOCAD LT
Fra loft
Kondenspotte
Kommer på nytt bygg
beboerrom 1D
beboerrom 2D
beboerrom 3D
beboerrom 4D
beboerrom 5D
beboerrom 6D
beboerrom 7D
beboerrom 8D
stue 0D
beboerrom 1E
beboerrom 2F
beboerrom 3E
beboerrom 4E
beboerrom 5E
beboerrom 6E
beboerrom 7E
beboerrom 8E
stue E0
korridor 9E
beboerrom 1C
beboerrom 2C
beboerrom 3C
beboerrom 4C
beboerrom 5C
beboerrom 6C
beboerrom 7C
beboerrom 8C
stue 0C
balkong
161 vestibyle
163 vaktrom
164 medisin lager
166 hc wc
167 hjelpe middel lager
168 lager
169 lager
170 rent lager
171 rent lager
172
173A urent skyllerom
173B wc
174 røykerom
175 utvikesrom
151 kontor
153 vestibyle
154 kontor
155 kontor styrer
157 støyende aktivitet
158 aktivitetsstue
160 stue
162 avd sykepleier
resepsjon
hovedinngang
barnekrok
leserom
utlån
bibliotek
personalrom møterom
142 anretning
143 tavle rom
144 tekn rom
145 kontor
146 om kledning
147 bad
148 renhold sentr
149 korridor
150 korridor
131 kafeteria
141 kontor fysioterapi
140B kjøl matavfall
139 vaktbak
138 kontor kj.sjef
grov kjøkken
130 varmkjøkken
124 kaldkjøkken
125 oppvask
126 anretning /kiosk
varemottak kjøkken
122 hårpleie
121 fotpleie
120 disp
110
112 trapperom
113 re. sidk
116 lager
117 lager
beboerrom 8A
stue 0A
beboerrom 7A
beboerrom 6A
korridor 9A
beboerrom 1A
beboerrom 5A
beboerrom 2A
korridor 10A
beboerrom 4A
beboerrom 3A