


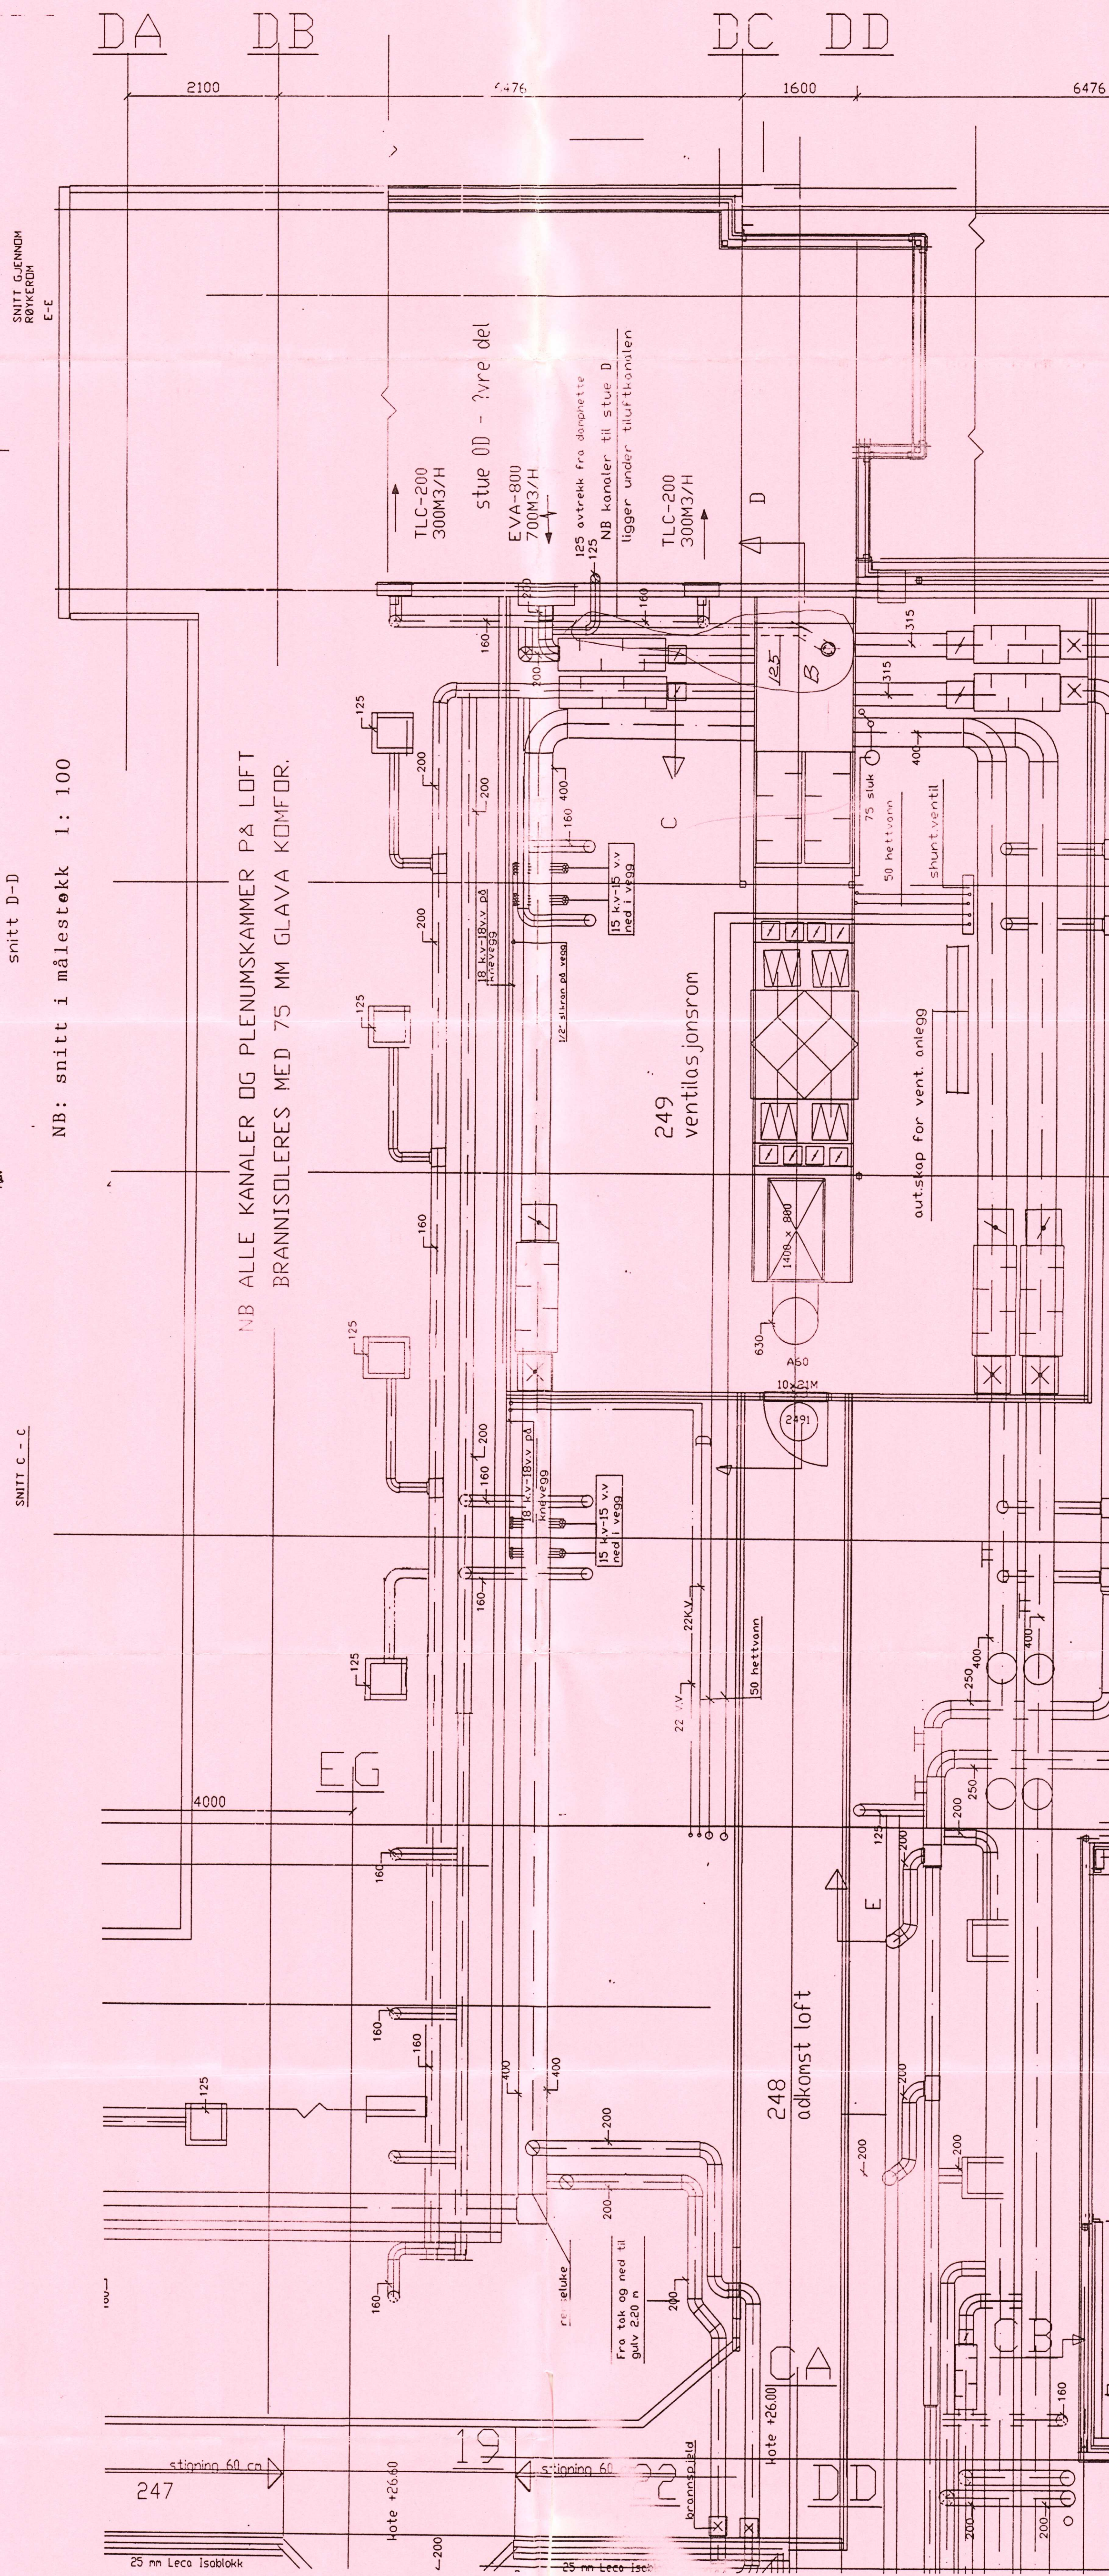

ARBEIDSTEGNING

B Inntegnet avtrekk fra korridor ved akse 29 DC

B	Integnet avtrekk fra korridor ved akse 29 DC	P.M. 11.05.98
A	Justert korridorløn på loft mot knevegg og kv og valedn fra letasjettl loft	PM.03.03.98

Date	12.97	Kontroll
		1:50
RAVNANGER & MØRK A/S rådgivende ingeniør i WS-teknikk, MRIF RASCHUS Vei 36c - 1178 OSLO Tlf. 22285450 - Fax 22285537		Ersatt av: Ersatte for:

RENDALEN SJUKEHJEM
FLØY PLAN LOFT
V.V. SANITIGENE

746/502 B