MÅ TAES NED TIL 95%

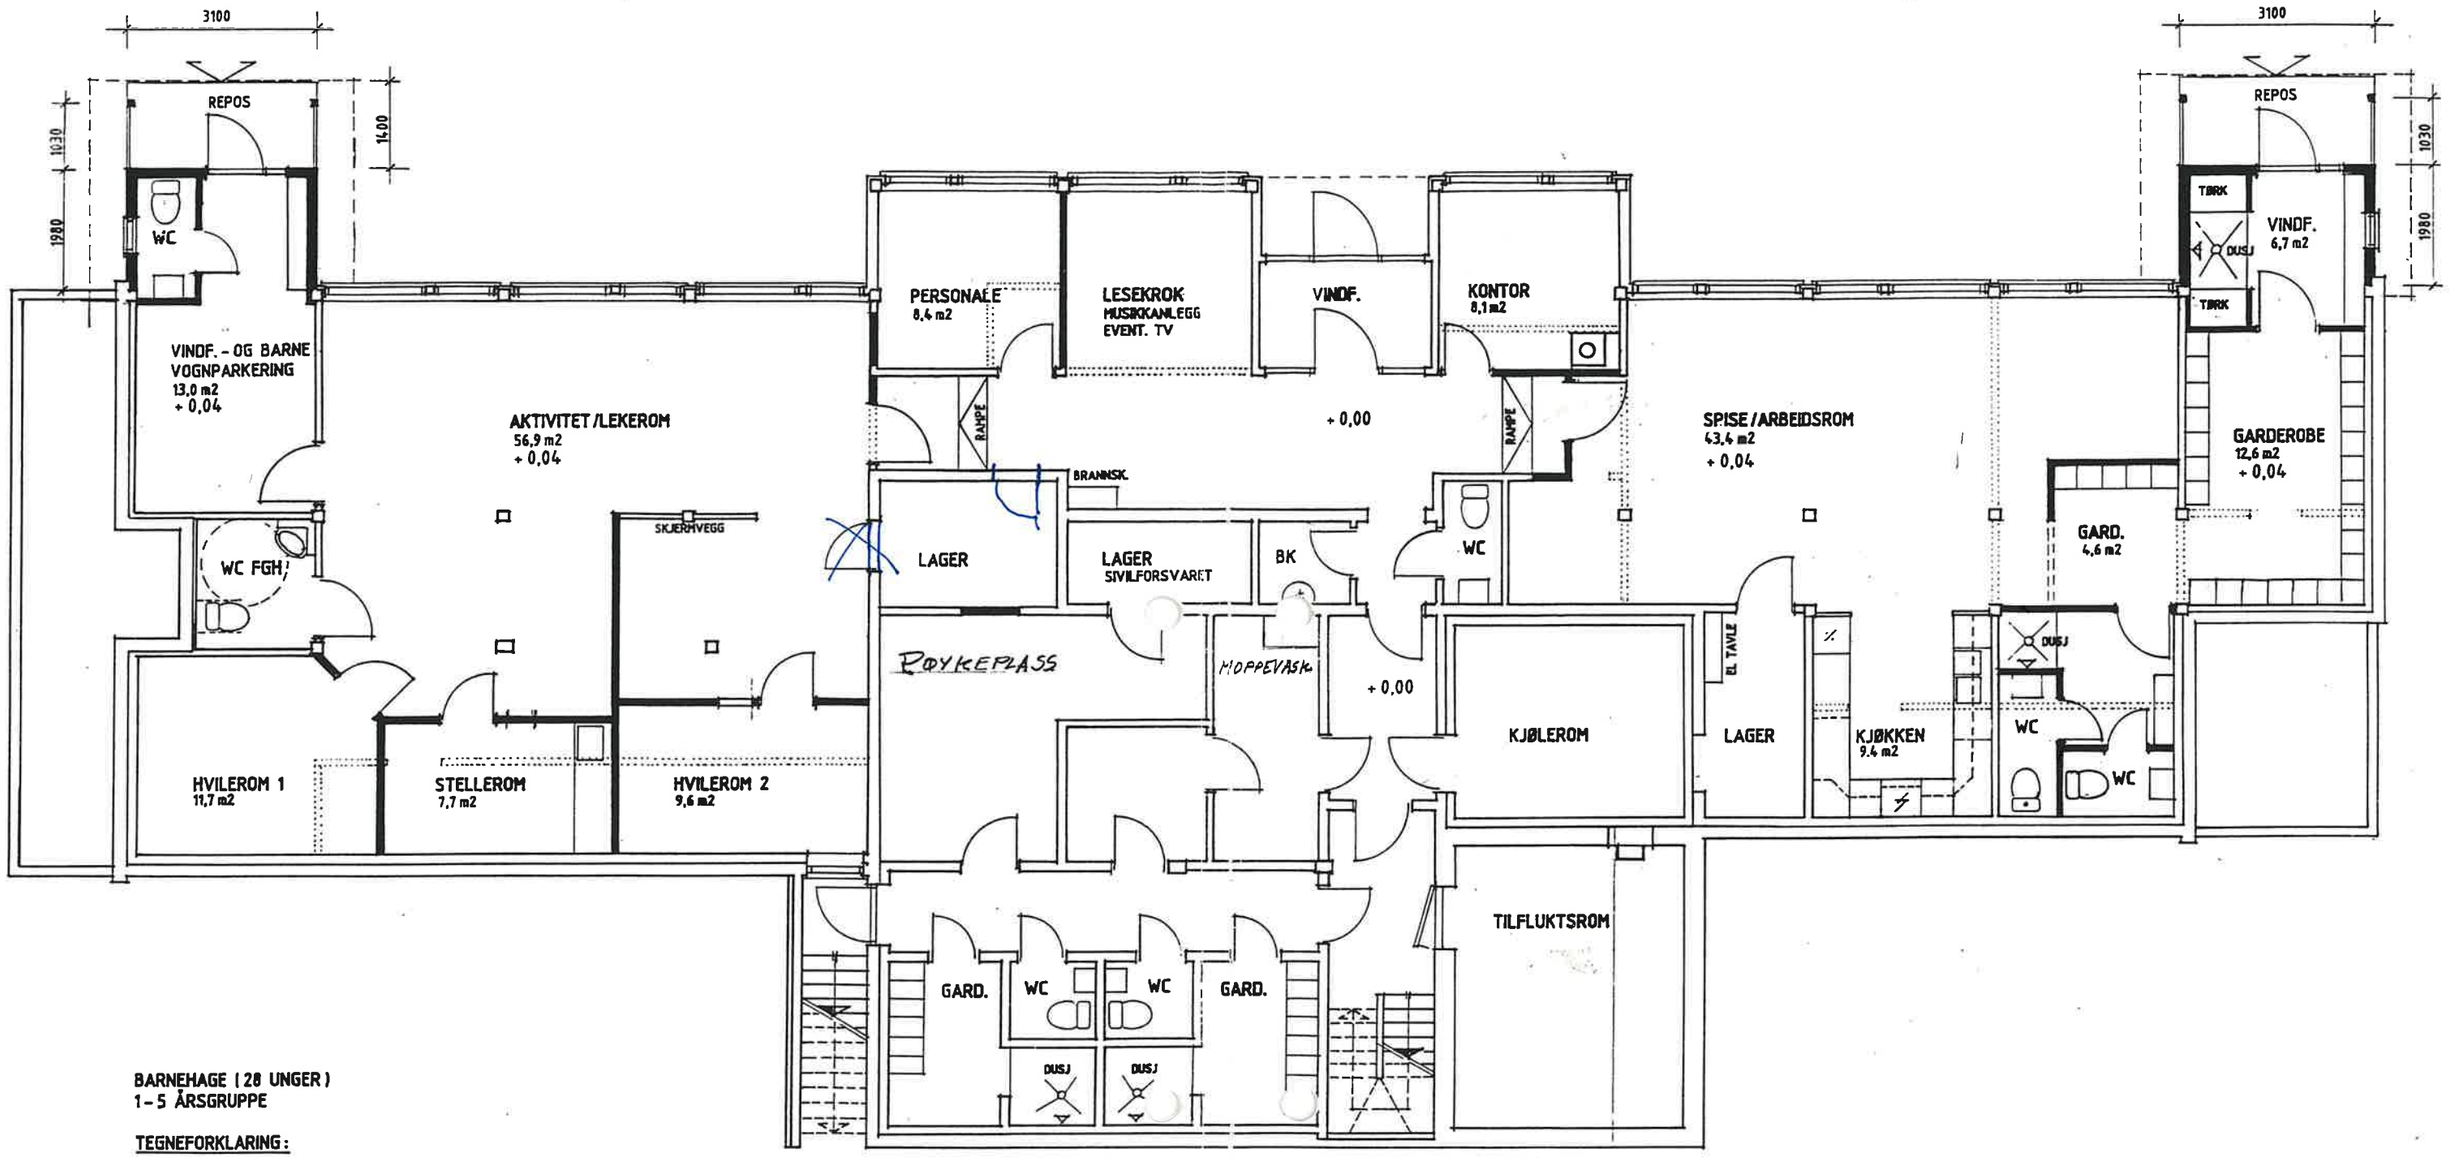

BARNEHAGE (28 UNGER)
1 - 5 ÅRSGRUPPE

TEGNEFORKLARING :

EKSISTERENDE VEGGER

NYE VEGGER

EKSISTERENDE VEGGER SOM FJERNES

dato	rev.	ant.	revideringen gjelder	signatur

oppdragsgiver SØRREISA KOMMUNE	målestokk 1 : 100
oppdrag "FREDLUND" - Ombygging til Barnehage	dato 01.03.1995 saksbeh. Björn Nilsen
FORPROSJEKT **Plan Underetasje**	saks- og tegn.nr. 011 - 94 101 rev.
plankontoret a.s rådgivende ingeniører mnif arkitekter finnsnes	postboks 269 9301 finnsnes telefon 089 - 40299