


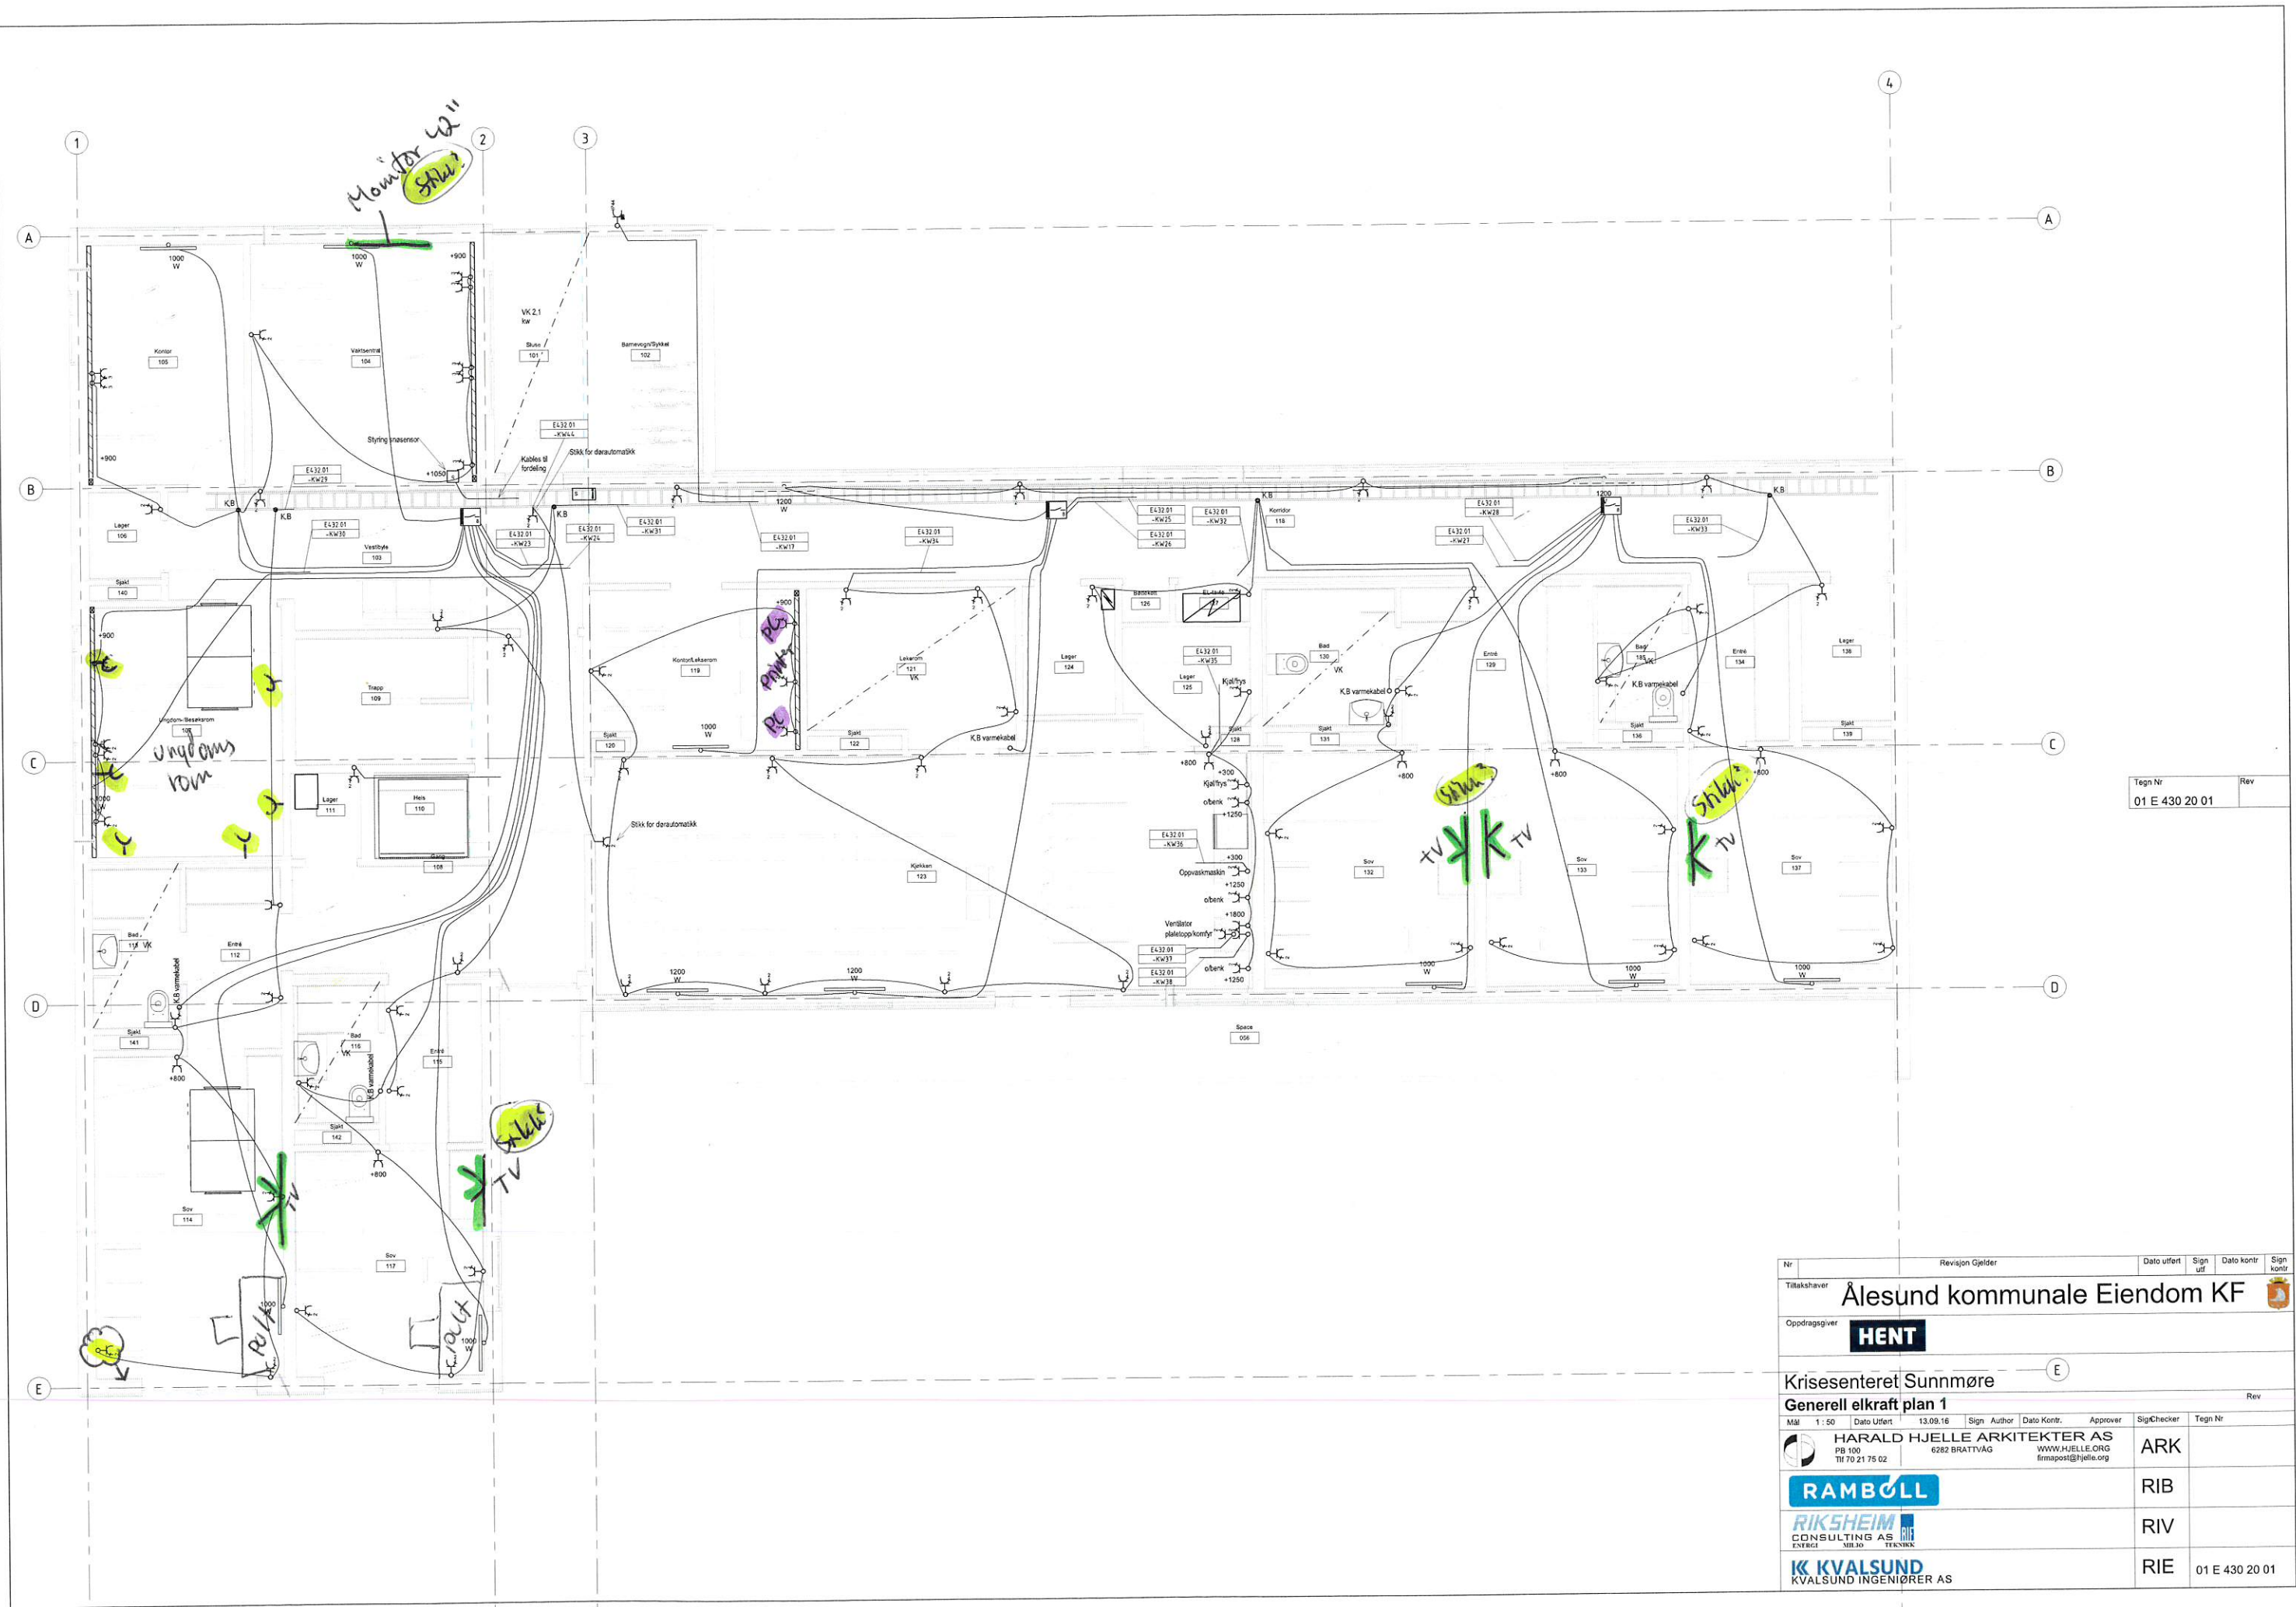

Tegn Nr
01 E 430 20 01

Rev

Nr		Revisjon Gjelder		Dato utført	Sign	Dato kontr	Sign
Tilaksnavn		Ålesund kommunale Eiendom KF					
Oppdragsnavn		HENT					
Prosjekt		Krisesenteret Sunnmøre					
Tittel		Generell elkraft plan 1					
Mål	1 : 50	Dato utført	13.09.16	Sign	Author	Dato kontr	Approver
HARALD HJELLE ARKITEKTER AS		ARK					
PB 100		RIB					
Tlf 70 21 75 02		RIV					
WWW.HJELLE.ORG		RIE					
firmapost@hjelle.org		01 E 430 20 01					
RAMBOLL							
RIKSHEIM CONSULTING AS							
KVALSUND							
KVALSUND INGENIØRER AS							