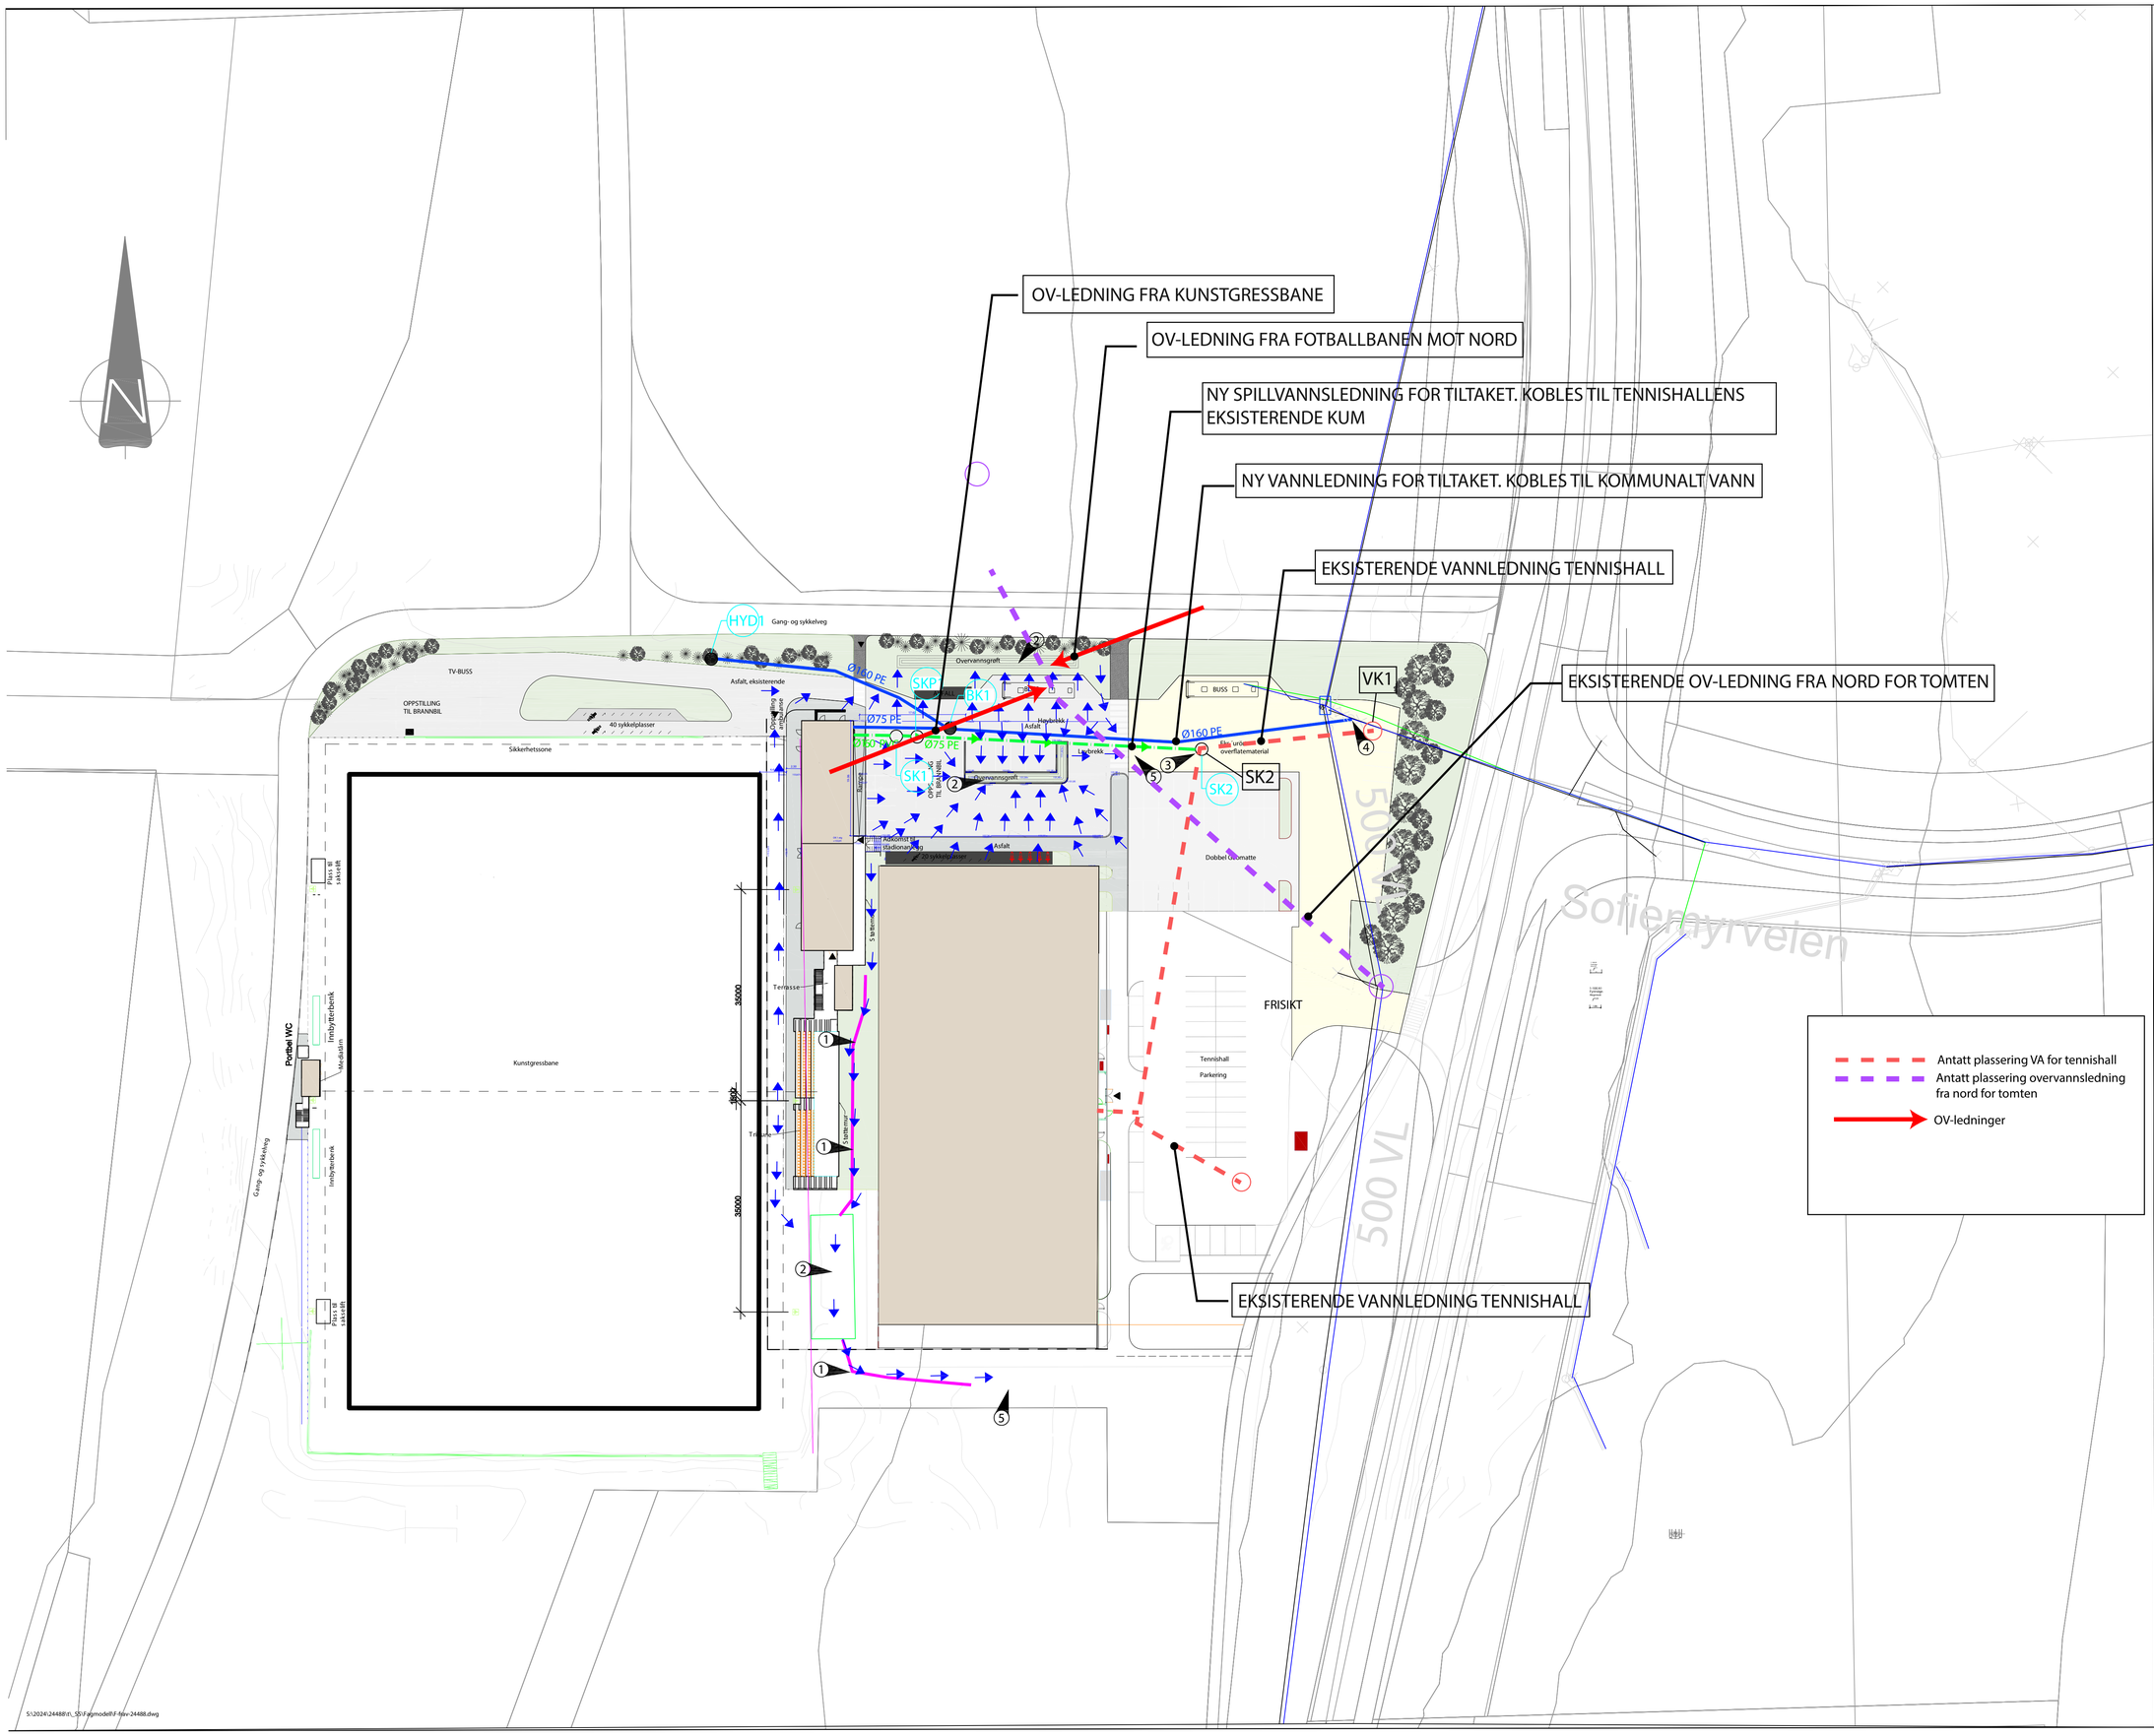

Ferdiggrad: Søknadstegning

Føringer:

1. Va-norm Nordre Follo etterfølges
2. Grunnvann estimert til å være 1,5 meter under terreng.
3. Drenering av vannkummer utføres med tilbakeslagsventil.
4. Kummer utføres som tette kummer.
5. PE ledninger forankres mot termiske krefter og iht. kommunal VA-norm.
6. Langbend benyttes for gravitasjonsledninger
7. Takvann føres til terreng

Merknader:

1. Overvannsgrøft
2. Nedsenket fordrøynings-/infiltrasjonssone
3. Tilkobling til Eks. pumpeledning, omtrentlig plassering.
4. Tilkobling vann
5. Tilkobling Eks. flomvei

Tegneforklaring:

- Eks. Vann
- Eks. Overvann
- Eks. Spillvann
- Vann
- Overvann
- Spillvann
- Spillvann - Trykk
- Overvannsgrøft
- Prosjektert avrenning

BK: Brannkum
HYD: Hydrant
SKP: Pumpekum spillvann
SK: Spillvannskum

Rev.	Dato	Forklaring	Design
.	07.08.26	Oppdatert plassering eksisterende vannledninger	GMA
B	10.06.26	Innføring av eksisterende vannledninger	GMA
A	28.11.25	Tilpasning iht. oppdatert utomhusplan	HFS

VSO CONSULTING

Nordre Follo Kommune
Sofiemyr stadion

Vann, avløp og overvann
Plan

Design / tegnet av: HFS
Kontr. av: JS
Godkjent av: HFS

Målest: 1:500 (A1)
Dato: 28.08.2025

Prosjekt no: 24488
Tegning no: FV-V-Y-01
Rev: A

S:\2024\24488\ti_50\Fagmodell\F-New-24488.dwg