


● 2 stk innvendig kamera

★ 1 stk ledig switch tilgang

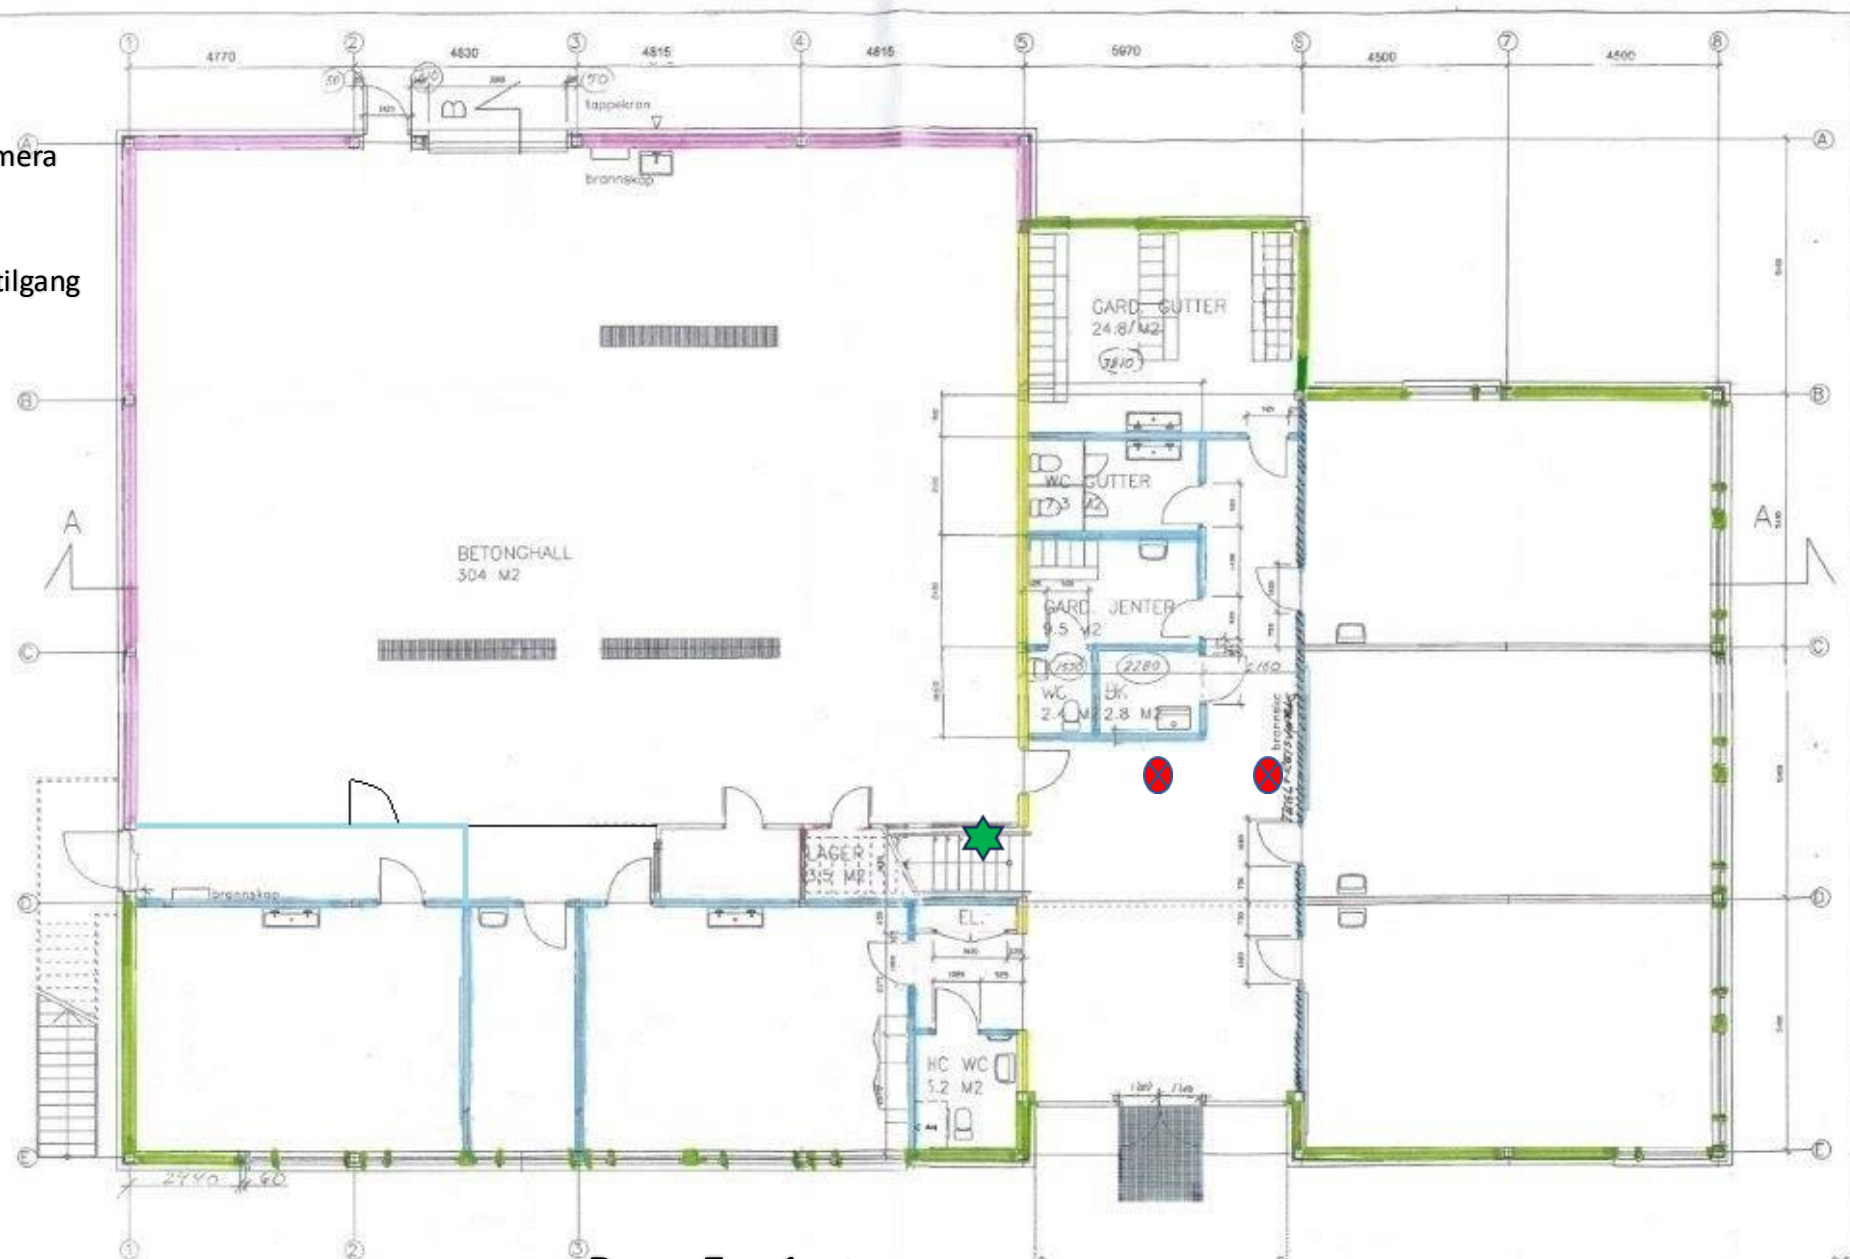

Bygg F – 1 etg