


 Ingen endring i areala innvendig

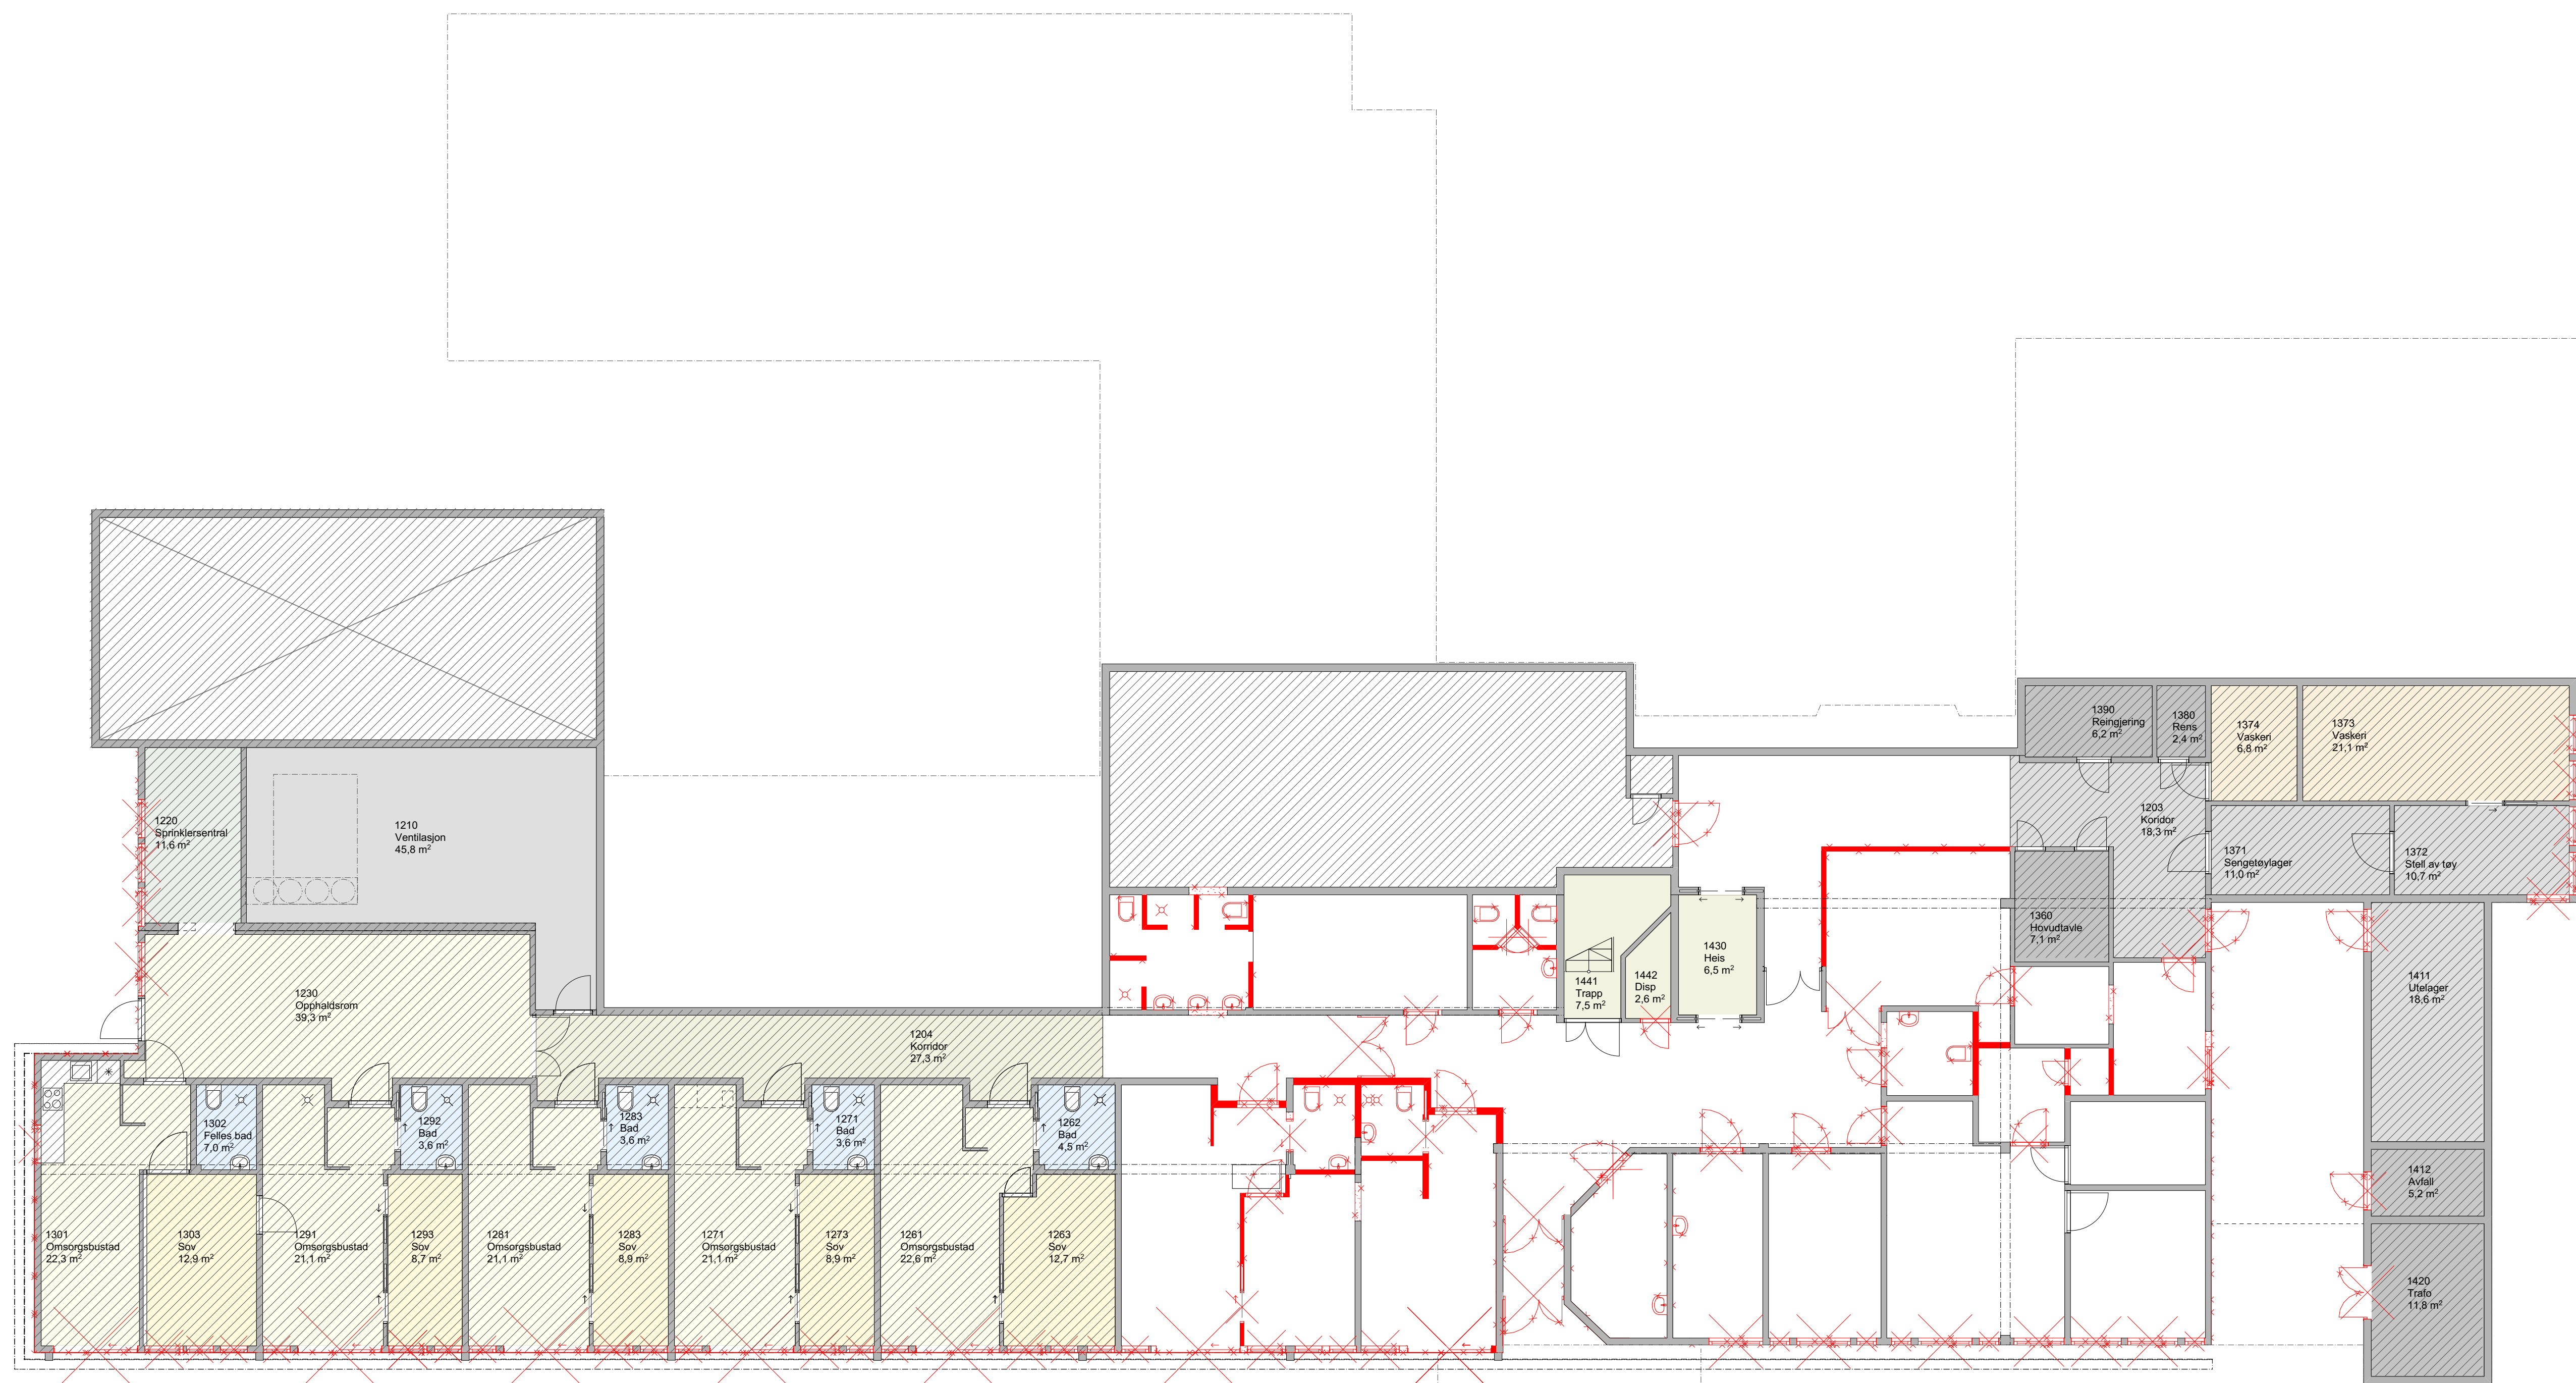

 Tilbygg

F01	27.08.2026	For ansøknelse		ingmid	ileid	torosm
Rev.	Dato	Beskrivelse		Utarbeidet	Fagkontroll	Godkjent
Dette dokumentet er utarbeidet av Norconsult som del av det oppdraget som fremgår nedenfor. Opphavsretten tilhører Norconsult. Dokumentet må bare benyttes til det formål som oppdragsavtalen beskriver, og må ikke kopieres eller gjøres tilgjengelig på annen måte eller i større utstrekning enn formålet tilsier.						
Oppdragsnavn				Målestokk (Gjelder A1 format)		
Ullensvang kommune				1:100		
Tittelskavner						
Ullensvang kommune						
Prosjekt				Adresse:		
Bråvølltunet - Ny sjukeheim Kinsarvik				Bråvøll 1		
Tegningsnavn				5780 Kinsarvik		
Riveplan 1. etasje				Grafikk nr:		
				238/18 og 238/13		
			Oppdragsnummer	Tegningsnummer	Revisjon	
Norconsult ARKITEKTUR - HARDANER			52501940	A20-01-03	F01	