VEDLEGG 05 -OVERSIKTSSKISSE OMFANG

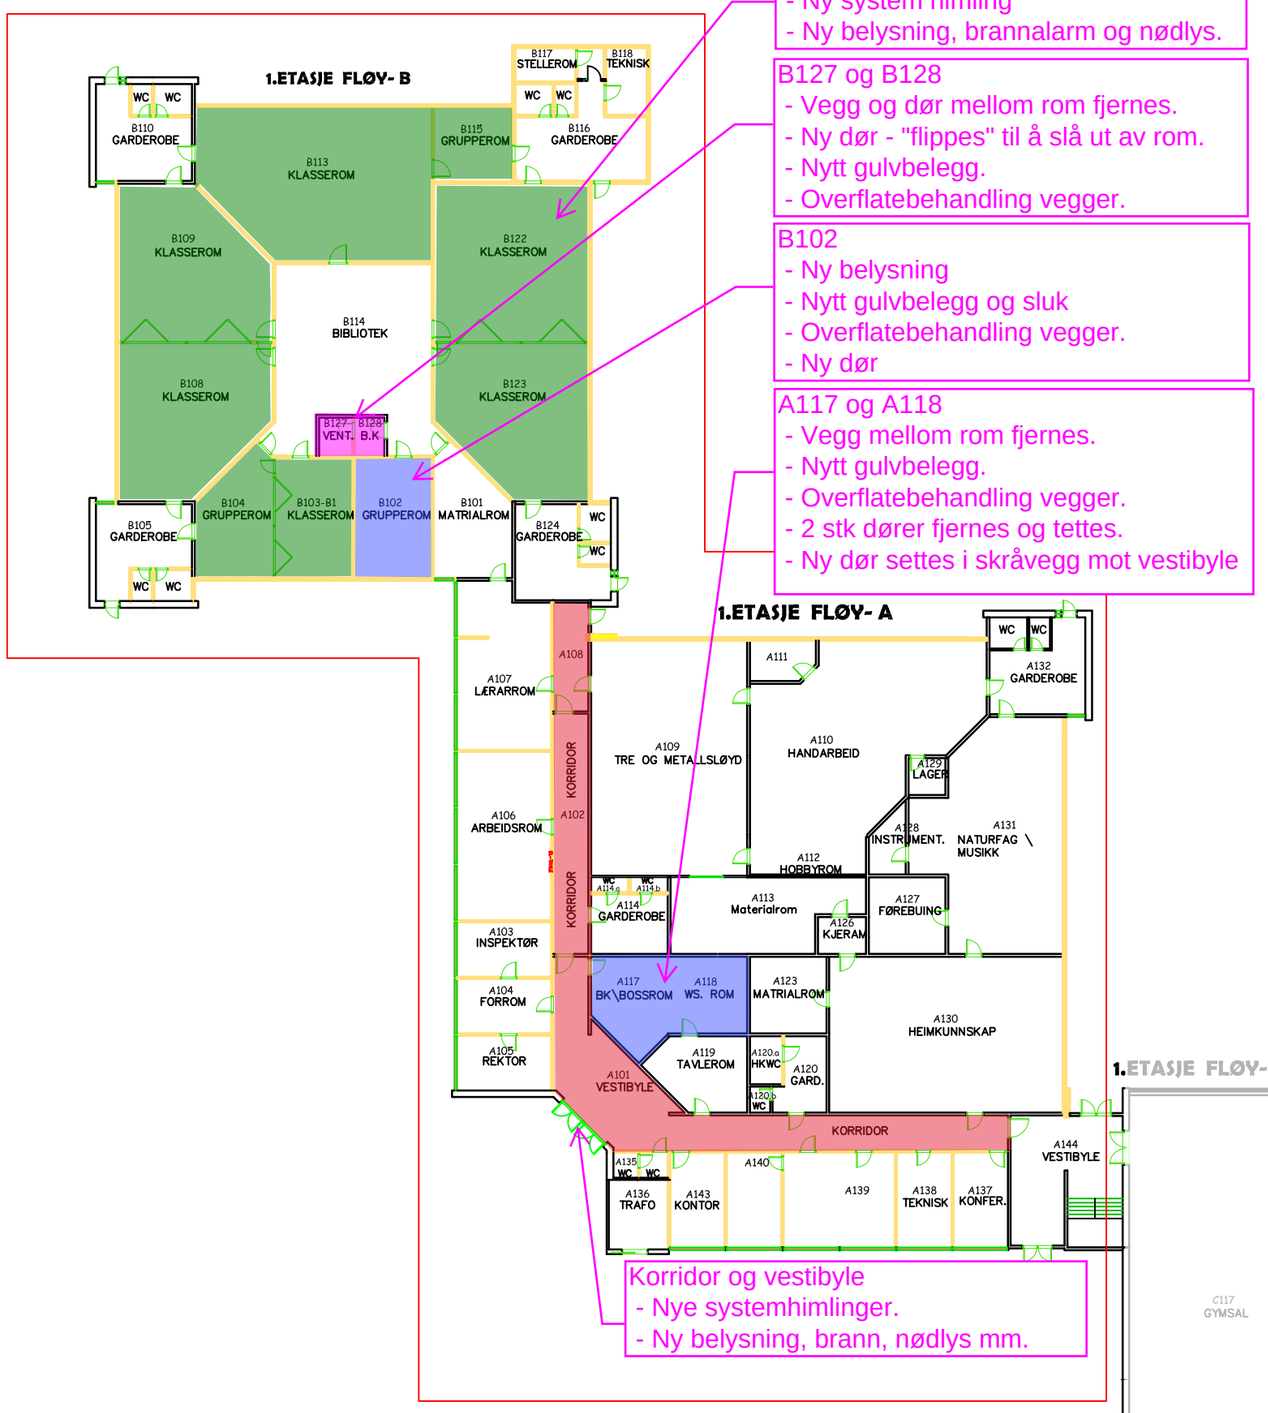

Klasserom og grupperom:
- Ny system himling
- Ny belysning, brannalarm og nødlys.

B127 og B128
- Vegg og dør mellom rom fjernes.
- Ny dør - "flippes" til å slå ut av rom.
- Nytt gulvbelegg.
- Overflatebehandling vegger.

B102
- Ny belysning
- Nytt gulvbelegg og sluk
- Overflatebehandling vegger.
- Ny dør

A117 og A118
- Vegg mellom rom fjernes.
- Nytt gulvbelegg.
- Overflatebehandling vegger.
- 2 stk dører fjernes og tettes.
- Ny dør settes i skråvegg mot vestibyle

Korridor og vestibyle
- Nye systemhimlinger.
- Ny belysning, brann, nødlys mm.

Areal for tekniske rom. Arbeid med ventilasjons aggregat.
Ny elektroinstallasjon.

Areal for korridor hvor eksi. himling skal demonteres.
Ny system himling og elektroinstallasjon i himling.

Areal for vaskesentral. Rive vegg, vent.aggregat. Ny sluk
Ny elektroinstallasjon i rom.
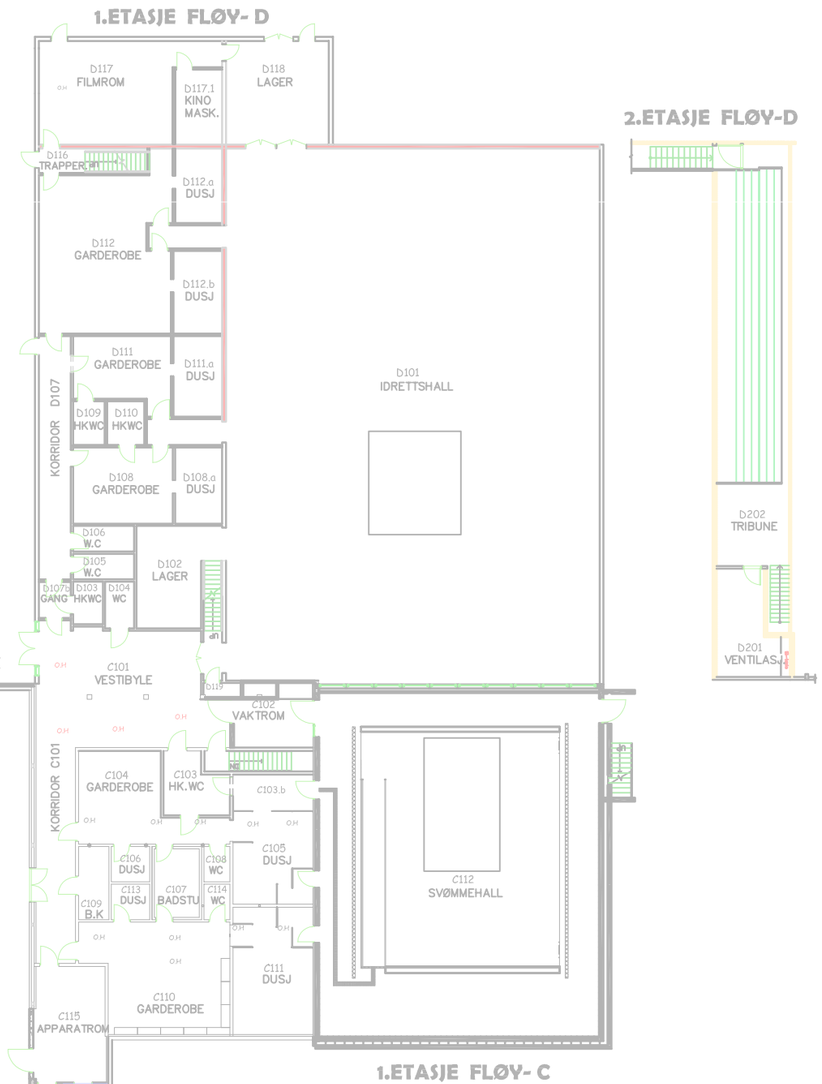
Areal for klasserom og grupperom med ny system himling.
Ny elektroinstallasjon i himling. Vent.kanaler inn i rom.