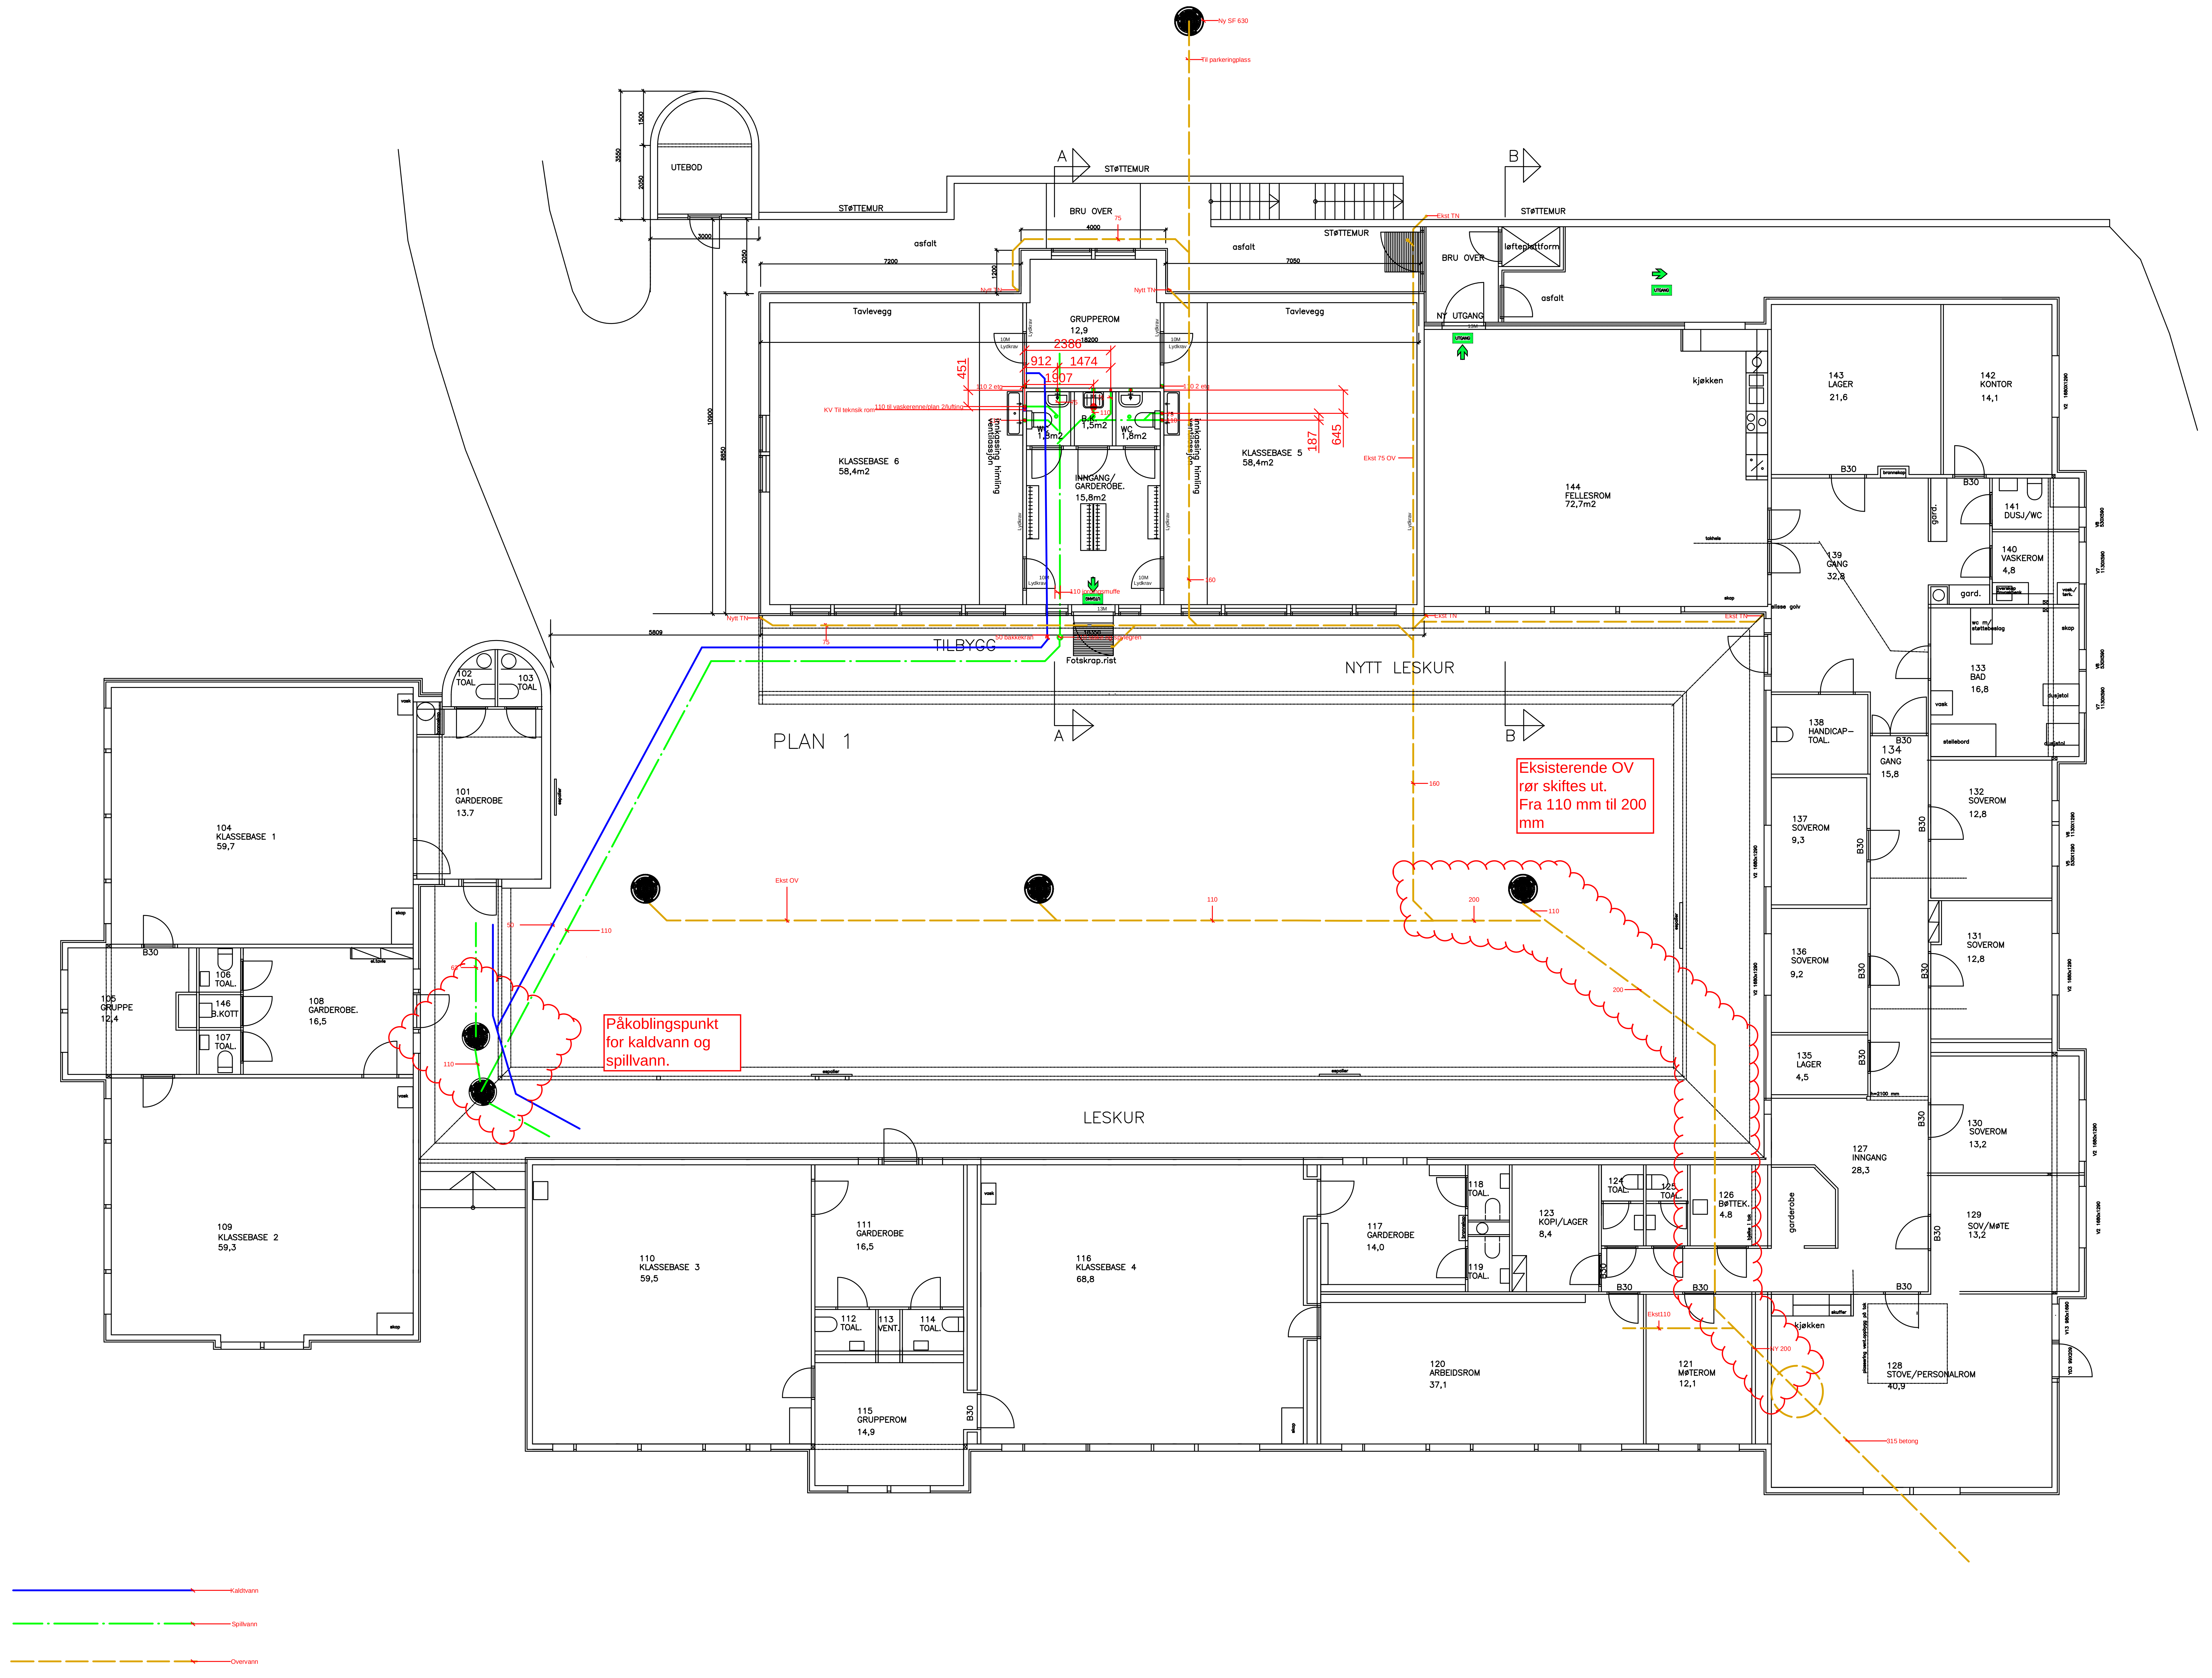
PLAN 1
TILBYGG
NYTT LESKUR
LESKUR
Påkoblingspunkt for kaldvann og spillvann.
Eksisterende OV rør skiftes ut. Fra 110 mm til 200 mm
Kaldtvann
Spillvann
Overvann
Ny SF 630
Til parkeringplass
UTEBOD
STØTTEMUR
asfalt
BRU OVER
løfteplattform
NY UTGANG
GRUPPEROM 12,9
KLASSEBASE 6 58,4m2
KLASSEBASE 5 58,4m2
INNGANG/ GARDEROBE. 15,8m2
WC 1,8m2
B.K. 1,5m2
WC 1,8m2
Tavlevegg
innkassing himling ventilasjon
Fotskrap.rist
KV Til teknisk rom
110 til vaskerenne/plan 2/luftning
Ekst 75 OV
Eksst OV
Nytt TN
Ekst TN
50 bakkekran
451
912
1474
1907
2386
187
645
10900
8850
7200
7050
5809
3550
2050
1500
4000
1200
3000
101 GARDEROBE 13.7
102 TOAL
103 TOAL
104 KLASSEBASE 1 59,7
105 GRUPPE 12,4
106 TOAL.
146 B.KOTT
107 TOAL.
108 GARDEROBE. 16,5
109 KLASSEBASE 2 59,3
110 KLASSEBASE 3 59,5
111 GARDEROBE 16,5
112 TOAL.
113 VENT.
114 TOAL.
115 GRUPPEROM 14,9
116 KLASSEBASE 4 68,8
117 GARDEROBE 14,0
118 TOAL.
119 TOAL.
120 ARBEIDSROM 37,1
121 MØTEROM 12,1
123 KOPI/LAGER 8,4
124 TOAL.
125 TOAL.
126 BØTTEK. 4.8
127 INNGANG 28,3
128 STOVE/PERSONALROM 40,9
129 SOV/MØTE 13,2
130 SOVEROM 13,2
131 SOVEROM 12,8
132 SOVEROM 12,8
133 BAD 16,8
134 GANG 15,8
135 LAGER 4,5
136 SOVEROM 9,2
137 SOVEROM 9,3
138 HANDICAP- TOAL.
139 GANG 32,8
140 VASKEROM 4,8
141 DUSJ/WC
142 KONTOR 14,1
143 LAGER 21,6
144 FELLESROM 72,7m2
kjøkken
garderobe
gard.
B30
110
160
200
75
Ekst110
NY 200
315 betong
A
B

Dato 07.08.2014

Konstr./Tegnet Bjarte Steinhovden

Tracet

Målestokk 1:100

WIS VVS MILJØ AS

Kontroll

Stand.kontroll

Godkjent

Erstatning for:

Erstatt av:

Utvendig VA anlegg/Bunnledning
Maurtua - Flora Kommune

1 - A1

Henvisning:

Beregning: