



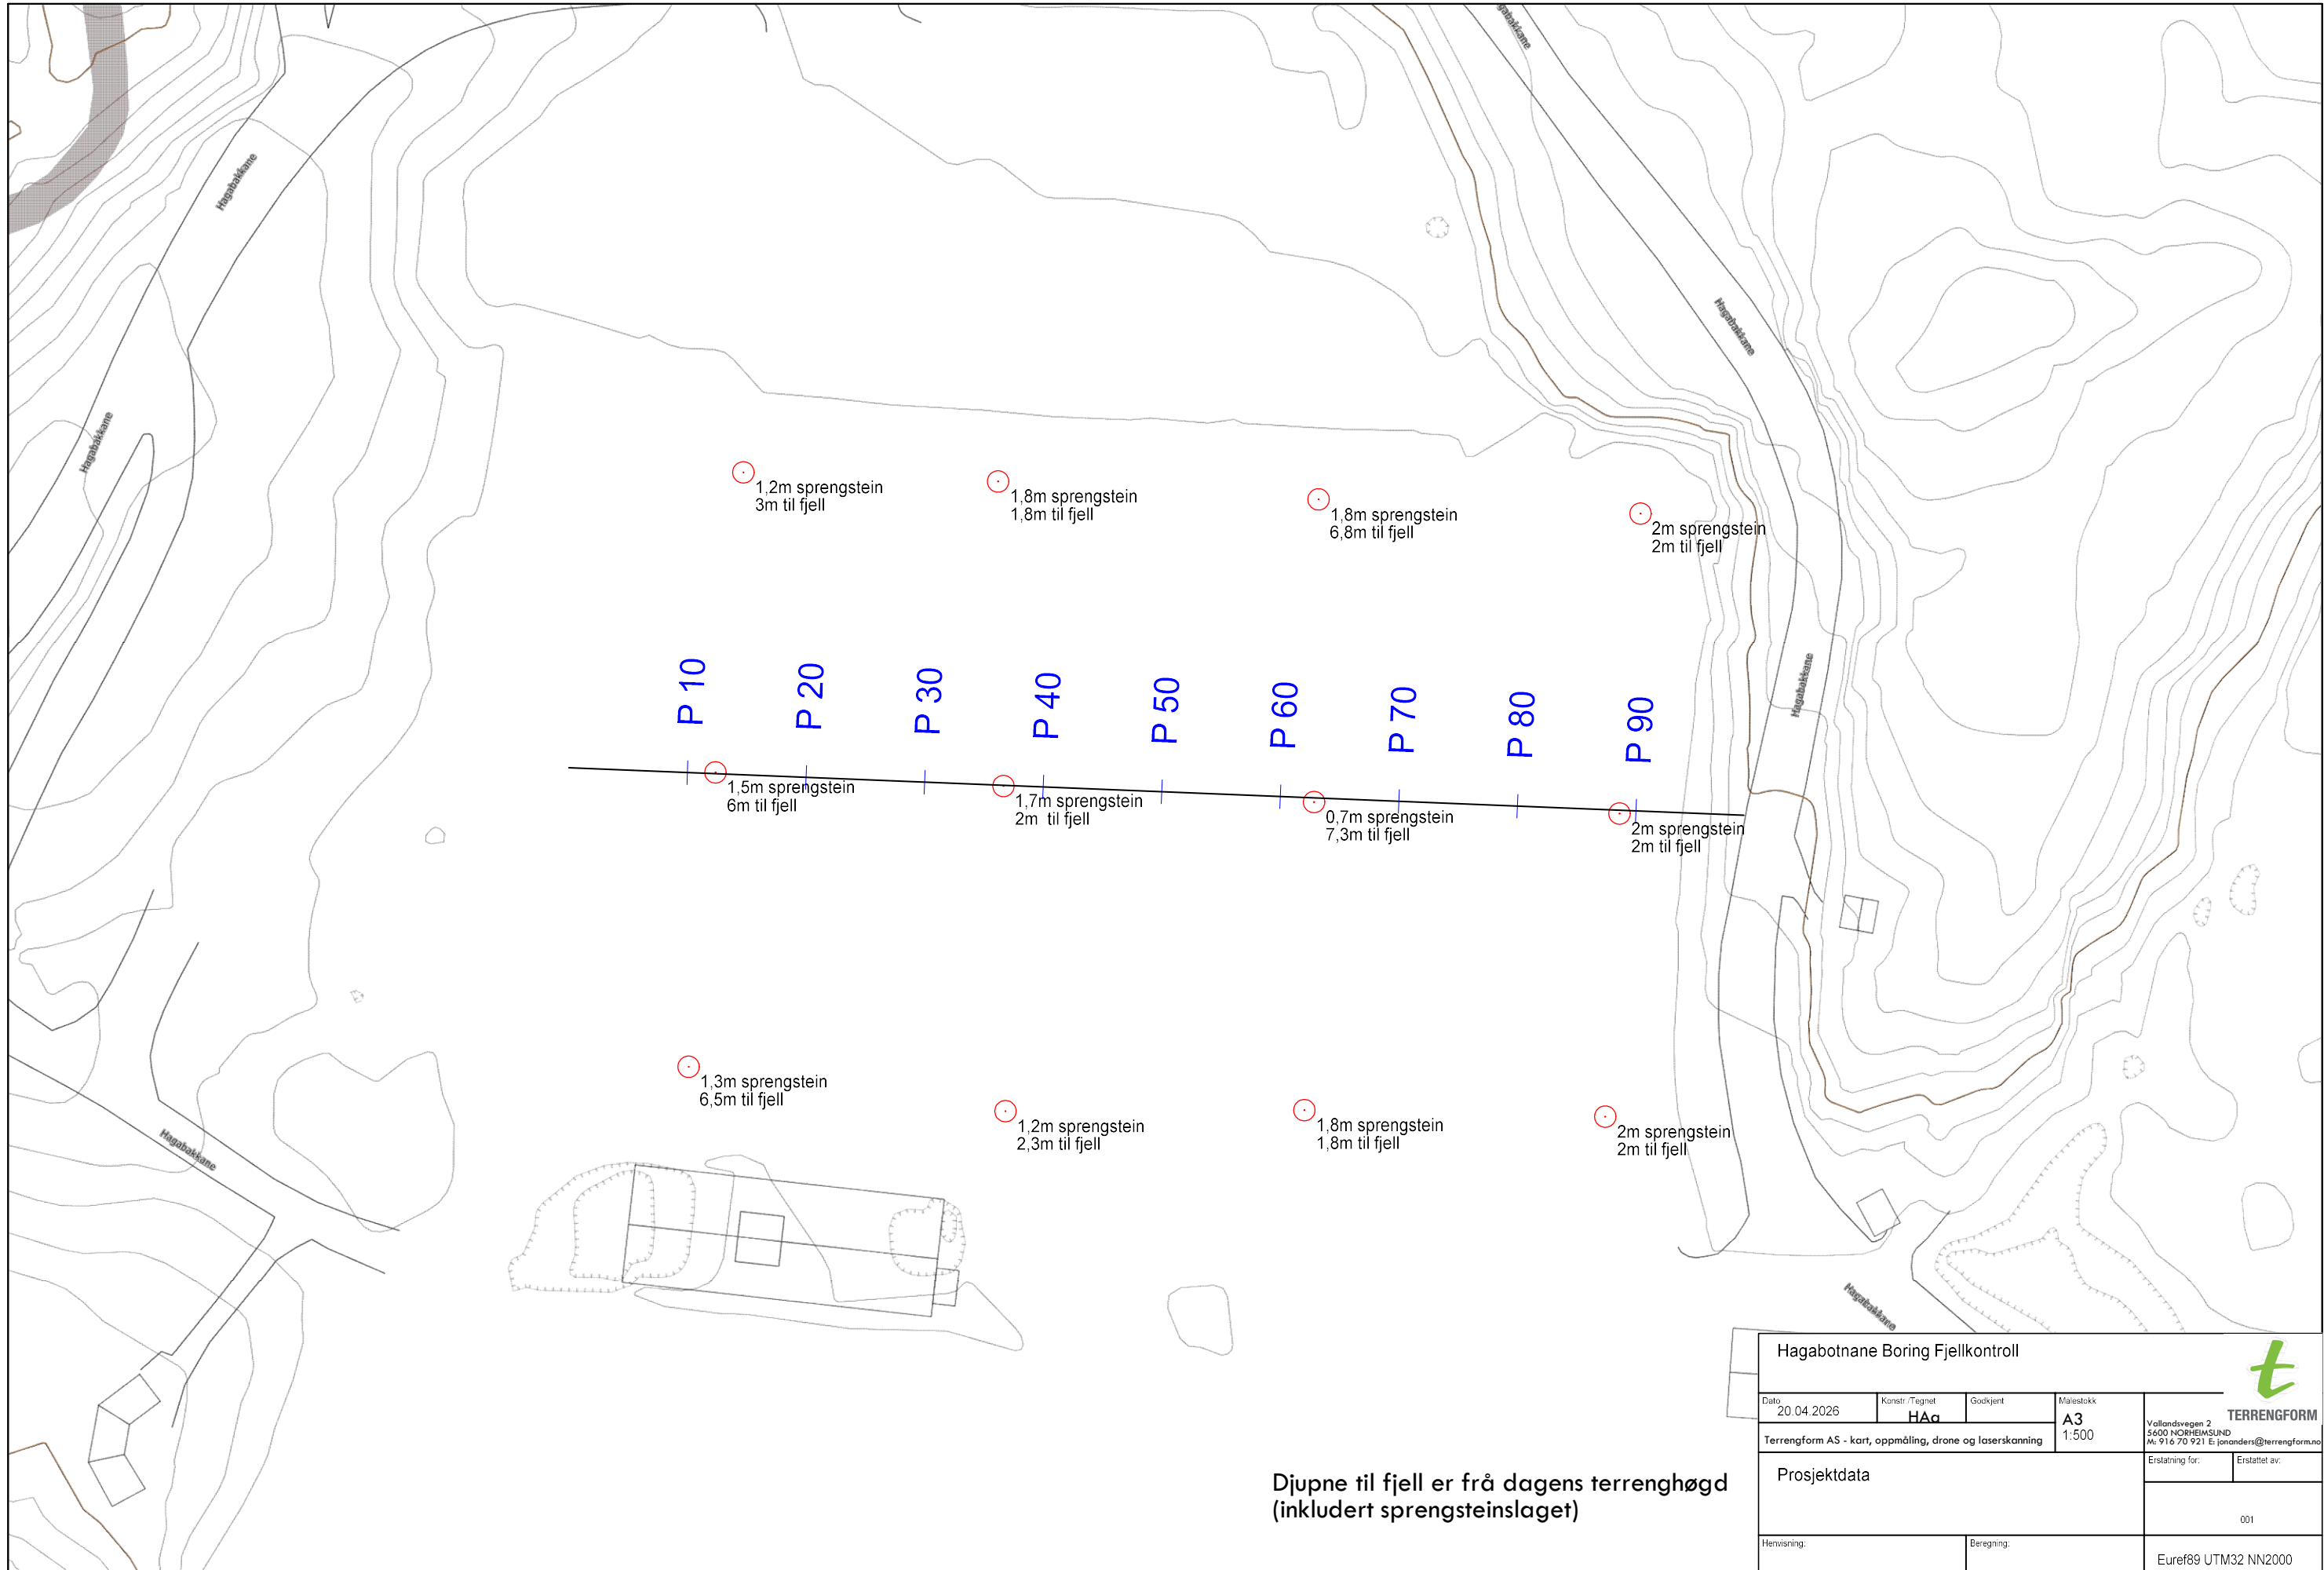

Hagabotnane Boring Fjellkontroll					 TERRENGFORM Vollandsvegen 2 5600 NORHEMSUND tlf. 916 70 921 E: jonanders@terrengform.no	
Dato 20.04.2026	Konstr./Tegnet HAA	Godkjent	Målestokk A3 1:500			
Terrengform AS - kart, oppmåling, drone og laserskanning						
Prosjektdata				Erstatning for:		Erstattet av:
				001		
Henvisning:		Beregning:		Euref89 UTM32 NN2000		

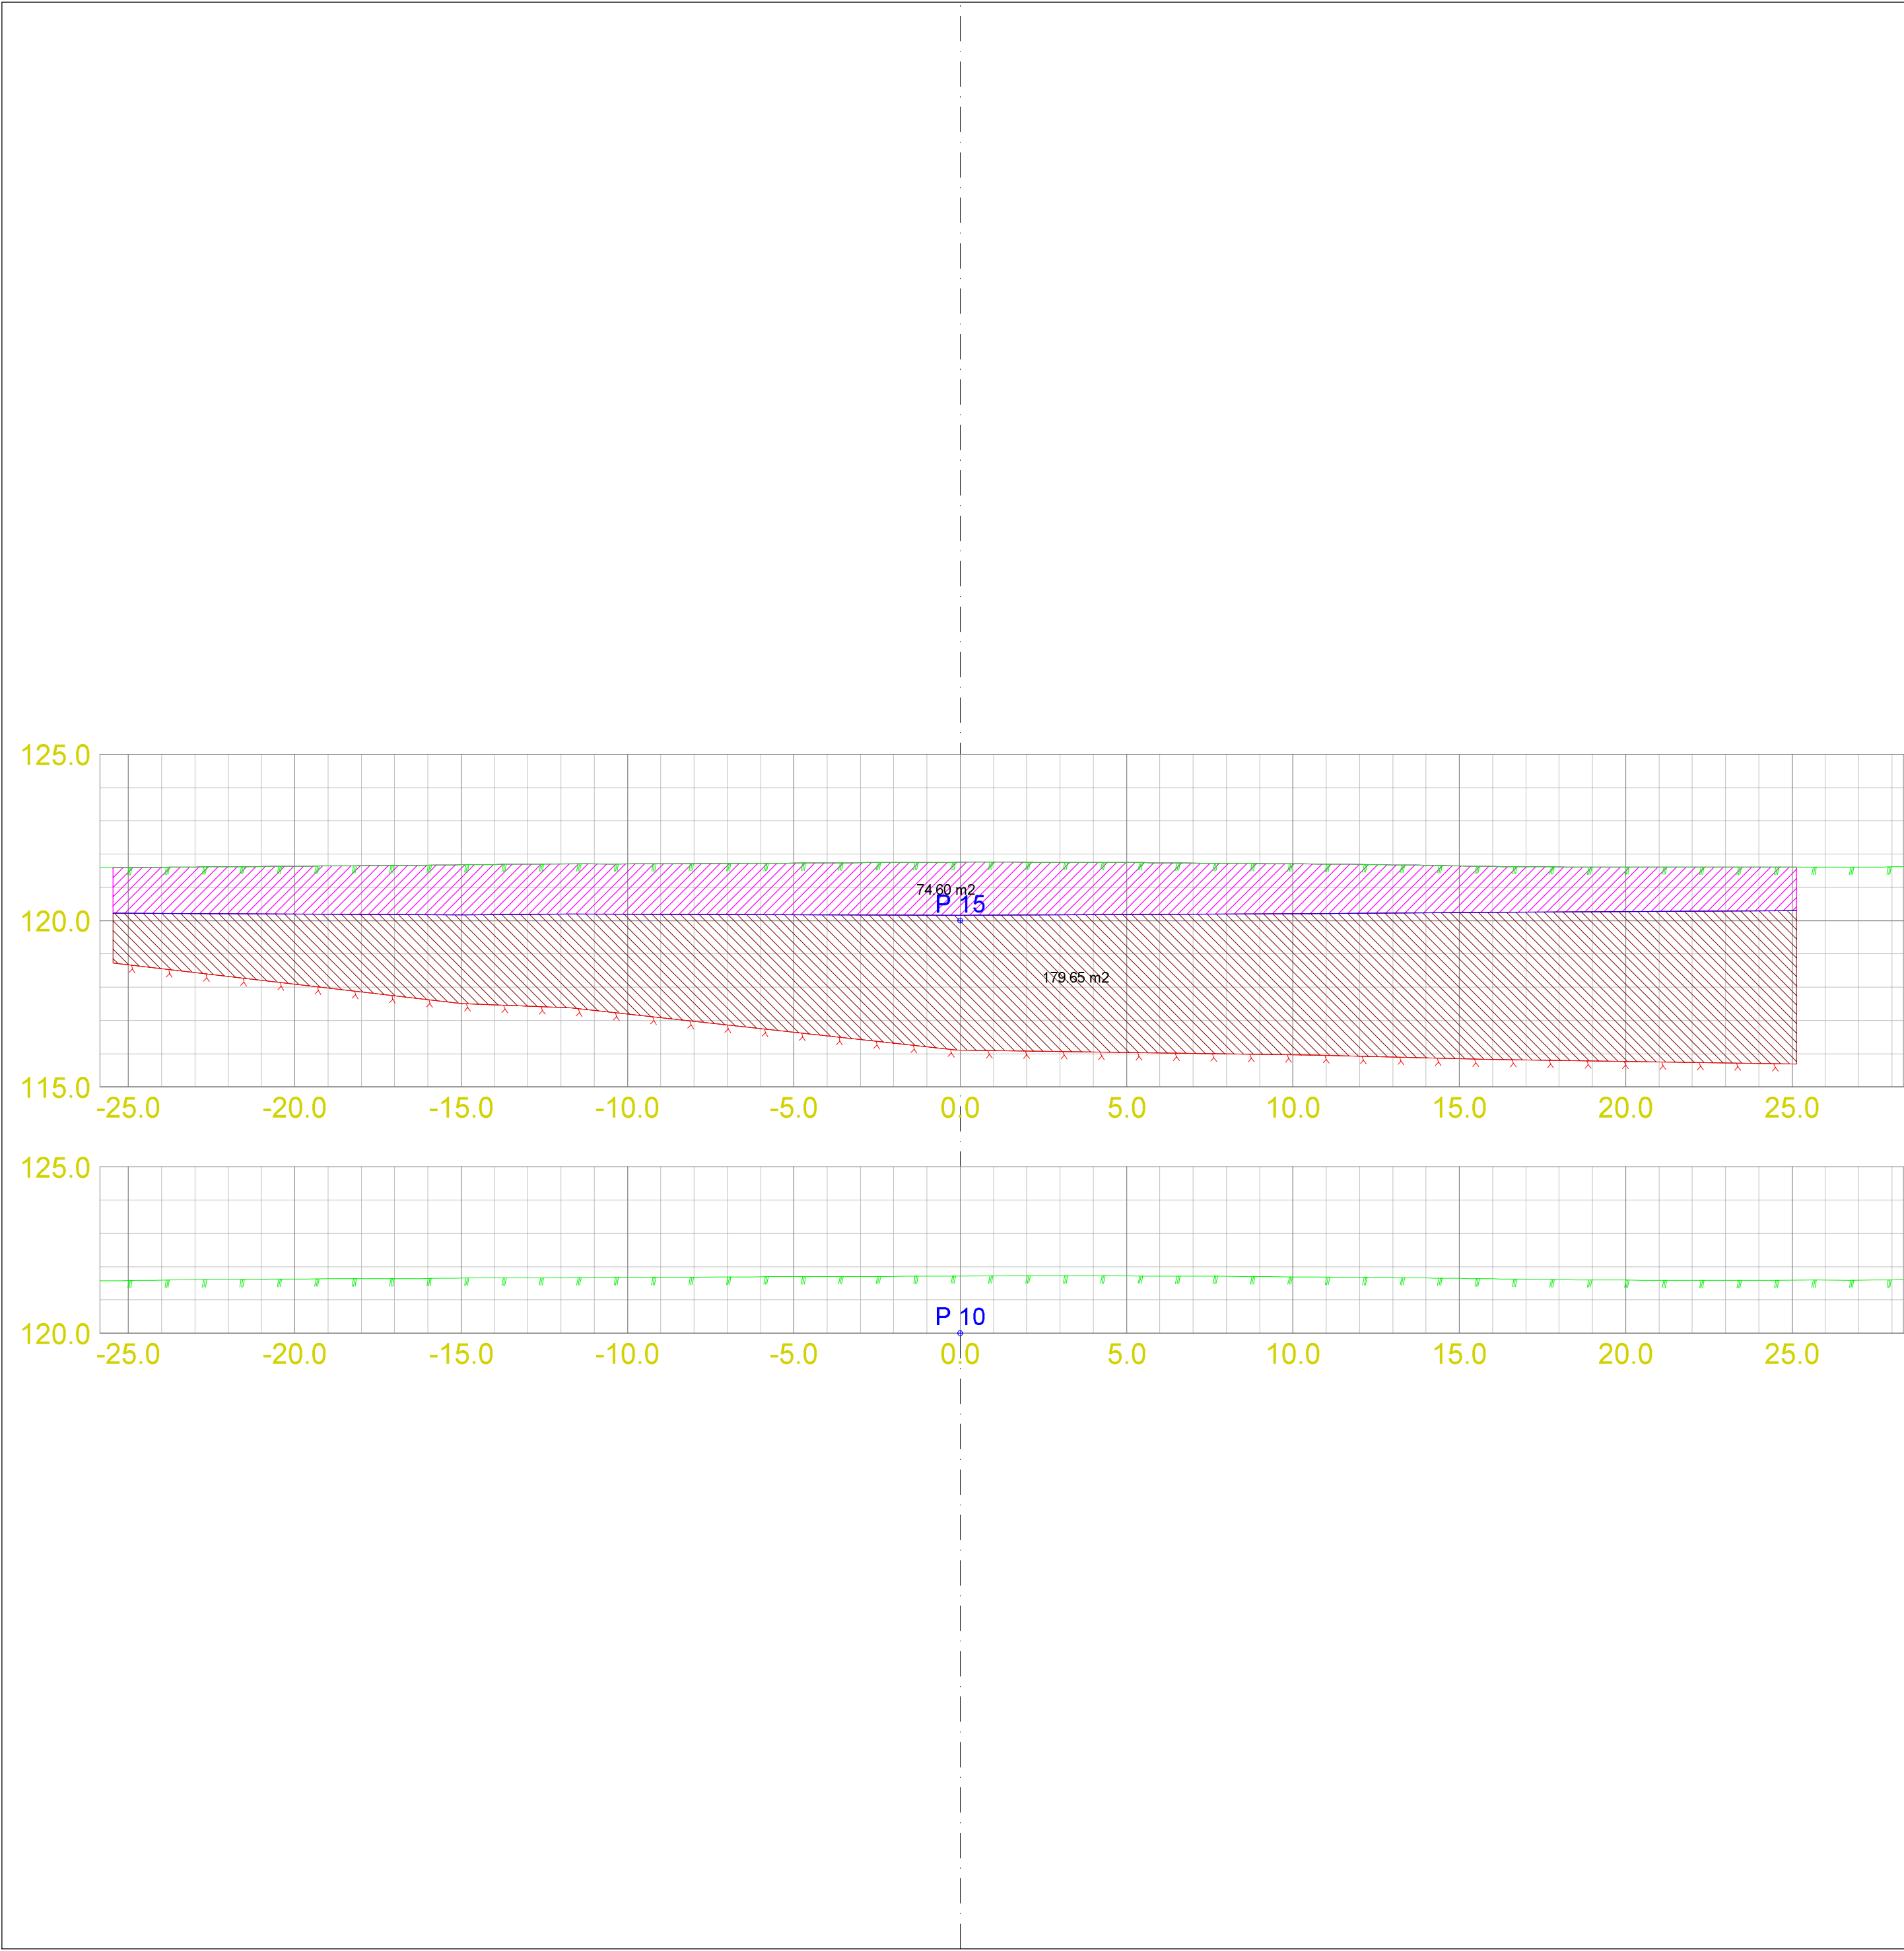


LAGTYPER

Fys.Gmi 1: Terreng
Fys.Gmi 6: Antatt Fjell
Fys.Gmi 101: UK Sprengstein


MASSETYPER

Masserapport for: Snitt A-A.sfi
Standard: Ingen

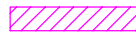 100: Sprengstein
Profil Rå mengde
15.000 74.604 m2

 101: Lausmasse
Profil Rå mengde
15.000 179.647 m2

Hagabotnane Boring Fjellkontroll					
Dato: 20.04.2026	Konstr./Tegnet HAG	Godkjent	Målestokk A2 1:150	Valloendringen 2 5600 HOBREKALUND AL 916 70 921 E. jensens@terrengform.no	
Terrengform AS - kort, oppmåling, drone og laserskanning				TERRENGFORM	
Tverrprofiltegning, SFI:				Etablert for:	
				Etablert av:	
Hensiktning		Beregning		301	
Euref89 UTM32 NN2000					

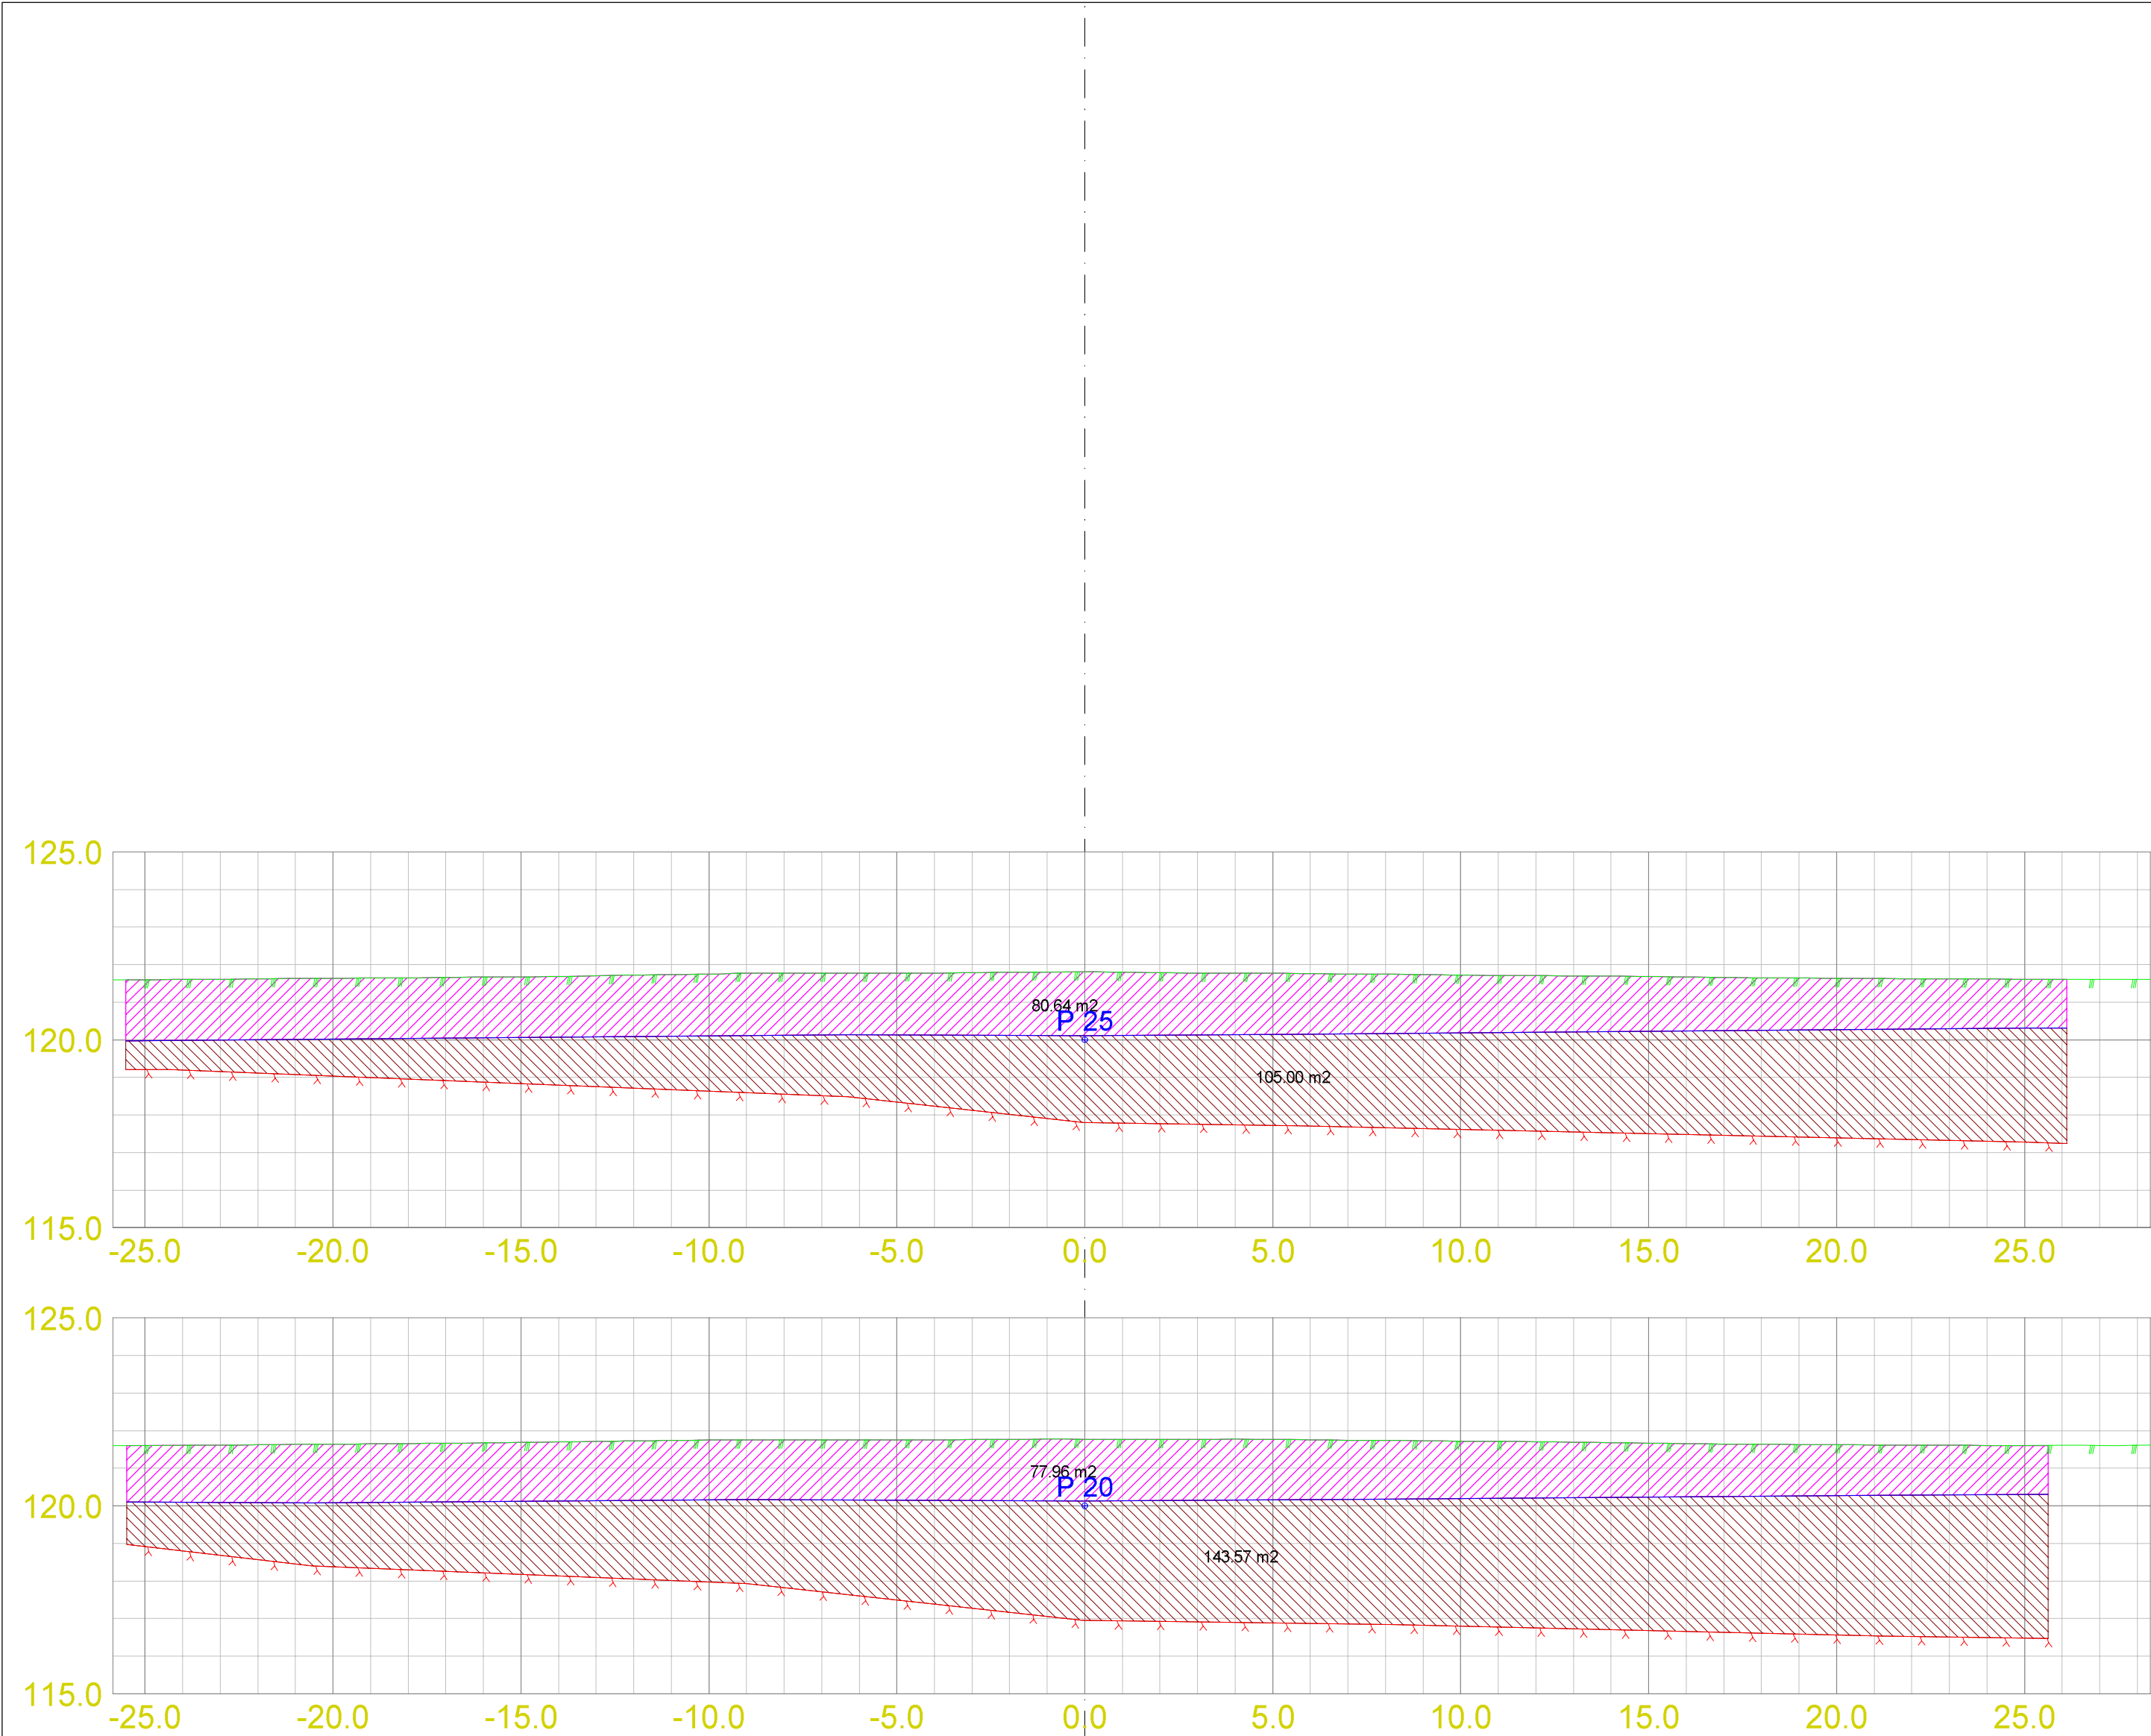

LAGTYPER

Fys.Gmi 1: Terreng

Fys.Gmi 6: Antatt Fjell

Fys.Gmi 101: UK Sprengstein

MASSETYPER

Masserapport for: Snitt A-A.sfi
Standard: Ingen

100: Sprengstein

Profil Rå mengde
20.000 77.960 m2
25.000 80.640 m2

101: Lausmasse

Profil Rå mengde
20.000 143.571 m2
25.000 104.998 m2

Hagabotnane Boring Fjellkontroll					
Dato: 20.04.2026	Konstr./Tegnet: HAa	Godkjent:	Målestokk: A2 1:150	TERRENGFORM	
Terrengform AS - kort, oppmåling, drone og laserskanning				Vollendelse: 2. 5000 HOBREKSLUND AL 916 70 921 E. jensens@terrengform.no	
Tverrprofiltegning, SFI:				Erstatning for:	Erstattet av:
				301	
Henvisning:		Beregning:		Euref89 UTM32 NN2000	



LAGTYPER

Fys.Gmi 1: Terreng
Fys.Gmi 6: Antatt Fjell
Fys.Gmi 101: UK Sprengstein


MASSETYPER

Masserapport for: Snitt A-A.sfi
Standard: Ingen

100: Sprengstein
Profil Rå mengde
30.000 83.304 m2
35.000 86.727 m2

101: Lausmasse
Profil Rå mengde
30.000 67.756 m2
35.000 34.363 m2

Hagabotnane Boring Fjellkontroll					
Dato: 20.04.2026	Konstr./Tegnet: HAa	Godkjent:	Målestokk: A2 1:150	TERRENGFORM	
Terrengform AS - kort, oppmåling, drone og laserskanning				Valdrevne gen 2 5000 HOBREKSLAND AL 916 70 921 E: jonanders@terrengform.no	
Tverrprofiltegning, SFI:				Erstattet for:	Erstattet av:
				301	
Henvisning:		Beregning:		Euref89 UTM32 NN2000	

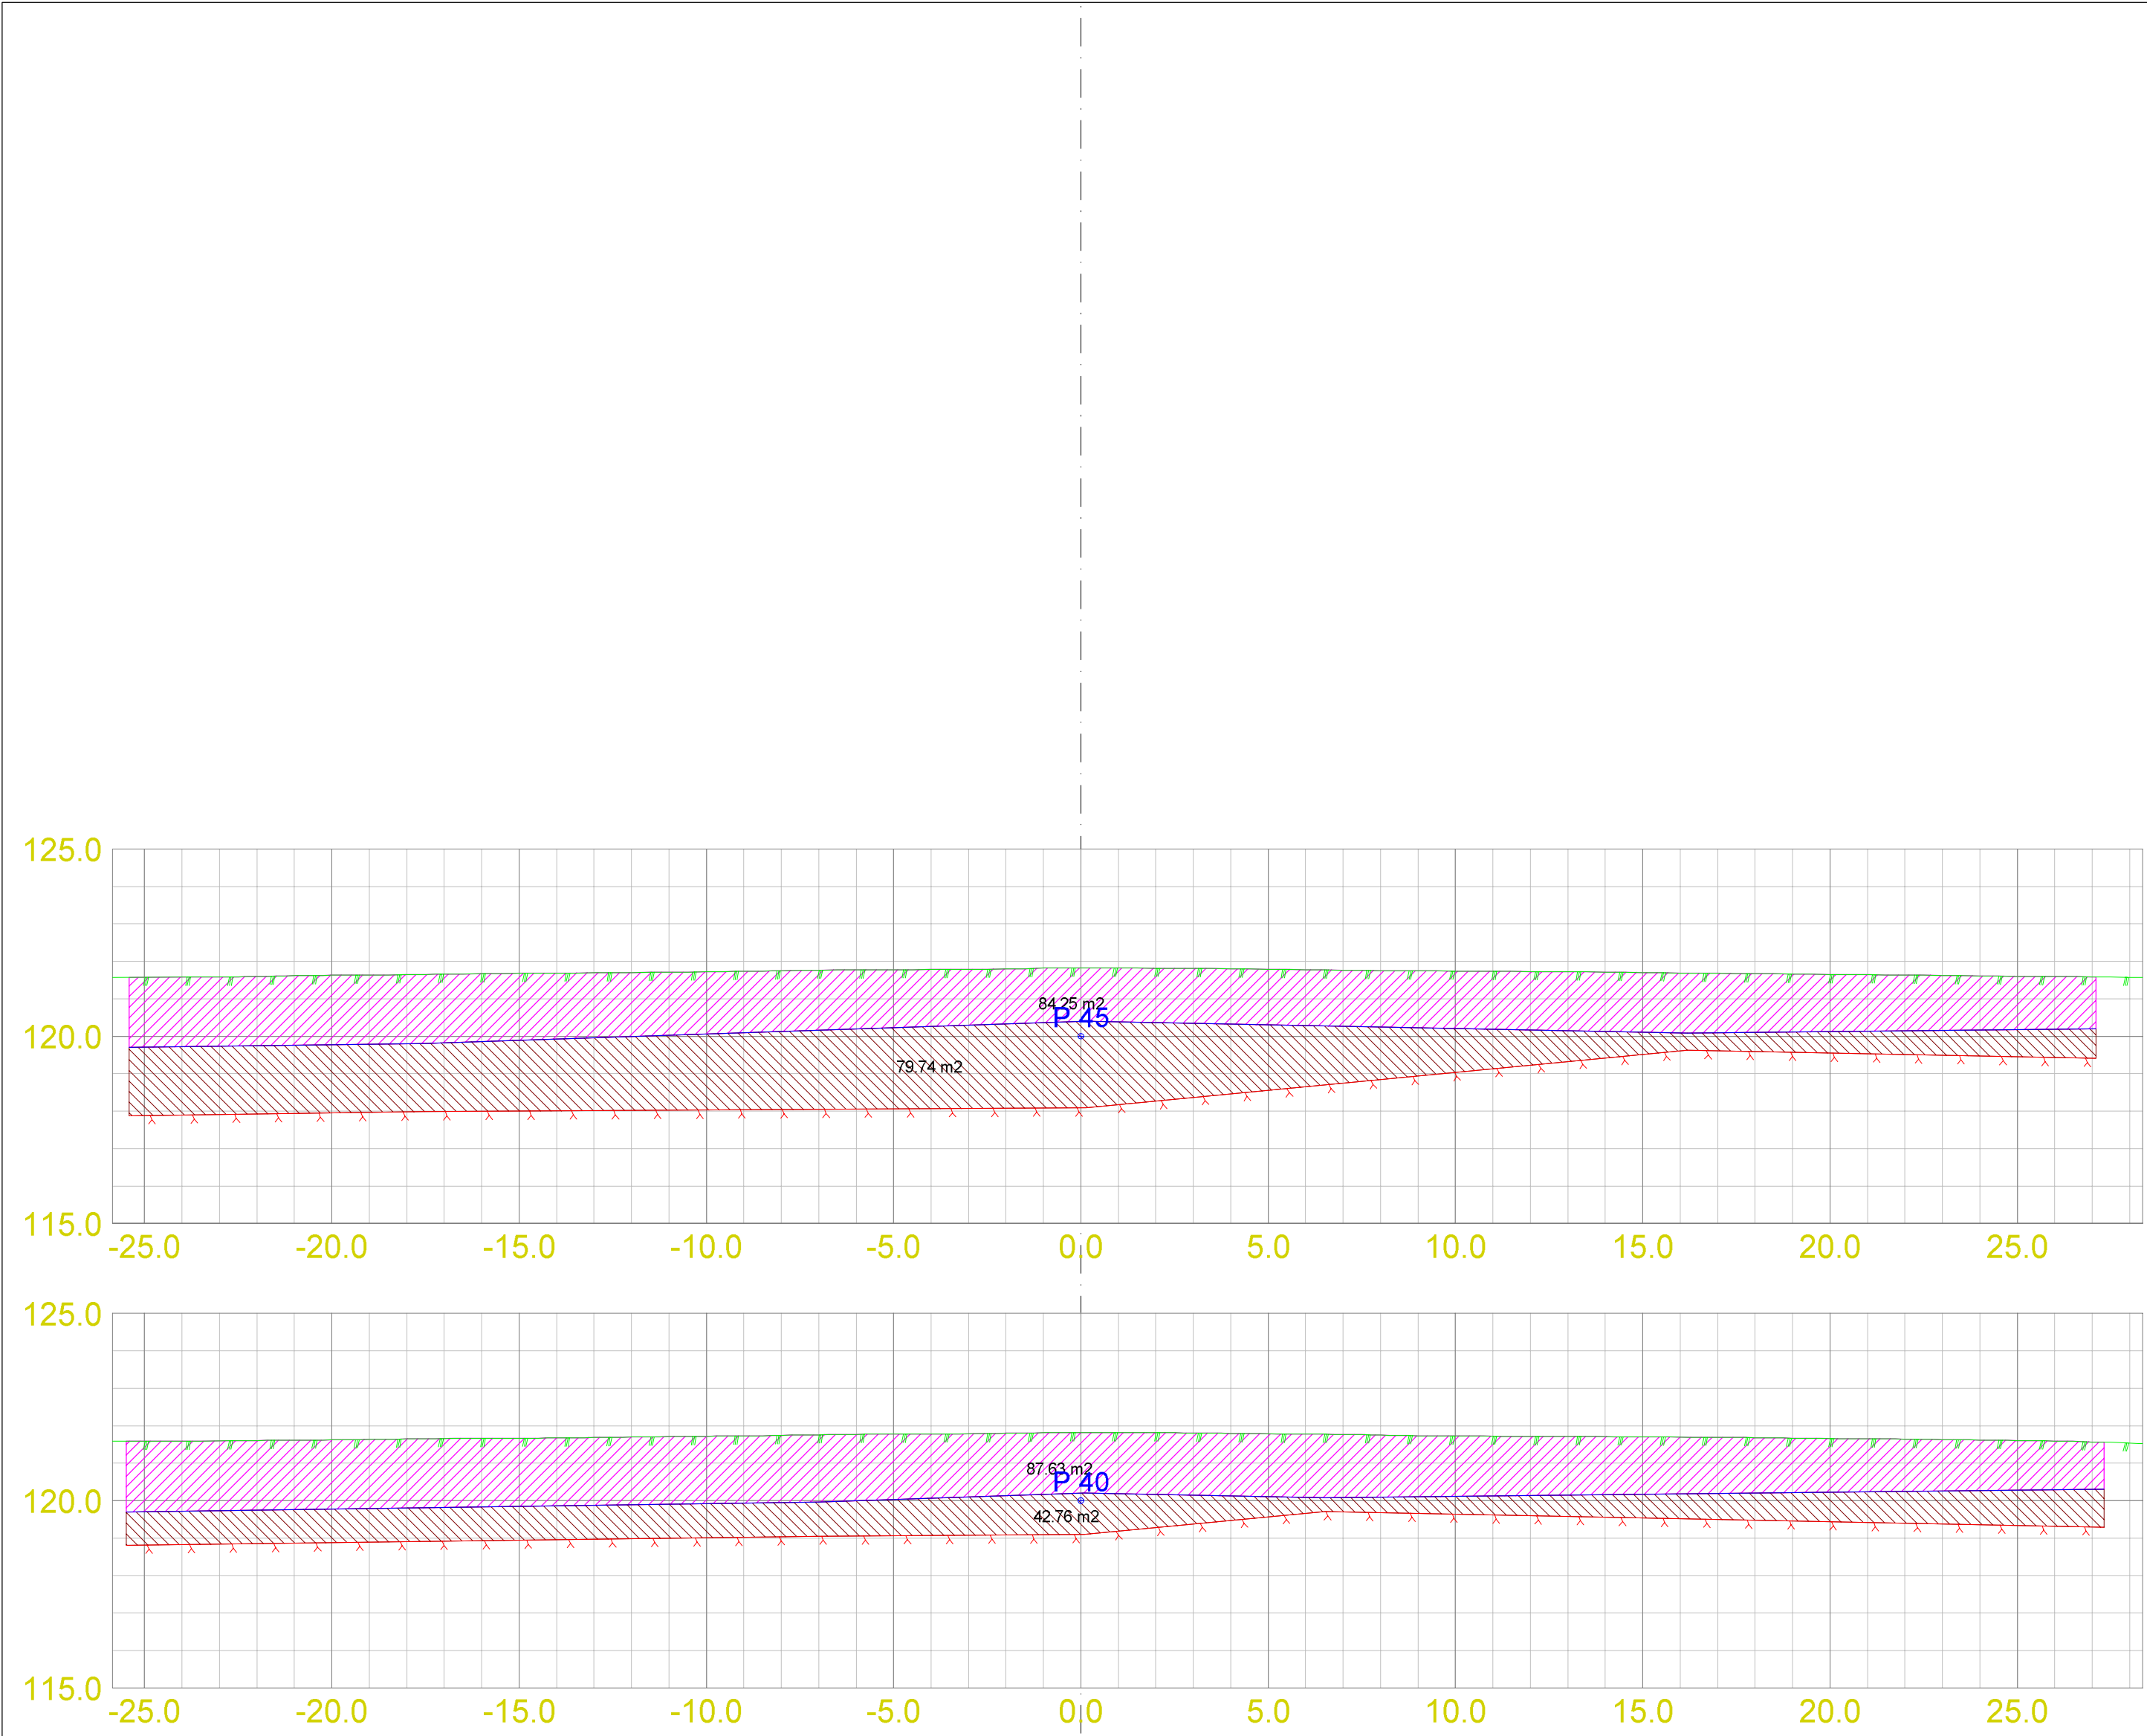

LAGTYPER

Fys.Gmi

1: Terreng

Fys.Gmi

6: Antatt Fjell

Fys.Gmi

101: UK Sprengstein

MASSETYPER

Masserapport for: Snitt A-A.sfi
Standard: Ingen

100: Sprengstein

Profil Rå mengde

40.000 87.626 m2

45.000 84.246 m2


101: Lausmasse

Profil Rå mengde

40.000 42.764 m2

45.000 79.740 m2

Hagabotnane Boring Fjellkontroll						
Dato	Konstr./Tegnet	Godkjent	Målestokk	TERRENGFORM		
20.04.2026	HAG		A2 1:150	Vollendelsen 2 5600 HOBREKJUNG AL 916 70 921 E. jensens@terrengform.no		
Tverrprofiltegning, SFI:				Etablert for		Etablert av
						301
Henvisning		Beregning		Euref89 UTM32 NN2000		

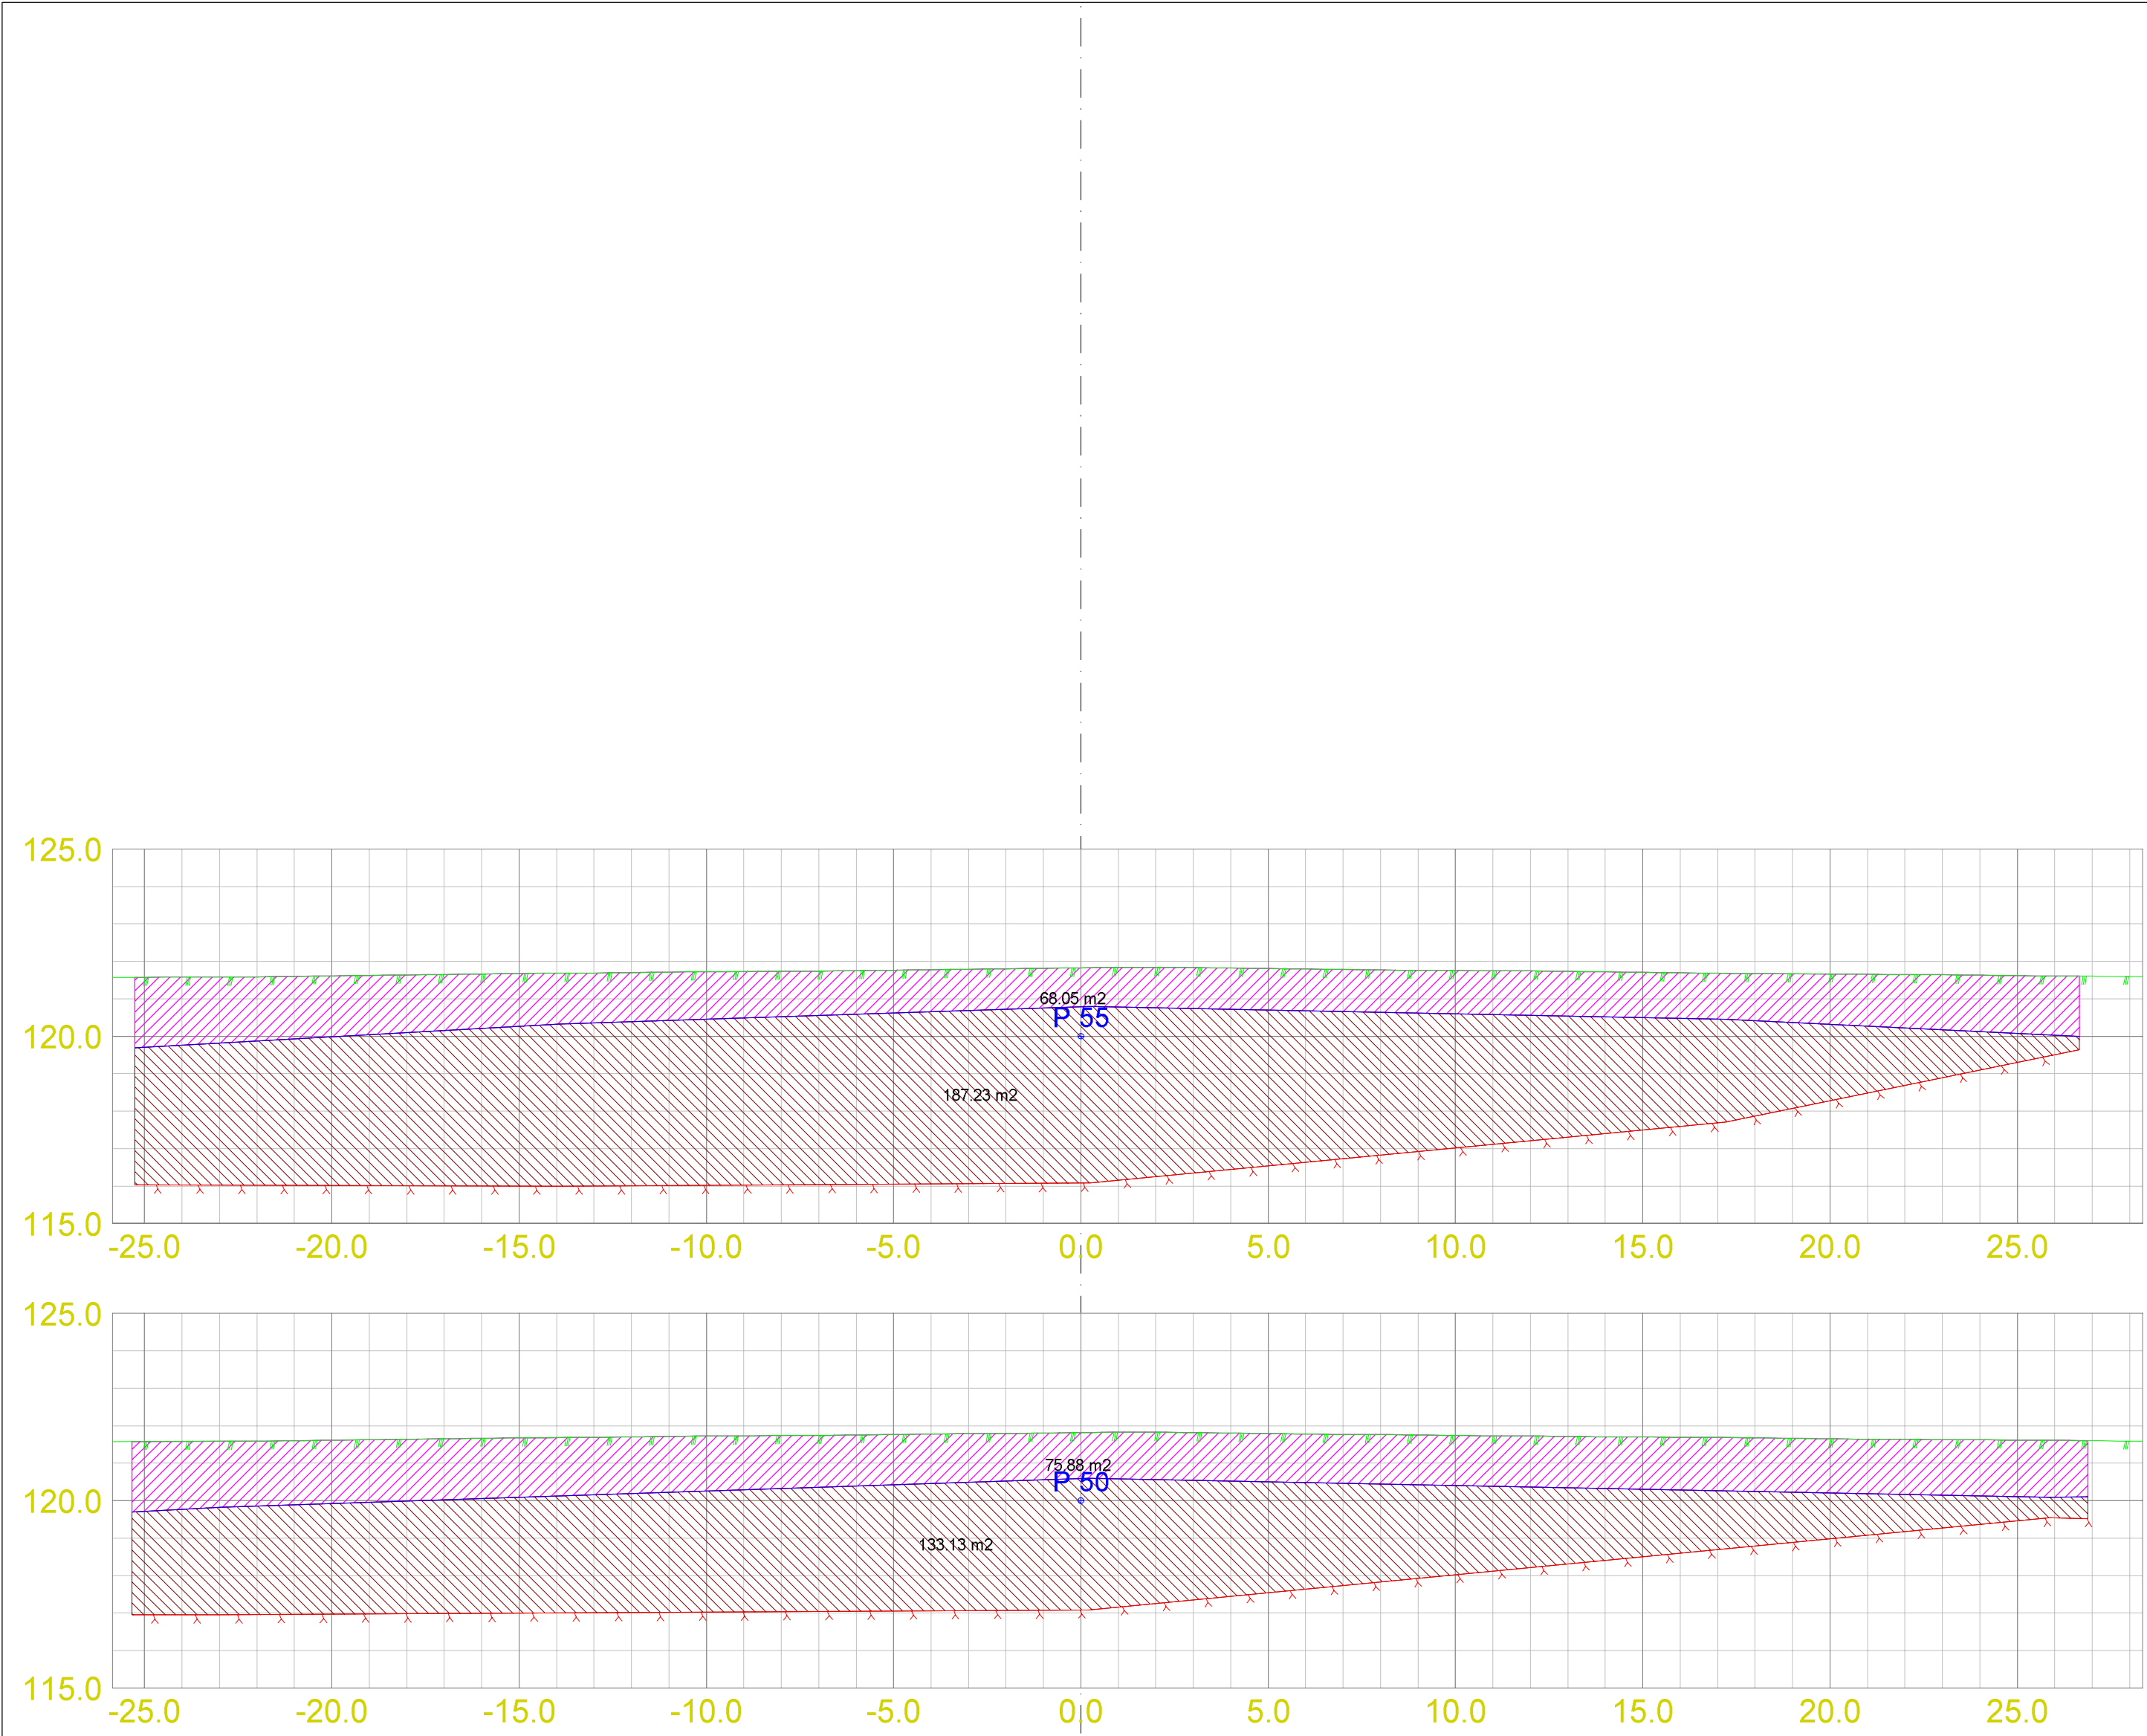

LAGTYPER

Fys.Gmi 1: Terreng
Fys.Gmi 6: Antatt Fjell
Fys.Gmi 101: UK Sprengstein

MASSETYPER

Masserapport for: Snitt A-A.sfi
Standard: Ingen


100: Sprengstein

Profil Rå mengde
50.000 75.884 m2
55.000 68.052 m2

101: Lausmasse

Profil Rå mengde
50.000 133.134 m2
55.000 187.234 m2

Hagabotnane Boring Fjellkontroll					
Dato: 20.04.2026	Konstr./Tegnet: HAa	Godkjent:	Målestokk: A2 1:150	Valloendringen 2 5000 HOBREKSLUND AL 916 70 921 E. jensens@terrengform.no	
Terrengform AS - kort, oppmåling, drone og laserskanning					
Tverrprofiltegning, SFI:					
Hensiktning					Beregning
Euref89 UTM32 NN2000					

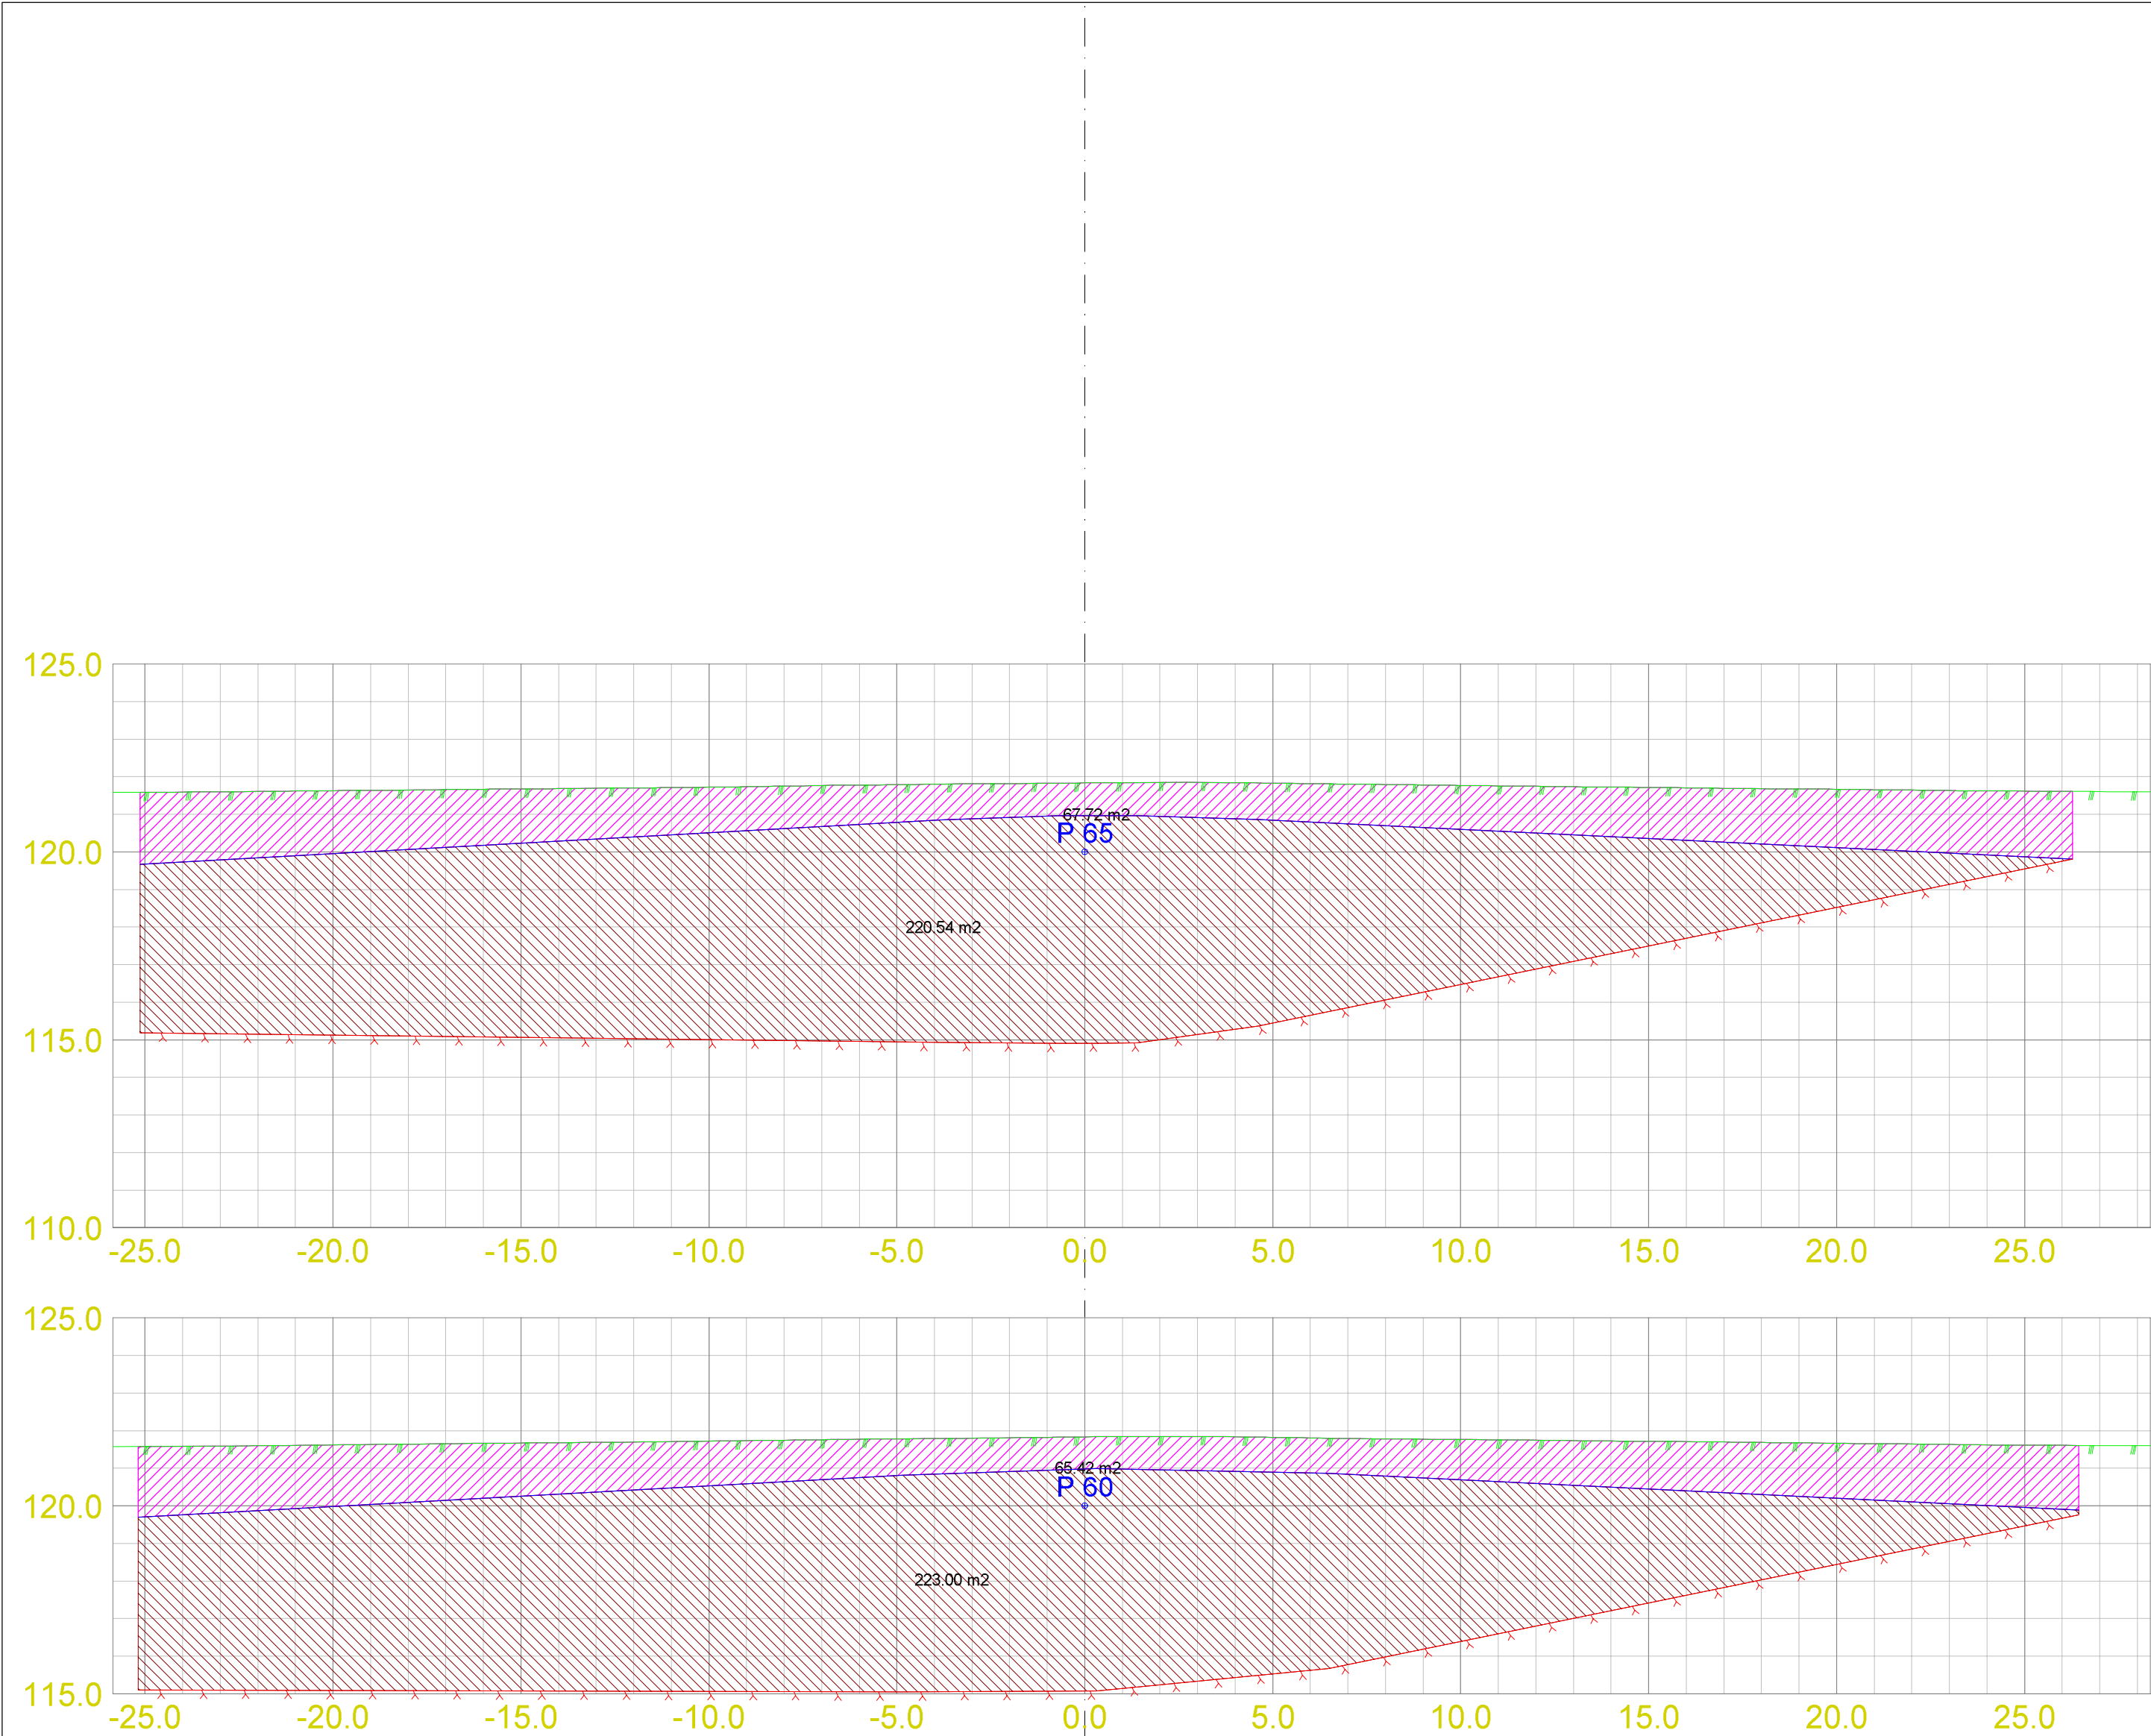

LAGTYPER

Fys.Gmi 1: Terreng

Fys.Gmi 6: Antatt Fjell

Fys.Gmi 101: UK Sprengstein

MASSETYPER

Masserapport for: Snitt A-A.sfi
Standard: Ingen


100: Sprengstein

Profil Rå mengde
60.000 65.418 m2
65.000 67.723 m2

101: Lausmasse

Profil Rå mengde
60.000 222.995 m2
65.000 220.540 m2

Hagabotnane Boring Fjellkontroll					
Dato: 20.04.2026	Konstr./Tegnet HAg	Godkjent	Kildestikk A2 1:150	TERRENGFORM	
Terrengform AS - kort, oppmåling, drone og laserskanning				Valloendvegen 2 5400 HOBØREGLAND M: 916 70 921 E: jonanders@terrengform.no	
Tverrprofiltegning, SFI:				Erstattet for:	Erstattet av:
				301	
Hensiktning		Beregning		Euref89 UTM32 NN2000	

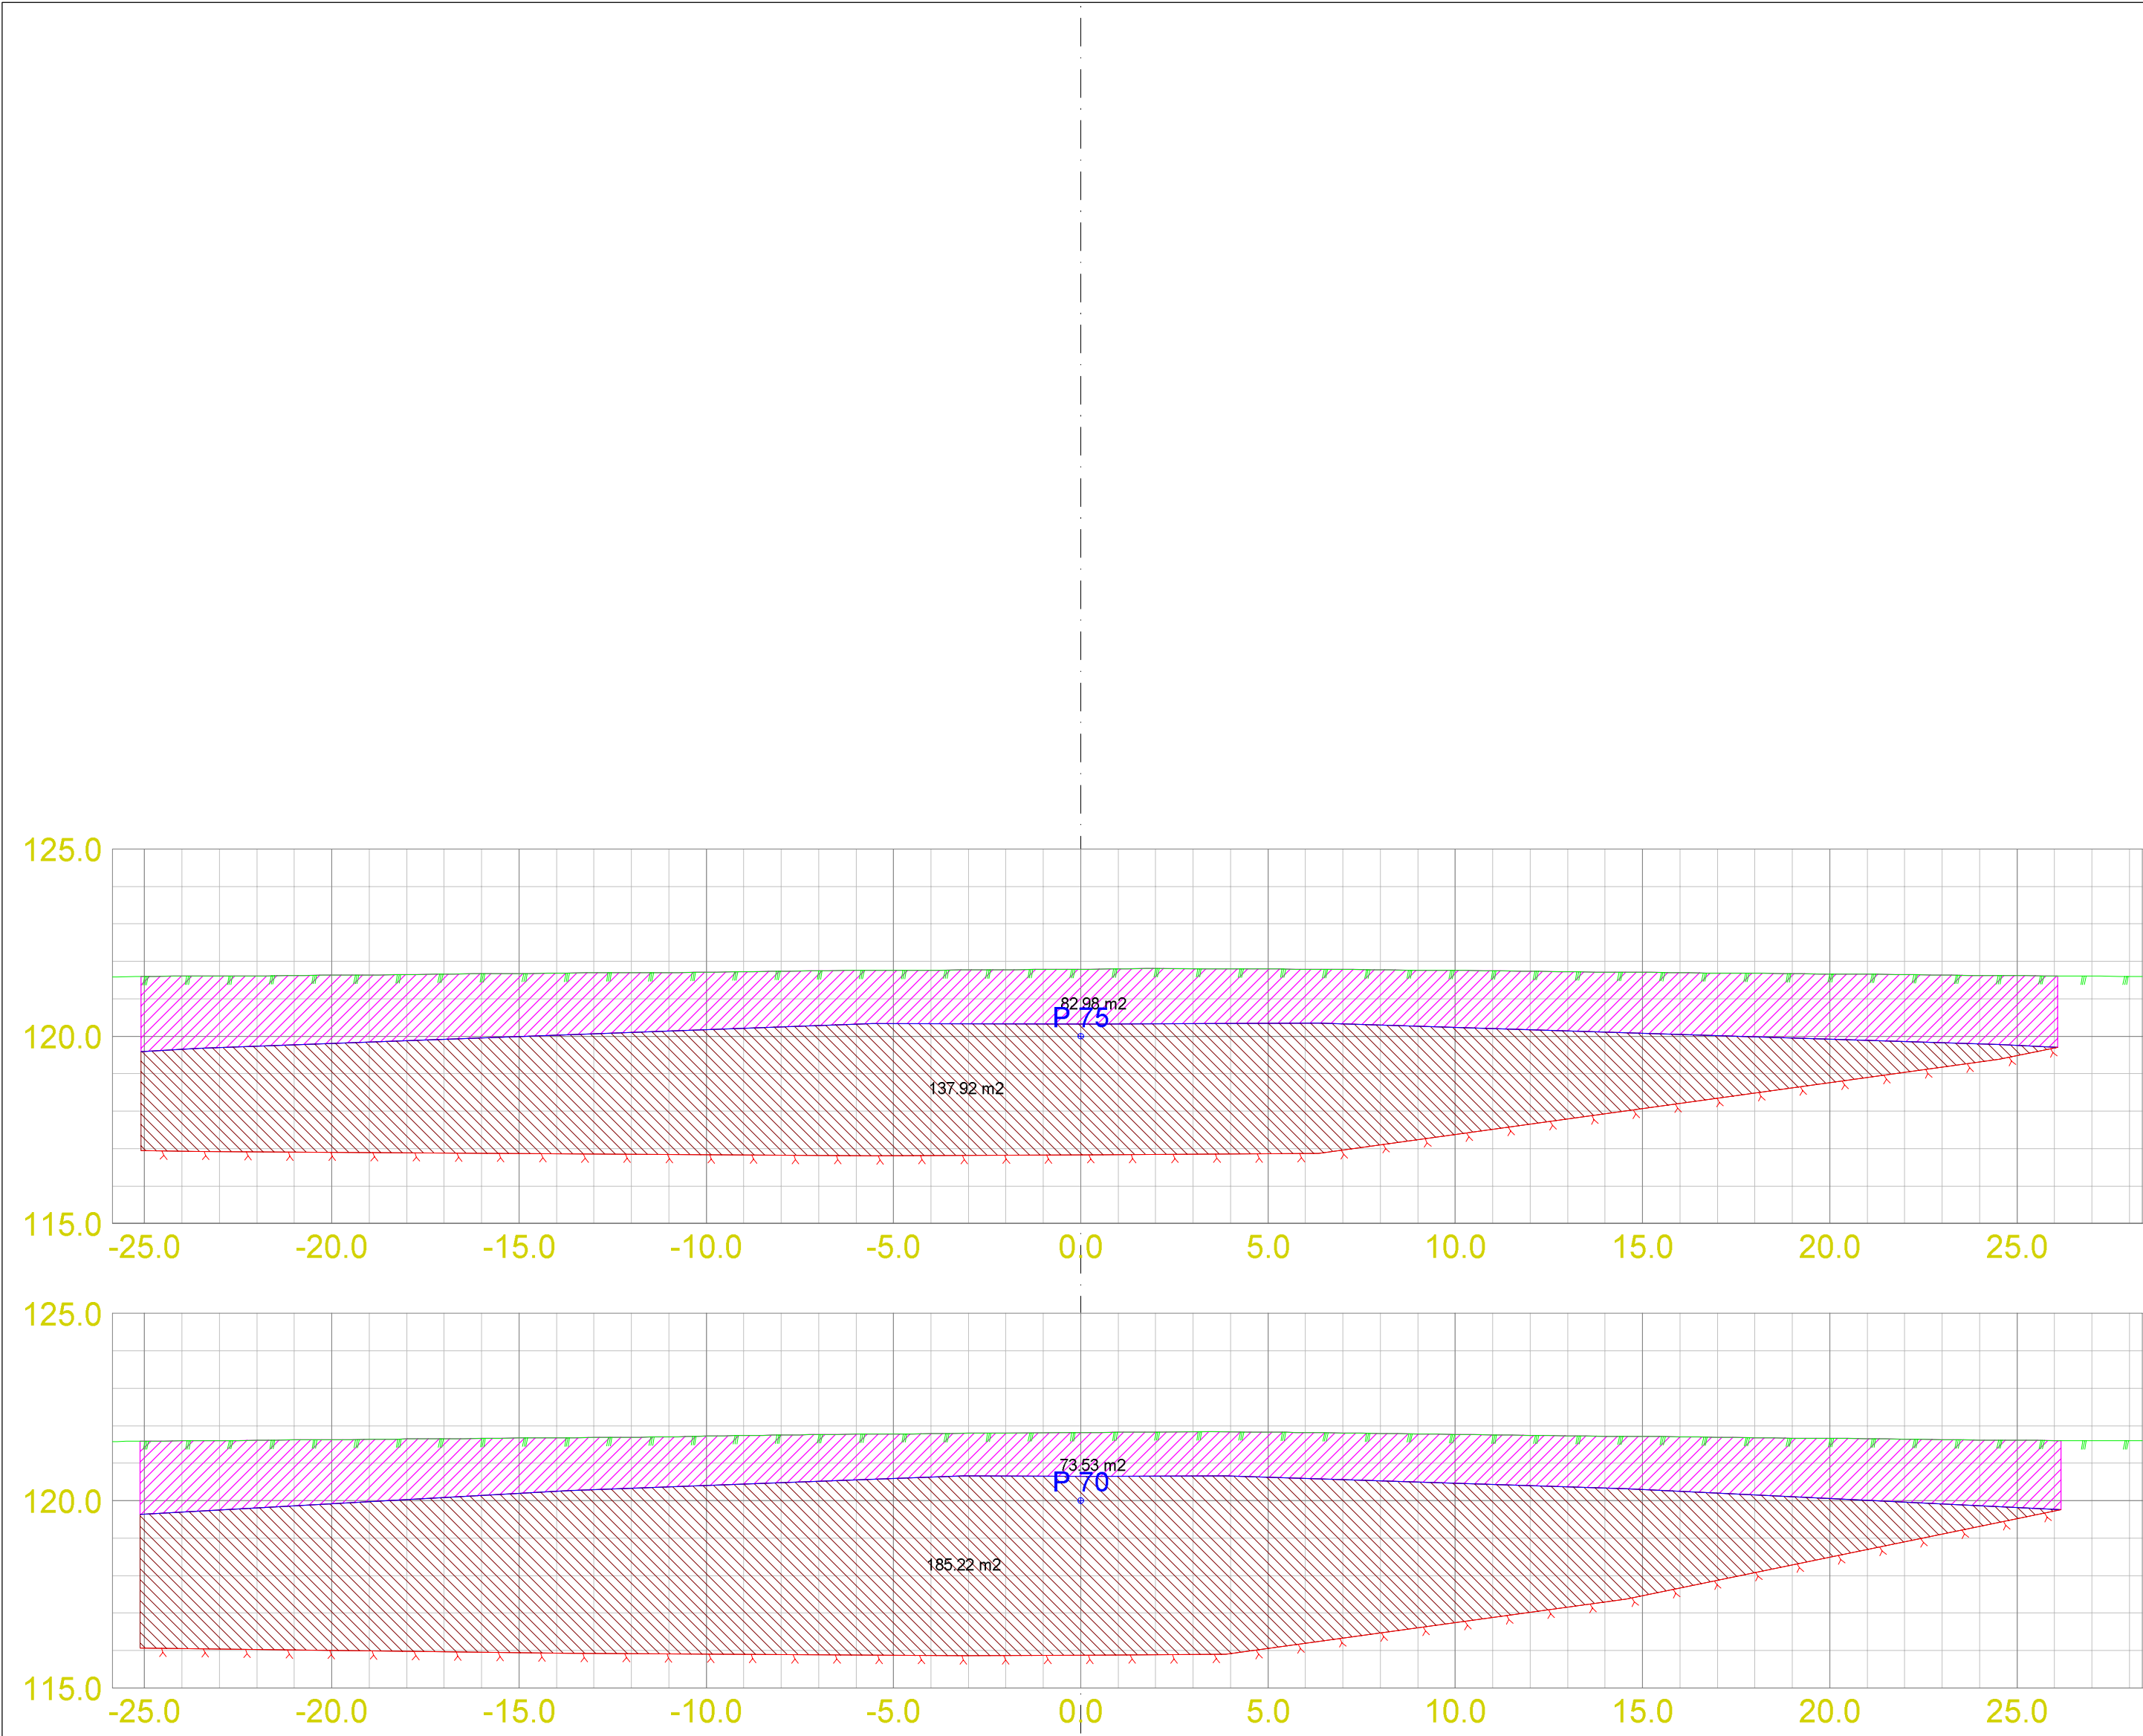

LAGTYPER

Fys.Gmi 1: Terreng
Fys.Gmi 6: Antatt Fjell
Fys.Gmi 101: UK Sprengstein

MASSETYPER

Masserapport for: Snitt A-A.sfi
Standard: Ingen


100: Sprengstein

Profil Rå mengde
70.000 73.526 m2
75.000 82.979 m2

101: Lausmasse

Profil Rå mengde
70.000 185.222 m2
75.000 137.919 m2

Hagabotnane Boring Fjellkontroll						
Dato: 20.04.2026	Konstr./Tegnet: HAa	Godkjent:	Målestokk: A2 1:150	Valloendvegen 2, 6600 HOBØREGLAND, AL 916 70 921 E: jonanders@terrengform.no		
Terrengform AS - kort, oppmåling, drone og laserskanning				Tverrprofiltegning, SFI:		
Henvisning:				Beregning:		
				Euref89 UTM32 NN2000		

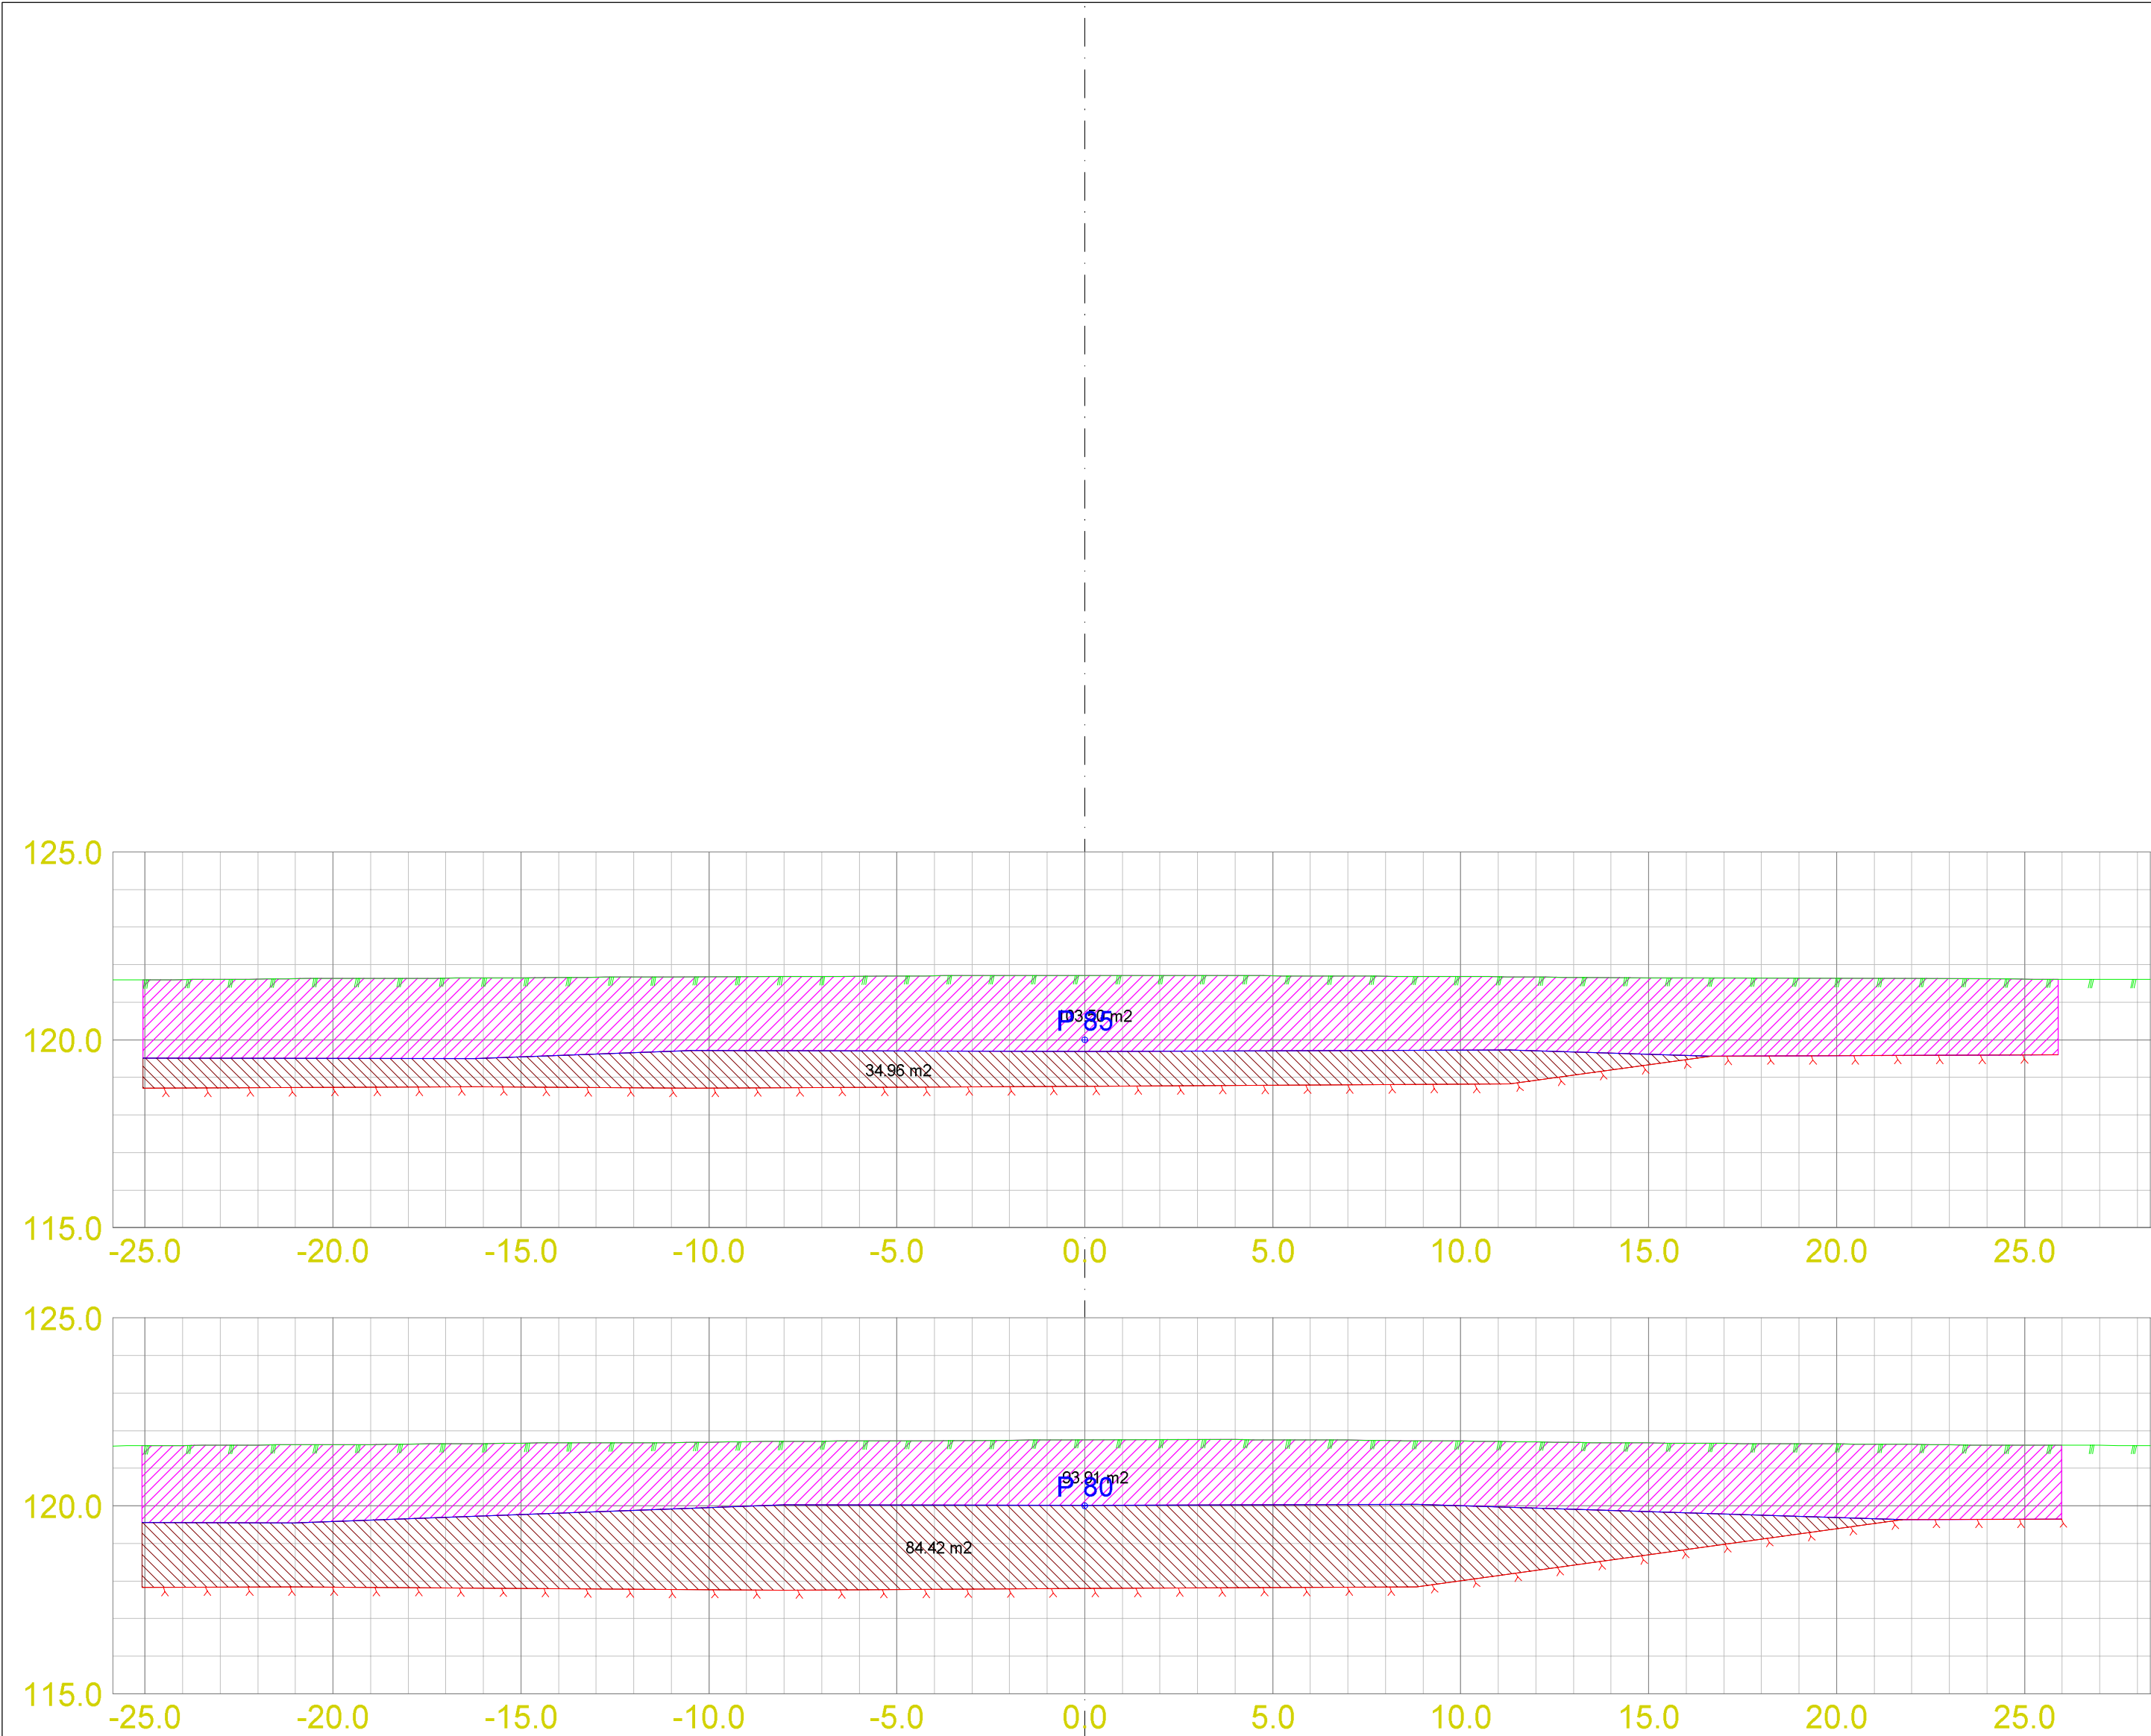

LAGTYPER

Fys.Gmi

1: Terreng

Fys.Gmi

6: Antatt Fjell

Fys.Gmi

101: UK Sprengstein

MASSETYPER

Masserapport for: Snitt A-A.sfi
Standard: Ingen

100: Sprengstein

Profil

Rå mengde

80.000

93.913 m2

85.000

103.498 m2

101: Lausmasse

Profil

Rå mengde


80.000

84.415 m2

85.000

34.963 m2

Hagabotnane Boring Fjellkontroll						
Dato: 20.04.2026	Konstr./Tegnet HAG	Godkjent	Målestokk A2 1:150	Valloendringen 2 5600 HOBREKALUND Al. 916 70 921 E. jonanders@terrengform.no		
Terrengform AS - kort, oppmåling, drone og laserskanning				TERRENGFORM		
Tverrprofiltegning, SFI:				Etablert for:		
				Etablert av:		
Hensiktning		Beregning		301		
Euref89 UTM32 NN2000						

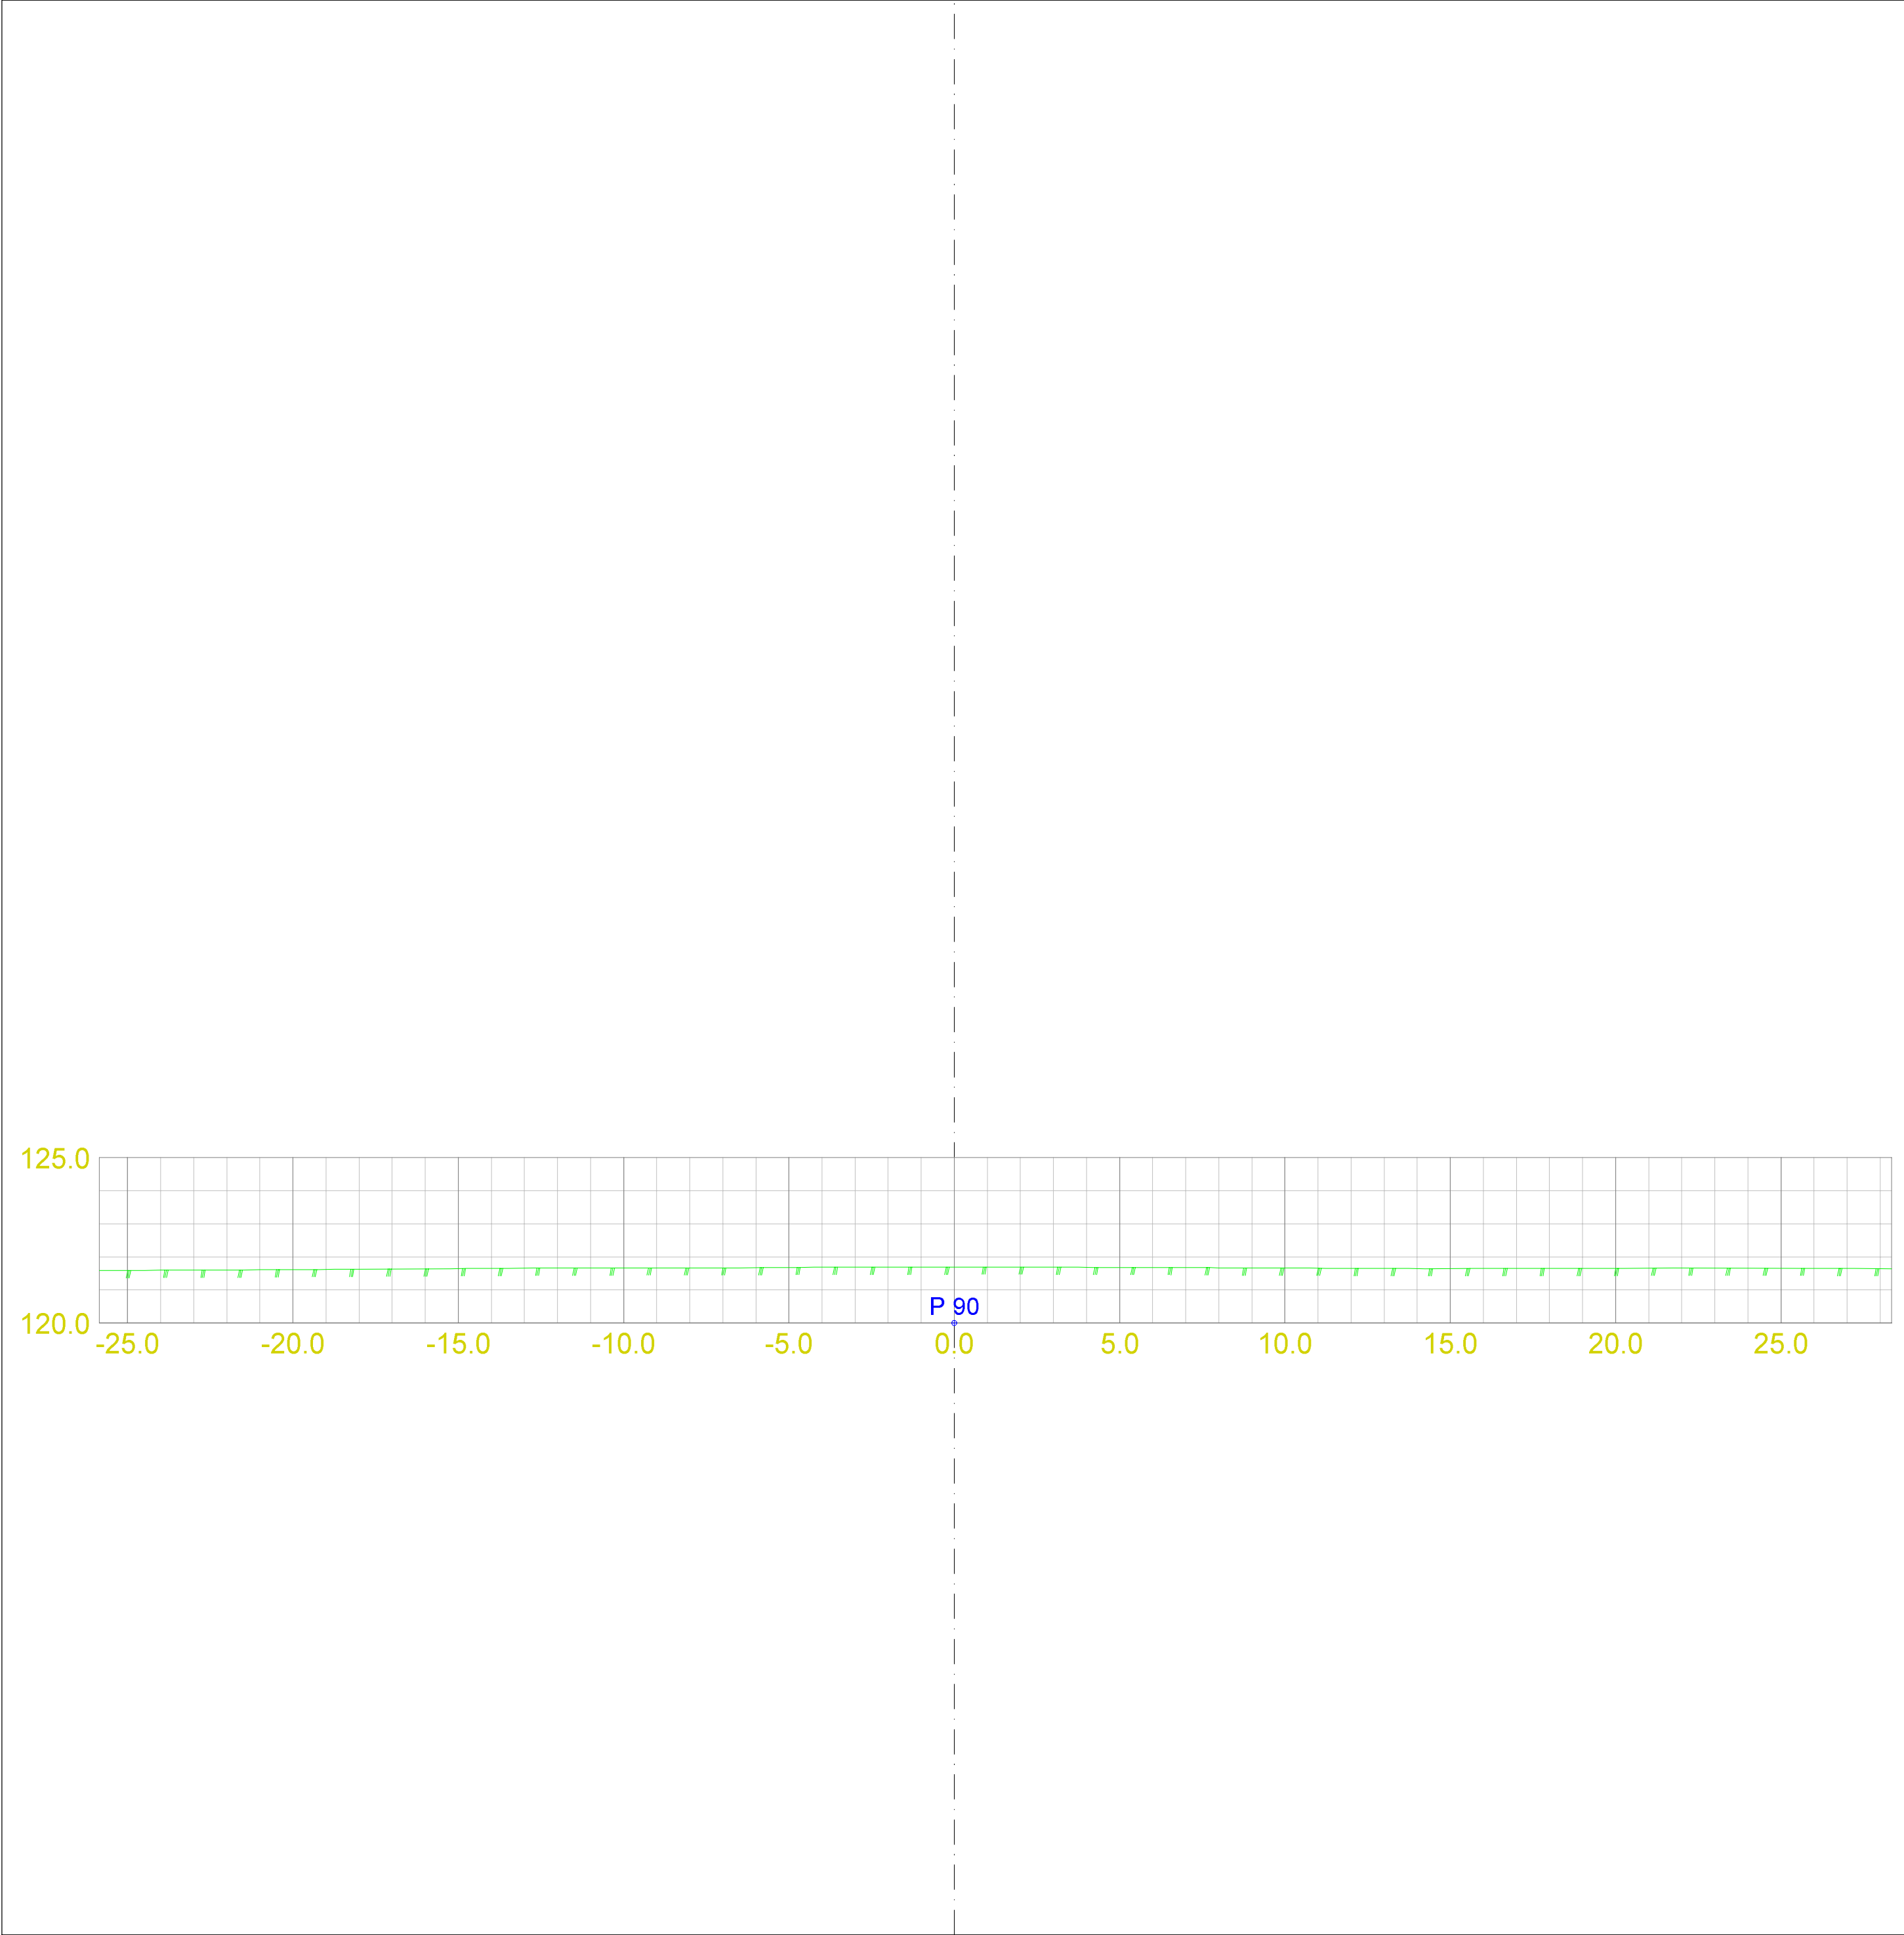

LAGTYPER

Fys.Gmi

1: Terreng

Fys.Gmi

6: Antatt Fjell

Fys.Gmi

101: UK Sprengstein

MASSETYPER

Masserapport for: Snitt A-A.sfi

Standard: Ingen