


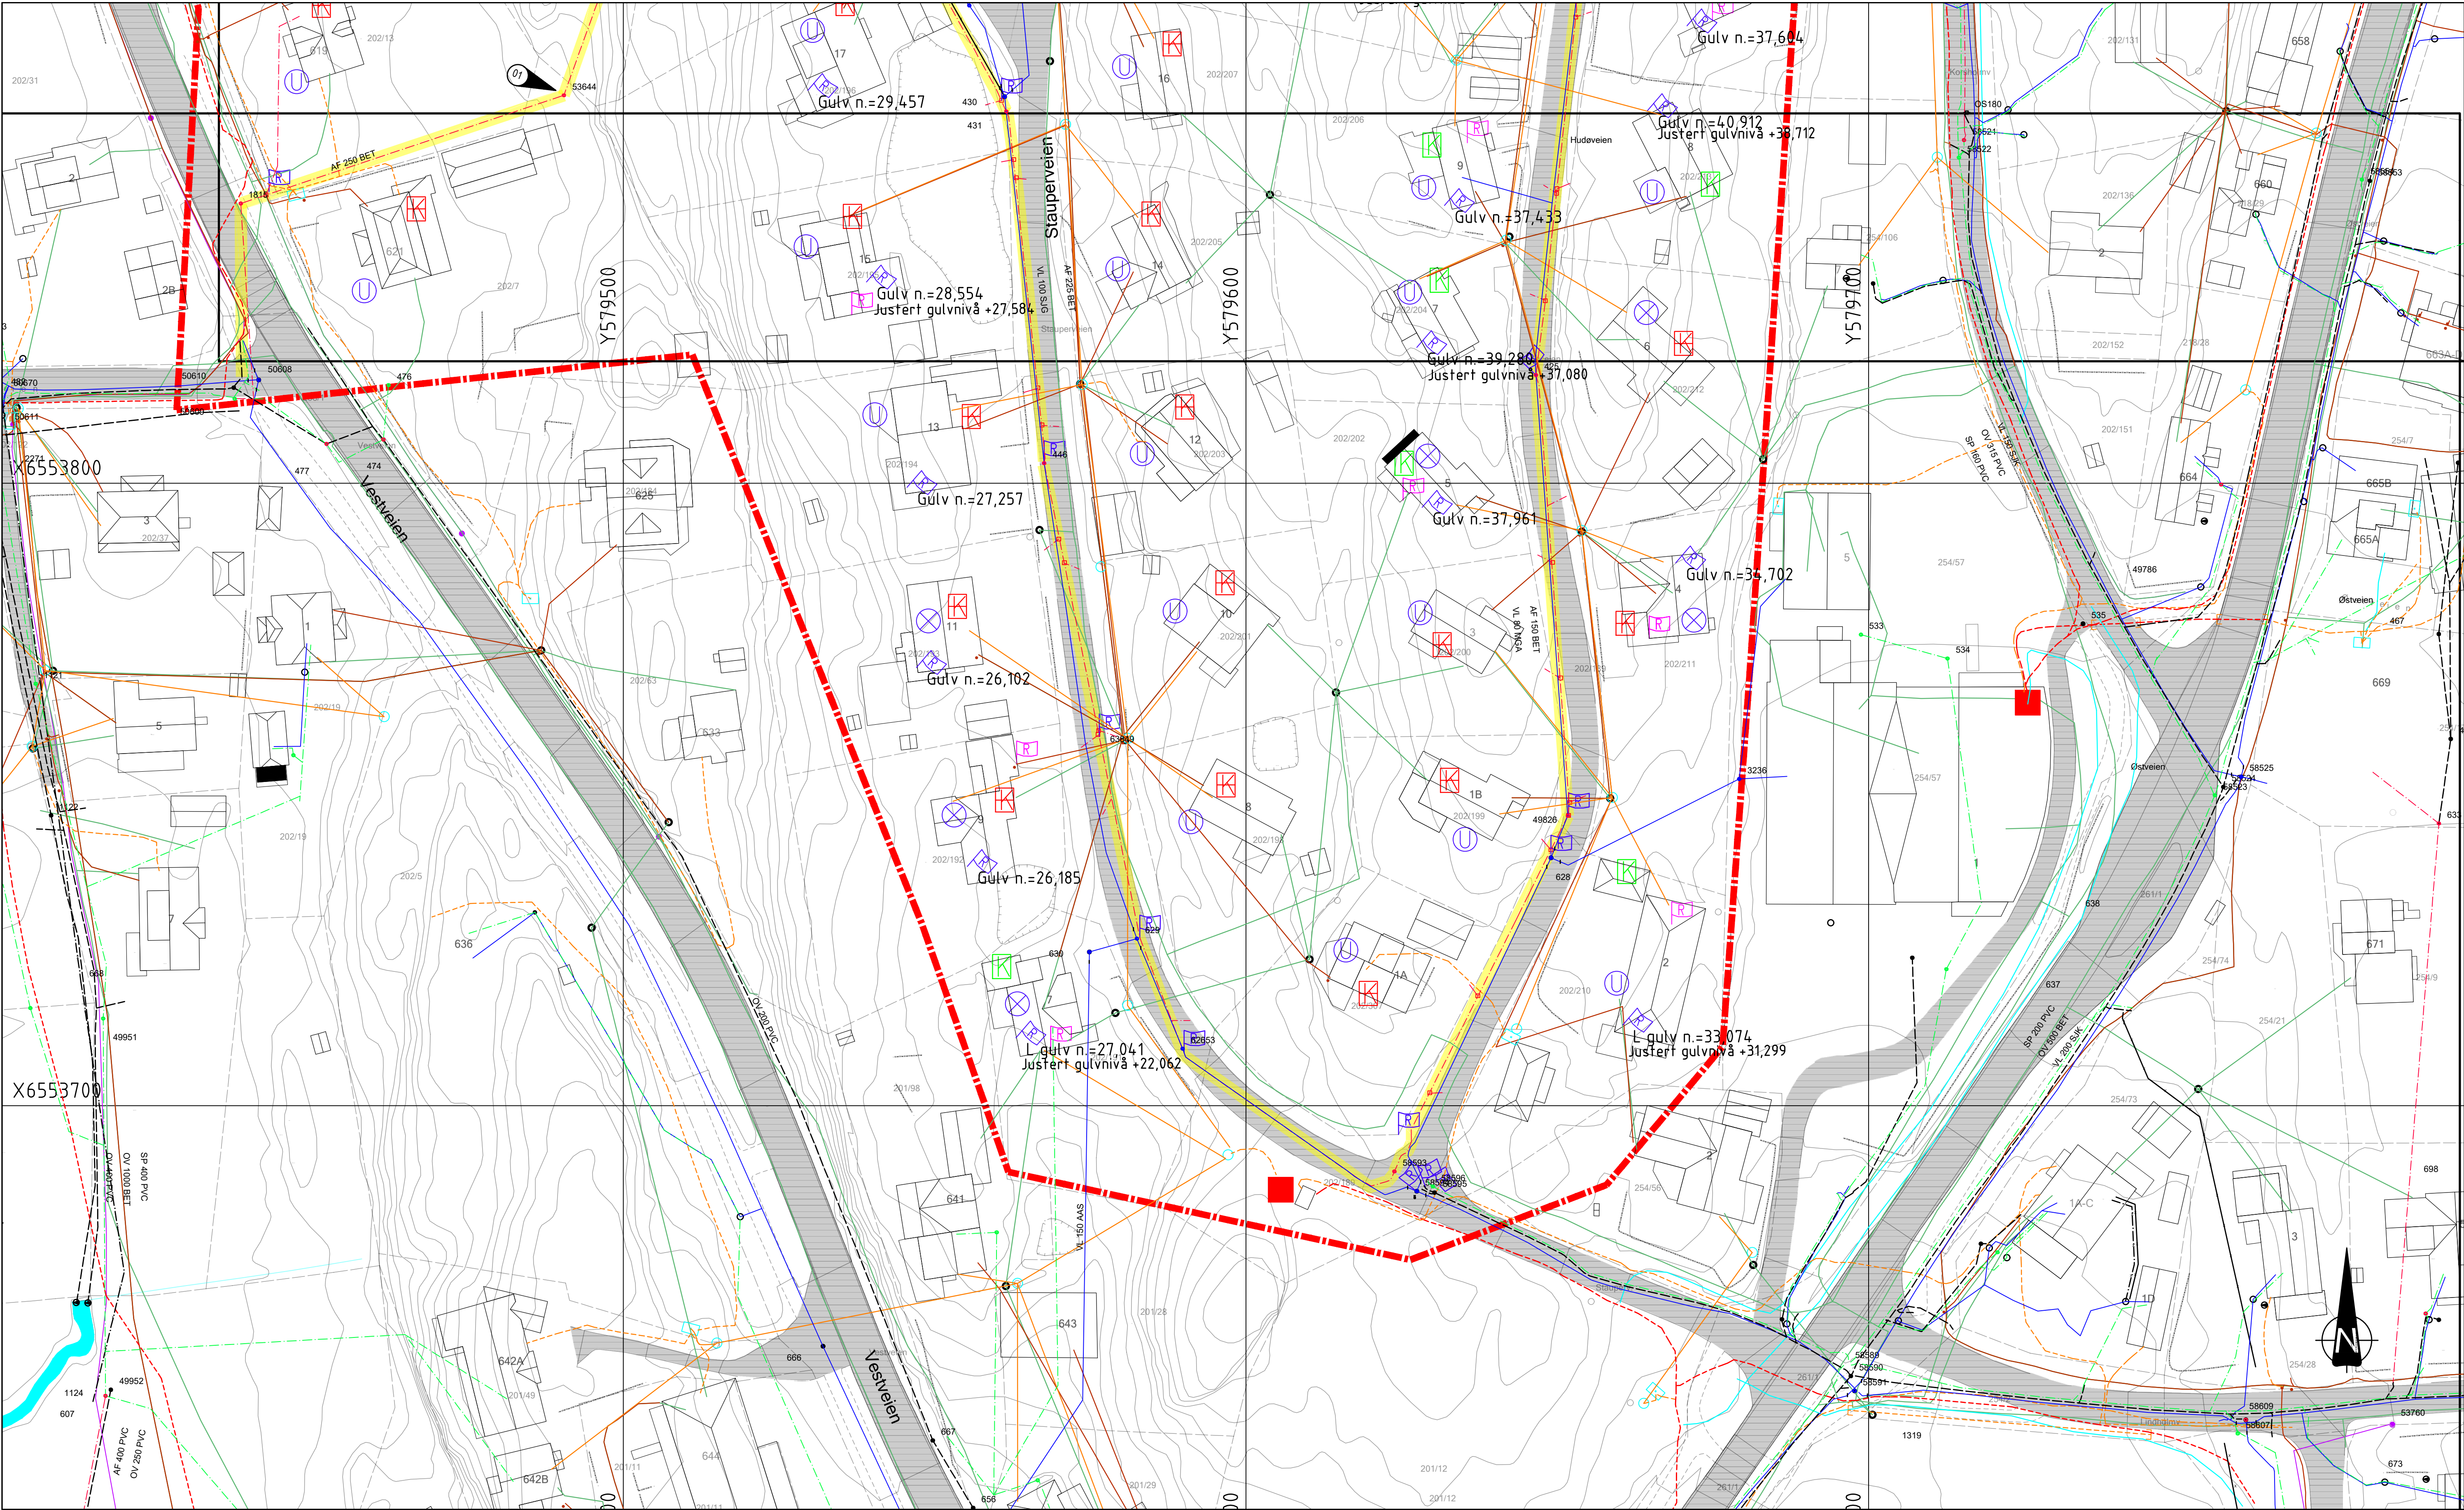

MERKNADER

01 Kum ikke funnet / Oppfylte masser

TEGNFORKLARING

Eksisterende vannledning
Eksisterende avløp felles
Eksisterende spillvann
Eksisterende spillvann pumpel.
Eksisterende overvann
Eksisterende drenering
Eksisterende kum
Kum nivåert
Eksist. sluk u/SF
Eksist. sluk m/SF
Stoppekran innmålt
Reg.kum/innm.kjellerhøyde
Innmålt gulv nivå

Kumkort
Utgår
Utgått
Registrert kjeller/under terrengnivå
Registrert ikke kjeller/ikke under terreng
Takedløp ned i bakken
Takedløp ut på bakken
Utført rørispeksjon
Markering grenspunkt/stikk
Eiendomsgrense

Høyspentkabel*
Lavspentkabel*
Telenor*
Telenor kabel TV*
Fiberkabel*
*Luftlinjer er heltrukne
(usikre Telenor-linjer)

00	Anbudstegning	NORIGR	NOANIP	NOHLAI	29.05.2026
Rev	Endring	Utført	Kontr.	Godkjent	Dato
Oppdragsgiver				Prosjektleder	
Færder kommune				NOHLAI	
Prosjektnavn				Målestokk	
Tjøme sentrum				1:500	
Vann og avløp				Arkformat	
Eksisterende ledninger og kabler				A1	
Plantegning, Kartblad 1				Koordinatsystem	
				UTM Zone 32N, NN2000	
				Prosjektnr	
				10237800	
				Prosjektleder	
				NOANIP	
				Tegningsstatus	
				Anbudstegning	
				Status	
				B	
				Rev	
				00	

