



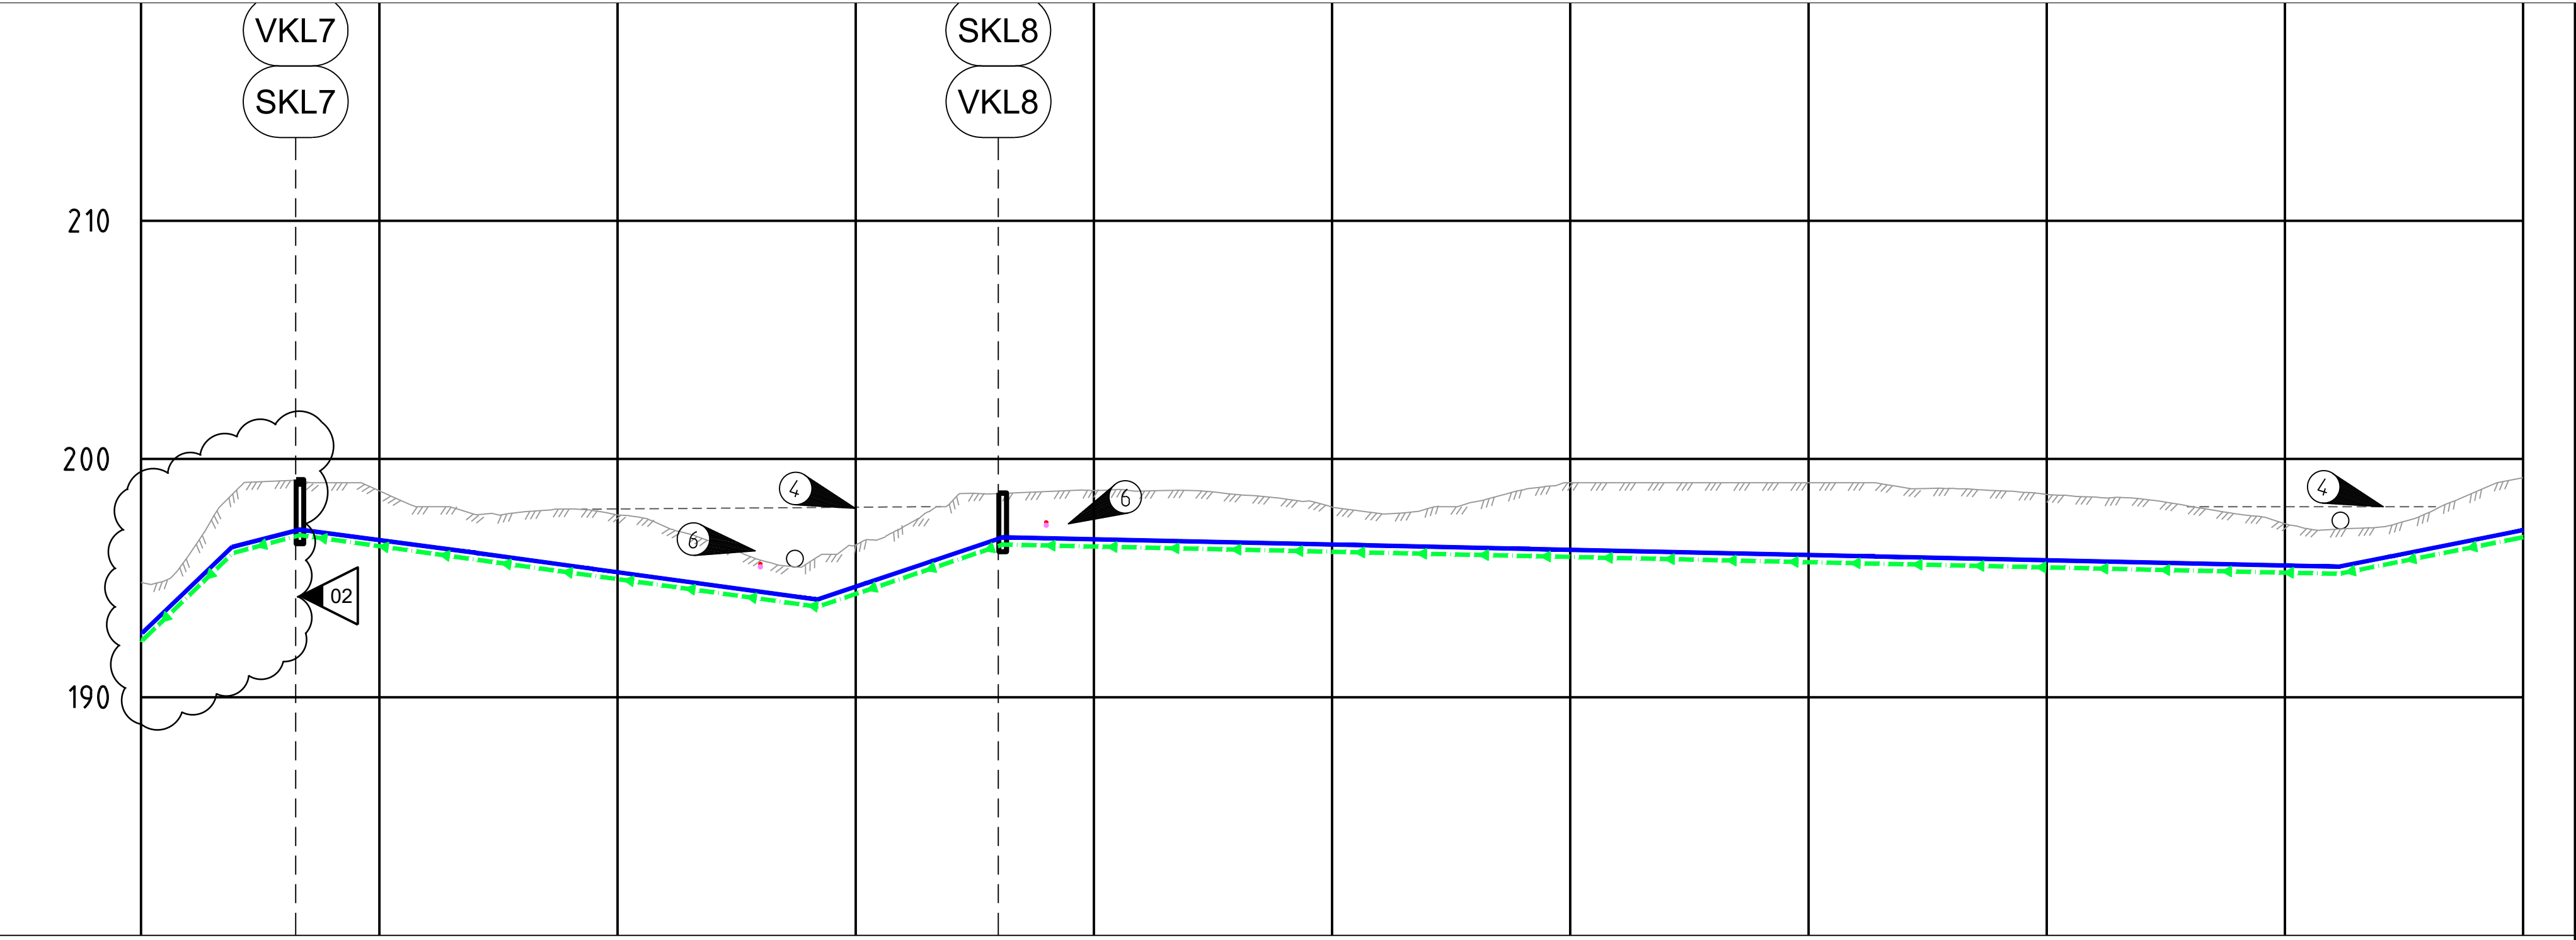

PROFIL NR.	500	550	600	650	700	750	800	850	900	950	1000
Grunneier											
Markslag											
Grunnforhold											
Terrrenghøyde/ Topp vegdekke	198,82	195,96	196,69	195,09	195,00	198,66	199,00	197,68	197,78	197,90	197,65
HØR.V.PUNKT i m	18,9	14,2	36,9	24,6	47,2	10,3	14,0	14,6	76,9	33,8	72,3
Kumavst. i m	18,9	14,2	36,9	24,6	47,2	10,3	14,0	14,6	76,9	33,8	72,3
Fall i ‰	1911	512	-26,4		-27,3	67,1			-4,4		97,4
VL											
Kote	192,71	196,31	197,03	196,06	195,39	194,10	194,19	195,73	196,71	196,22	195,91
utv. topp											
Type og dim											
SPP											
Kumavst. i m	0	19,0	14,0	36,8	24,6	47,2	10,4	13,9	14,6	76,9	33,8
Fall i ‰	-517	192,6	52,0	-26,8		-27,6	67,3			-4,4	97,4
Kote	192,42	196,06	196,80	195,78	195,10	193,80	194,49	195,43	196,41	195,92	195,61
utv. topp											
Type og dim											

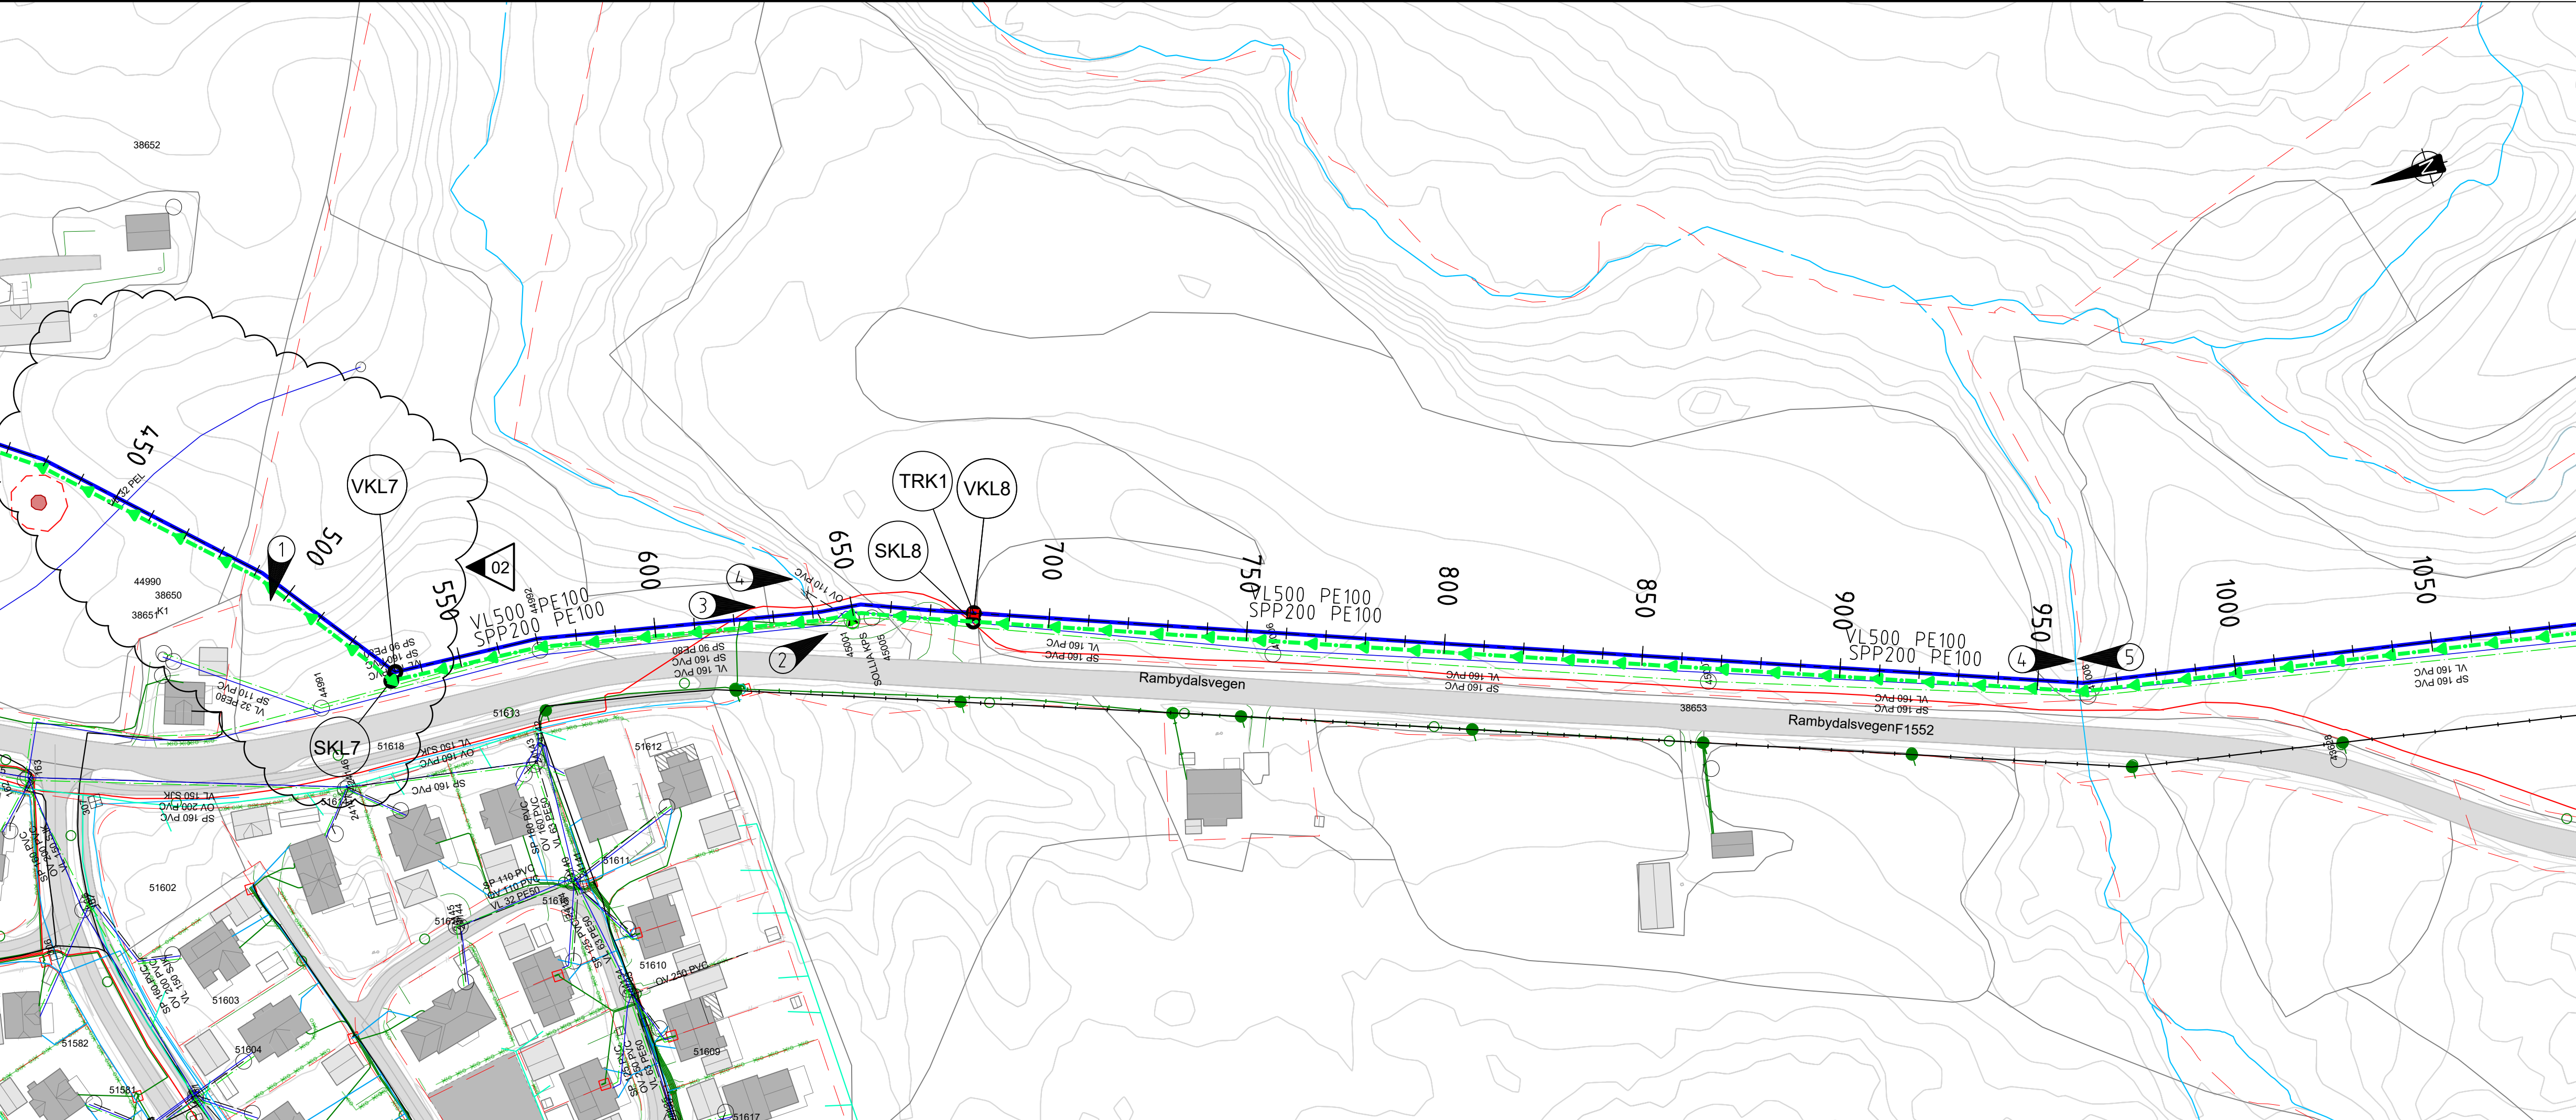

MERKNADER:

- 1 Dyp ravine
- 2 Eksisterende PST Sollia
- 3 Nærføring og kryssing av høyspent
- 4 Kryssing av bekk. Trase krysser bekkelukking vest for åpen bekk. Lokal isolering av rør.
- 5 Trase legges nær eksisterende VA pga ravine øst for trase. Evt. isolering/noe utfylling mot ravine må vurderes nærmere på stedet.
- 6 Kryssing av eksisterende kabler

02 Trase er flyttet vekk fra 4m grense til eiendom med gnr./bnr. 43/29

HENVISNING

VA - 010 - Oversiktskart
VA - 403 - Typetegning luftekum
VA - 404 - Typetegning luftekum

Tegnforklaring

	Prosjektert	Eksisterende	Sanert
Vannledning			
Spillvann			
Spillvann - Pumpe			
Overvann			
Kum			
Pumpestasjon Spillvann			
Utløp			
Terrang			
Fjell			
Gjerde			
Eiendomsgrense			
Gårds- /bruksnummer			
Bekk			
Sti/turvei			
Bygninger			
Styrt boring			
Entrepisegrense			
Profilmarkering			
Livsmiljø/nøkkelbiotoper			
Arkeologiske funn lokasjon			
5m sikringsone ved arkeologisk lokasjon			
Luft			
Bakken			
Ukjent			
Høyspent 45-300kV			
Høyspent 11 - 22kV			
Lavspenn (240V-400V)			
LednTraseseksjon			
Signal (Tele, Fiber, Coax)			
Forordningsskap			
Stolpe			
Elektrokum			
Høyspent mast			
Kabelskap			

02 Justering av trase ved profil 490	NOFRST	NO1A6C	NO1A6C	29.09.2025
01 Ny plassering VKL8, SKL8, TRK1	NOFRST	NO1A6C	NO1A6C	05.08.2025
Rev Revisjonen gjelder	Utført	Kontr.	Godkjent	Dato
Prosjektnavn: VA Borgen detaljprosjekt	Tegningsdato 25.03.2025			
Oppdragsgiver: Ullensaker kommune	Prosjektleder Tore Leland-Try			
Plan- og profil tegning	Prosjektnummer 10239866			
Overføringstrase vann- og avløp	Målestokk 1:1000 / 1:200			
Profil 500 - 1000	Koordinatsystem UTM32			
	Vertikalsystem NN2000			
	Arkformat A1			
	Statuskode B			
	Fagkode RIVA			
	Tegningsstatus Tilbudstegning			
	Revisjon 02			
Utført av NOFRST	Kontrollert av NO1A6C	Godkjent av NOSABA	Tegningsnr VA-202	

