
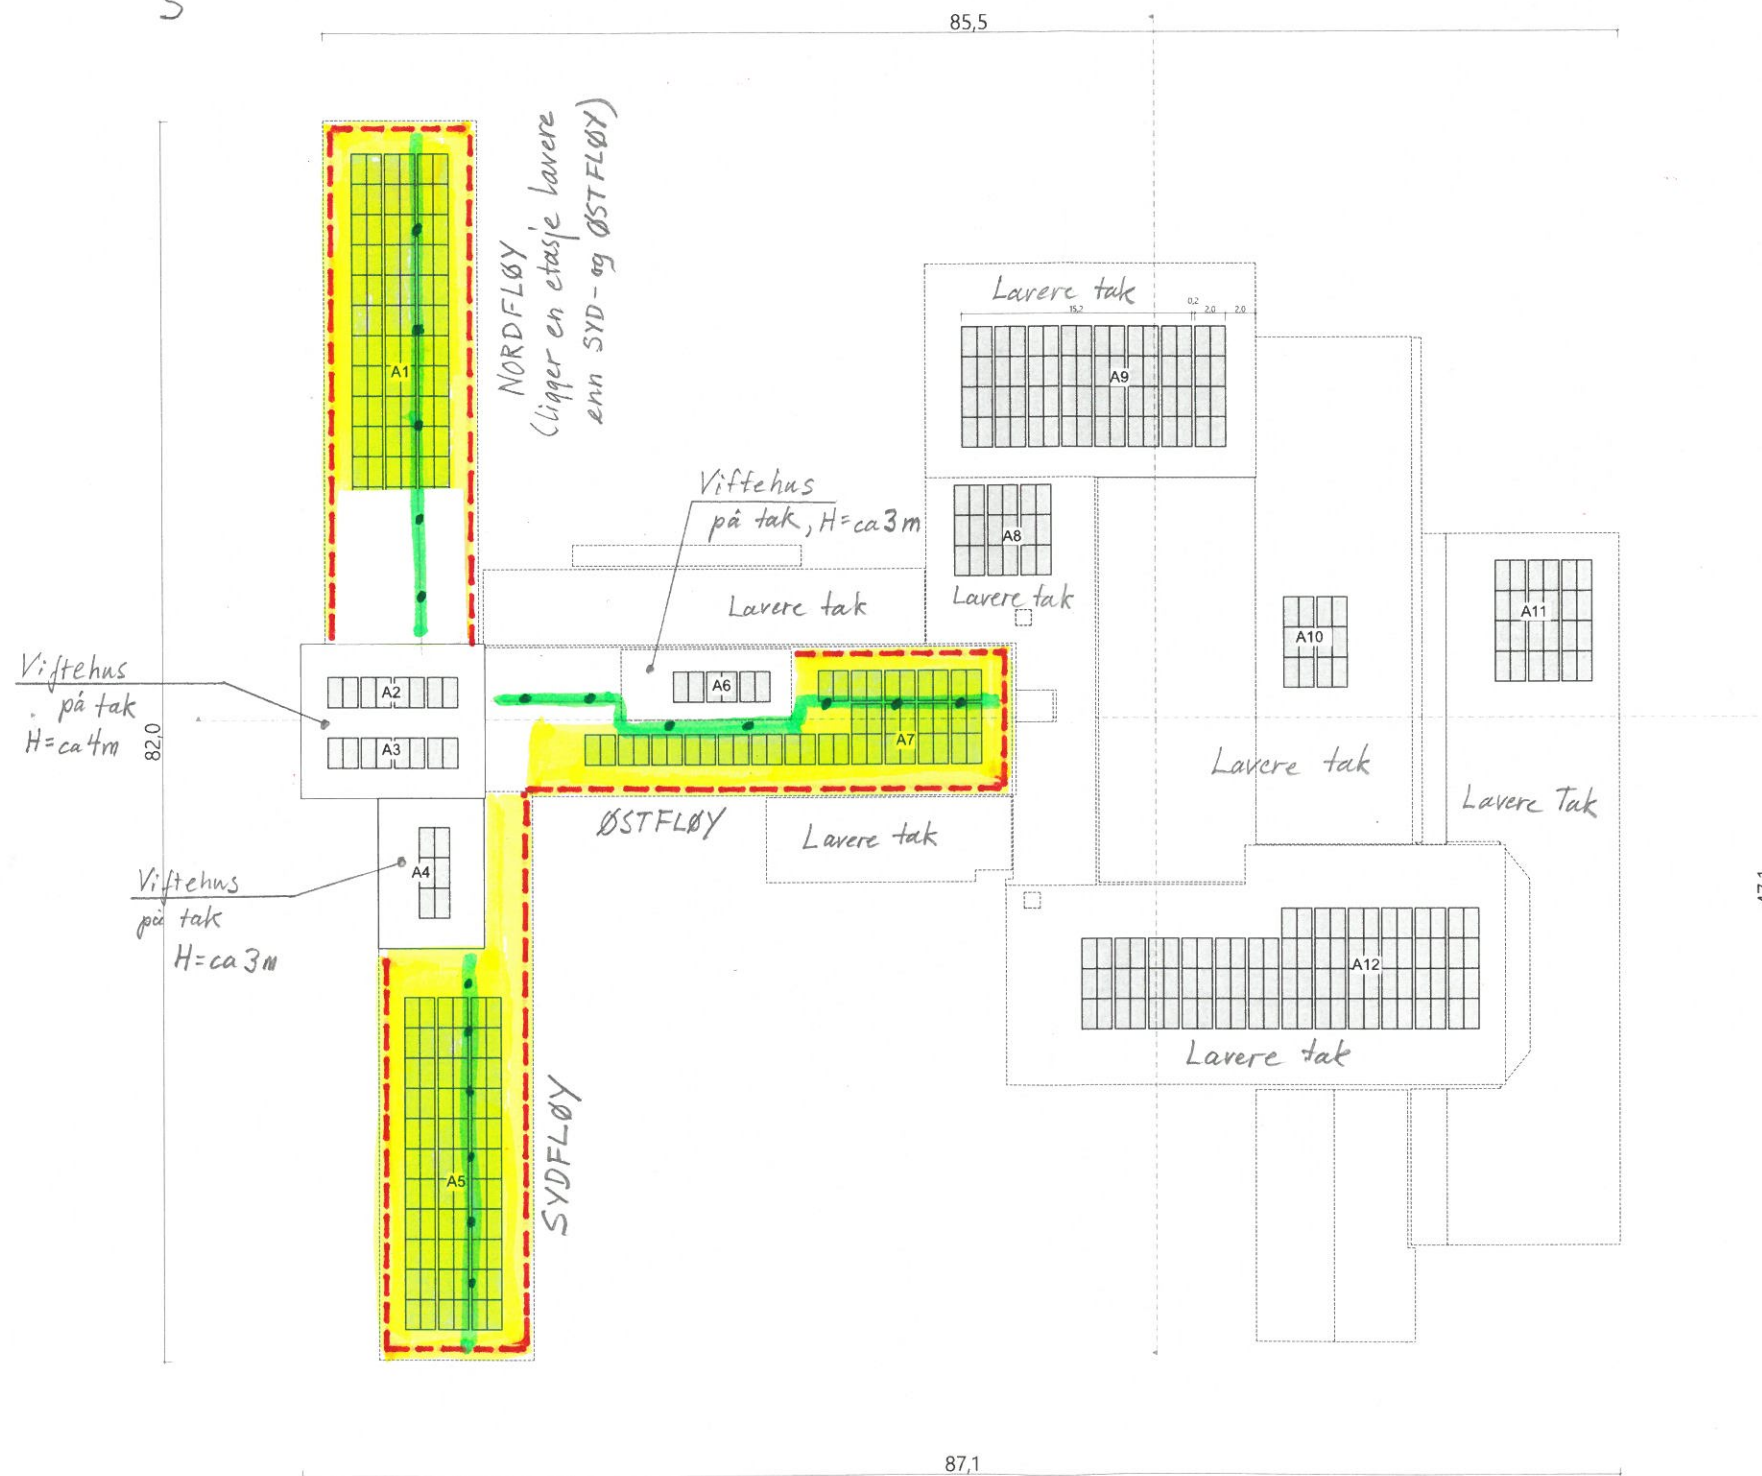


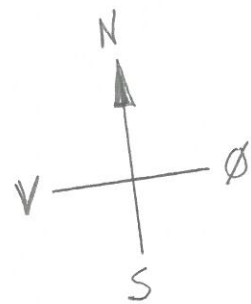

ANMERKNINGER:

- GULT angir takflater hvor det er aktuelt å montere solceller.
- RØD strek angir rekkverk langs tak-kant. Nytt rekkverk festes til takflaten ca. 0,5 m inn for tak-kant.
- Vannrenne med taksluk. Må ikke tildekkes av solceller.

Antall solceller

A1: 90 stk
A2: 8 stk
A3: 8 stk
A4: 6 stk
A5: 66 stk
A6: 6 stk
A7: 42 stk
A8: 18 stk
A9: 64 stk
A10: 12 stk
A11: 24 stk
A12: 84 stk

Totalt: 428 stk

Solcelle

VLFK
08.09.2026
J.Ø.

ARTEC

Damsgårdsveien 135
5160 Laksevåg
post@artec.no
55207850
www.artec.no

Tiltakshaver

Vestland fylkeskommune

Prosjekt

Knarvik VGS

Juvikstølen 9
5916 Knarvik

Gnr./Bnr./Festnr.
185/66

Status
Nabovarsel

ARK prosjektnr.

Signatur

Kontroll

25021

SCL

AS

Tegnings-ID

Rev.

Fase

Målestokk (A3)

Dato opprettet

Sist oppdatert

A20-01

1:500

30.10.2025

Tegningsnavn

Takplan