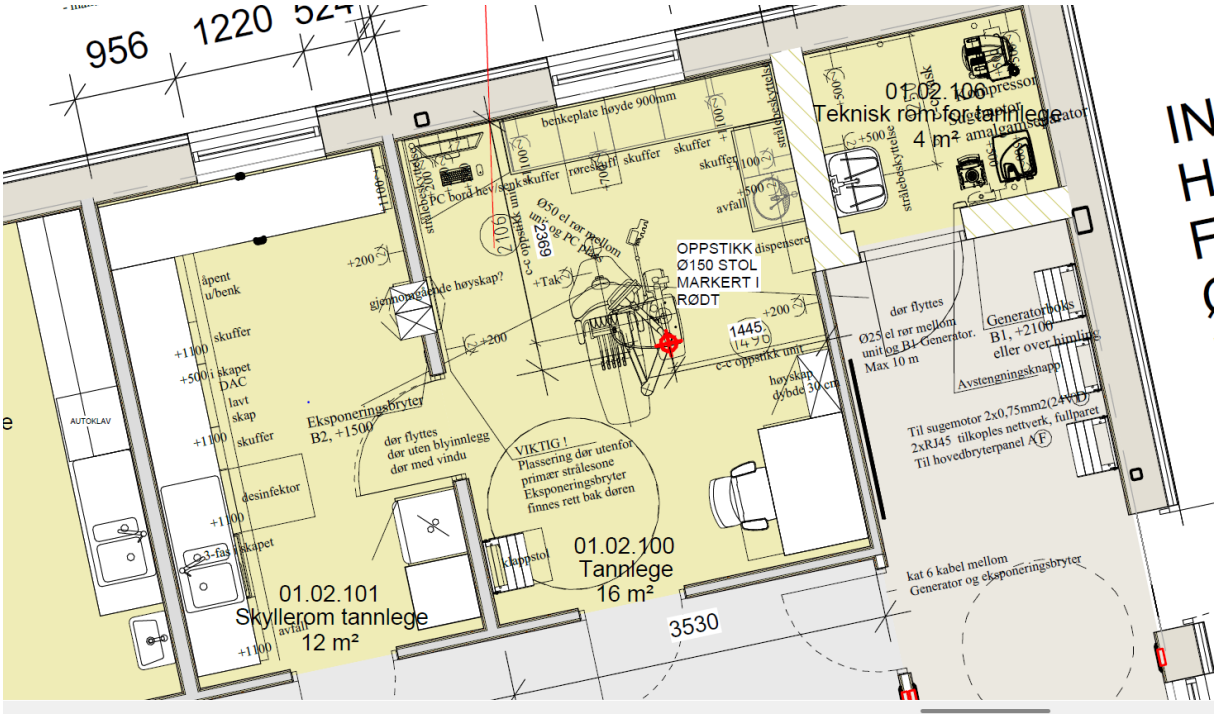

Gjennomgående høyskap mellom tannlegekontor og skyllerom utgår. Vanlig høyskap settes inn istedenfor på tannlegekontor.