


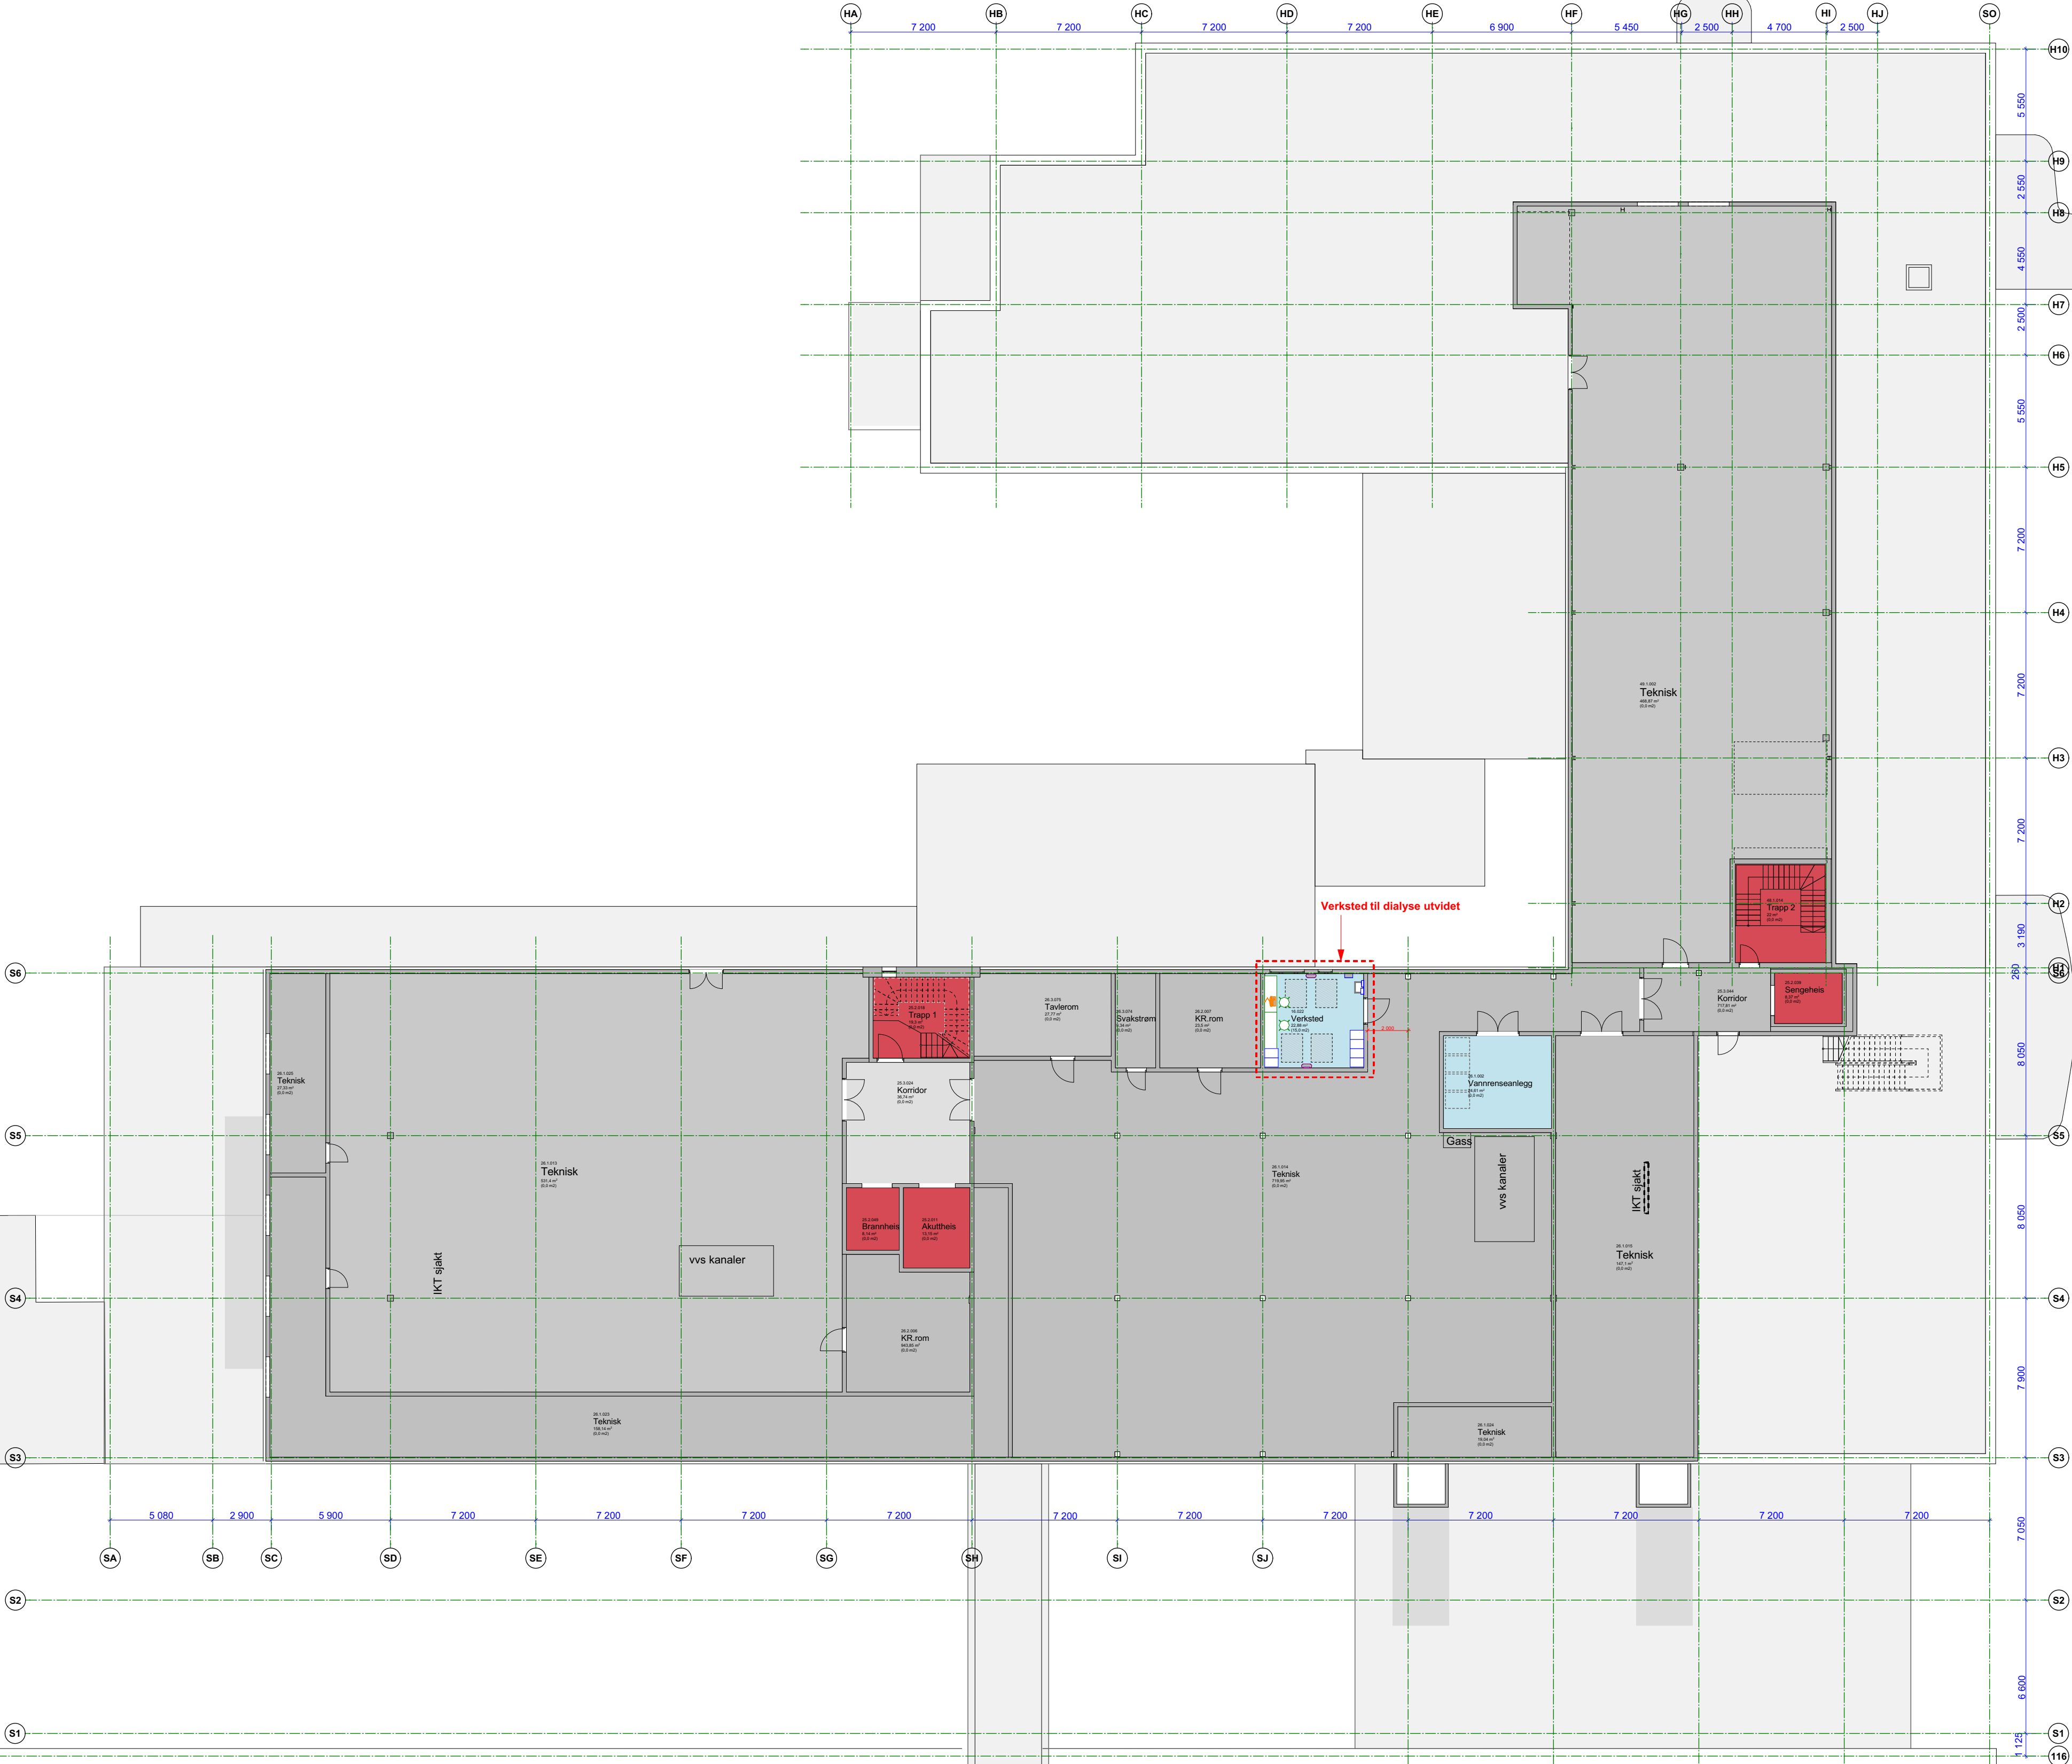

2D-tegninger er et supplement til BIM-modell og skal alltid sees i sammenheng med denne.

2D-tegning inneholder områder med ulike MMI-statuser.

Eventuelle avvik mellom 2D-tegning og BIM-modell må varsles, og avklares med ARK- og/eller utførelsestilsynet.

ENT må forhånds se på tegninger iht. felgeskriv for revisjon av BIM-modell, samt revisjonsmerking av objekter i BIM-modell.

Felgeskriv for revisjon av BIM-modell samt revisjonsmerking av objekter treer i kreft av MMI 400 er levert.

Revisjoner markert ikke på 2D-tegning.


07	28.06.2026	Detailprosjekt under arbeid	ARK	TO	HVB
06	19.06.2026	FUP signeringsgrunnlag	ARK	TO	HVB
05	12.06.2026	MMI 225	ARK	TO	HVB
04 x	05.06.2026	FUP medvirkning	ARK	TO	HVB
03 x	30.01.2026	FUP del 1	ARK	TO	HVB
02	28.11.2025	Forprosjekt	ARK	TO	HVB
01	10.10.2025	Til gjennomsynn MMI175	ARK	TO	HVB
Rev.	Dato	Beskrivelse	Tegn.	Kontr.	Godkj.

Prosjekterende:

- ARK: BØLGEBLIKK arkitekter
- LARK: Norconsult AS
- RIB: Asplan Viak AS
- RIBr: Rambøll AS
- RIE: Rambøll AS
- RIAku: Proveno
- RIVA: ViaNova AS
- RIV: Rambøll AS
- RIVei: ViaNova AS

BØLGEBLIKK **'Veidekke**

Lokalisering

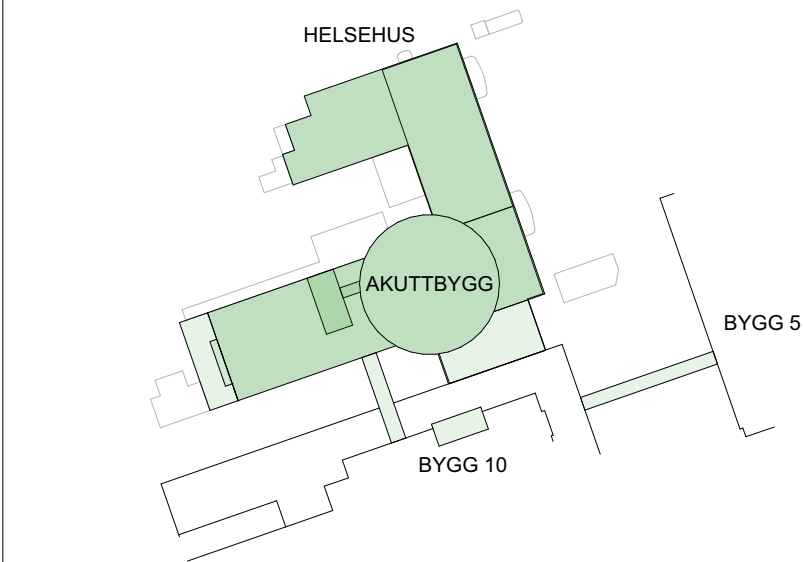

Prosjekt ID: **SSAK/KKHE - Sørlandet Sykehus
akuttbygg og Helsehus Kristiansand**
G.nr: 150 / B .nr.: 1786

Tiltskshave



Fase Detaljprosjekt		Tegnet: ARK	Kontroll TO	Godkjent HVB
Opphavskode: 8220	Dato 10/10/2025	Målestokk 1:200	Format A1	

Oversikt Plan 04

Byggnr Område Etasje Fag Bygn.delskode Tg.type Løpenr	Rev	Utgivelseskode
3740-00-04-A-210-10-001	07	I