


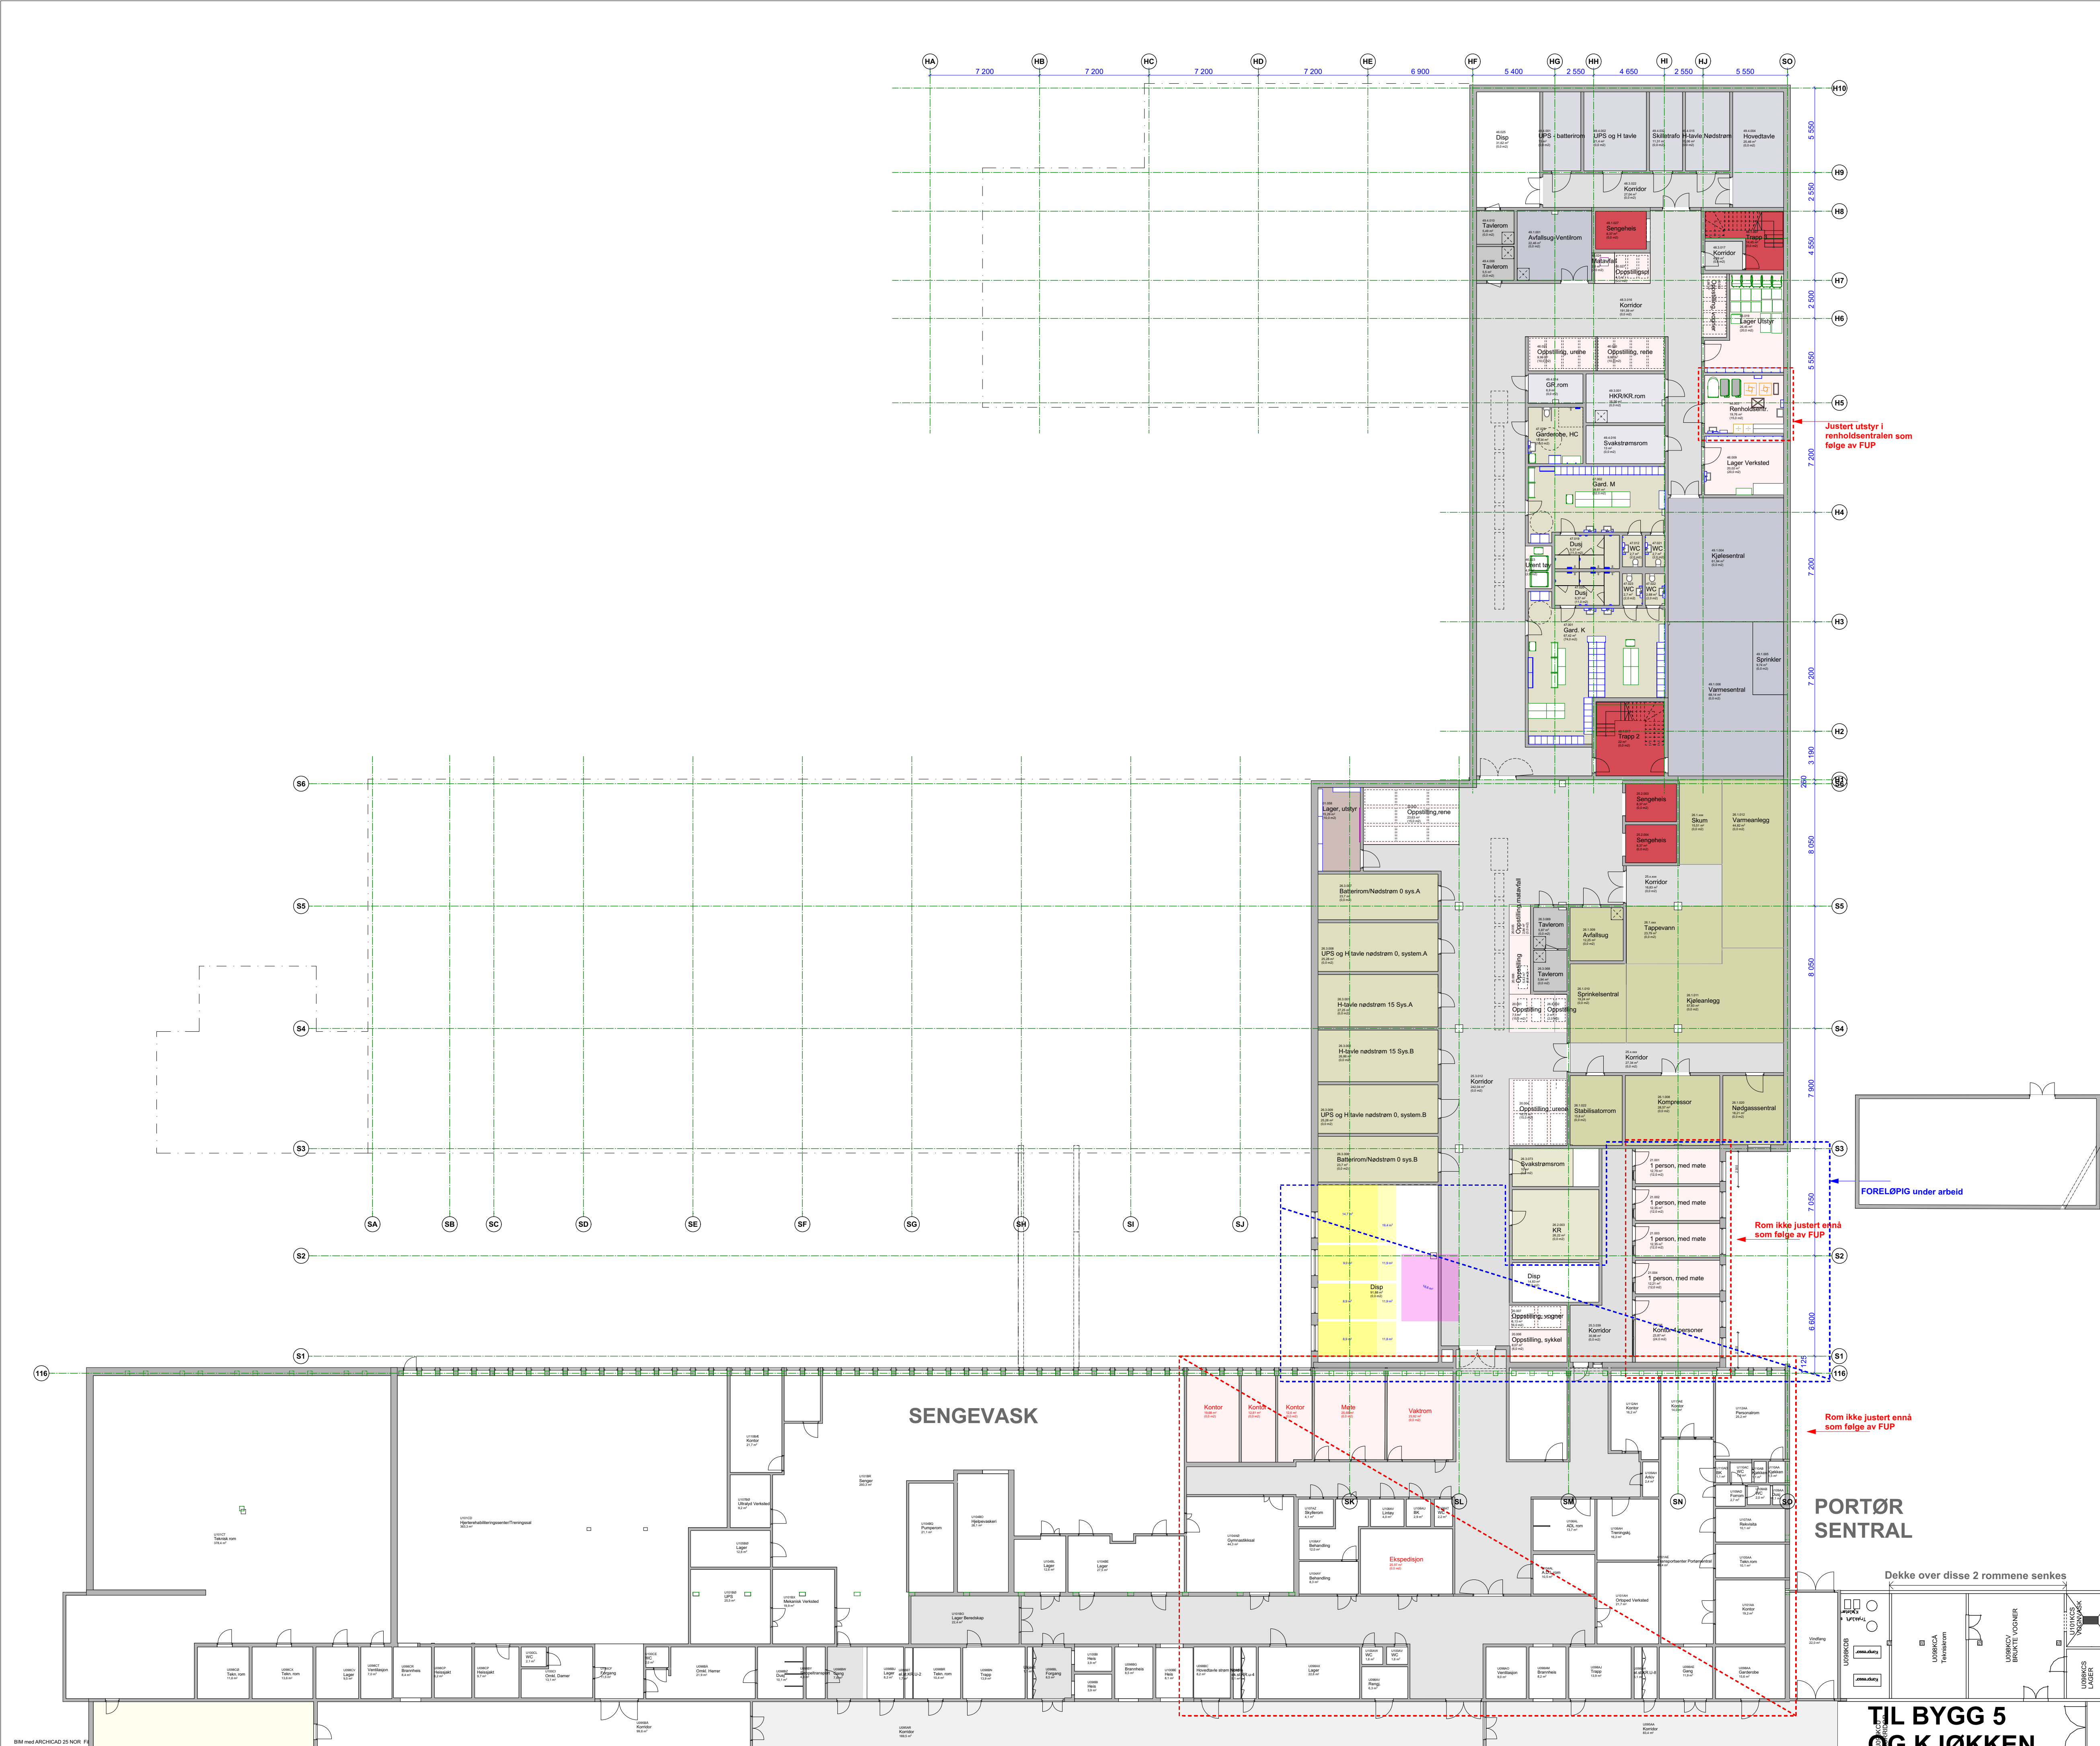

MERKNADER

2D- tegninger er et supplement til BIM-modell og skal alltid sees i sammenheng med denne.
2D-tegning inneholder områder med ulike MMI-statuser.

Eventuelle avvik mellom 2D-tegning og BIM-modell må varsles, og avklares med ARK, innen utførelse.
ENT må forholde seg til revisjoner iht.følgeskriv for revisjon av BIM-modell, samt revisjonsmerking av objekter i BIM-modell.
Følgeskriv for revisjon av BIM-modell samt revisjonsmerking av objekter treer i kreft etter MMI 400 er levert.
Revisjoner markert ikke på 2D-tegning.

NB - Stiplet ramme
Markerer endringer i forbindelse med FUP del 2 - siste ukes endringer

NB - Stiplet ramme
Under arbeid/ foreløpig

08	28.06.2026	Detaljprosjekt under arbeid	ARK	TO	HVB
07	19.06.2026	FUP signeringsgrunnlag	ARK	TO	HVB
06 x	12.06.2026	FUP medvirkning	ARK	TO	HVB
05	30.04.2026	MMI 225	ARK	TO	HVB
04 x	24.04.2026	FUP medvirkning	ARK	TO	HVB
03 x	30.01.2026	FUP del 1	ARK	TO	HVB
02	28.11.2025	Forprosjekt	ARK	TO	HVB
01	10.10.2025	Til gjennomsyn MMI175	ARK	TO	HVB
Rev.	Dato	Beskrivelse	Tegn.	Kontr.	Godkj.

Prosjekterende:

● ARK: BØLGEBLIKK arkitekter

○ LARK: Norconsult AS

○ RIB: Asplan Viak AS

○ RIBr: Rambøll AS

○ RIE: Rambøll AS

○ RIAku: Proveno

○ RIVA: ViaNova AS

○ RIV: Rambøll AS

○ RIVei: ViaNova AS

BØLGEBLIKK

veidekke

Lokalisering:

Prosjekt ID: **SSAK/KKHE - Sørlandet Sykehus akuttbygg og Helsehus Kristiansand**

G.nr: 150 / B .nr.: 1786

Tilakshaver

SØRLANDET SYKEHUS

Kristiansand kommune

SYKEHUSBYGG

Fase

Detaljprosjekt

Tegnet

ARK

Kontroll

TO

Godkjent

HVB

Opphavskode:

8220

Dato

10/10/2025

Skala

1:200

Format

A1

Tegning:

Oversikt Plan U1

Byggnr

Område

Etasje

Fag

Bygn.delskode

Tg.type

Lepennr

Rev

Utgivelsesdato

3740-00-U1-A-210-10-001

08

I