


MERKNADER:

Tegningen viser krav til brannskillende konstruksjoner.

Følgende branntekniske tiltak er lagt til grunn for prosjekteringen:
Brannalarmanlegg
Ledelys og brannslanger

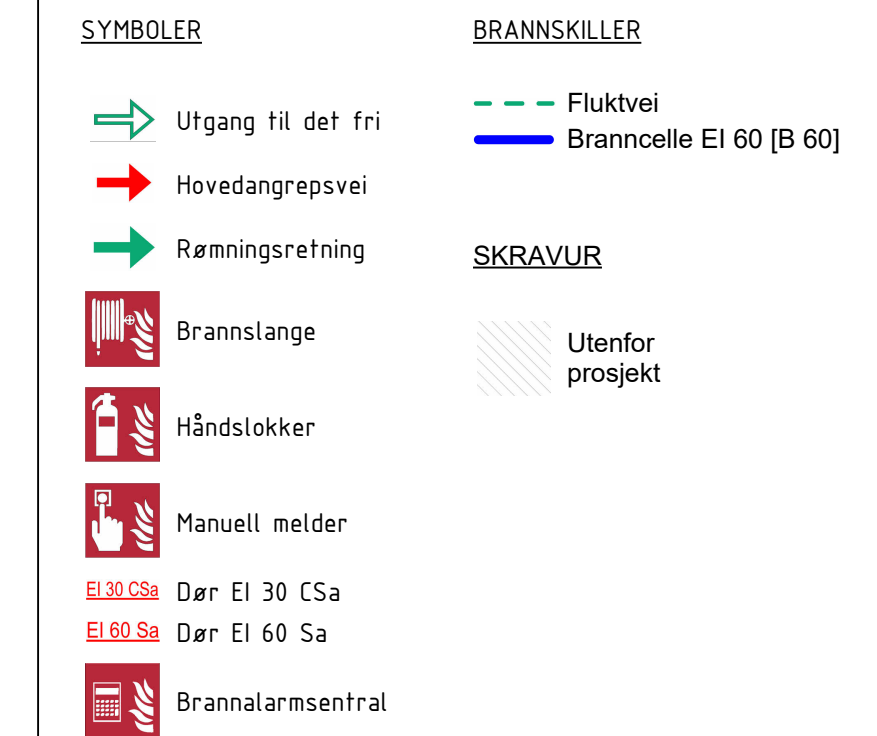

1	Nytt ARK-underlag Branntegning			10.02.2028	ADNL	HMSB	TDB
0	Som bygget Branntegning			24.02.2024	ADNL	HMSB	TDB
Rev.	Beskrivelse			Dato	Tegn.	Kont.	Godk.
Oslo Kommune Bymiljøetaten Idrettsavdelingens klubbhus					Fag	Format	
					RIBr	A1	
Branntegning Jesperud klubbhus Plan U					Dato		
					24.02.2025		
					Format/Målestokk		
					1:50		
 www.multiconsult.no		Status	Rammeseknad	Konst./ f.egnet	ADNL	Kontrollert	HMSB
		Oppdragsnr.	10261053-01	Tegningsnr.	RIBr-TEG-022		