


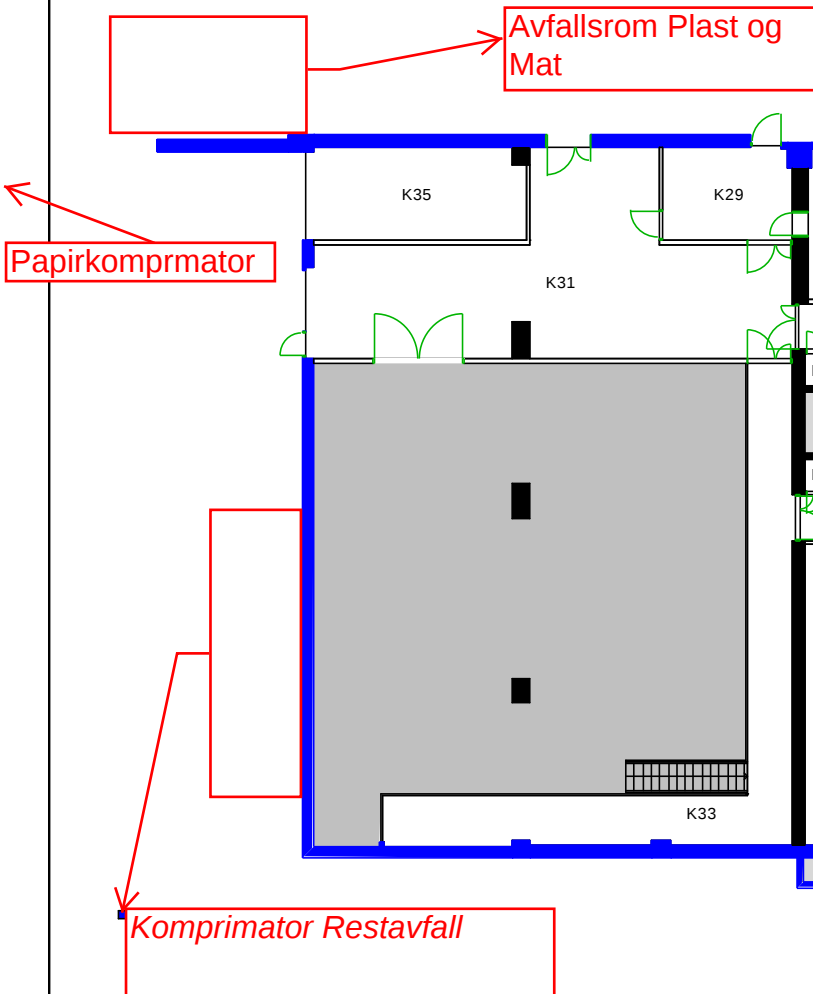

Blindern
BL14
Niels Henrik Abels hus
Etasje: K1
Mål: 1:250 Målriktig kun i A4
Dato: 051028