


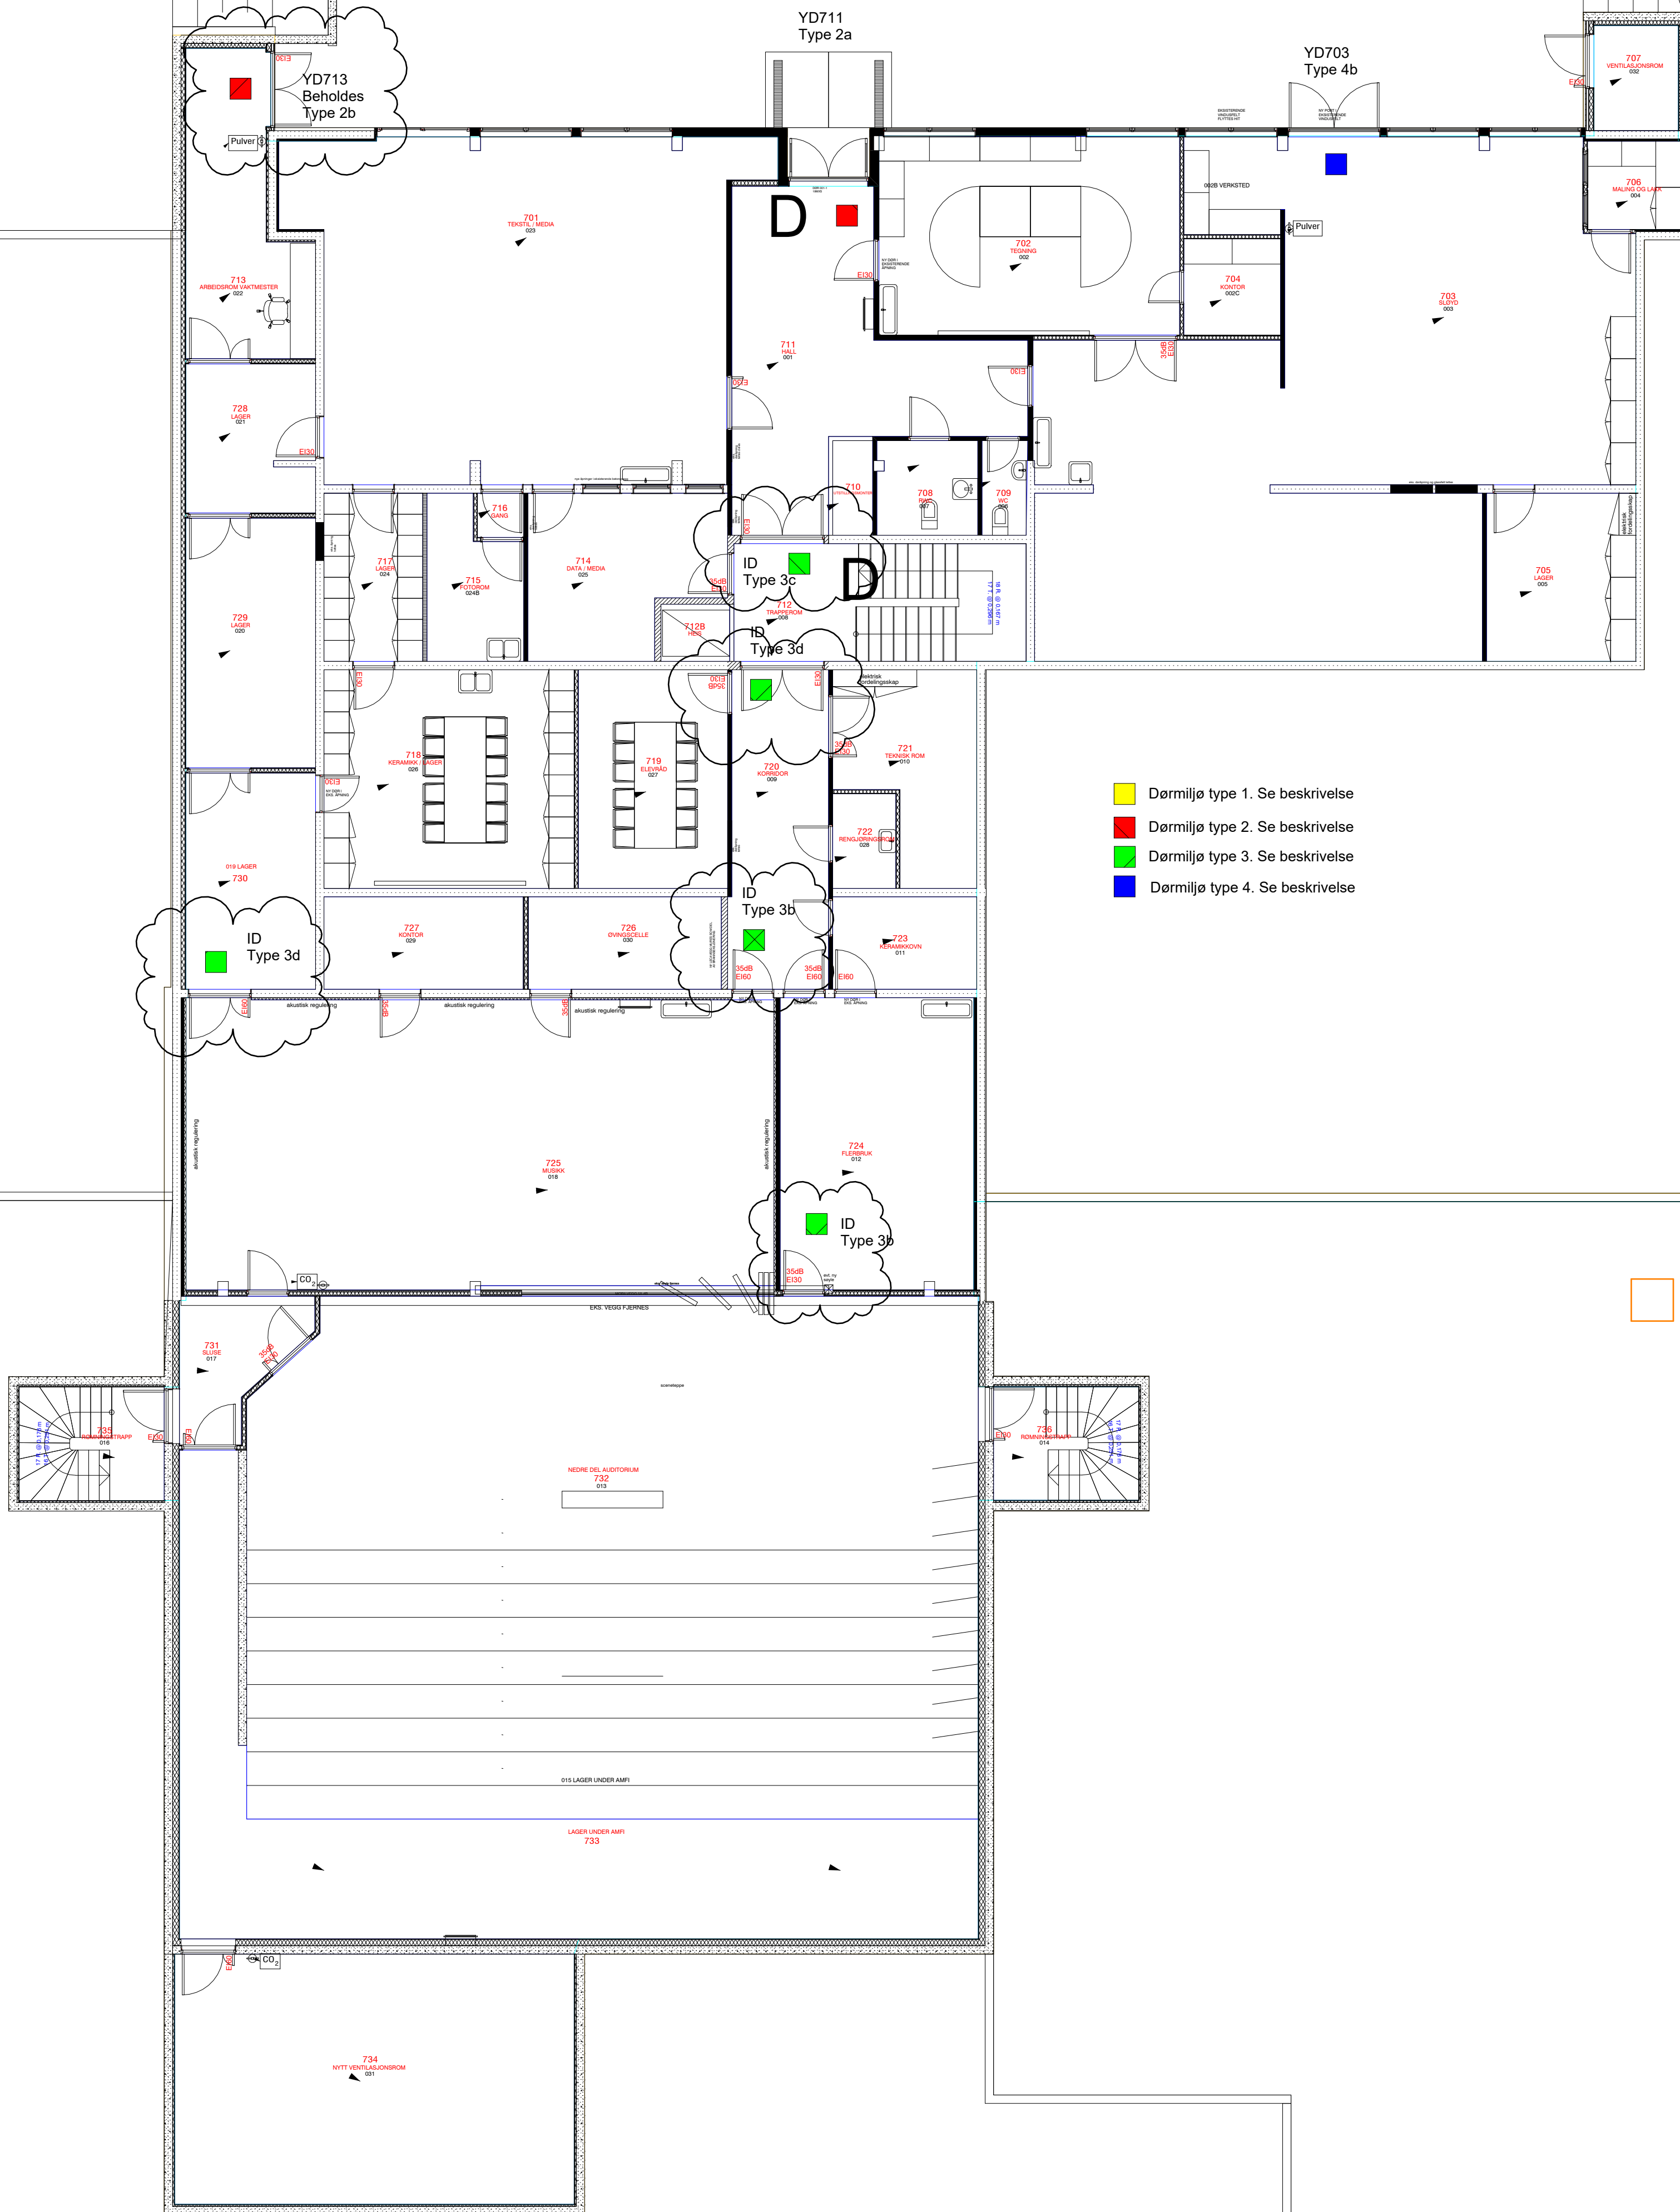

F03	2026-09-10	Korreksjoner etter anbudsbehandling	ThoTen		
F02	2026-08-28	Til anskaffelse	ThoTen	MaRoia	
D01	2026-06-01	Revision 1	ThoTen	MaBje	
Rev.	Dato	Beskrivelse	Utarbeidet	Fagkontroll	Godkjent
Dette dokumentet er utarbeidet av Norconsult som del av det oppdraget som fremgår nedenfor. Opphavsretten tilhører Norconsult. Dokumentet må bare benyttes til det formål som oppdragsavtalen beskriver, og må ikke kopieres eller gjøres tilgjengelig på annen måte eller i større utstrekning enn formålet tilsier.					
Kristiansund Kommune				Målestokk (gjelder A1) 1 : 100	
Frei U.skole og gymbygg - dører og adg.k Funksjonsplan U.skole plan U1					
Norconsult  Oppdragsnummer 52601448 Tegningsnummer E-543-20-01-U01 Revisjon F 03					