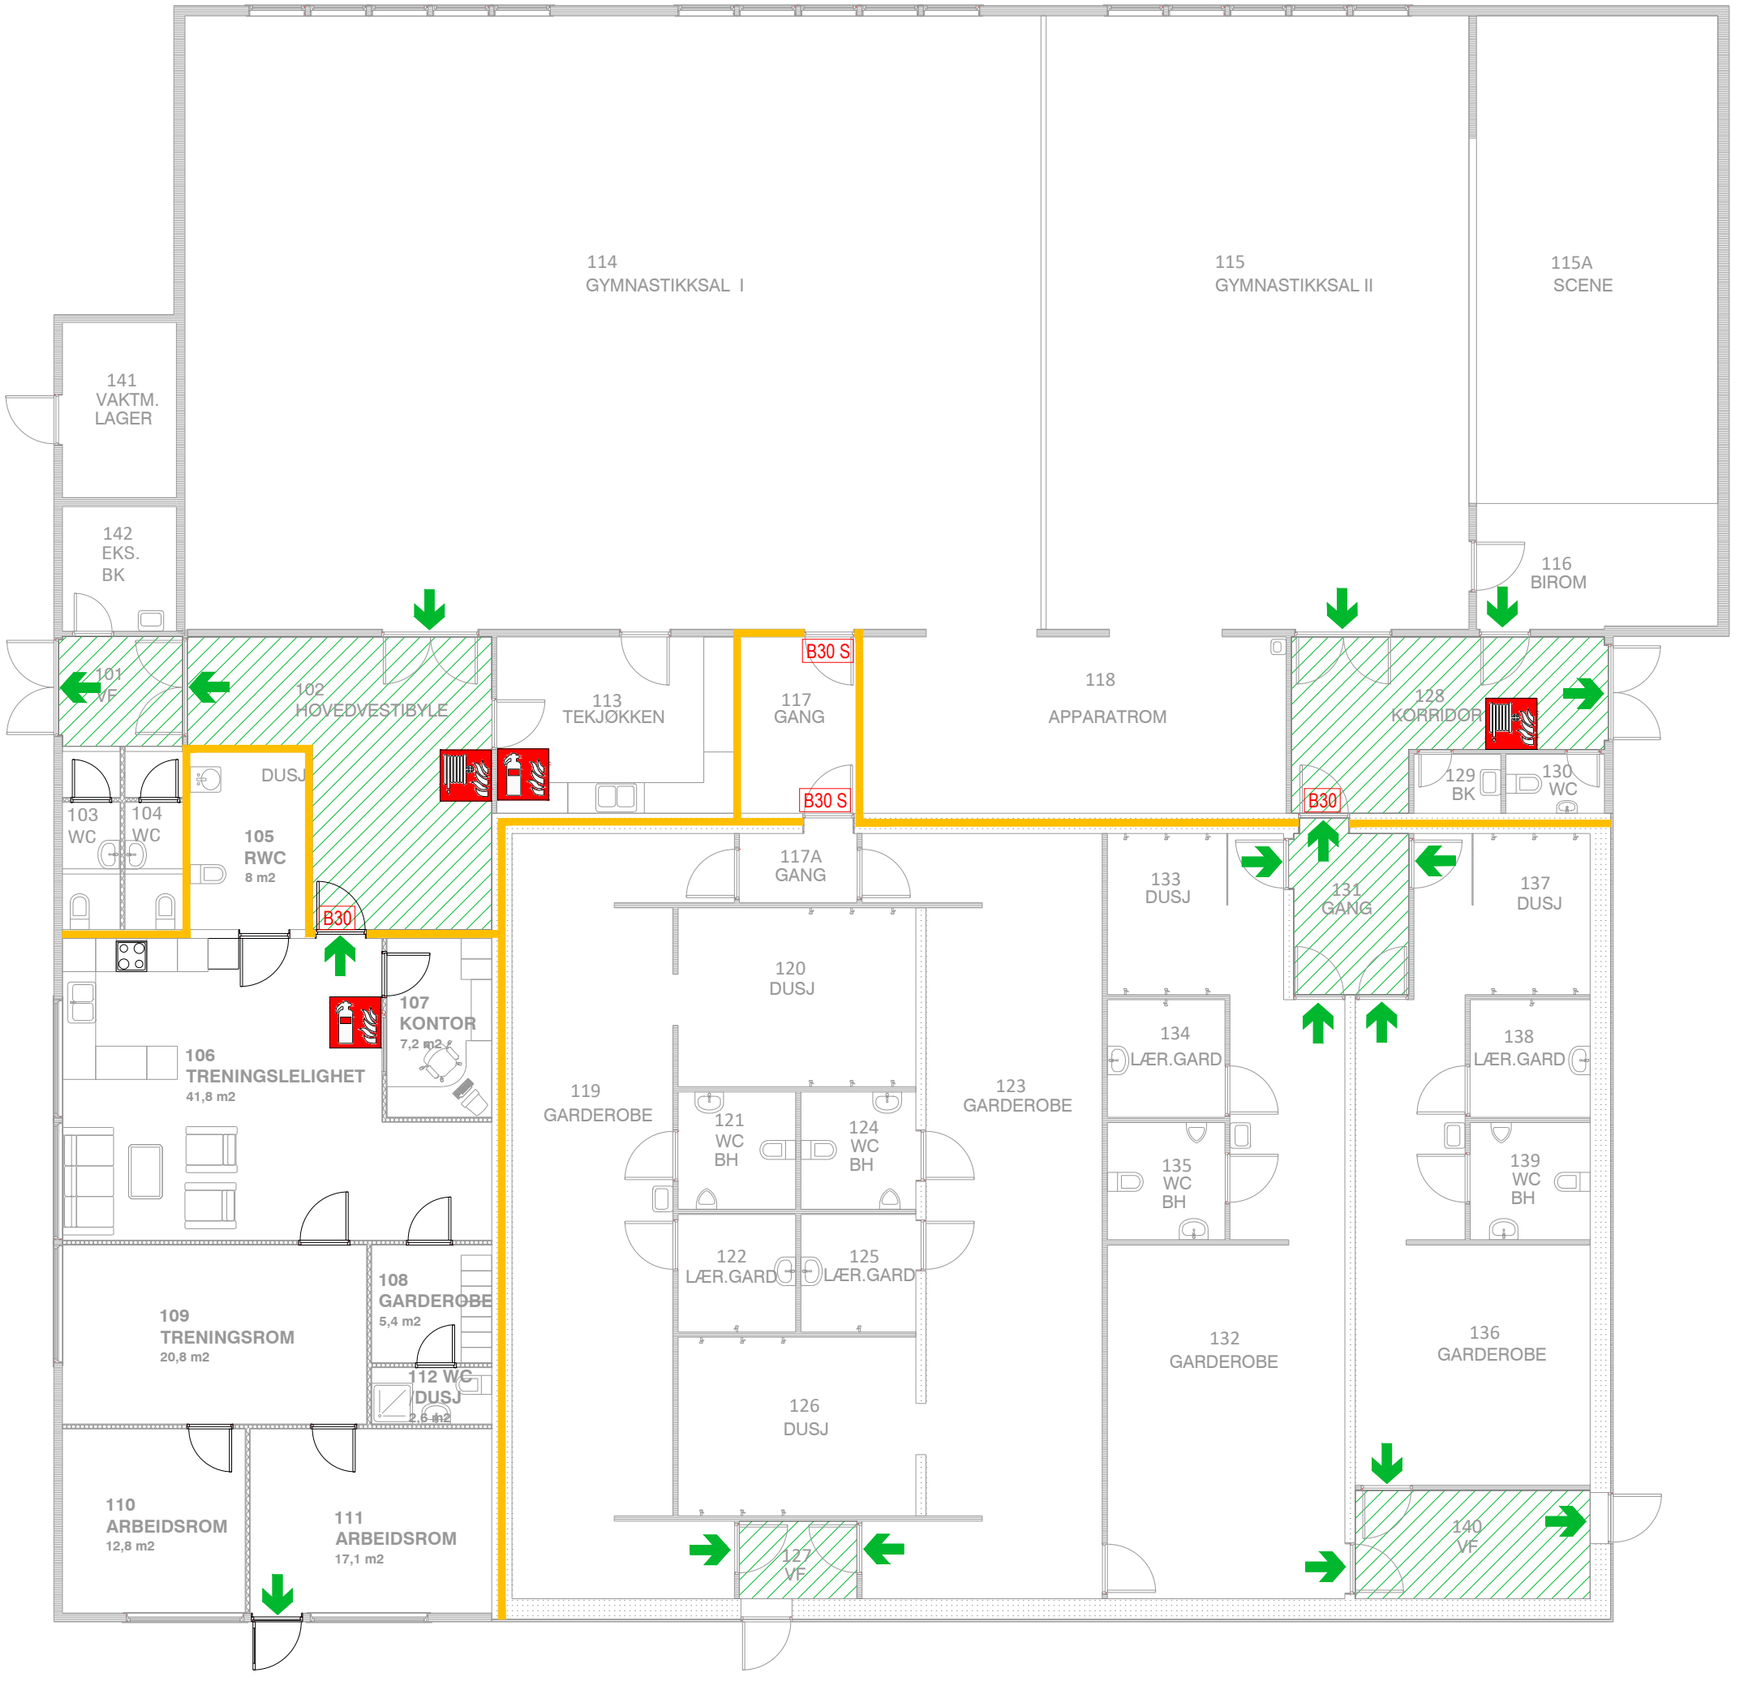

SYMBOLFORKLARING:

- Branncellebegrensende skille EI30 [B30]
- Rømningsretning
- Rømningsveier
- Brannslange
- Håndslukker

DØRER:

- B30 — Dører EI_2 30-Sa
- B30 S — Dører EI_2 30-CSa

Rev.	Dato	Revisjonen gjelder	Sign	Kontr.
		Revisjoner		

As built

Kristiansund kommune

Ignist AS
Ulvenveien 82E
0581 Oslo
Telefon: 22 20 20 01

IGNIST

Frei ungdomsskole	Tyrihaugen 2 6522 Frei Gnr/bnr 1505-135 / 92	DATO 26.06.2025
Brannplan idrettshall		MÅLESTOKK 1 : 120 (A3) TEGN AH KONTR MIB
PROSJEKT P300002.08	TEGN.NR. P300002.08-RIBR-P01-2	REVISJON 00