ARBEIDSTEGNING

AUSTEVOLL KOMMUNE
Utvidelse Storebø PO-senter
plan bebeelley E

MÅLESTOKK	1:50	PROSJEKT NR	1994	TEGN NR	4001	REVISJON	B
TEGNET AV	TS						
KONTROLLERT	19.08.2010						
DATO	1994_plan						
FILNAVN							

ARKITEKTER MNAL MPA - LANDSKAPSARKITEKTER MNLA - INTERIØRARKITEKTER MNIL

FORUM ARKITEKTER
ANSVARSRETT

REVISJON	DATO	NAVN
B	Lyd- og brannkrav endret, jfr. brev 2 fra Multiplex. Tilføyelse av dørtype D18.	15.06.2010	TS
A	Justert plassering og dimensjon fellesvask og garderobe. Utbedring internt romprogram og plassering innredning bad.	30.08.2010	TS

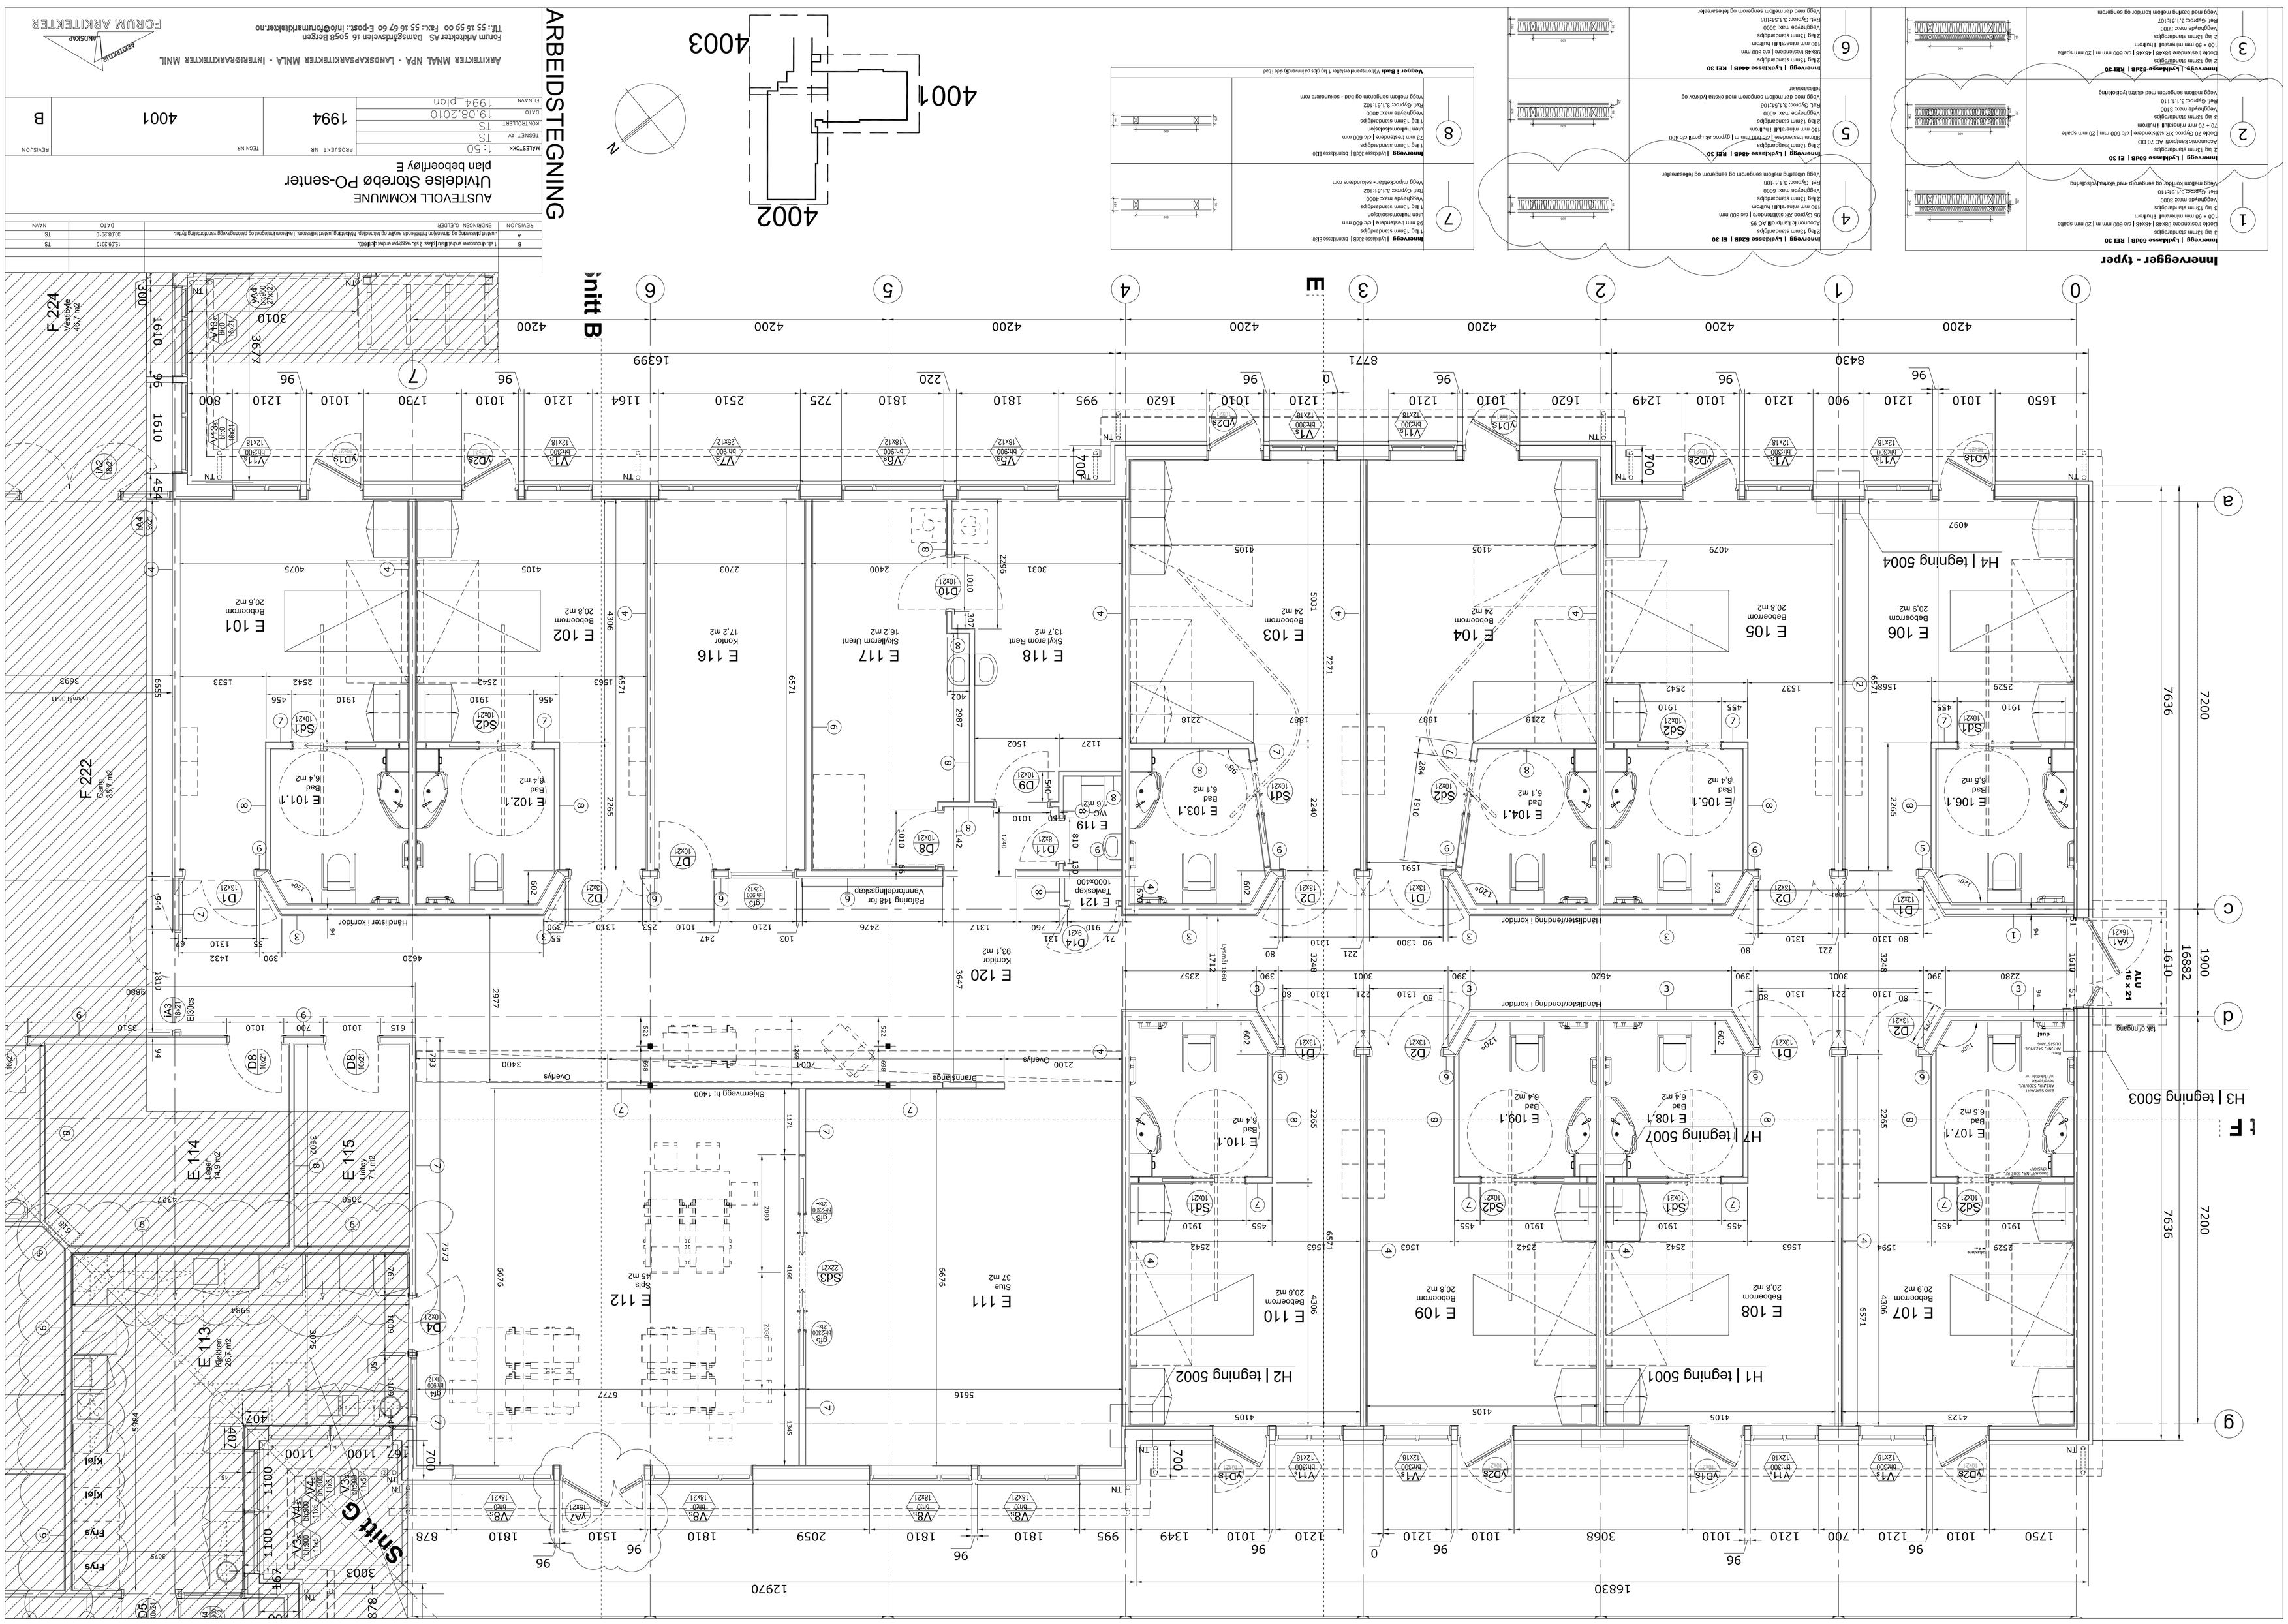
4003
4002
4001
N
Innervegger - typer
Innervegg | Lydklasse 52dB | EI 30
Innervegg | Lydklasse 60dB | EI 30
Innervegg | Lydklasse 48dB | REI 30
Innervegg | Lydklasse 52dB | REI 30
Innervegg | Lydklasse 30dB | Bæresjikt EI30
Vegger i bad | Våtromsplate mellom 1 lag gips på innvendig side av bad
Snitt B
Snitt G
H4 | tegning 5004
H3 | tegning 5003
H2 | tegning 5002
H1 | tegning 5001
H7 | tegning 5007
E 101 Bebeerom 20.8 m2
E 102 Bebeerom 20.8 m2
E 103 Bebeerom 24 m2
E 104 Bebeerom 24 m2
E 105 Bebeerom 20.8 m2
E 106 Bebeerom 20.9 m2
E 107 Bebeerom 20.9 m2
E 108 Bebeerom 20.8 m2
E 109 Bebeerom 20.8 m2
E 110 Bebeerom 20.8 m2
E 111 Stue 37 m2
E 112 Stue 45 m2
E 113 Kjøkken 20.7 m2
E 114 Lager 14.9 m2
E 115 Unisex 7.1 m2
E 116 Kontor 17.2 m2
E 117 Skyllerom Urent 16.2 m2
E 118 Skyllerom Rent 13.7 m2
E 119 WC 6.6 m2
E 120 Korridor 93.1 m2
E 121 Trelleskap 1000X400
E