


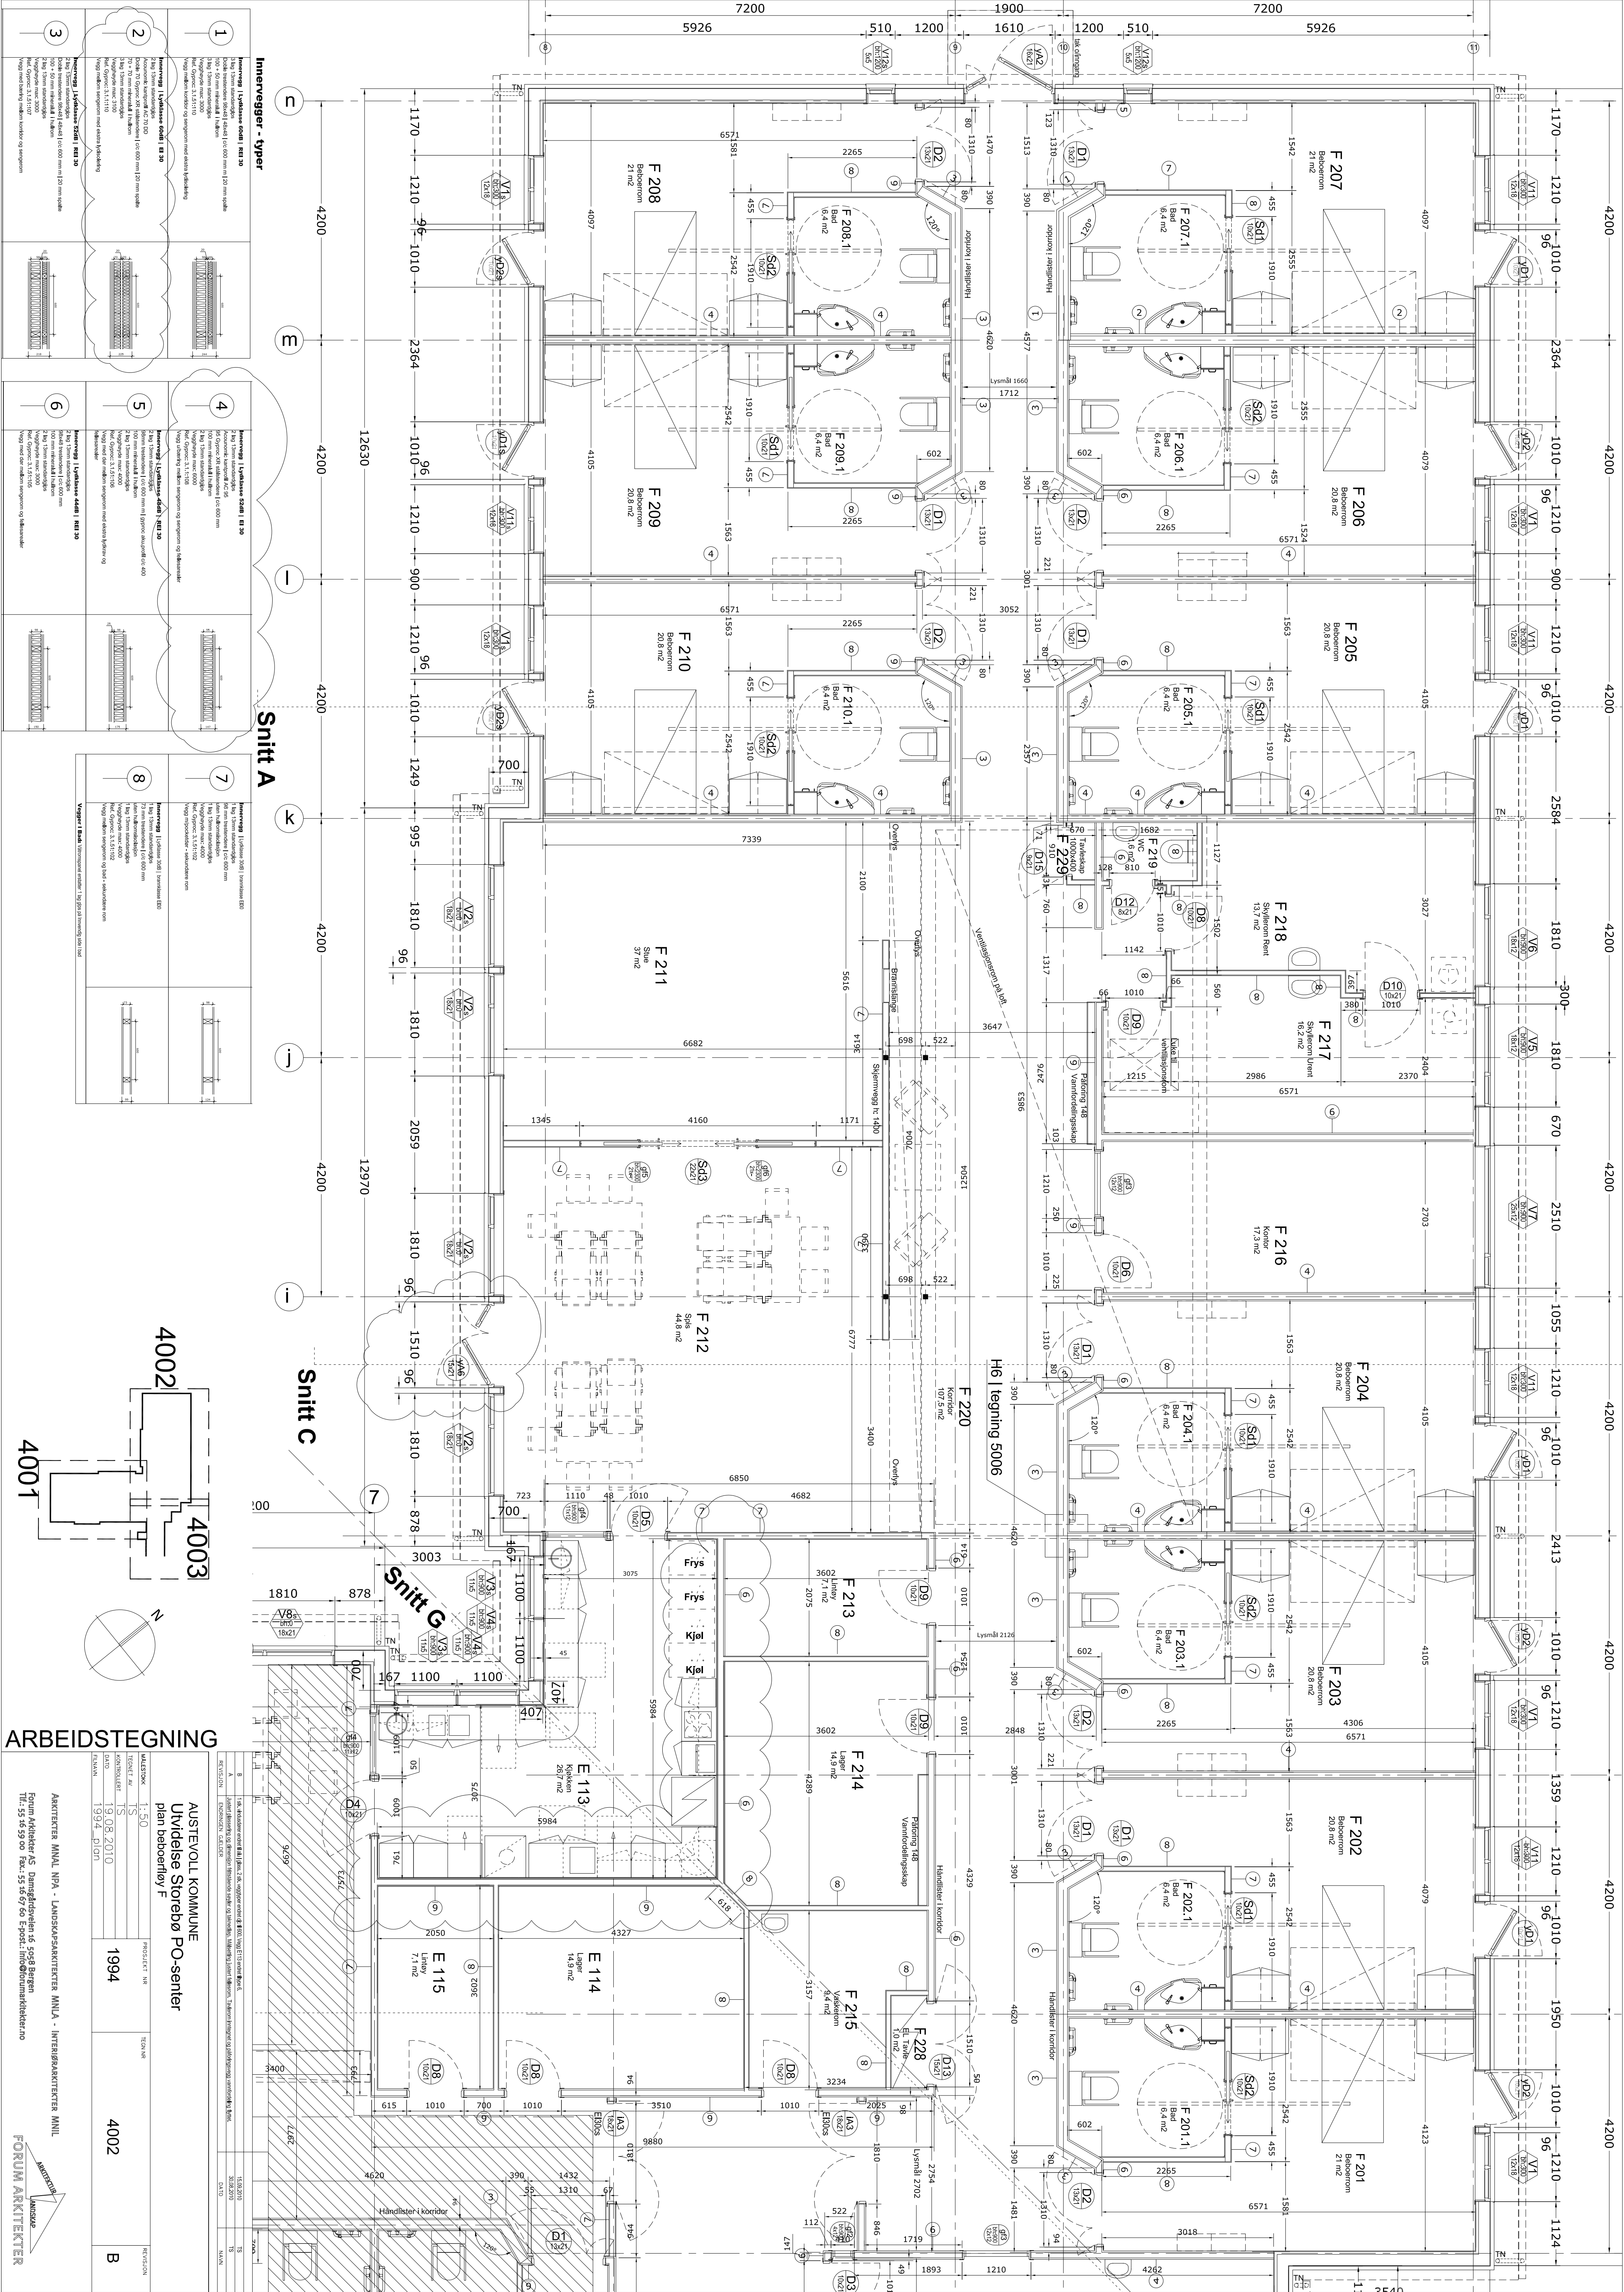

ARBEIDSTEGNING

AUSTEVOLL KOMMUNE		PROSJEKT NR		TEGN NR		REVISJON	

