


B

C

D

E

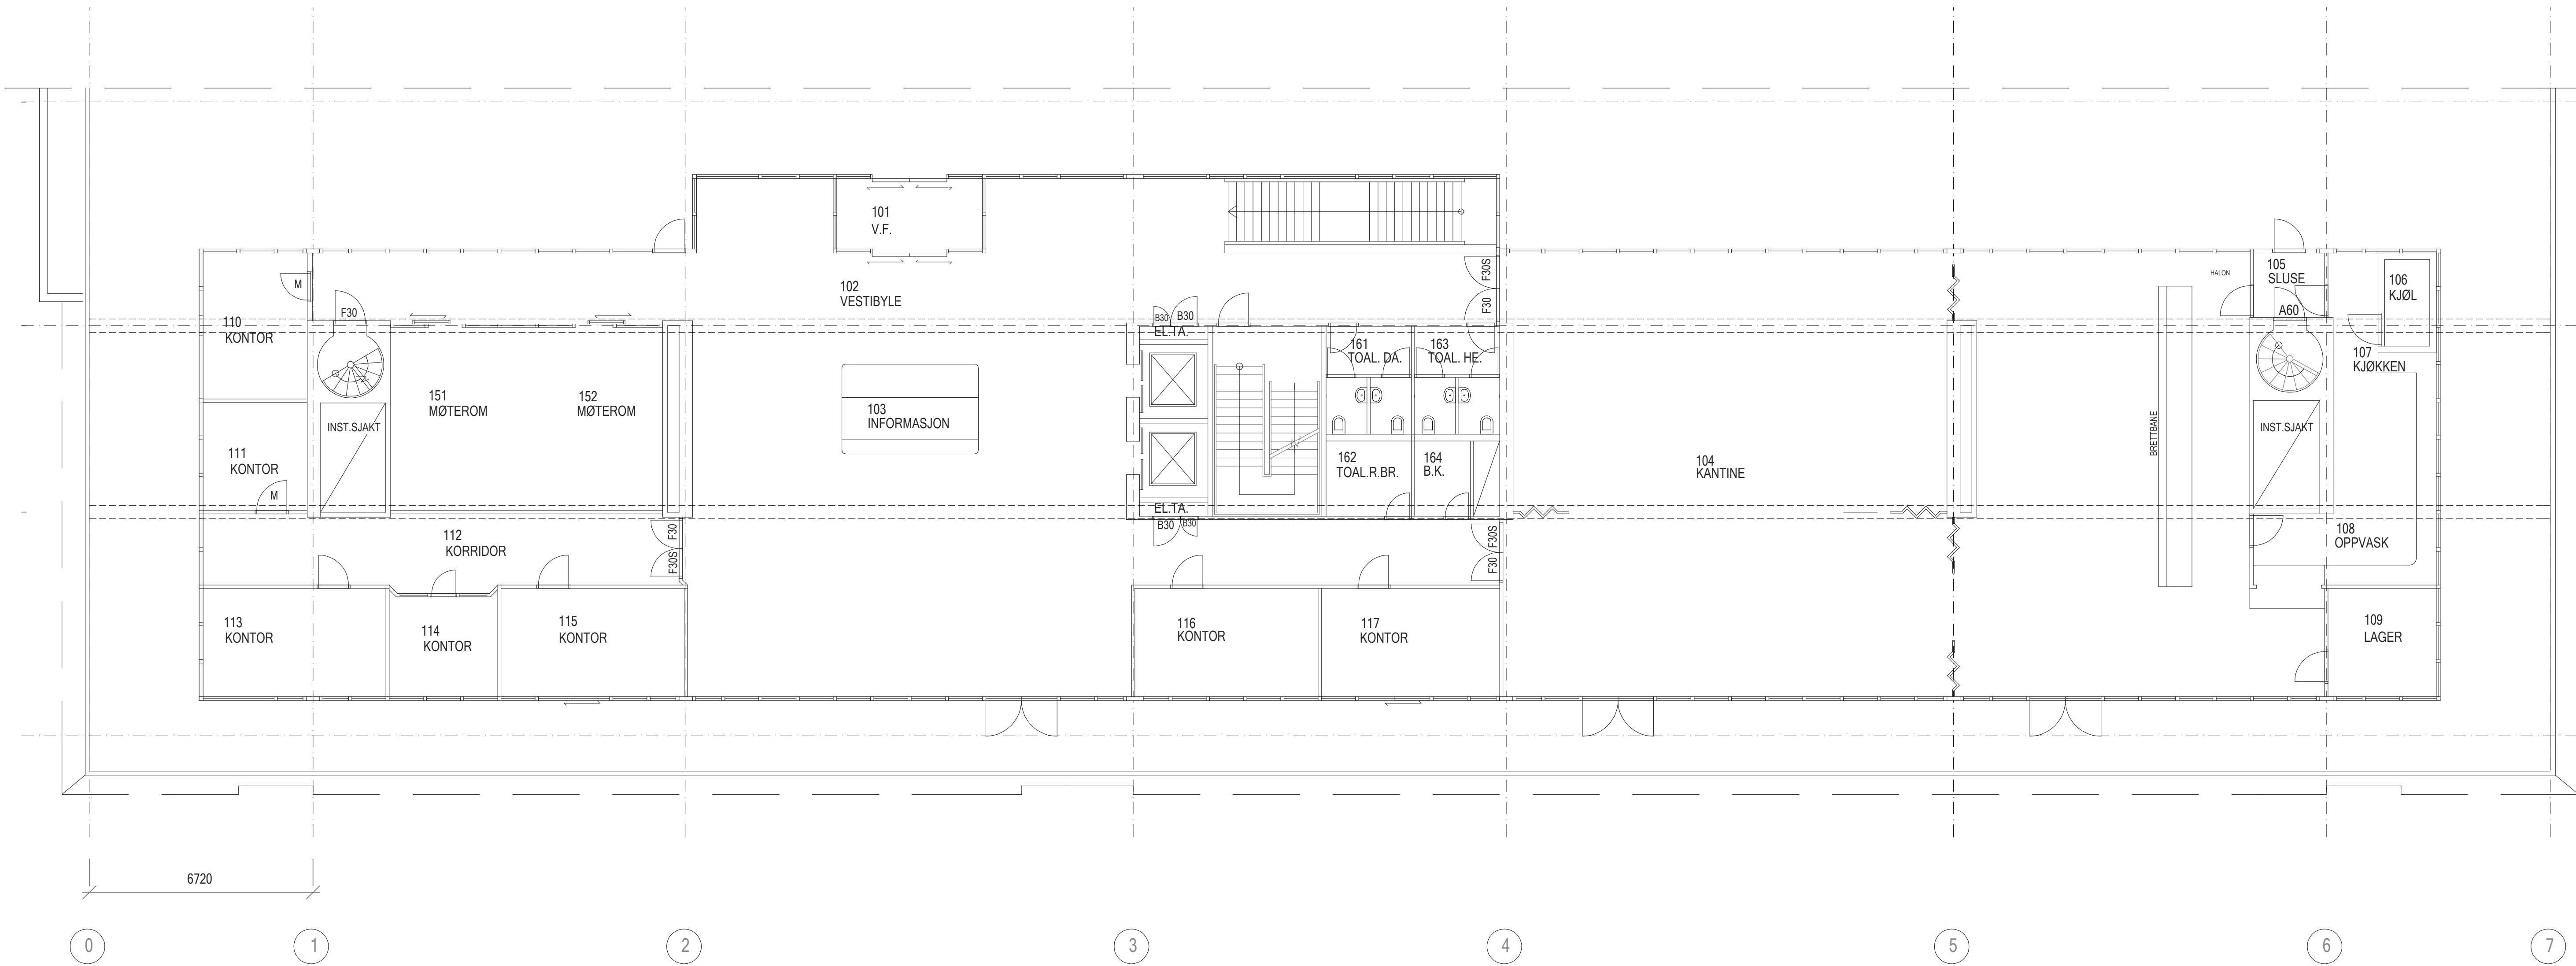

|      |          |       |                                         |
|------|----------|-------|-----------------------------------------|
| A    | 22.01.10 | rasm  | Oppdatert til "As Built" etter befaring |
| REV. | DATO     | SIGN. | KORREKSJON                              |

PROSJEKT  
STAVANGER KOMMUNE  
OLAV KYRRESGT. 23  
TITTEL  
PLAN 1. ETASJE AS BUILT

|       |          |          |            |      |
|-------|----------|----------|------------|------|
| MÅL   | DATO     | SAKSNR.  | TEGNINGSNR | REV. |
| 1:100 | 22-01-10 | 106-1374 | 1011       | A    |

**ARKVEST**  
St. Olavsgt. 20  
Postboks 565  
4304 SANDNES  
TELEFON: 51-681240  
TELEFAX: 51-681241  
E-post: post@arkvest.no  
Saksbeh. akt  
Tegnet av akt  
Kontroll