


Hus 2  
 Oversikt prøver, ~~gule~~  
 Oversikt gulbelags

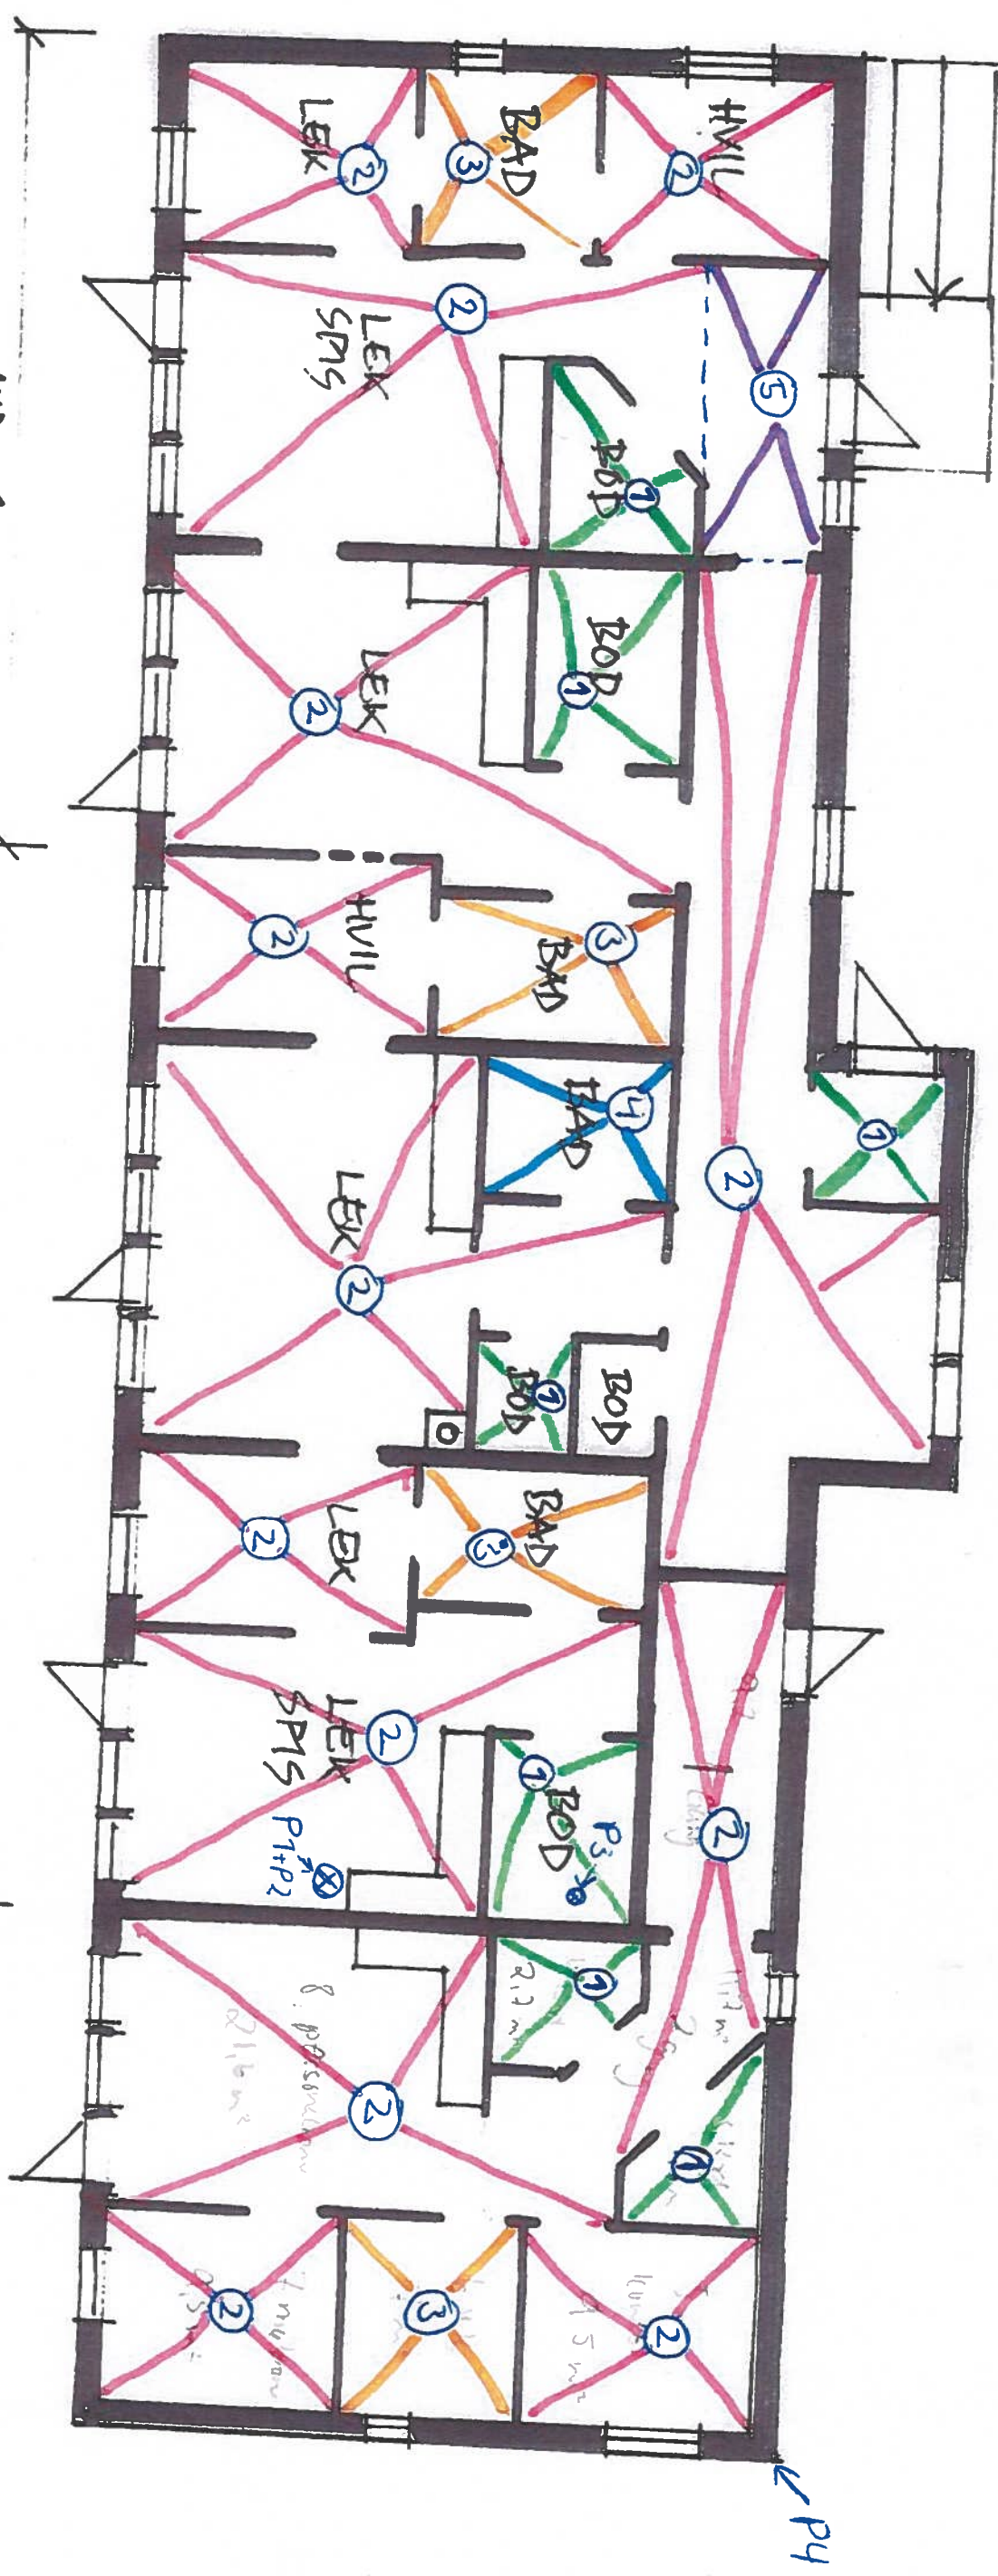

- ① Brunsparket gulbelags
- ② Grøtt m/white piler - belags
- ③ Lys/beige med mønstre - belags utron
- ④ Blitt belags med stoffering
- ⑤ Lys brunt belags

NESSET BARNEHAGE  
 PLAN 1:100  
 11.9.11 ØF.