AD-02.A

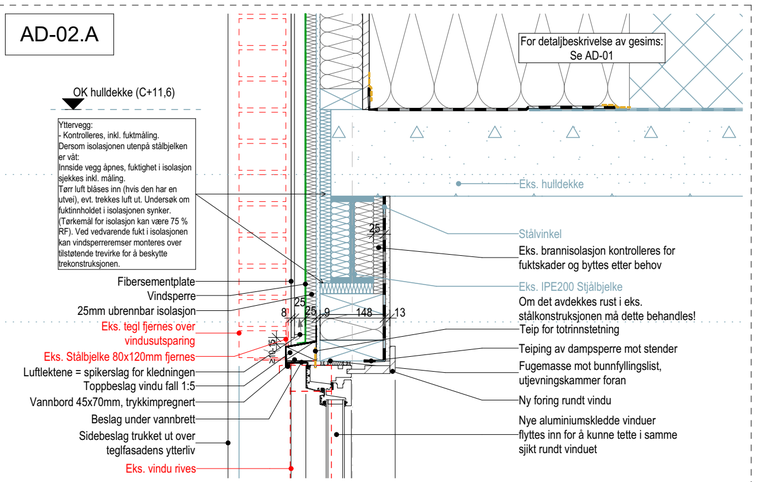

AD-02.B

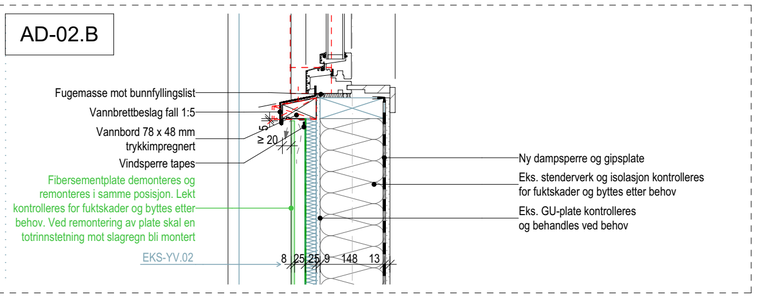

Vertikalsnitt 2. etasje

AD-02.C

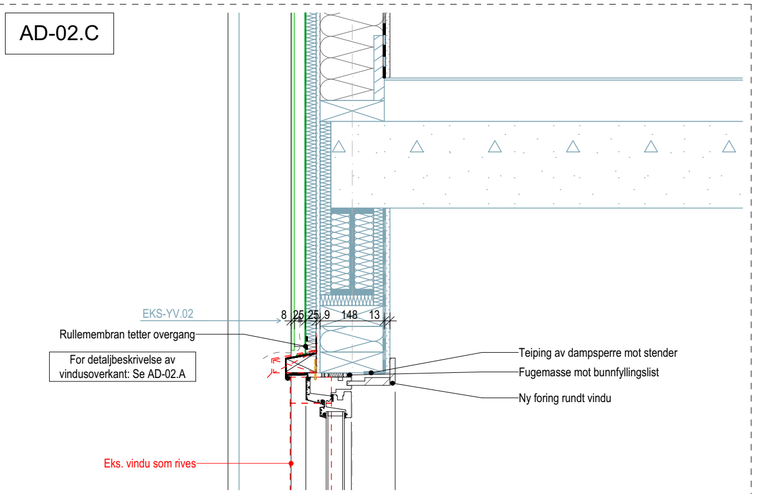

AD-02.D

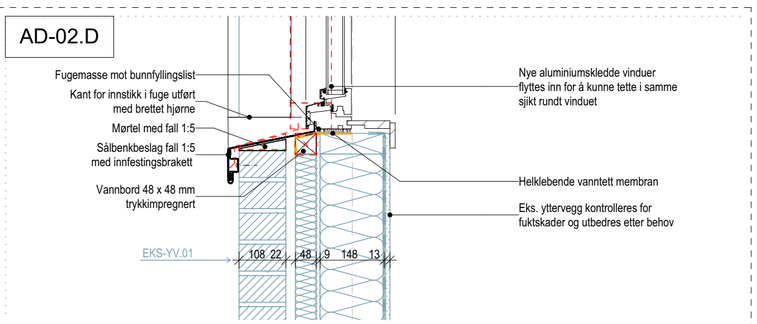

Vertikalsnitt 1. etasje

Original detalj, 2009-02-27 utarbeidet av Alex Christiansen Arkitektkontor AS

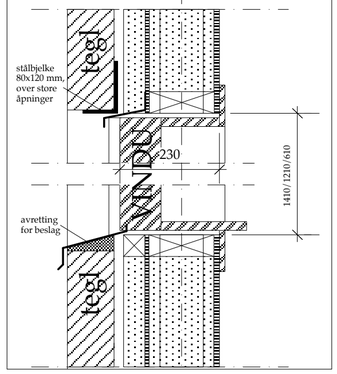

Original detalj, 2009-02-27 utarbeidet av Alex Christiansen Arkitektkontor AS

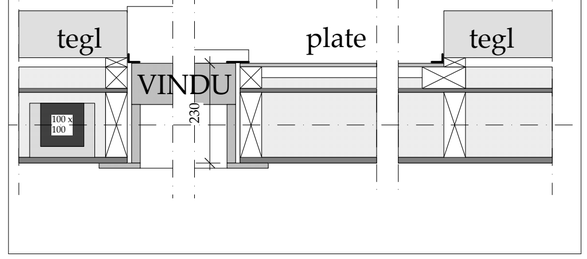

Original detalj, 2009-02-27 utarbeidet av Alex Christiansen Arkitektkontor AS

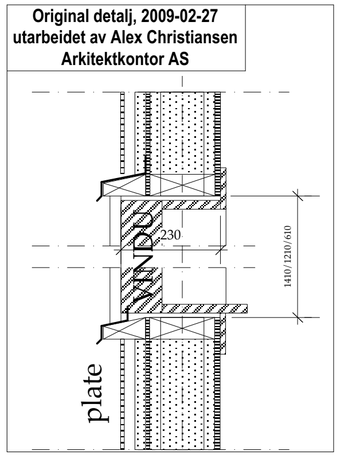

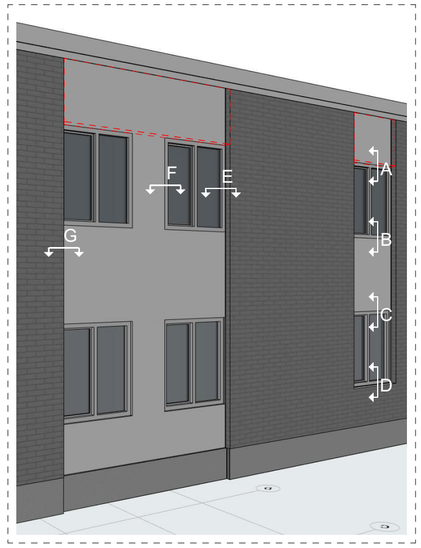

Markering detaljer

AD-02.E

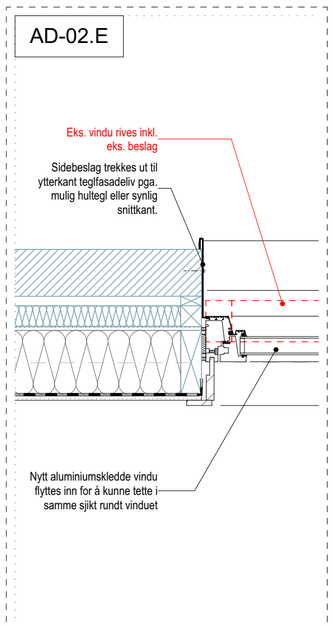

Horisontalsnitt

AD-02.F

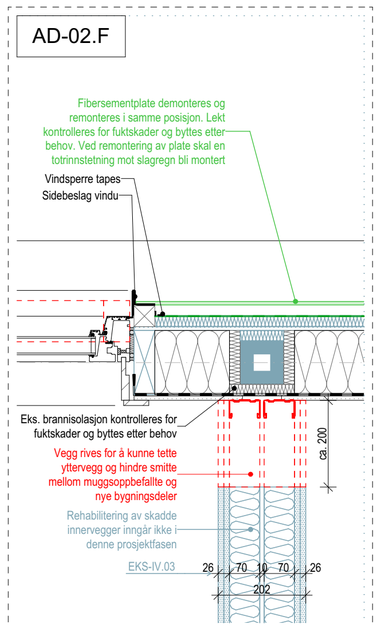

Horisontalsnitt

AD-02.G

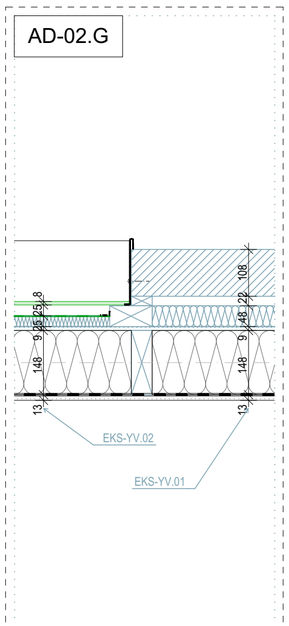

Horisontalsnitt

Yttervegger

EKS-YV.01	- 13 mm gipsplate - dampsperre - 148 x 48 mm bindingsverk med isolasjon - 9 mm vindsperre (antatt gipsplate) - 48 mm murplate (antatt) - 22 mm drenerende luftspalte - 108 mm teglsteinfasade
EKS-YV.02	- 13 mm gipsplate - dampsperre - 148 x 48 mm bindingsverk med isolasjon - 9 mm vindsperre (antatt gipsplate) - 25 mm murplate (antatt) - 25 mm luftspalte - 8 mm fibersement

Innervegger

EKS-IV.03	- 2x 13 mm gipsplate - 70 mm stålstendervegg med isolasjon mineralull - 10 mm luftspalt - 70 mm stålstendervegg med isolasjon mineralull - 2x 13 mm gipsplate

Opplysninger:
Tegningene ble laget etter eksisterende originaltegninger, avvik kan forekomme.
Kontrollmål må tas på stedet før bestilling av nye bygningsdeler!

Tegningsforklaring:
Eks. bygningsdeler er angitt i **blått**. Bygningsdeler som demonteres og gjenbrukes er angitt i **grønt**. Bygningsdeler som rives er angitt i **rødt**. Bygningsdeler i øvrige farger har status som nye.

Tegningsnummer: **AD-02** Revisjon: **A-01**

ARK Asplan Viak AS, Ralf Meier, ralf.meier@asplanviak.no, 974 04 643

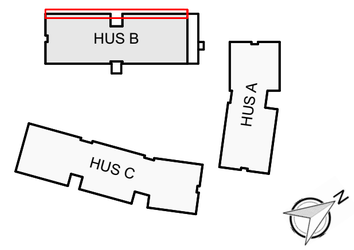

Rev.	Beskrivelse	Dato	Tegn.	Kontr.
A-01	Anbudstegning	31.08.2026	AM	BV

Prosjekt: **Hybelbygg Meridiangata - Rehabilitering fasade og tak**

Gnr / Bnr: 21/107

Oppdragsgiver: Finnmark fylkeskommune

Oppdragstaker: asplan viak

Prosjektfase: **Anbudstegning**

Dato opprettet	Oppdragsnr.	Koordinatsystem:	Høydedatum:
	641419-12-15	-	-

Opprettet av:	Kontrollert av:	Målestokk	Format:
AM	RM	1:10	A2

Vindu

Tegningsnummer: **AD-02** Revisjon **A-01**

Fag Type Etg. Løpenr.