


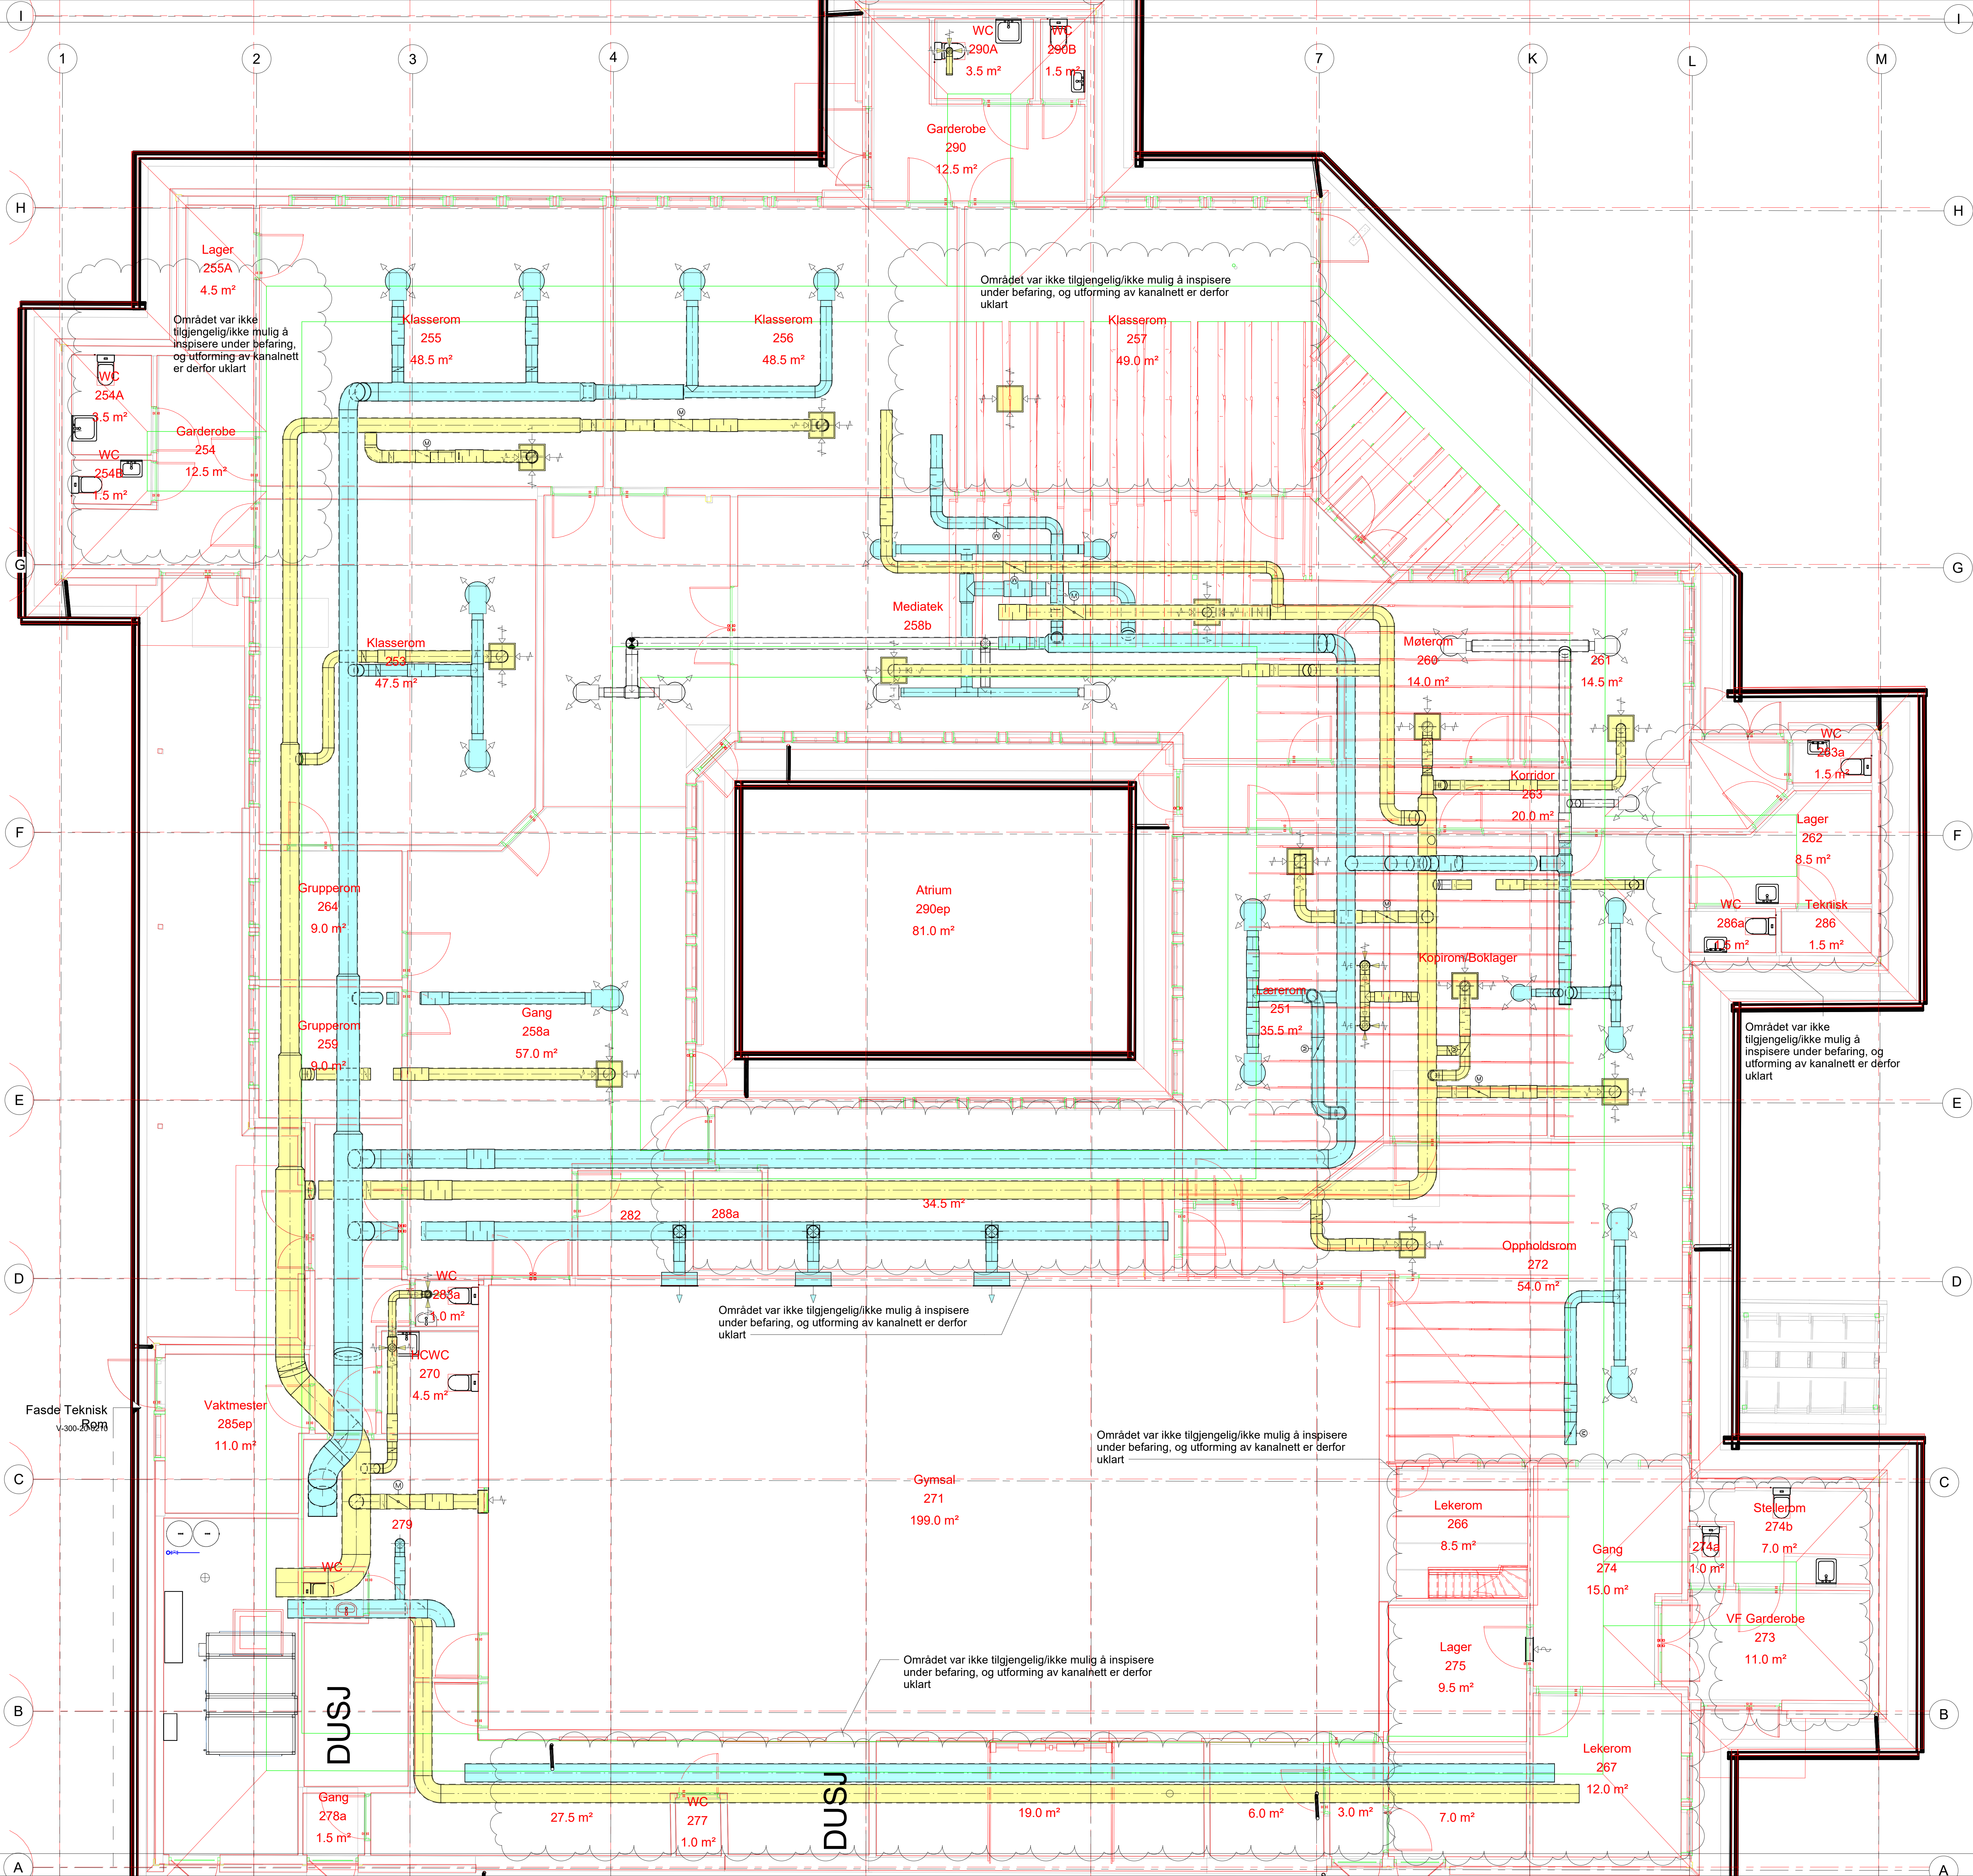

Notat:
Det finnes ikke grunnlag av eksisterende kanalnett. Det ble tatt befaring hvor det er gjort visuell vurdering av plassering og dimensjoner av kanaler. Plassering og dimensjoner må kontrolleres ved ombygning.

Tegningsnavn: Eksisterende ventilasjon	Tegningsnummer: V-360-20-0100
---	----------------------------------

1	Kommentar	Endring	Utf	Kont	Dato
Rev					
Oppdragsleder	Disiplin	Riv	Utført av	GHJ	
		Kont. av	Godkj. av	TW	
		NRO			
Dato	06/09/26				
Målestokk	1:50				
Formål	A0				
Oppdragsleder	GHJ				

Oppdragsnr.	Tegningsnummer (bygg-ef-fag-syst-type-løpnr)	Status	Rev.
26016	V-360-20-0100	FP	1