


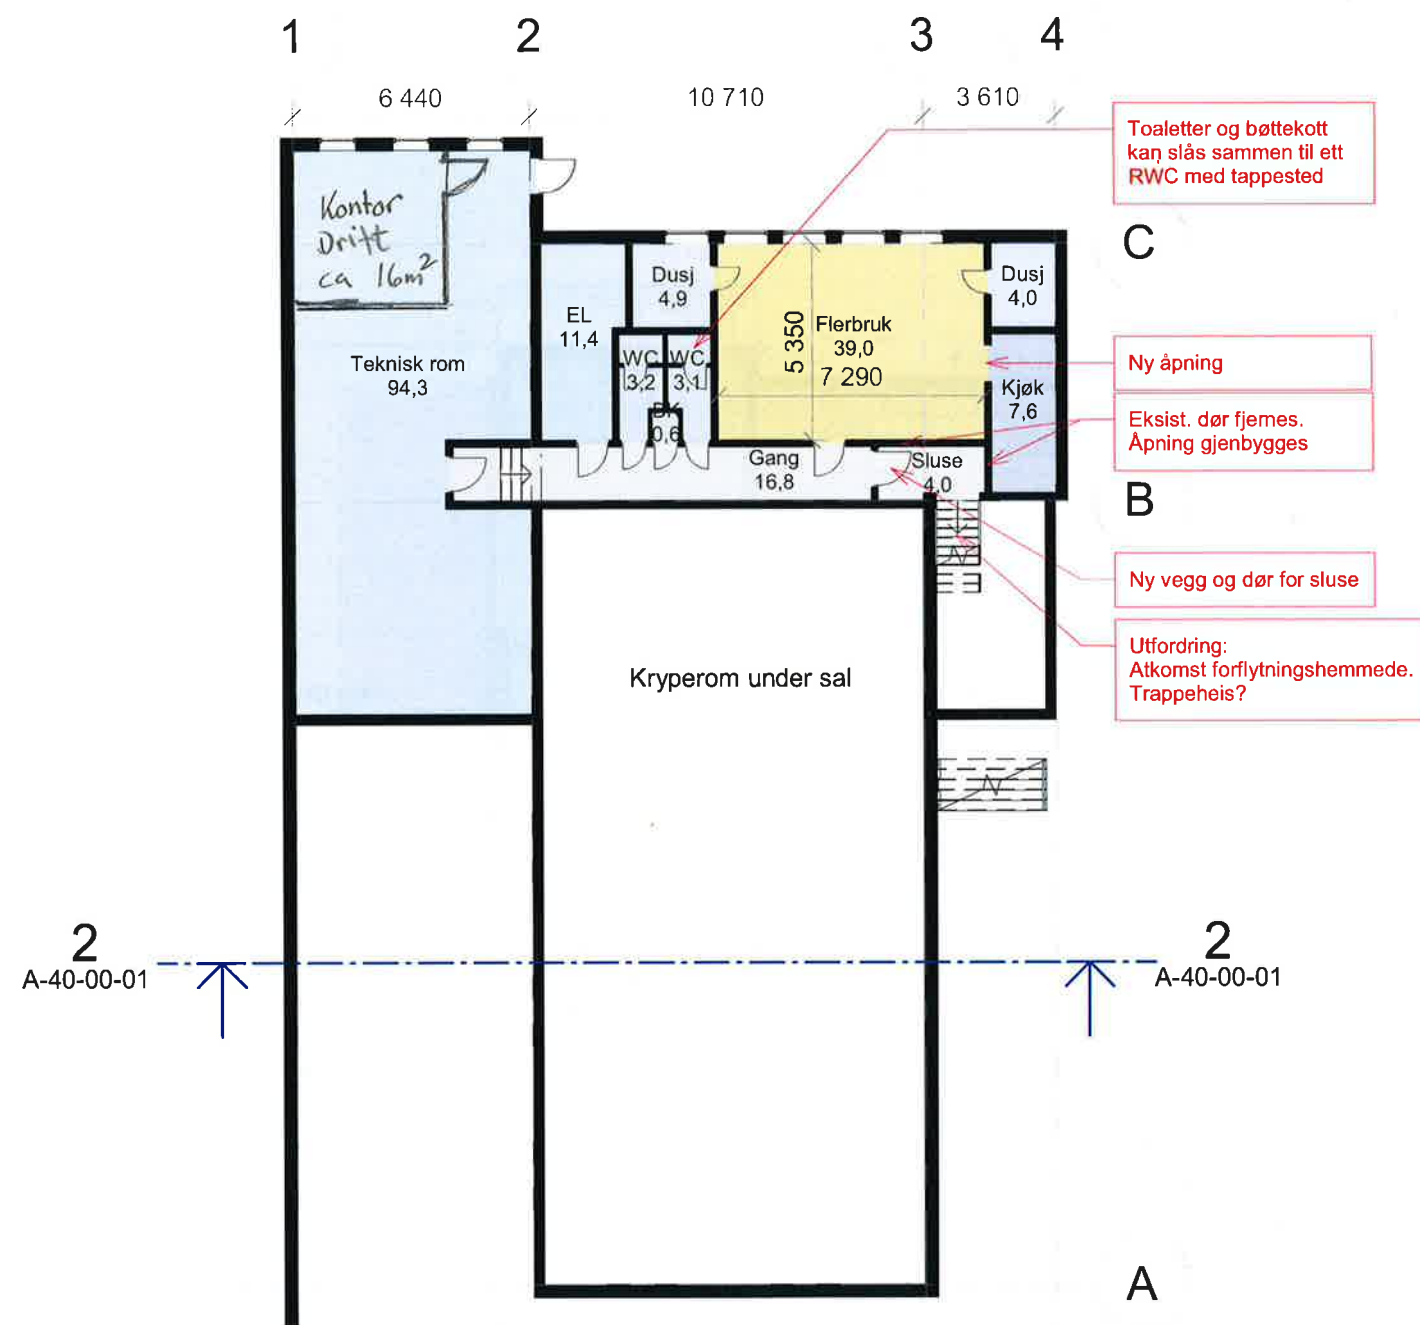

FORELØPIG 2019-11-28. Ø. Lind

| Rev   | Dato | Beskrivelse               | Utskrutt                     | Fagkontroll | Godkjent |
|---|------|---------------------------|------------------------------|-------------|----------|
| Dette dokumentet er utarbeidet av Norconsult AS som del av det oppdraget som fremgår nedenfor. Opphavsretten tilhører Norconsult AS. Dokumentet må bare samføres i det formål som oppdragsavtalen beskriver, og må ikke kopieres eller gis ut offentlig på annen måte uten tillatelse fra Norconsult AS. |      |                           |                              |             |          |
| Ballangen kommune   |      |                           |                              |             | 1 : 200  |
| Ballangen skole Samfunnsfløy. Mulighetsstudie Plan underetasje   |      |                           |                              |             |          |
| Norconsult<br>Narvik   |      | Oppdragsnummer<br>5191547 | Følgingsnummer<br>A-20-U1-01 | Revisjon    |          |