


MA-2024-12413953 -- S-brom: Ålesund sentrum, 2024-04, Prosjektering\02 BIM - IFC\02 Gjeldende DAK\01 Layout\lay_GH_001-xxx.dwg, - Layout: GH201

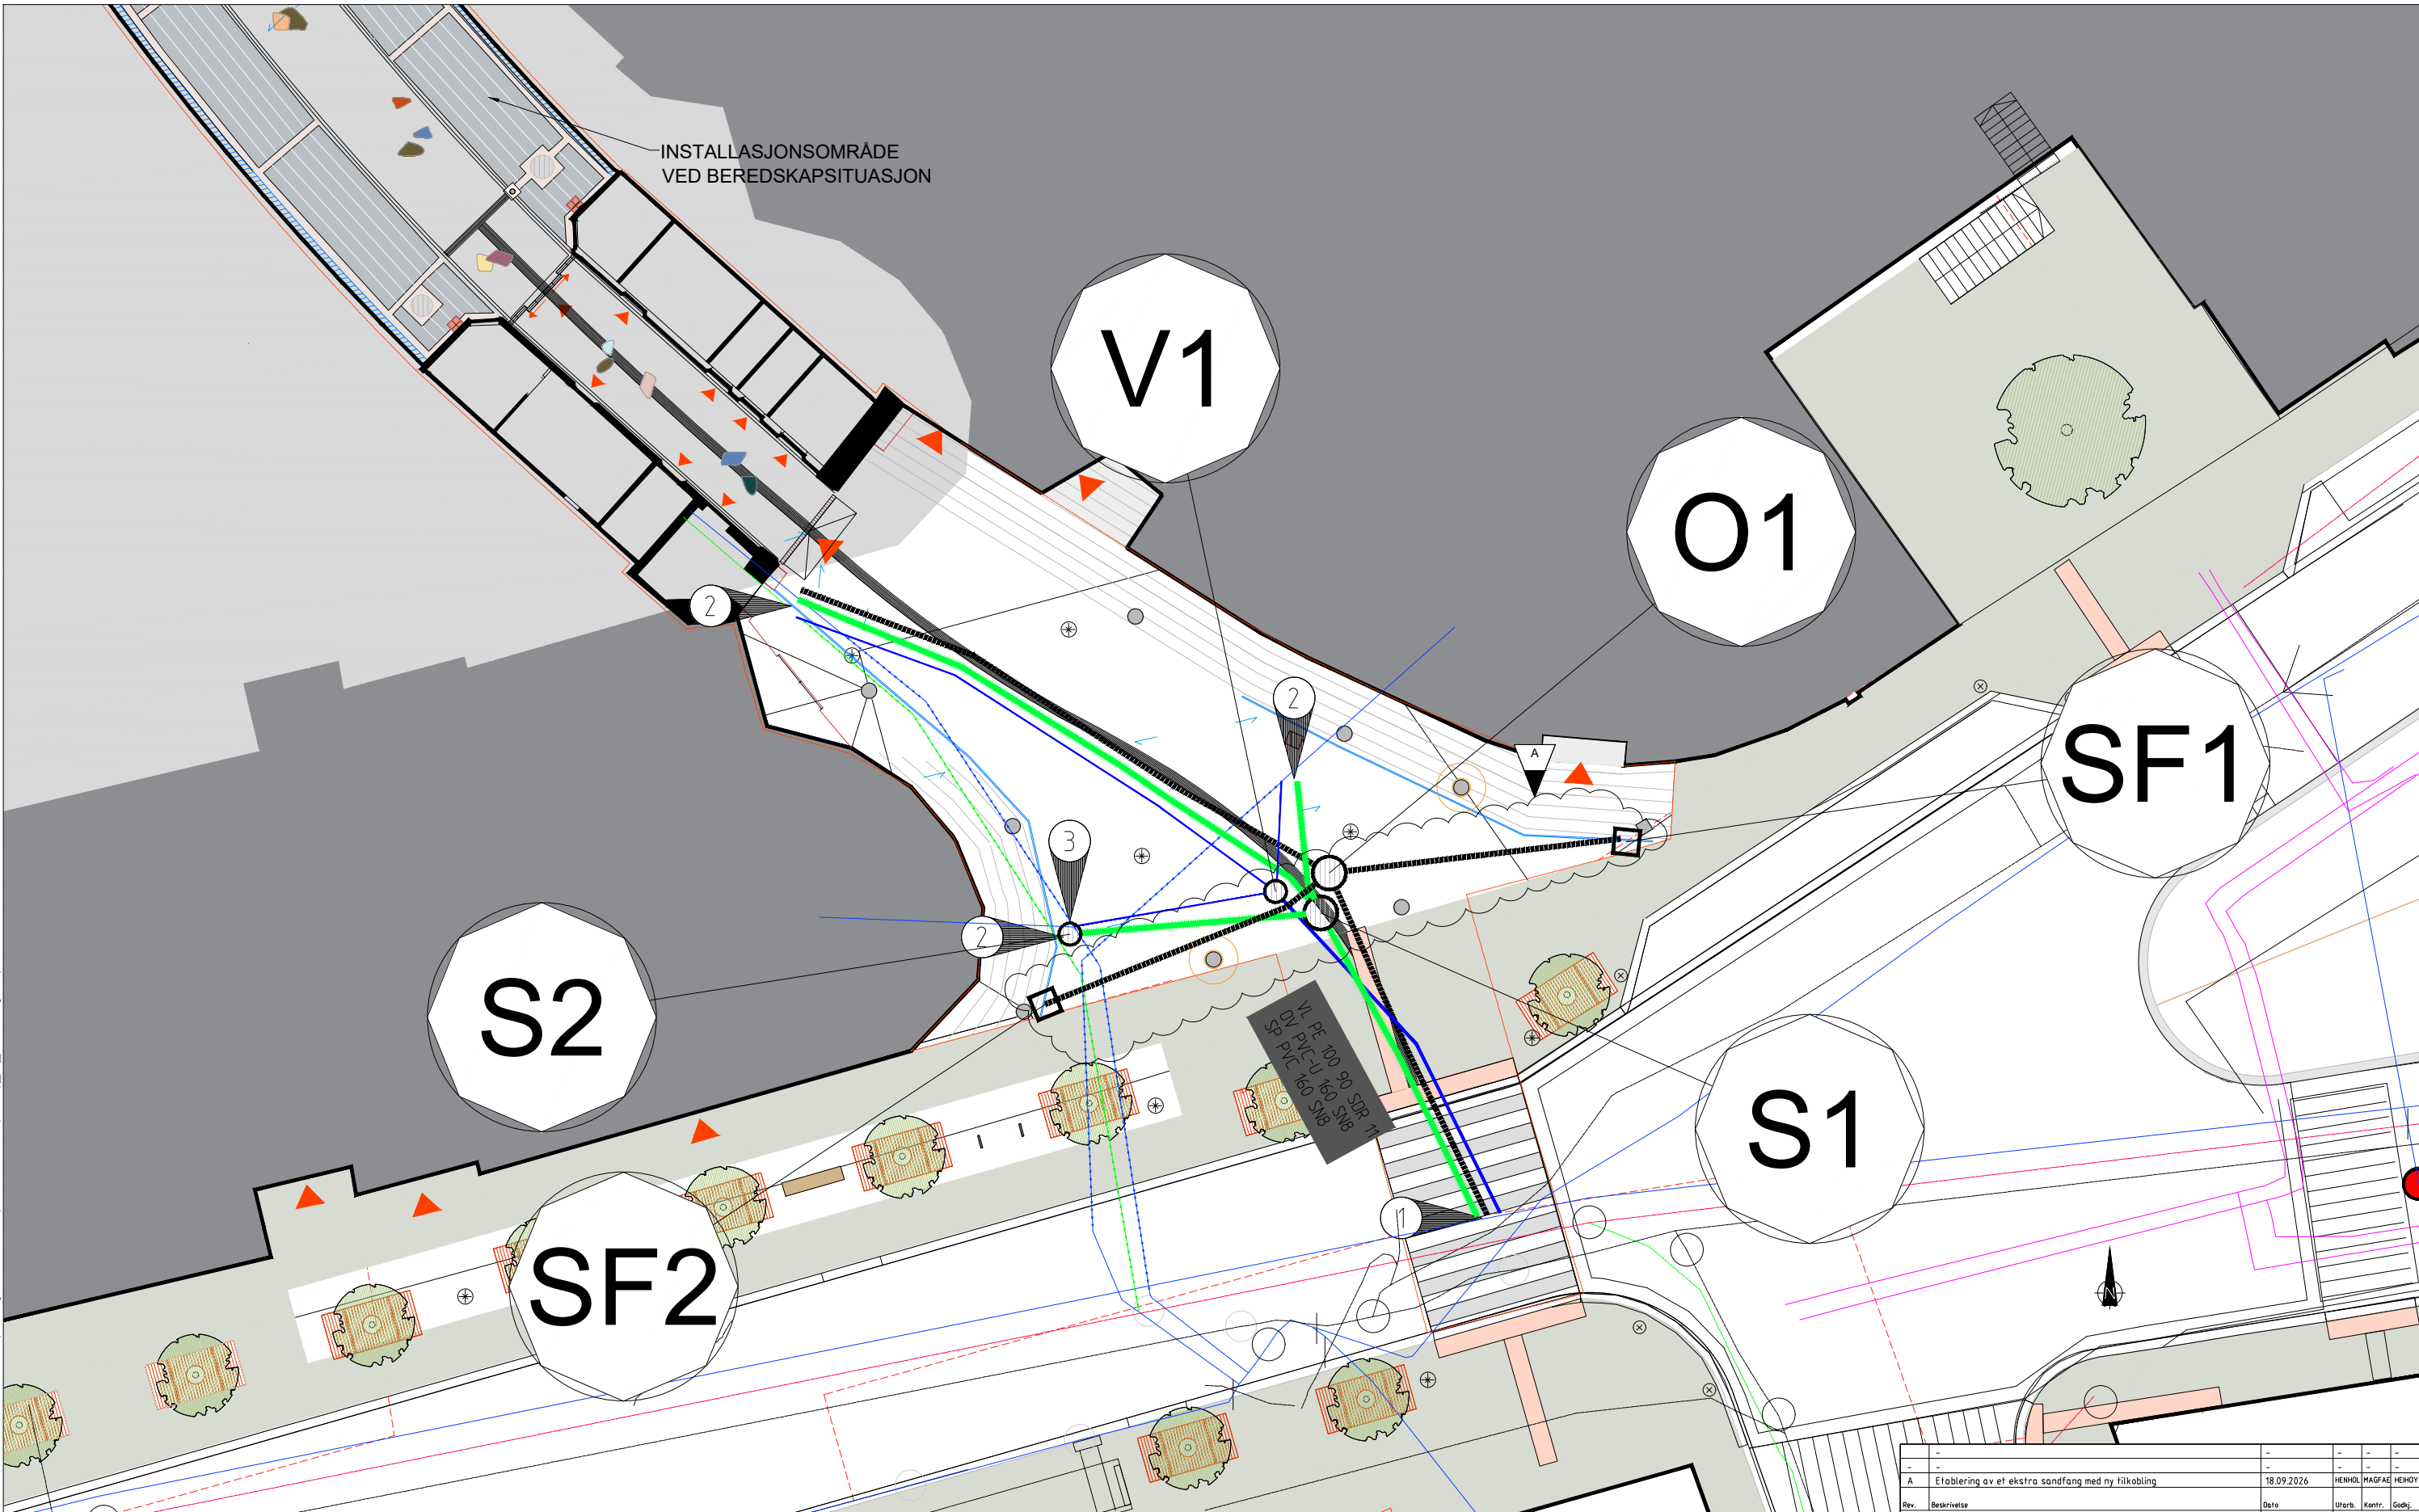

Merknader

- 1 Tilkobles eksisterende ledningsnett
- 2 Tilkoblingspunkt privat eksisterende ledningsnett. Privat ledningsnett er plassert ut teoretisk og endelig tilkoblingspunkt må måles inn og ledningsnett må tilpasses deretter
- 3 Tilbakeslagsventil monteres i kum

Henvisninger

Tegnforklaring

Overvannsledning

Vannledning

Spillvannsledning

Felles avløpsledning

Utgående eksist.ledning

Eksisterende

Prosjektert

Kum
Sandfang m/ firkantrist

Eksisterende

Prosjektert

Rev.	Beskrivelse	Dato	Utarb.	Kontr.	Godkj.
	Prosjektgruppe				
	■ LAR				
	■ ARK				
	■ Lysdesign				
	■ Ri-fag				
Älsund kommune		Original formål	Fag		
Korsatunnelen		A3	RIVA		
		Tegningens filnavn	Nyetablering VA		
		Planfase	Forprosjekt		
GH201 VA		Målestokk			
Oversiktsplan VA		1:100			