



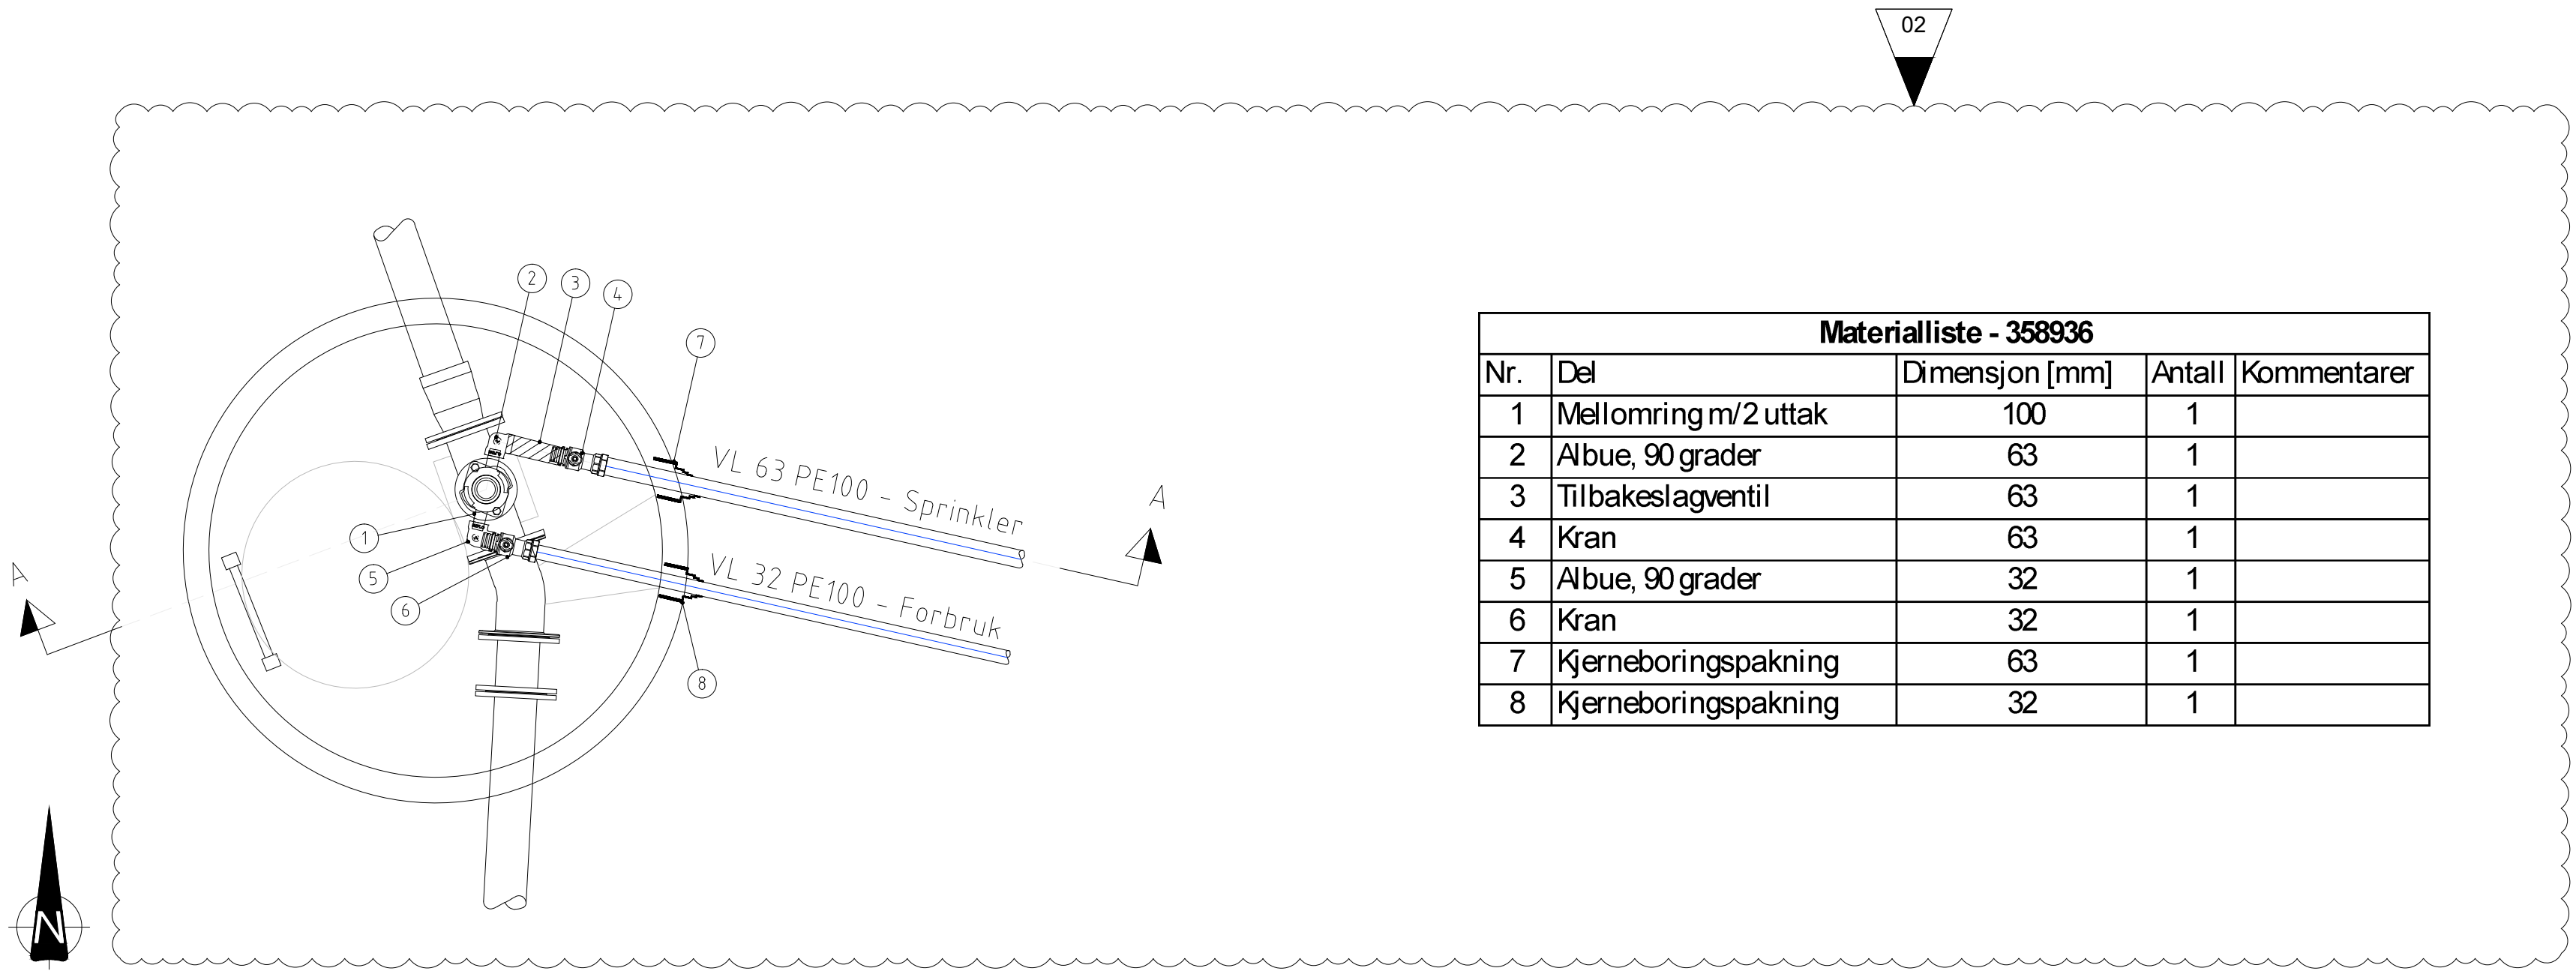

Materialliste - 358936				
Nr.	Del	Dimensjon [mm]	Antall	Kommentarer
1	Mellomring m/2 uttak	100	1	
2	Albue, 90 grader	63	1	
3	Tilbakeslagventil	63	1	
4	Kran	63	1	
5	Albue, 90 grader	32	1	
6	Kran	32	1	
7	Kjerneboringspakning	63	1	
8	Kjerneboringspakning	32	1	

Eksisterende kum PSID 358936

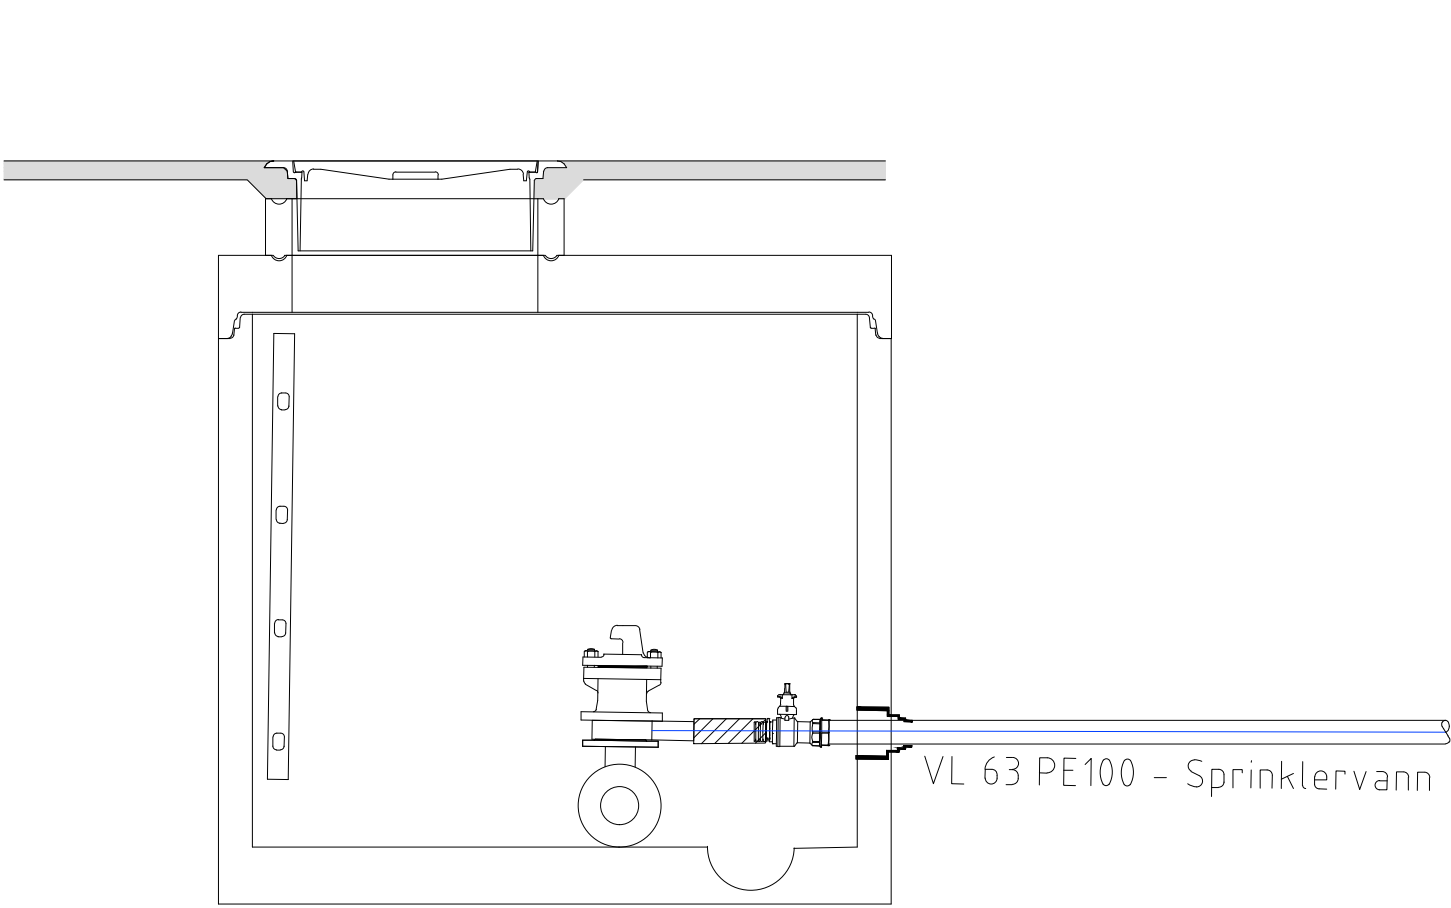

Snitt A-A



BESTEMMELSER:

- Ombygging av kum skal skje i henhold til Oslo kommunes VA-norm.
- Grøfter skal utføres i henhold til forskrift om utførelse av arbeid og geotekniske bestemmelser.

HENVISNINGER:

- For situasjonsplan VA se GH001

02	Tilknytting av forbruksvann.	06.05.2025	NMN	STN	STN
01	Justering av tilkobling av sprinklervann	29.04.2025	NMN	STN	STN
Rev.	Beskrivelse	Dato	Tegn.	Kontr.	Godkj.
Boligbygg Oslo KF			Fag	Format	
Kringveien 27B			RIVA	A1	
			Dato	11.04.2025	
Vann-, avløp-, og overvannsanlegg			Målestokk	1:20	
Kumdetalj			Koordinatsystem		
Ombygget kum PSID: 358936			Haydesystem		
Status		Konstr./Tegnet	Kontrollert	Godkjent	
Oppdragsnr.		EMT	STN	STN	
Tegningsnr.		GH201		Rev.	02
wsp		1010727			
https://www.wsp.com/nb-no/					