


C:\Users\norm31021\WSP_03651\010727 Kringveien 27B RIVA-Boligbygg 48976 - Dokumenter\General\06. Work In Progress\WIP\6.3 Prod. RIVA 6.12 Egne tegninger\100XXXX_RIVA_TEGN_GH00X_revXX_DATO-Situasjonsplan_SIGN.dwg. - Layout: [LedningskartOslo_L]

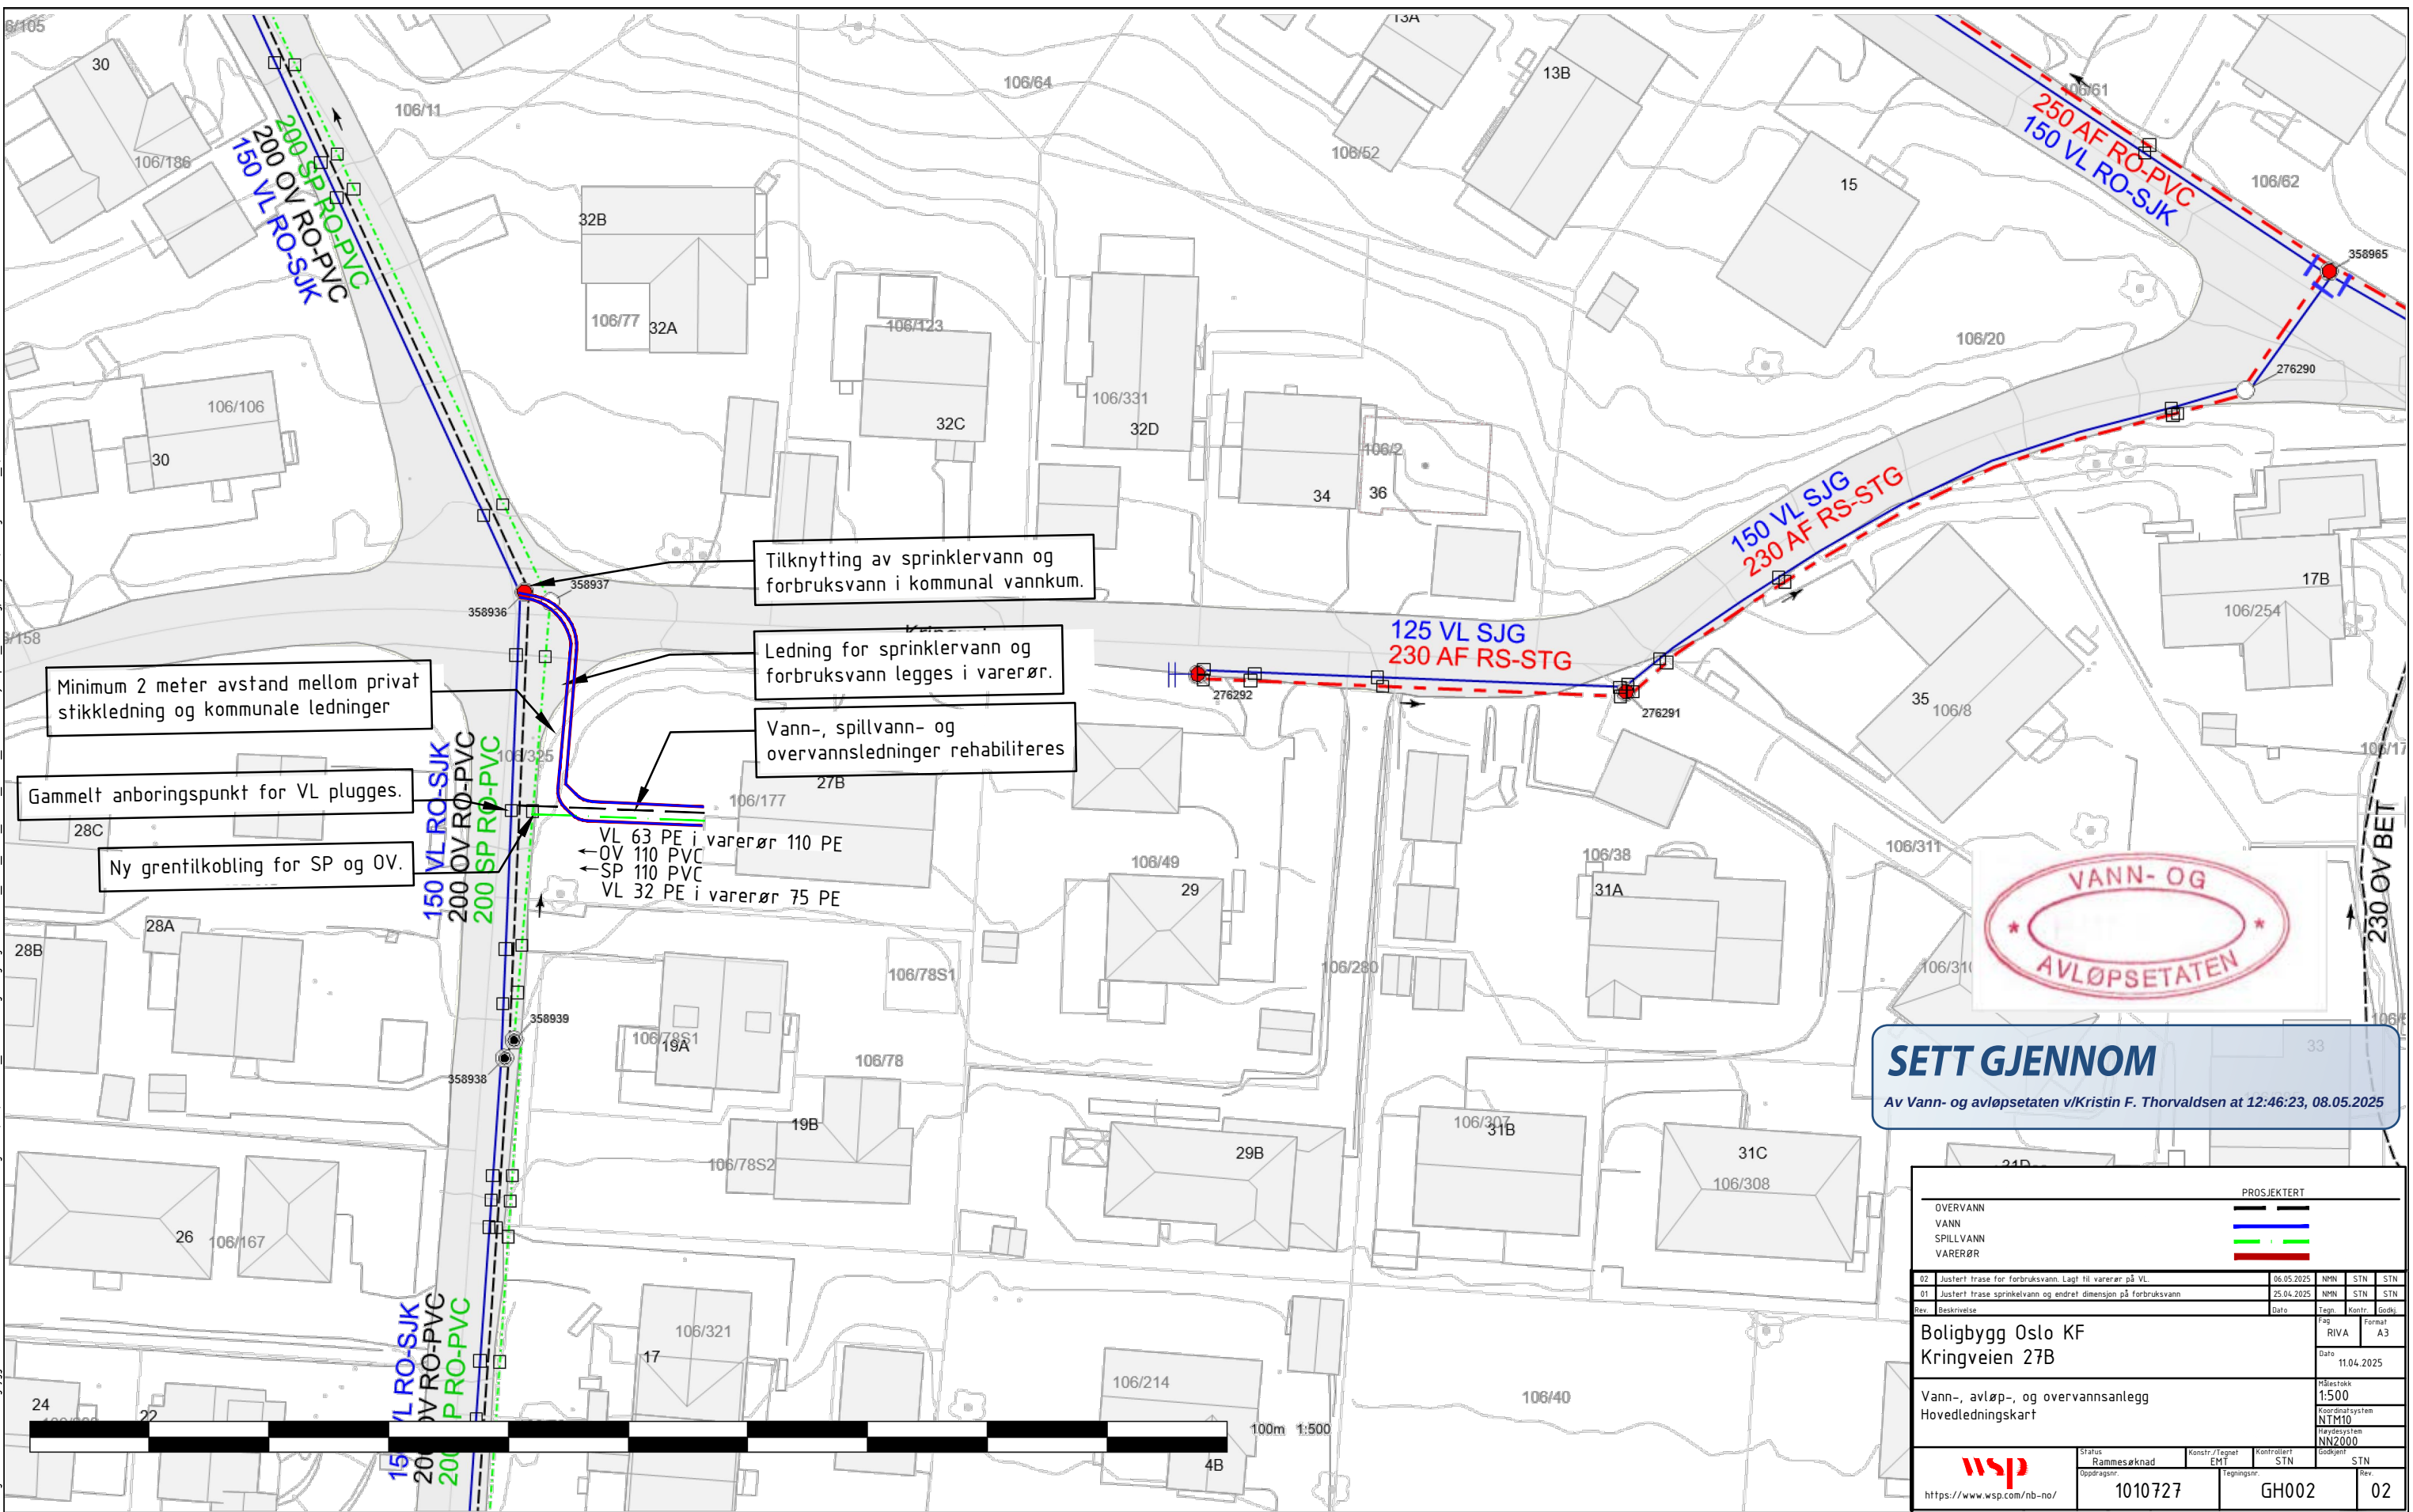

Symbol	Ledningstype	Grøft	Borehull	Kanal	Varerør	Tunnel	Pumpeledning
	Vannledning	VL	RV	XV	VV	TV	RV
	Overvannledning	OV	RO	XO	VO	TO	RO
	Avløpsledning	AF	RF	XF	VF	TF	RF
	Spillvannledning	SP	RS	XS	VS	TS	RS
	Drainledning	DR		XD			
	Slukledning	SL					

	Braueventill
	Kum.
	Bydrant
	Vannfylleeri/vannpost
	Beholderutak n/a rist
	Kummr.
	Retningsvisning

	Kum n/stangeventill
	Dråpe
	Bydrant
	Vannpumpestasjon
	Vannrenseanlegg
	Redningspumpestasjon
	Avløpspumpestasjon
	Avløpsrenseanlegg
	Overløp

Hovedledningskart for byggesaksbehandling:

Beliggenhet og høyder på ledninger må oppfattes som orienterende

Det er ikke alltid ledningene går rettlinjert mellom kummene

Byggverk må ikke plasseres nærmere hovedledning enn 2.0m

Andre arbeider over eller nær hovedledning må meldes til V&V

Påvisning i marken utføres ved henvendelse til V&V



Oslo kommune

Vann- og avløpsetaten

Tel: 02 180





Høydesystem: NN2000 Utskriftsdato: 8.4.2025 12:35:38

Koordinatsystem: EPSG:25832

PROSJEKTERT					
OVERVANN					
VANN					
SPILLVANN					
VARERØR					
02	Justert frase for forbruksvann. Lagt til varerør på VL.	06.05.2025	NMN	STN	STN
01	Justert frase sprinklervann og endret dimensjon på forbruksvann	25.04.2025	NMN	STN	STN
Rev.	Beskrivelse	Dato	Teg.	Kont.	Godk.
Boligbygg Oslo KF			Fag	Format	
Kringveien 27B			RIVA	A3	
			Dato		
			11.04.2025		
Vann-, avløp-, og overvannsanlegg			Målestokk		
Hovedledningskart			1:500		
			Koordinatsystem		
			NTM10		
			Høydesystem		
			NN2000		
		Status	Rammesøknad	Konstr./Tegnet	ENT
Oppg.nr.		1010727	Kontrollert	STN	Godkjent
Tegningsnr.		GH002	Rev.		