


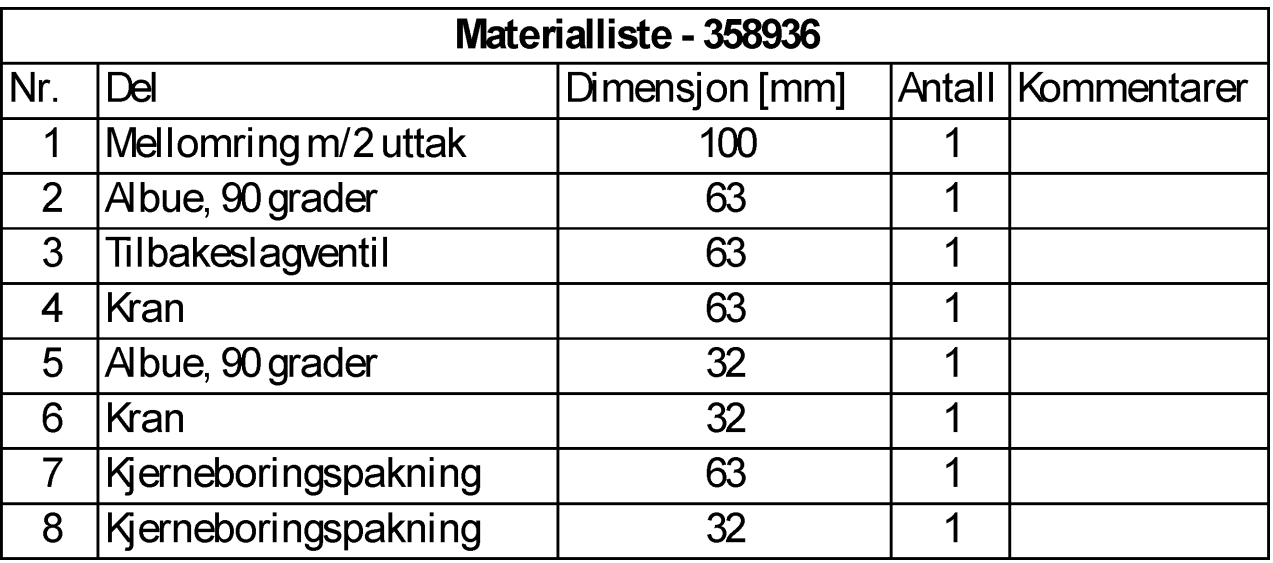

Av Vann- og avløpsetaten v/Kristin F. Thorvaldsen at 12:46:44, 08.05.2025

- Ombygging av kum skal skje i henhold til Oslo kommunes VA-norm.
- Grøfter skal utføres i henhold til forskrift om utførelse av arbeid og geotekniske bestemmelser.

- For situasjonsplan VA se GH001

|                                                                                       |                                         |             |                 |                |       |
|---------------------------------------------------------------------------------------|-----------------------------------------|-------------|-----------------|----------------|-------|
| 02                                                                                    | Tilknytting av forbruksvann.            | 06.05.2025  | NMN             | STN            | STN   |
| 01                                                                                    | Justerer av tilkobling av sprinklervann | 29.04.2025  | NMN             | STN            | STN   |
| Rev.                                                                                  | Beskrivelse                             | Dato        | Tegn.           | Kontr.         | Godk. |
| <b>Boligbygg Oslo KF</b><br><b>Kringveien 27B</b>                                     |                                         |             | Fag             | Format         |       |
|                                                                                       |                                         |             | RIVA            | A1             |       |
|                                                                                       |                                         |             | Dato            | 11.04.2025     |       |
| Vann-, avløp-, og overvannsanlegg<br>Kumdetalj<br>Ombygget kum PSID: 358936           |                                         |             | Målestokk       | 1:20           |       |
|                                                                                       |                                         |             | Koordinatsystem |                |       |
|                                                                                       |                                         |             | Høydesystem     | STN            |       |
|  |                                         | Status      | Rammesøknad     | Konstr./Tegnet | EMT   |
| <a href="https://www.wsp.com/nb-no/">https://www.wsp.com/nb-no/</a>                   |                                         | Oppdragsnr. | 1010727         | Tegningsnr.    | GH201 |
|                                                                                       |                                         |             |                 | Godkjent       | STN   |
|                                                                                       |                                         |             |                 | Rev.           | 02    |