


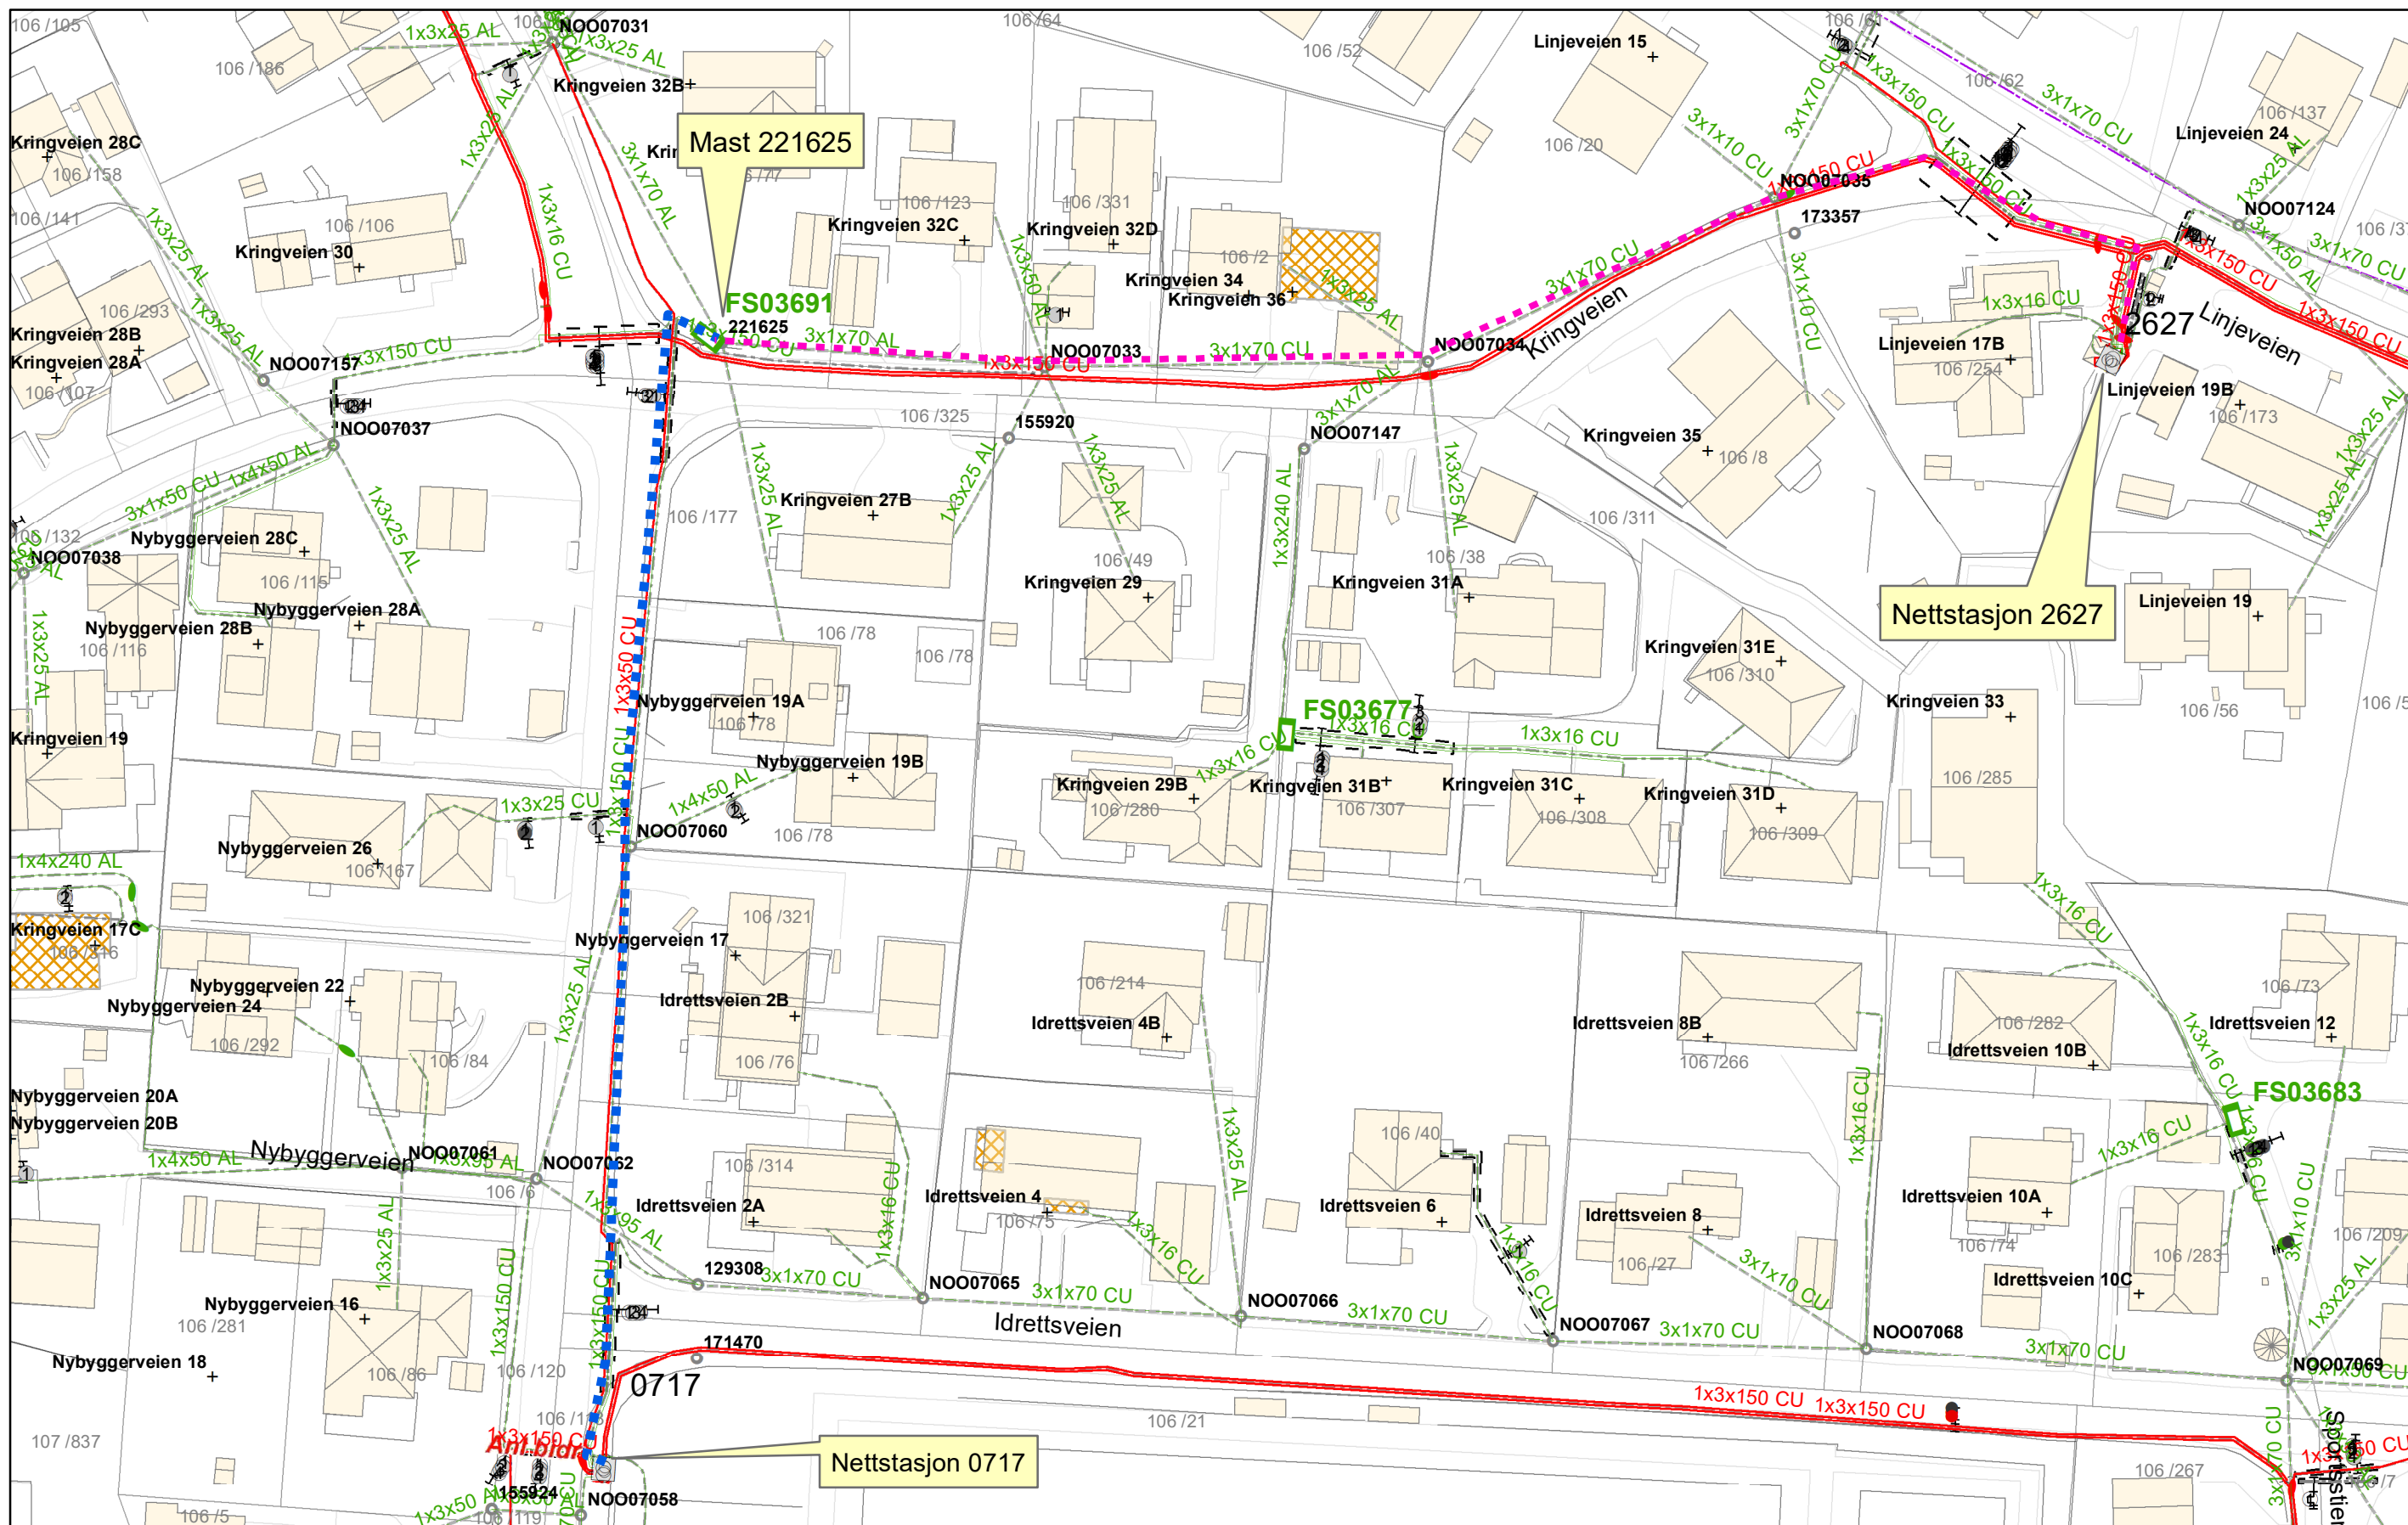

**Prinsippløsning utarbeidet av Elvia**

Eventuelle inntegnede kabler/linjer eller trasè er kun en foreslått løsning, men den foreslåtte løsning kan være benyttet i beregninger. Det er entreprenørens ansvar å fastsette og dokumentere endelig løsning.

Utarbeidet av:  
wr3101

Målestokk  
1:700  
A3 liggende

