



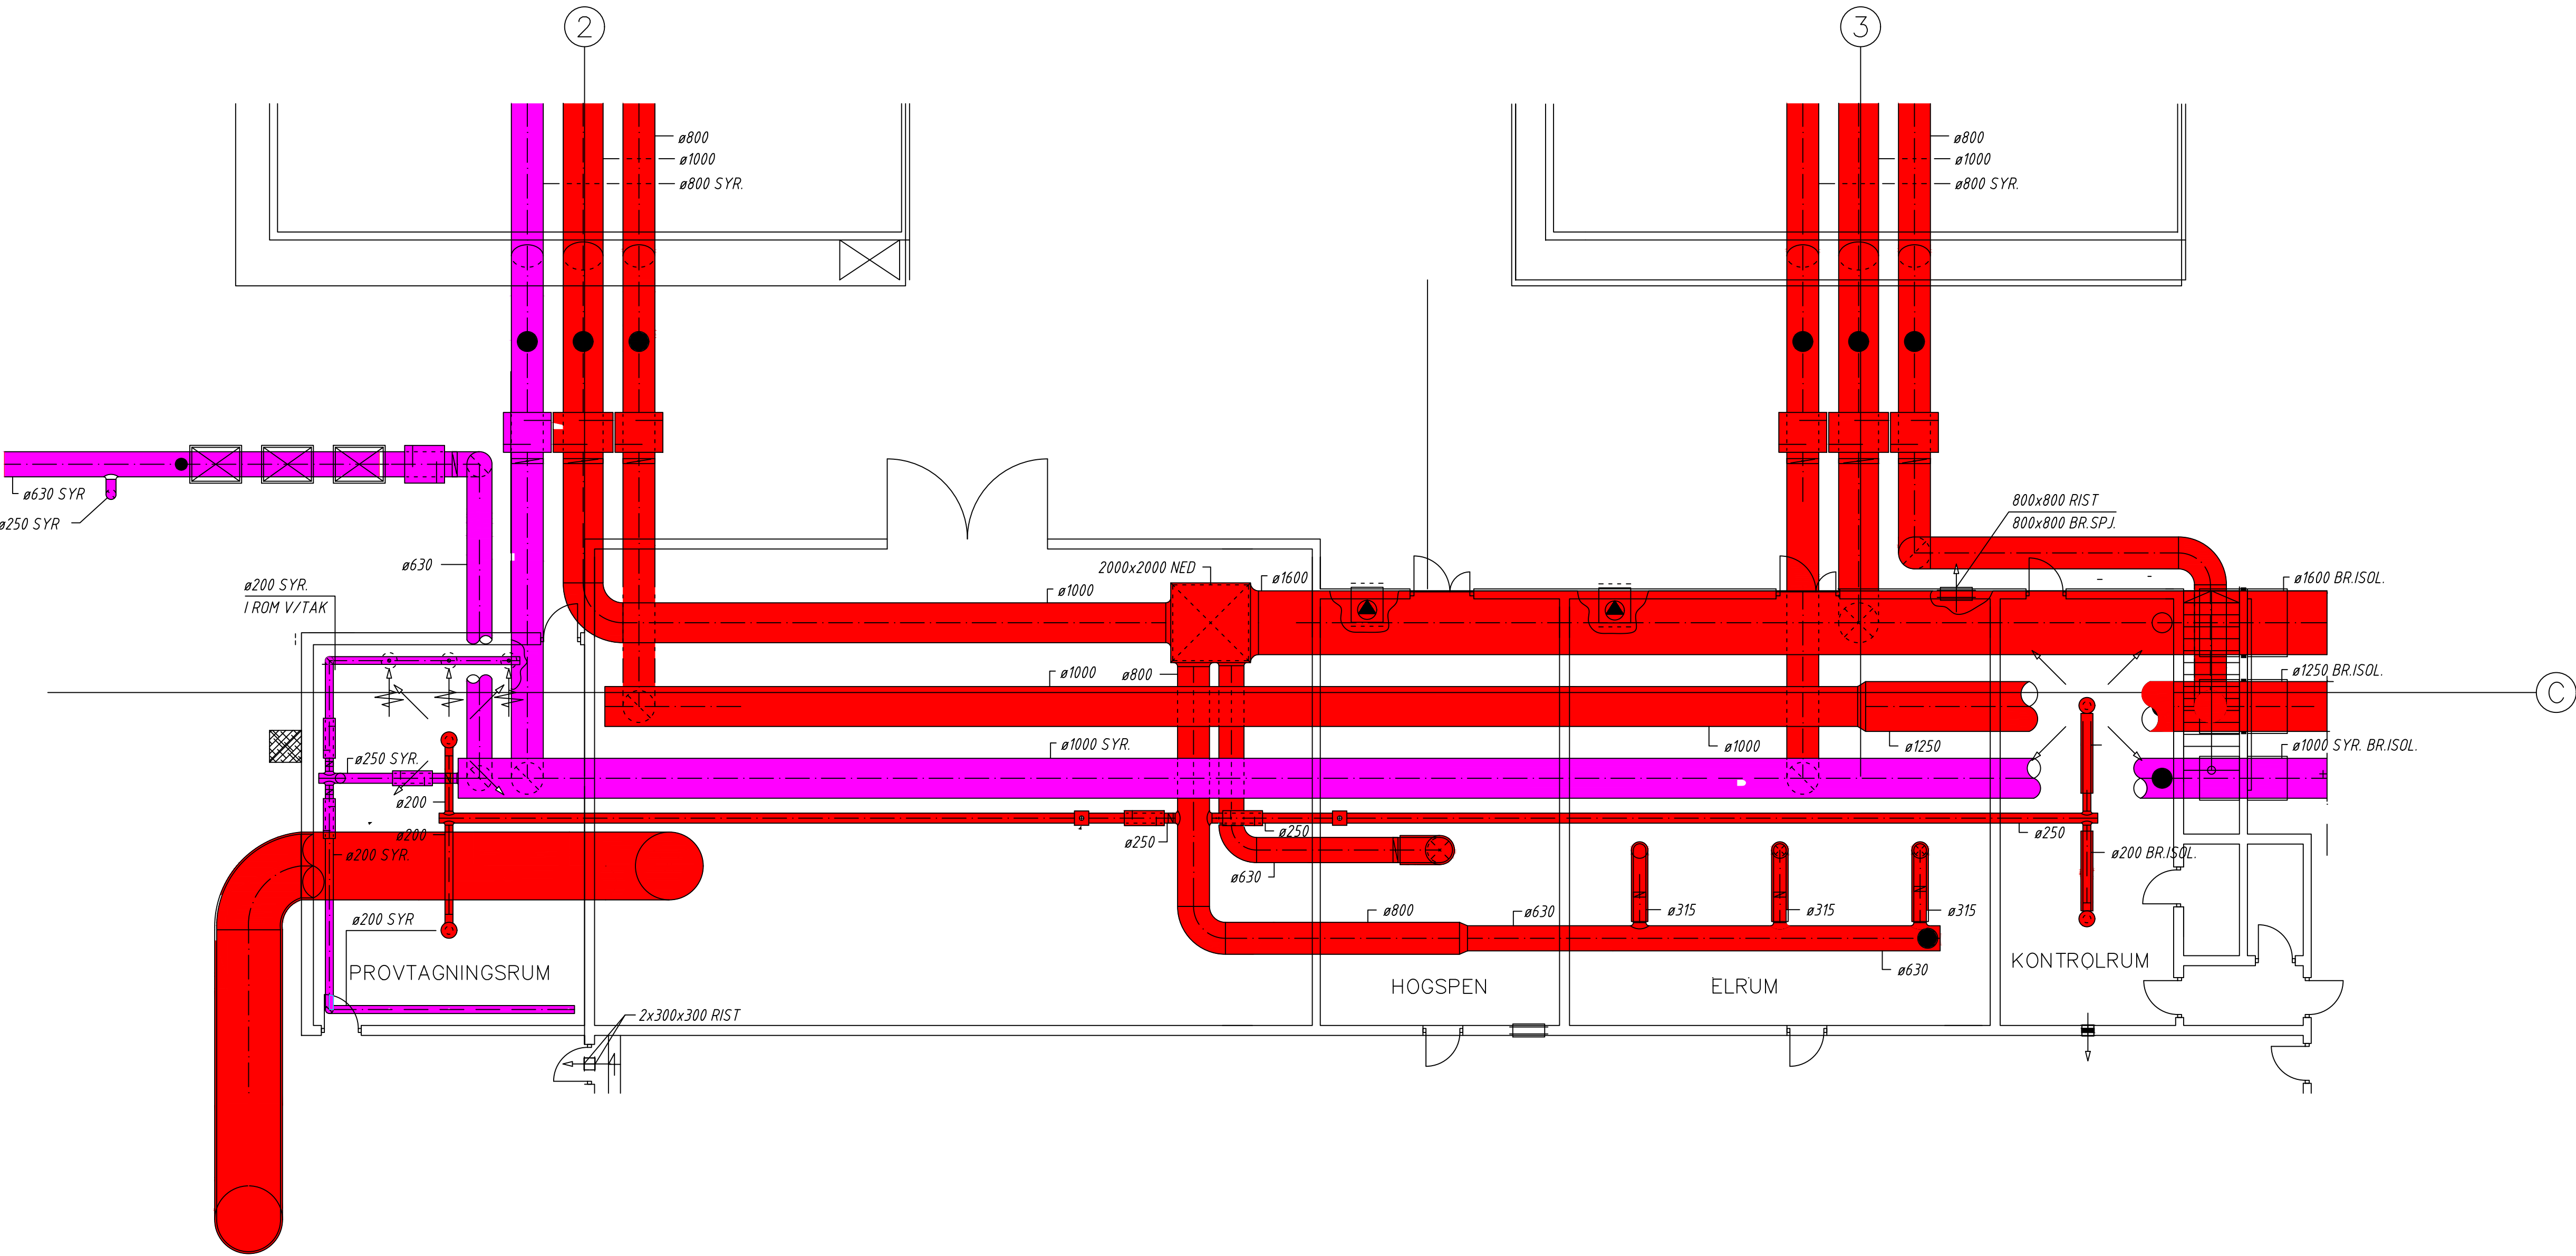

- ANMERKINGER:
- 1. Alle kanalstørrelse som vist på tegning er aktuelle
 - 2. Denne tegningen er uavhengig av skala og skala kan variere
 - 3. Denne tegningen er basert på opprinnelig tegningsunderlag mottatt fra VAV.

-  Demoneriing - Syrefaststål
-  Riving - Galvanisertstål

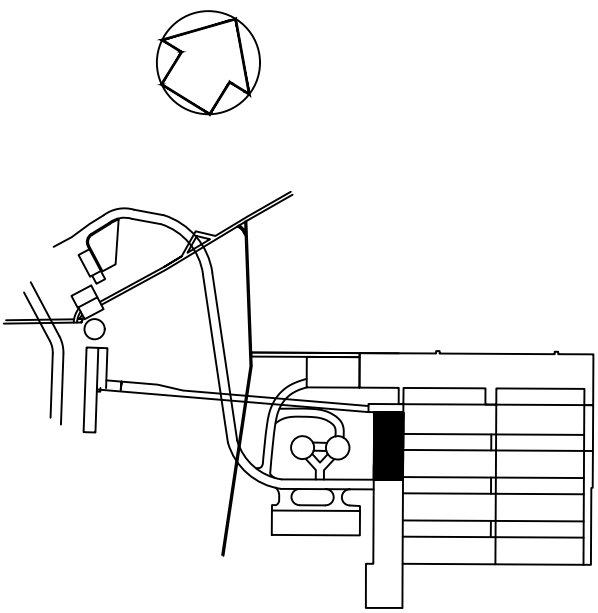

F01	2026-08-21	Riveteigening for konkuransesgrunnlag	AriMuh	MLe	KirRoeri
Revisjon	Dato	Beskrivelse	Utfarb.av	Kontr.	Godkj.

Dette dokumentet er utarbeidet av Norconsult AS for den oppdragsgeiver og i anledning det oppdrag som fremgår nedenfor. Innholdet i dokumentet er Norconsult AS' eiendom. Dokumentet skal bare benyttes for det formål som oppdraget gjelder, og må ikke kopieres eller gjøres tilgjengelig i større utstrekning enn formålet tilsier.

Vann- og avløpsetaten	Målestokk (gjelder for A1 format)
-----------------------	-----------------------------------

Bekkelaget RA - Oppgradering 2000-anlegget
Tverrhall - Akse 2-3 - C
Rivingsplan
Del 01

Norconsult	Oppdragsnummer	Tegningsnummer	Revisjon
	52502296	V-60-781-RIVE	