
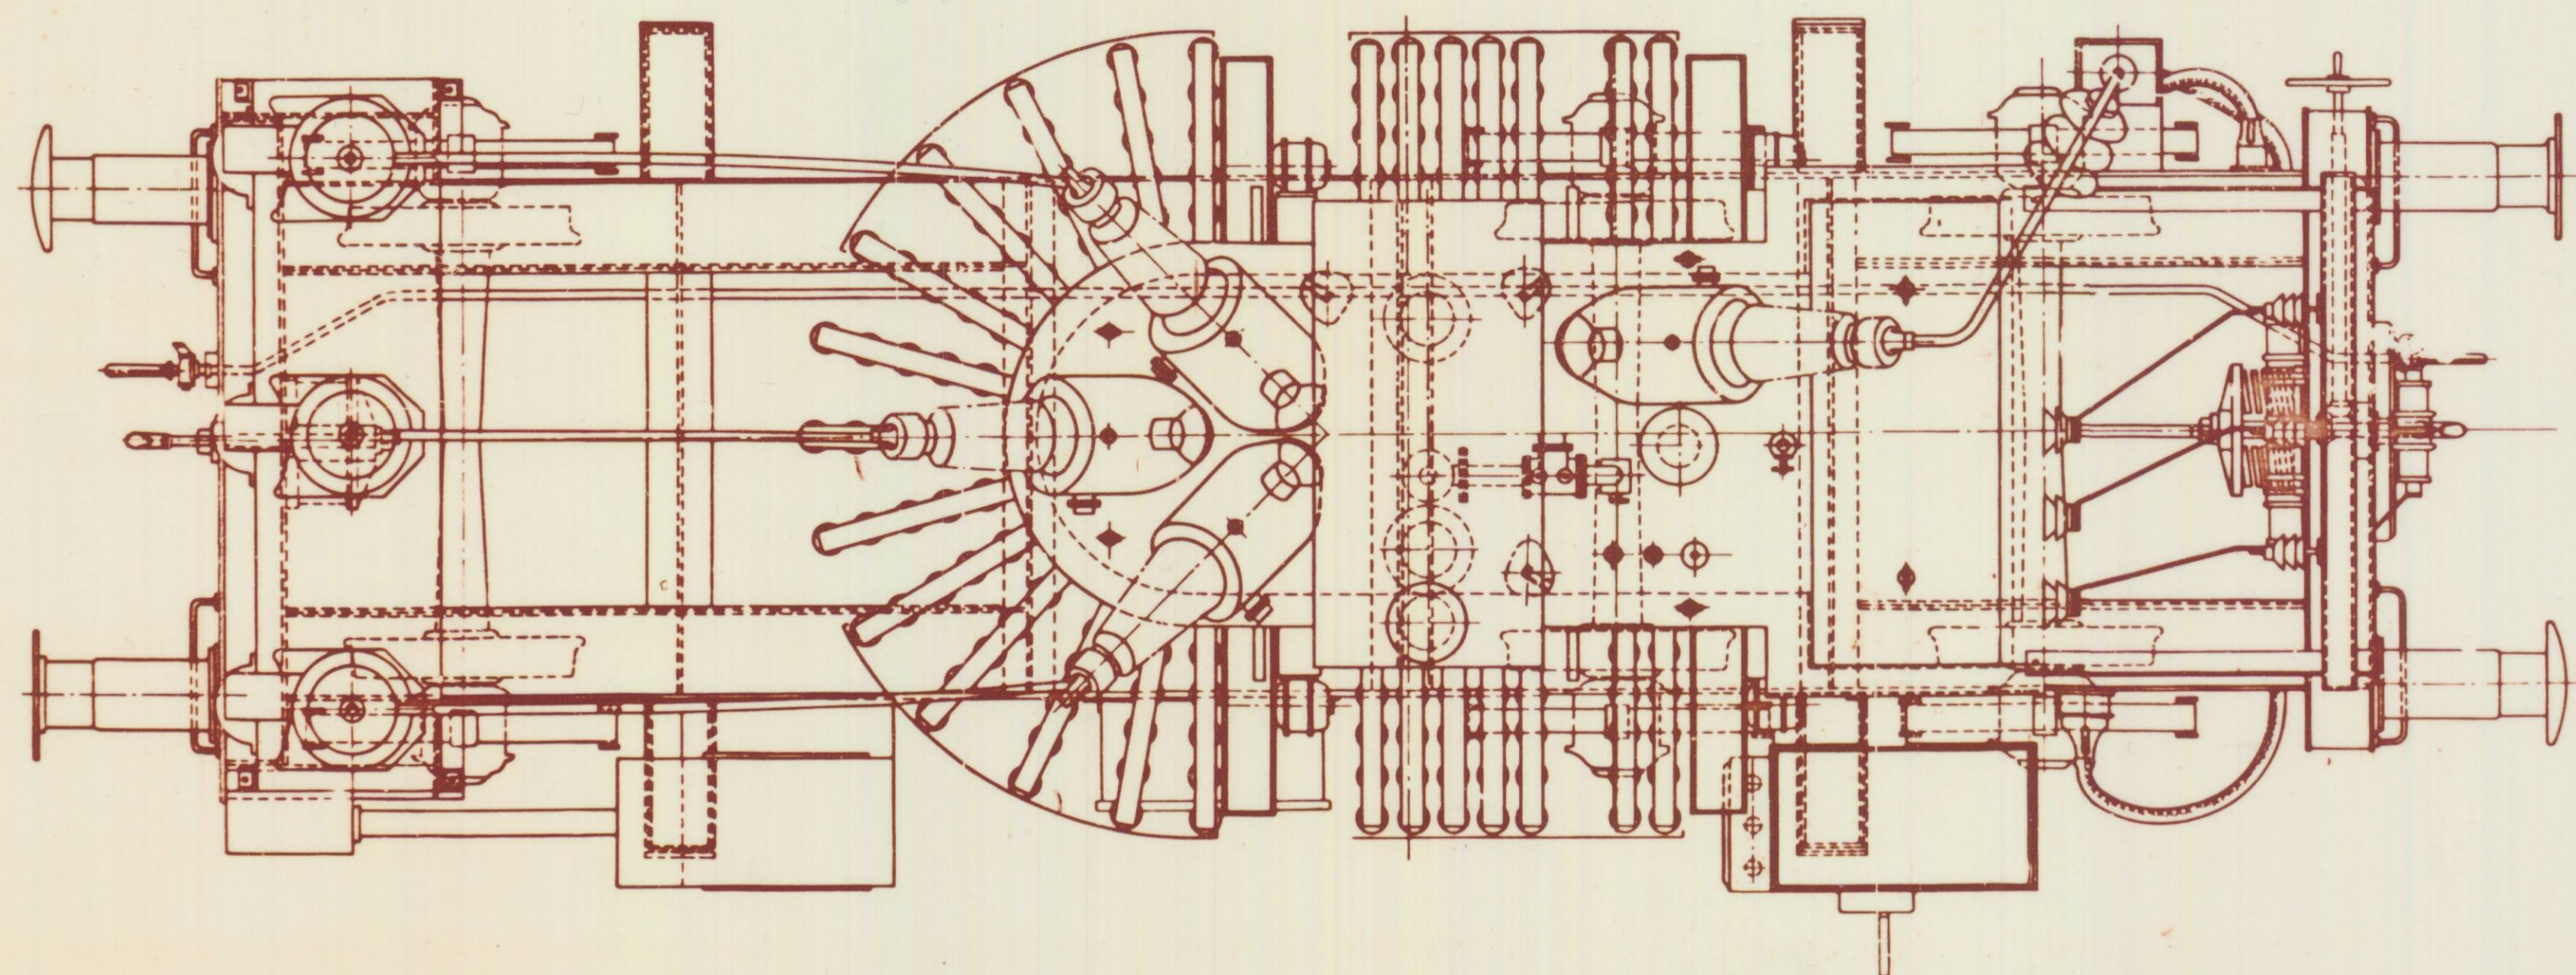
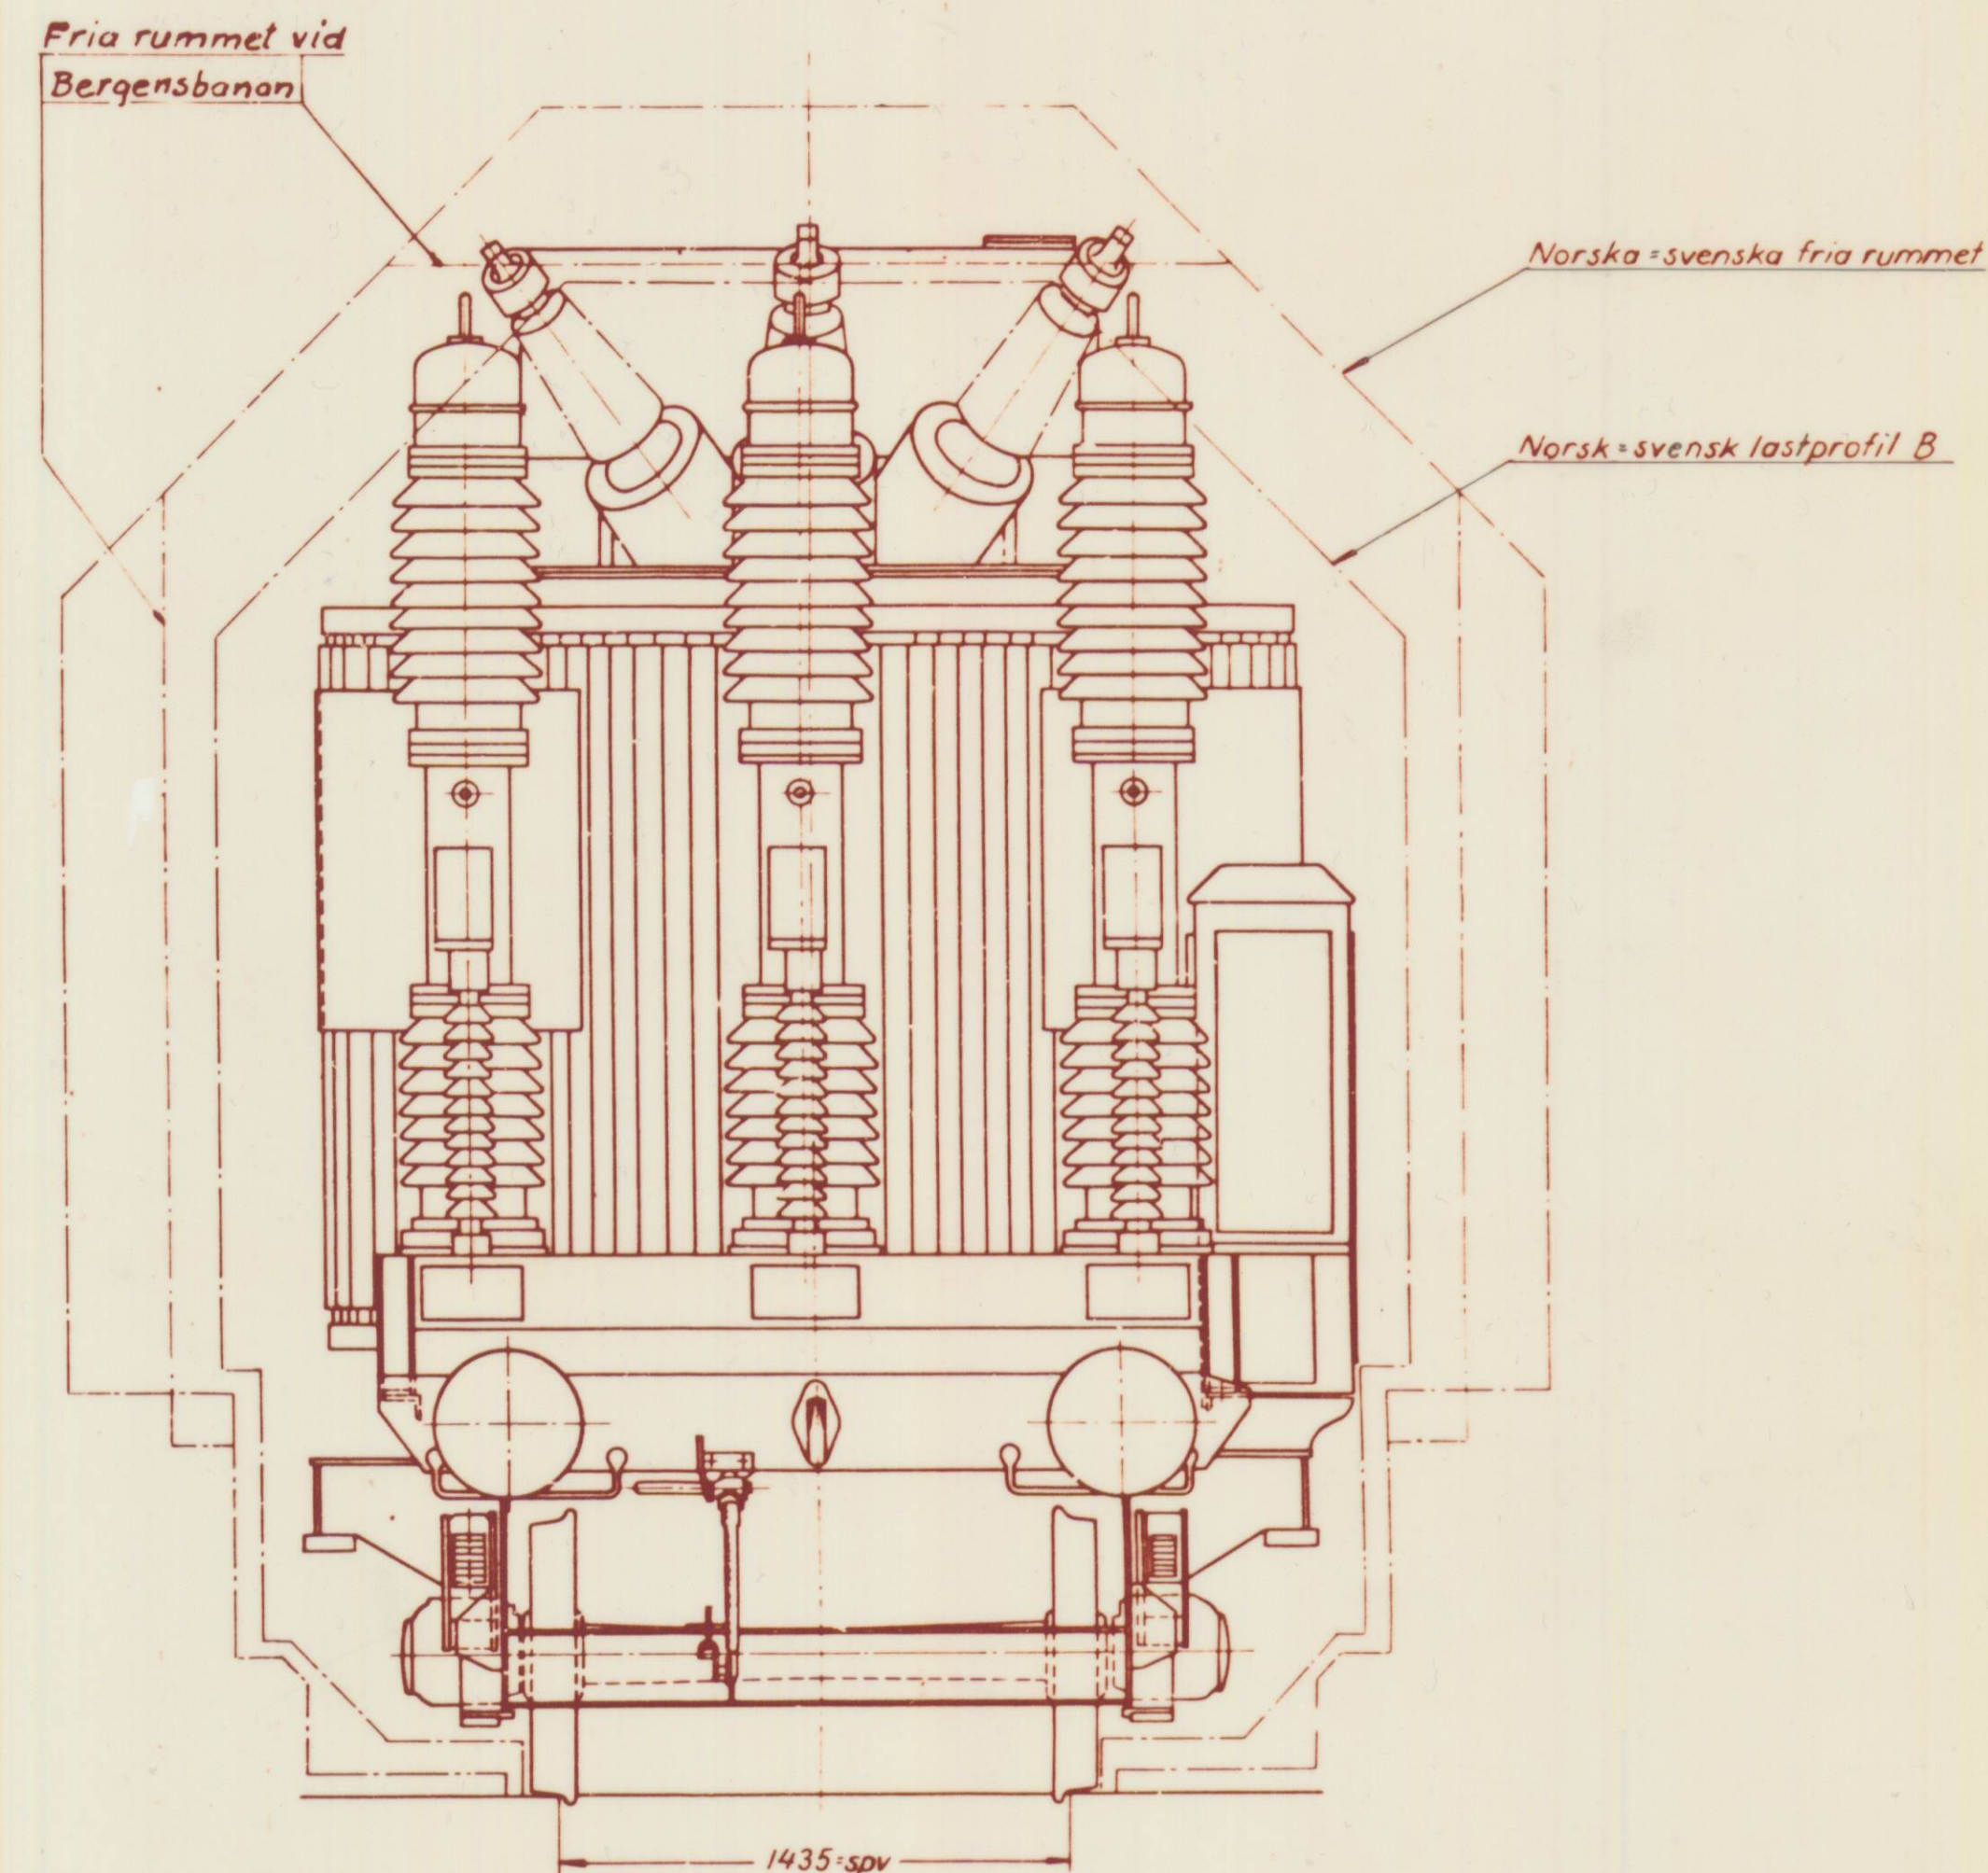


Order nr	Beställare	Antal	Tillv nr	Typ	Transformator	Strömbrytare	Ber. vikt kg			Ber. axeltryck kg			Sidoförskj. avaxlar			Anmärkning	Beställarens ref. - nr
							Elektr. del	Mek. del	Summa	I	II	III	I	II	III		
7554.74	Norges Statsbaner	6	169	R10/nr1	6 TET 6908 6400 kVA HKEY 60/600	26000	10000	36000	12200	11900	11900	±0	±0	±10			
7554.143	Norges Statsbaner	4	201	R10/nr7-10	TET 6908 6400 kVA HKEY 60/600	26000	10000	36000	12200	11900	11900	±0	±0	±10			
7554.151	Norges Statsbaner	3	205	R10/nr11-13	TET 6908 6400 kVA HKEY 60/600	26000	10000	36000	12200	11900	11900	±0	±0	±10			
0554.07	Norges Statsbaner	2	215	R10/nr14-15	TET 6908 6400 kVA HKEY 60/600	26000	10000	36000	12200	11900	11900	±0	±0	±10			
3554.76	Norges Statsbaner	2	217	R10/nr16-17	TET 6908 6400 kVA HKEY 60/600	26000	10000	36000	12200	11900	11900	±0	±0	±10			
6554.55	Norges Statsbaner	2	218	R10/nr18-19	TET 6908 6400 kVA HKEY 60/600	26000	10000	36000	12200	11900	11900	±0	±0	±10			

Den här ritningen är en kopia av den originala ritningen. Den får ej användas utan tillstånd av ASEA. Omtryck förbjudet.		Skala 1:20		1241 411	
Tkj 18.6.1949		Rit J.M.		7554 74	

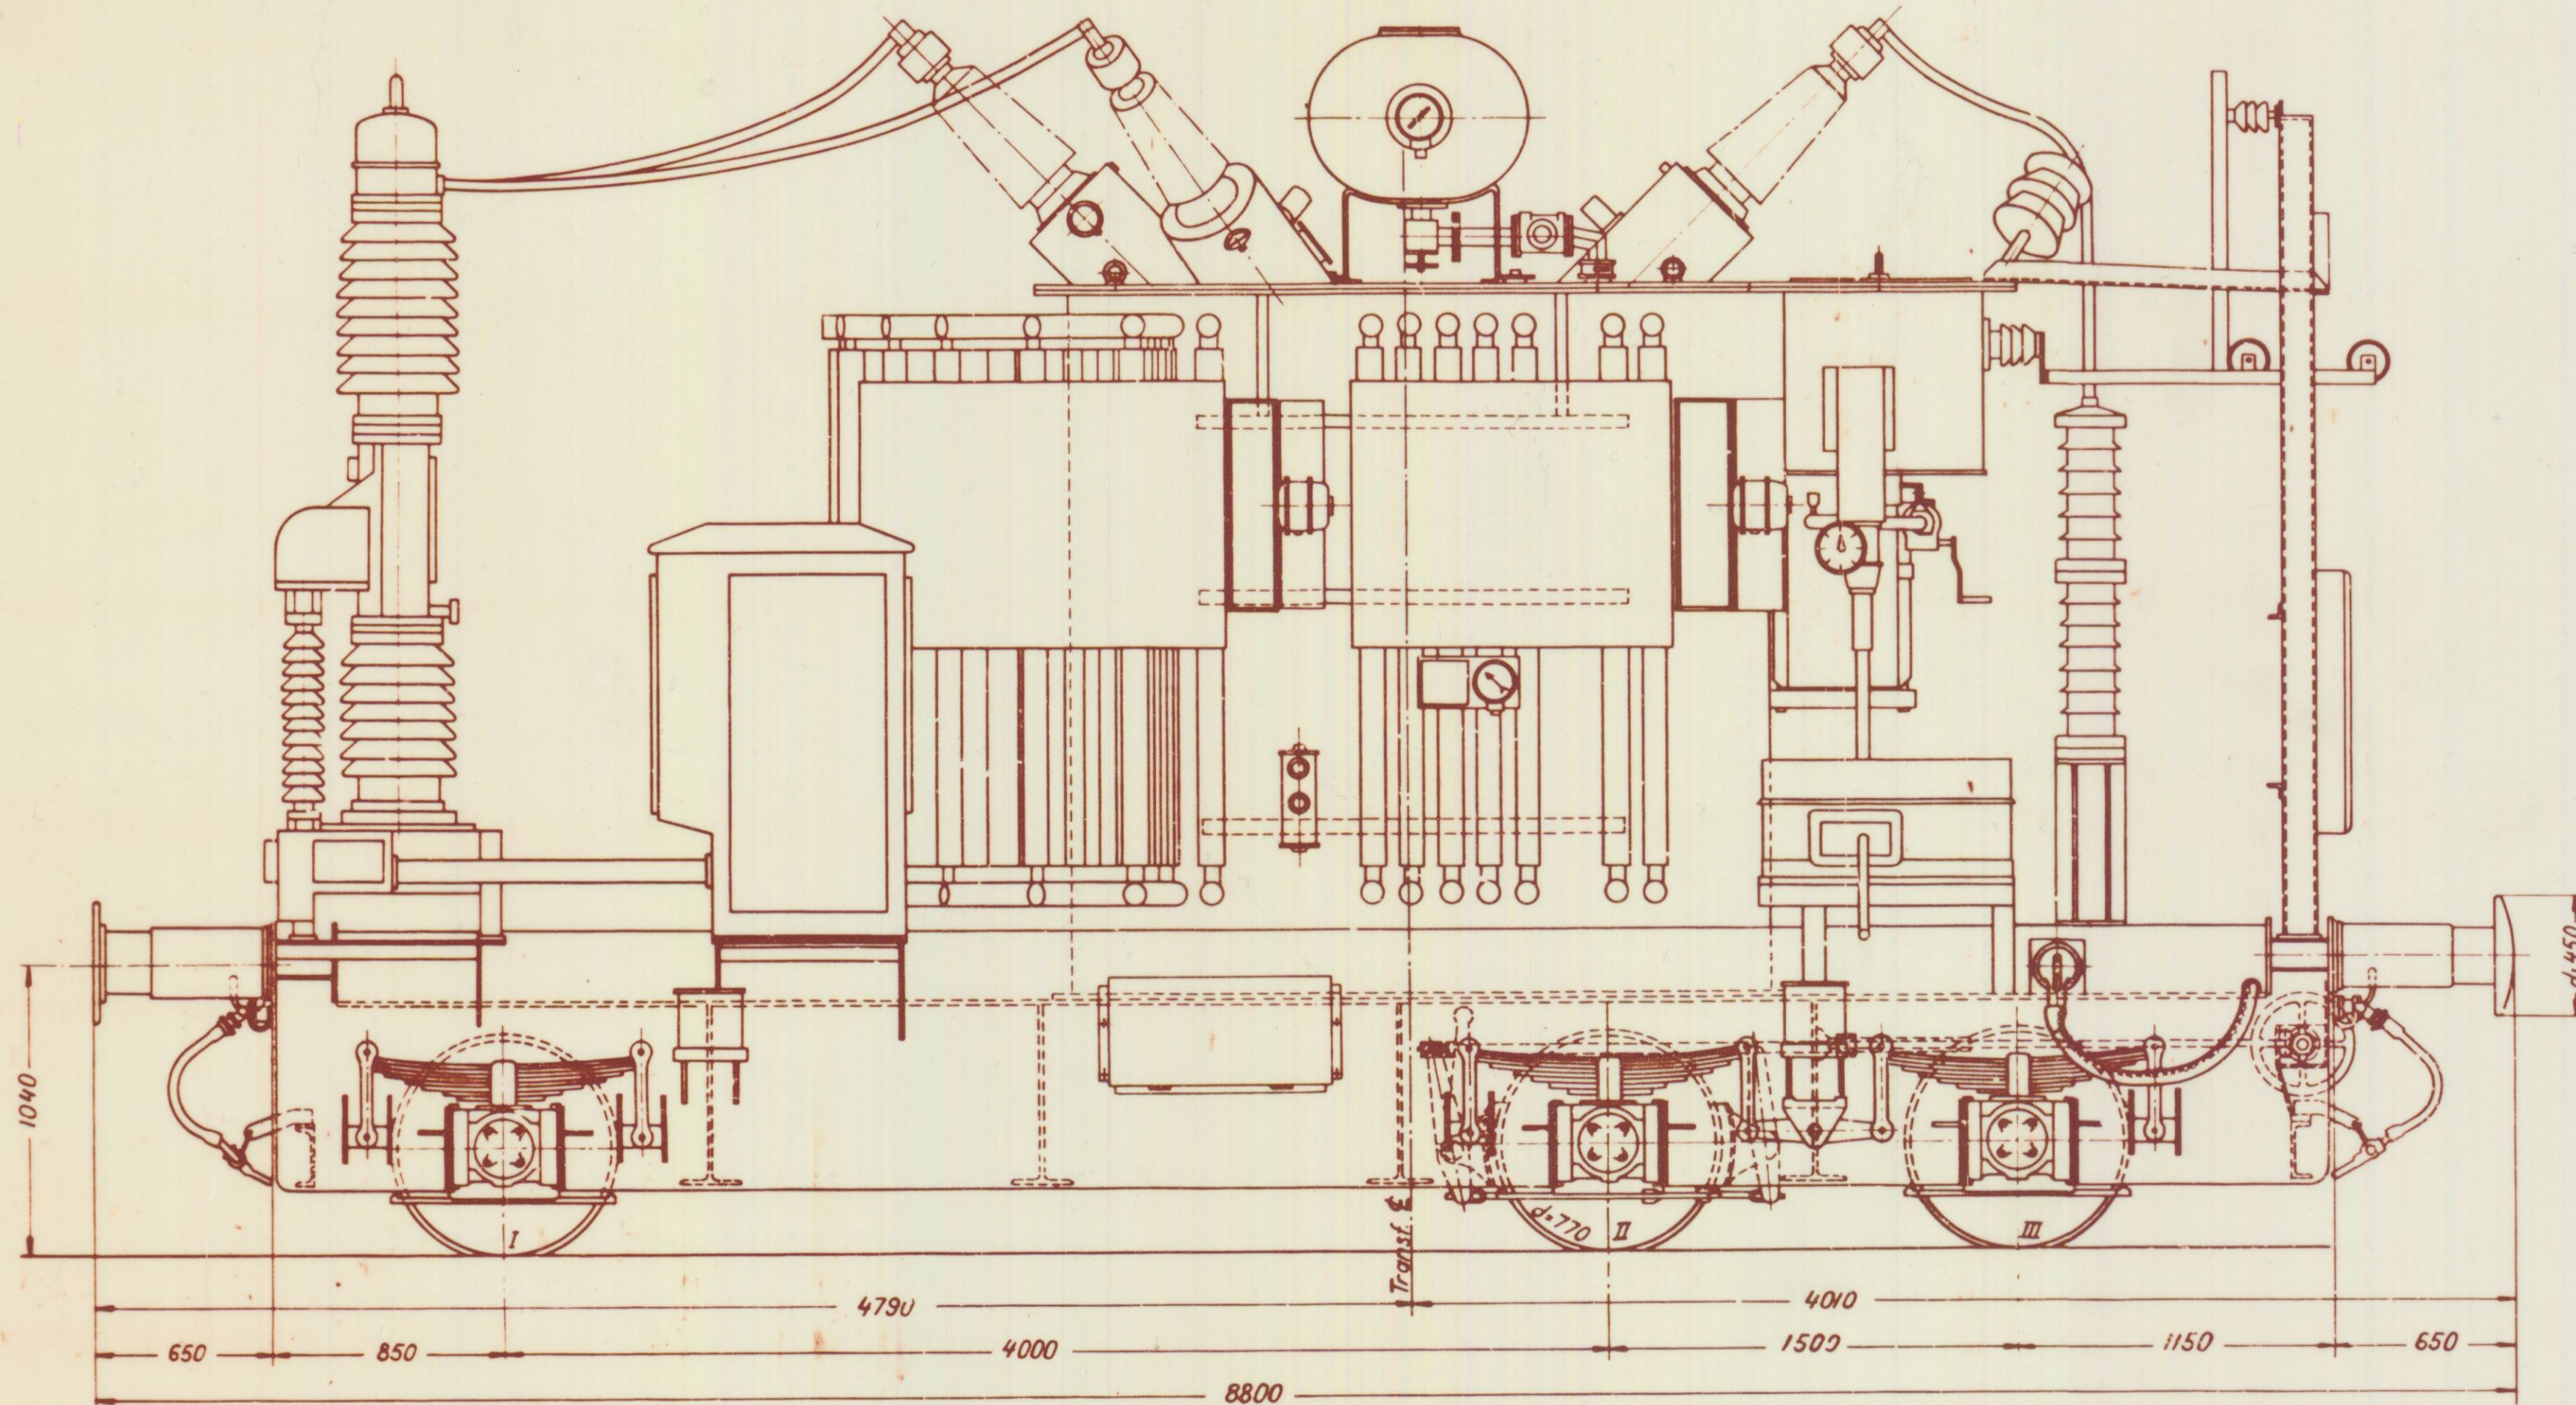

e	Bergensbanans profil inritad	6454 94
d	Löda en c ändr. i flyttad	24029 74
c	Löda för av. del. inritad	24029 74
b	Ventilskåp ledaren uppflyttad	24029 74
a	Ritn. riktiga	24029 74
Andringar		inford

E11568

1241 411