

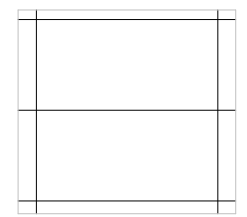


Tilpasningsmål er merket "~"

HIMLING:

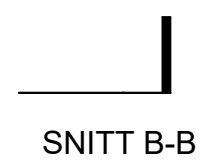

HI01- 20 mm sementbasert
fuktbestandig plate
(Troldekt e.l.). Skjulte
profiler og bæresystem av
aluminium.
- Farge: Natur

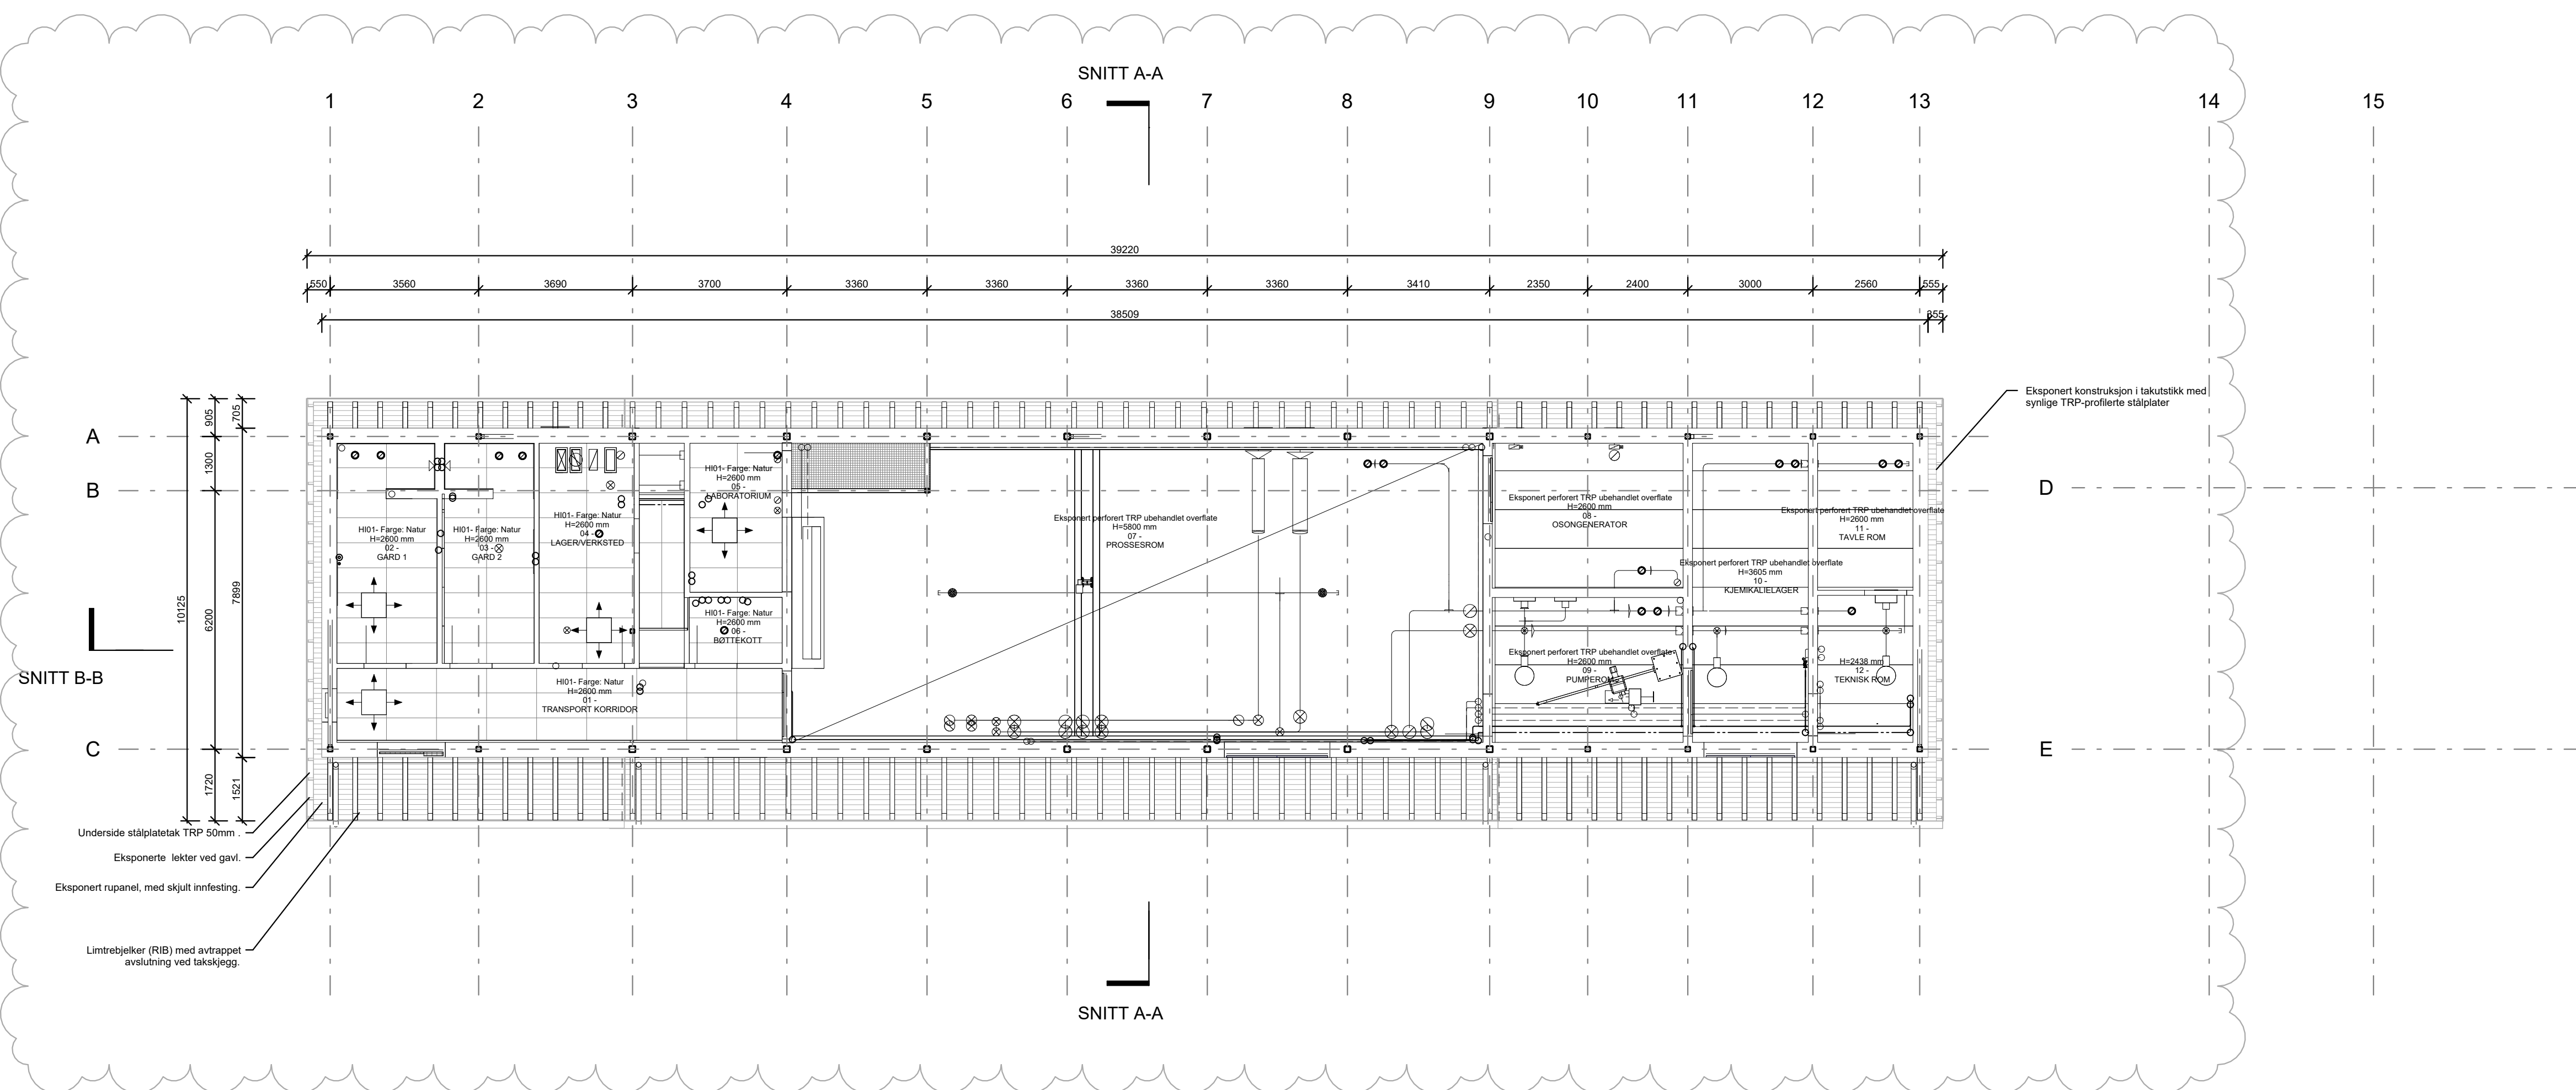

B	19.09.26	TILBUDSUNDERLAG - ENDRET TAKKONSTRUKTION	PEKD	JASTA	SILAS
A	29.05.26	TILBUDSUNDERLAG	PEKD	JASTA	SILAS
	DATO	BESKRIVELSE	SIGN.	KS.	GODKJ.

LOKASJONSFIGUR

PROJEKT

NYTT VANNVERK DOKKA

Prosjektadresse

TILTAKSHAVER



PROSJEKTERENDE

Arkitema · COWI

TLF. 22 99 44 60

TITTEL

HIMLINGSPÅN 01

MÅL: 1:100 DATO: 29.04.2026 PLOTTET: 18.09.2026


Tegnet av : PEKD	Sidemannskontr. JASTA	Godkjent av: SILAS
------------------	-----------------------	--------------------

TEGN.NR. REV. NR.

OPPDAGSUMMER A301529

DVV-A-200-20-01-110

B

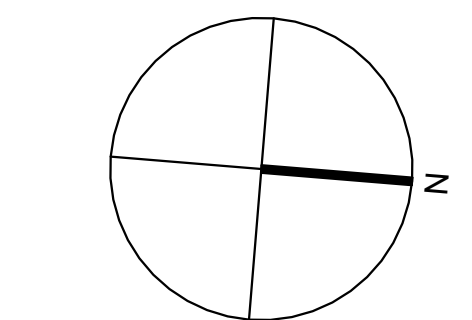

0 m 5 m
1:100