


KORDINATSYSTEM NTM 10

MERKNADER:


Alle mål skal kontrolleres av entreprenør på byggeplass.

Tilpasningsmål er merket "~"

HIMLING:

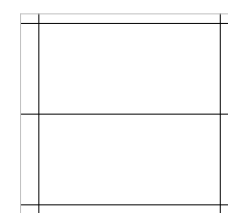

HI01- 20 mm sementbasert
fuktbestandig plate
(Troldekt e.l.). Skjulte
profiler og bæresystem av
aluminium.
- Farge: Natur

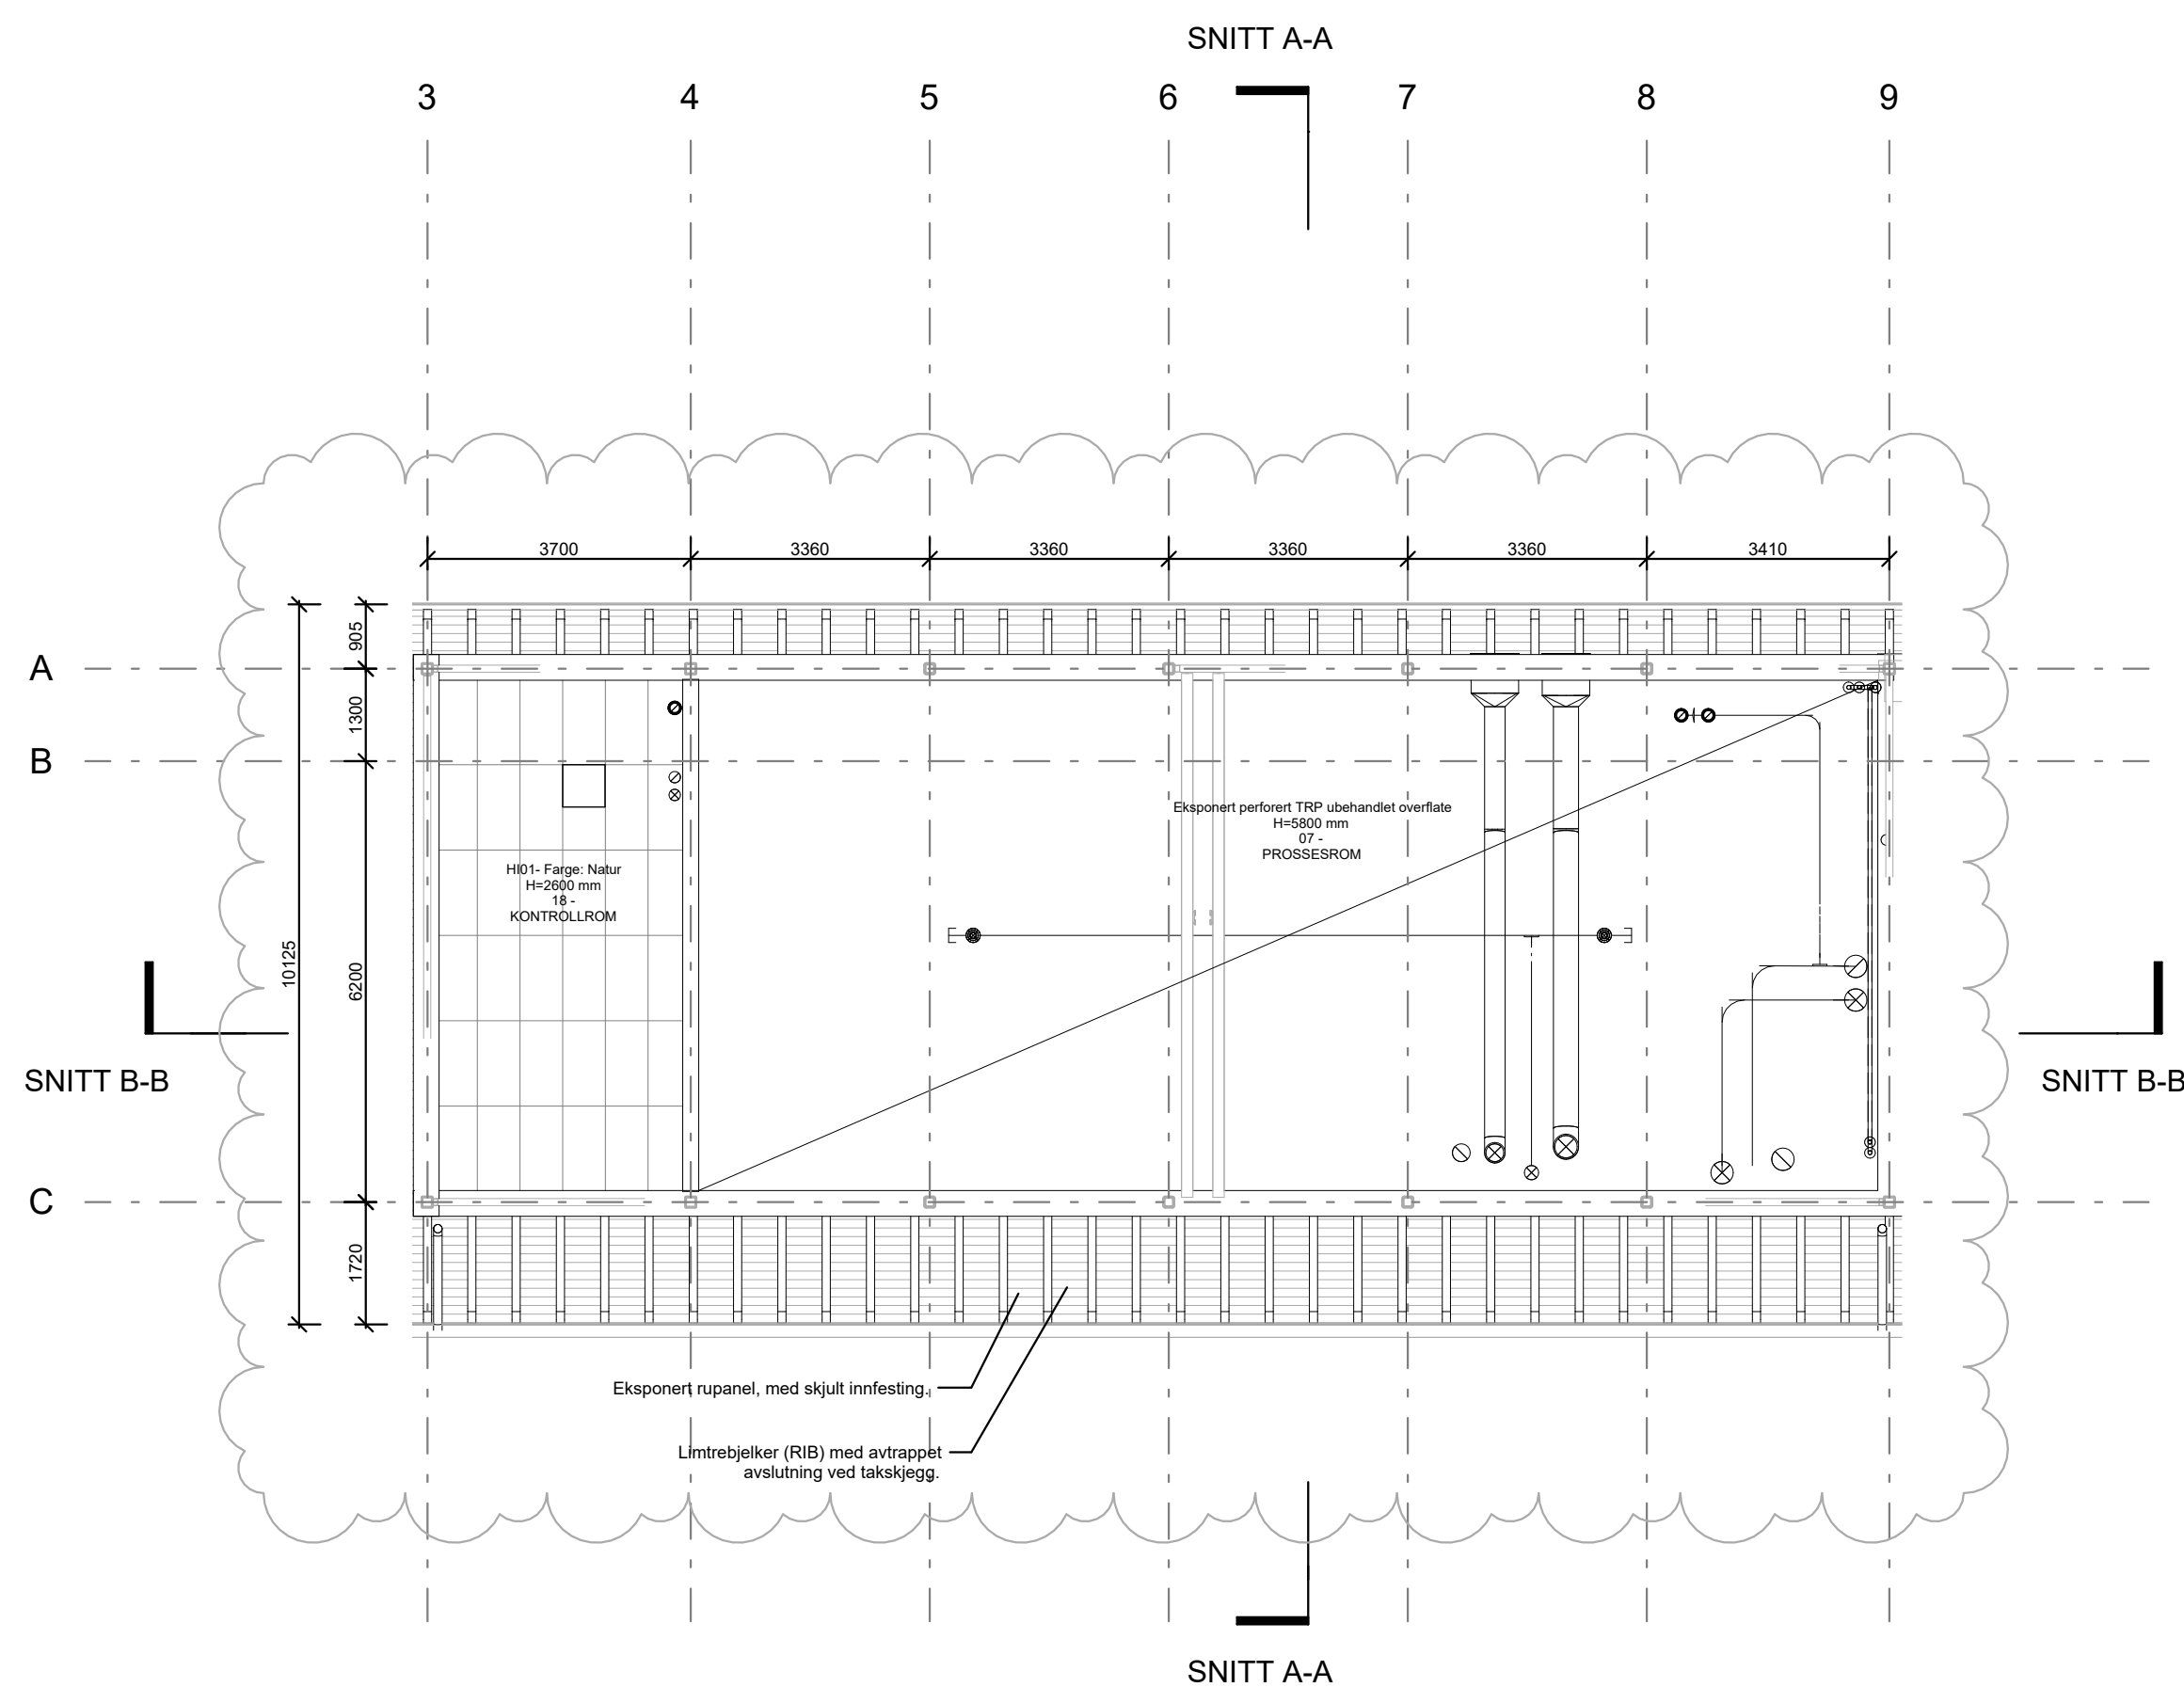

B	19.09.26	TILBUDSUNDERLAG - ENDET FAKTONSTRUKTION	PEKD	JASTA	SILAS
A	29.05.26	TILBUDSUNDERLAG	PEKD	JASTA	SILAS
NR.	DATO	BESKRIVELSE	SIGN.	KS.	GODKJ.

OKASJONSFIGUR

PROSJEKT

NYTT VANNVERK DOKKA

Projektadresse

LAKSHAV



PROJEKTERENDE

Arkitema · COWI

TLF. 22 99 44 64

TTEL

HIMLINGSPLAN 02

AL: 1:100 DATO: 29.04.2026 PLOTTET: 18.09.2026

Godkjent av: PEKD Sidemannskontr. JASTA Godkjent av: SILAS

EGN.NR. REV. NR.

PPDRAGSUMMER A301529

REV. NR.

DVV-A-200-20-02-110

B

