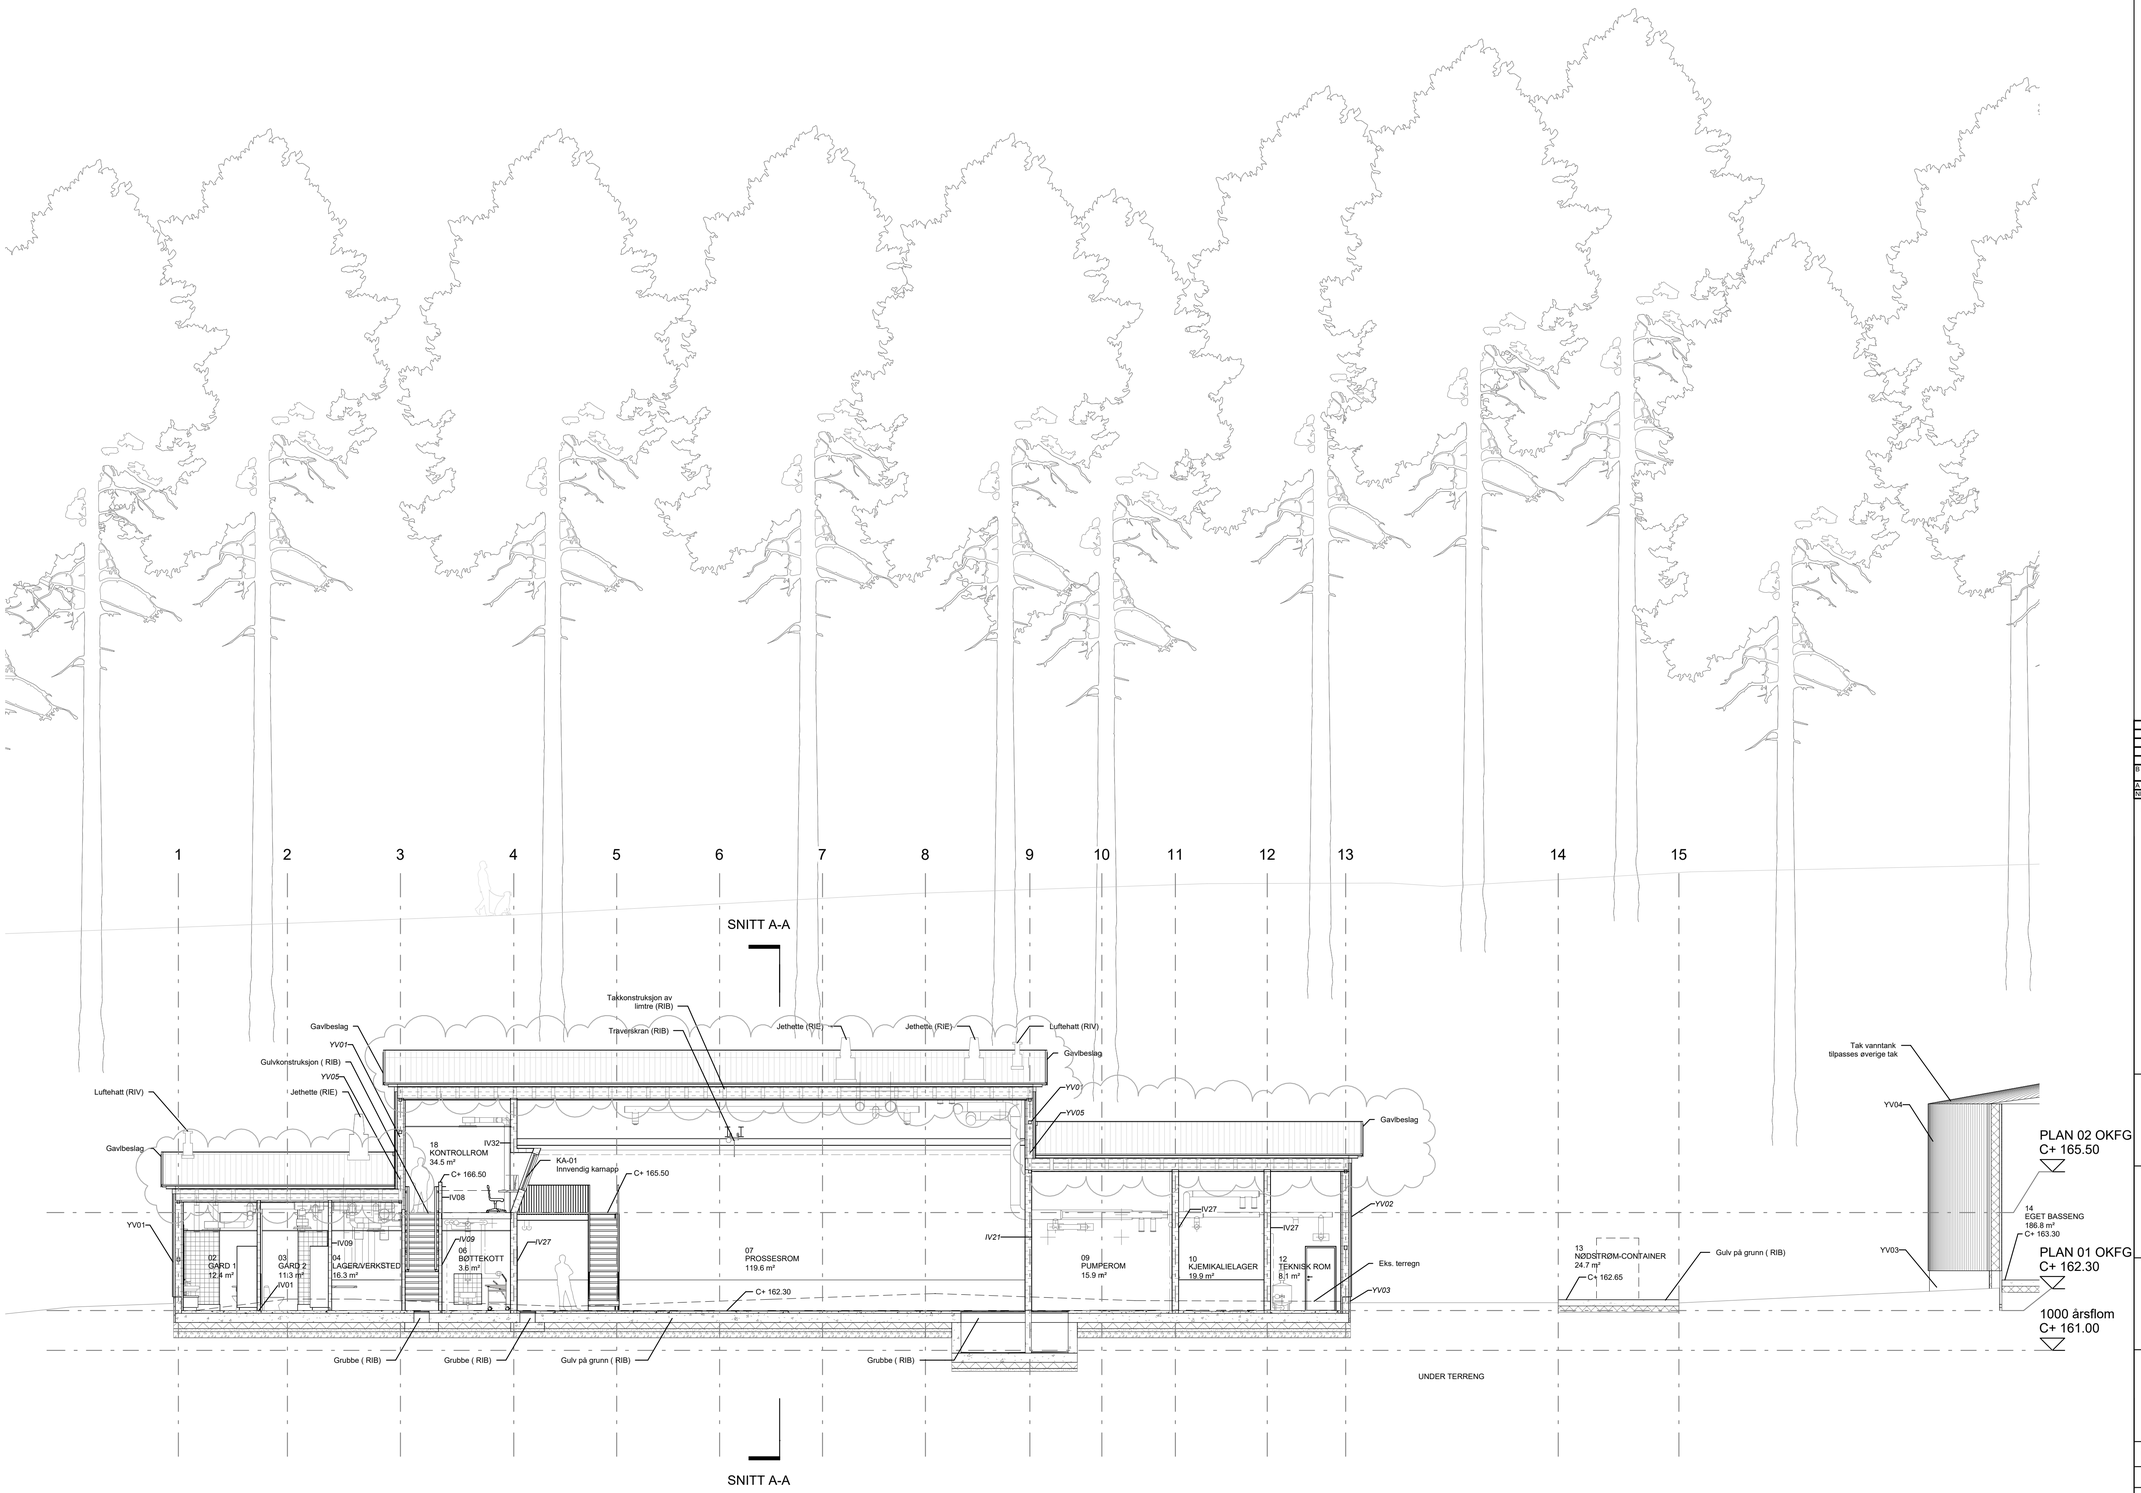

KORDINATSYSTEM NTM 10

MERKNADER:

Alle mål skal kontrolleres av entreprenør på byggeplass.

Tilpasningsmål er merket "~"

NR.	DATO	BESKRIVELSE	SIGN.	KS.	GODKJ.
B	19.09.26	TILBUDSUNDERLAG - ENDRET TAKKONSTRUNSJON	PEKD	JASTA	SILAS
A	29.05.26	TILBUDSUNDERLAG	PEKD	JASTA	SILAS

LOKASJONSFIGUR

PROSJEKT

NYTT VANNVERK DOKKA

Prosjektadresse

TILTAKSHAVER

NORDRE LAND KOMMUNE

PROSJEKTERENDE

Arkitema · · COWI

TLF. 22 99 44 50

TITTEL

SNITT B-B

MÅL: 1:100	DATO: 29.04.2026	PLOTTET: 18.09.2026 13:59:10
Tegnet av : PEKD	Sidemannskontr. JASTA	Godkjent av: SILAS

TEGN.NR. REV. NR.

OPPDRAGSUMMER A301529

DVV-A-200-40-00-002 B