


KORDINATSYSTEM NTM 10

MERKNADER:

Alle mål skal kontrolleres av entreprenør på byggeplass.

Tilpasningsmål er merket "~"

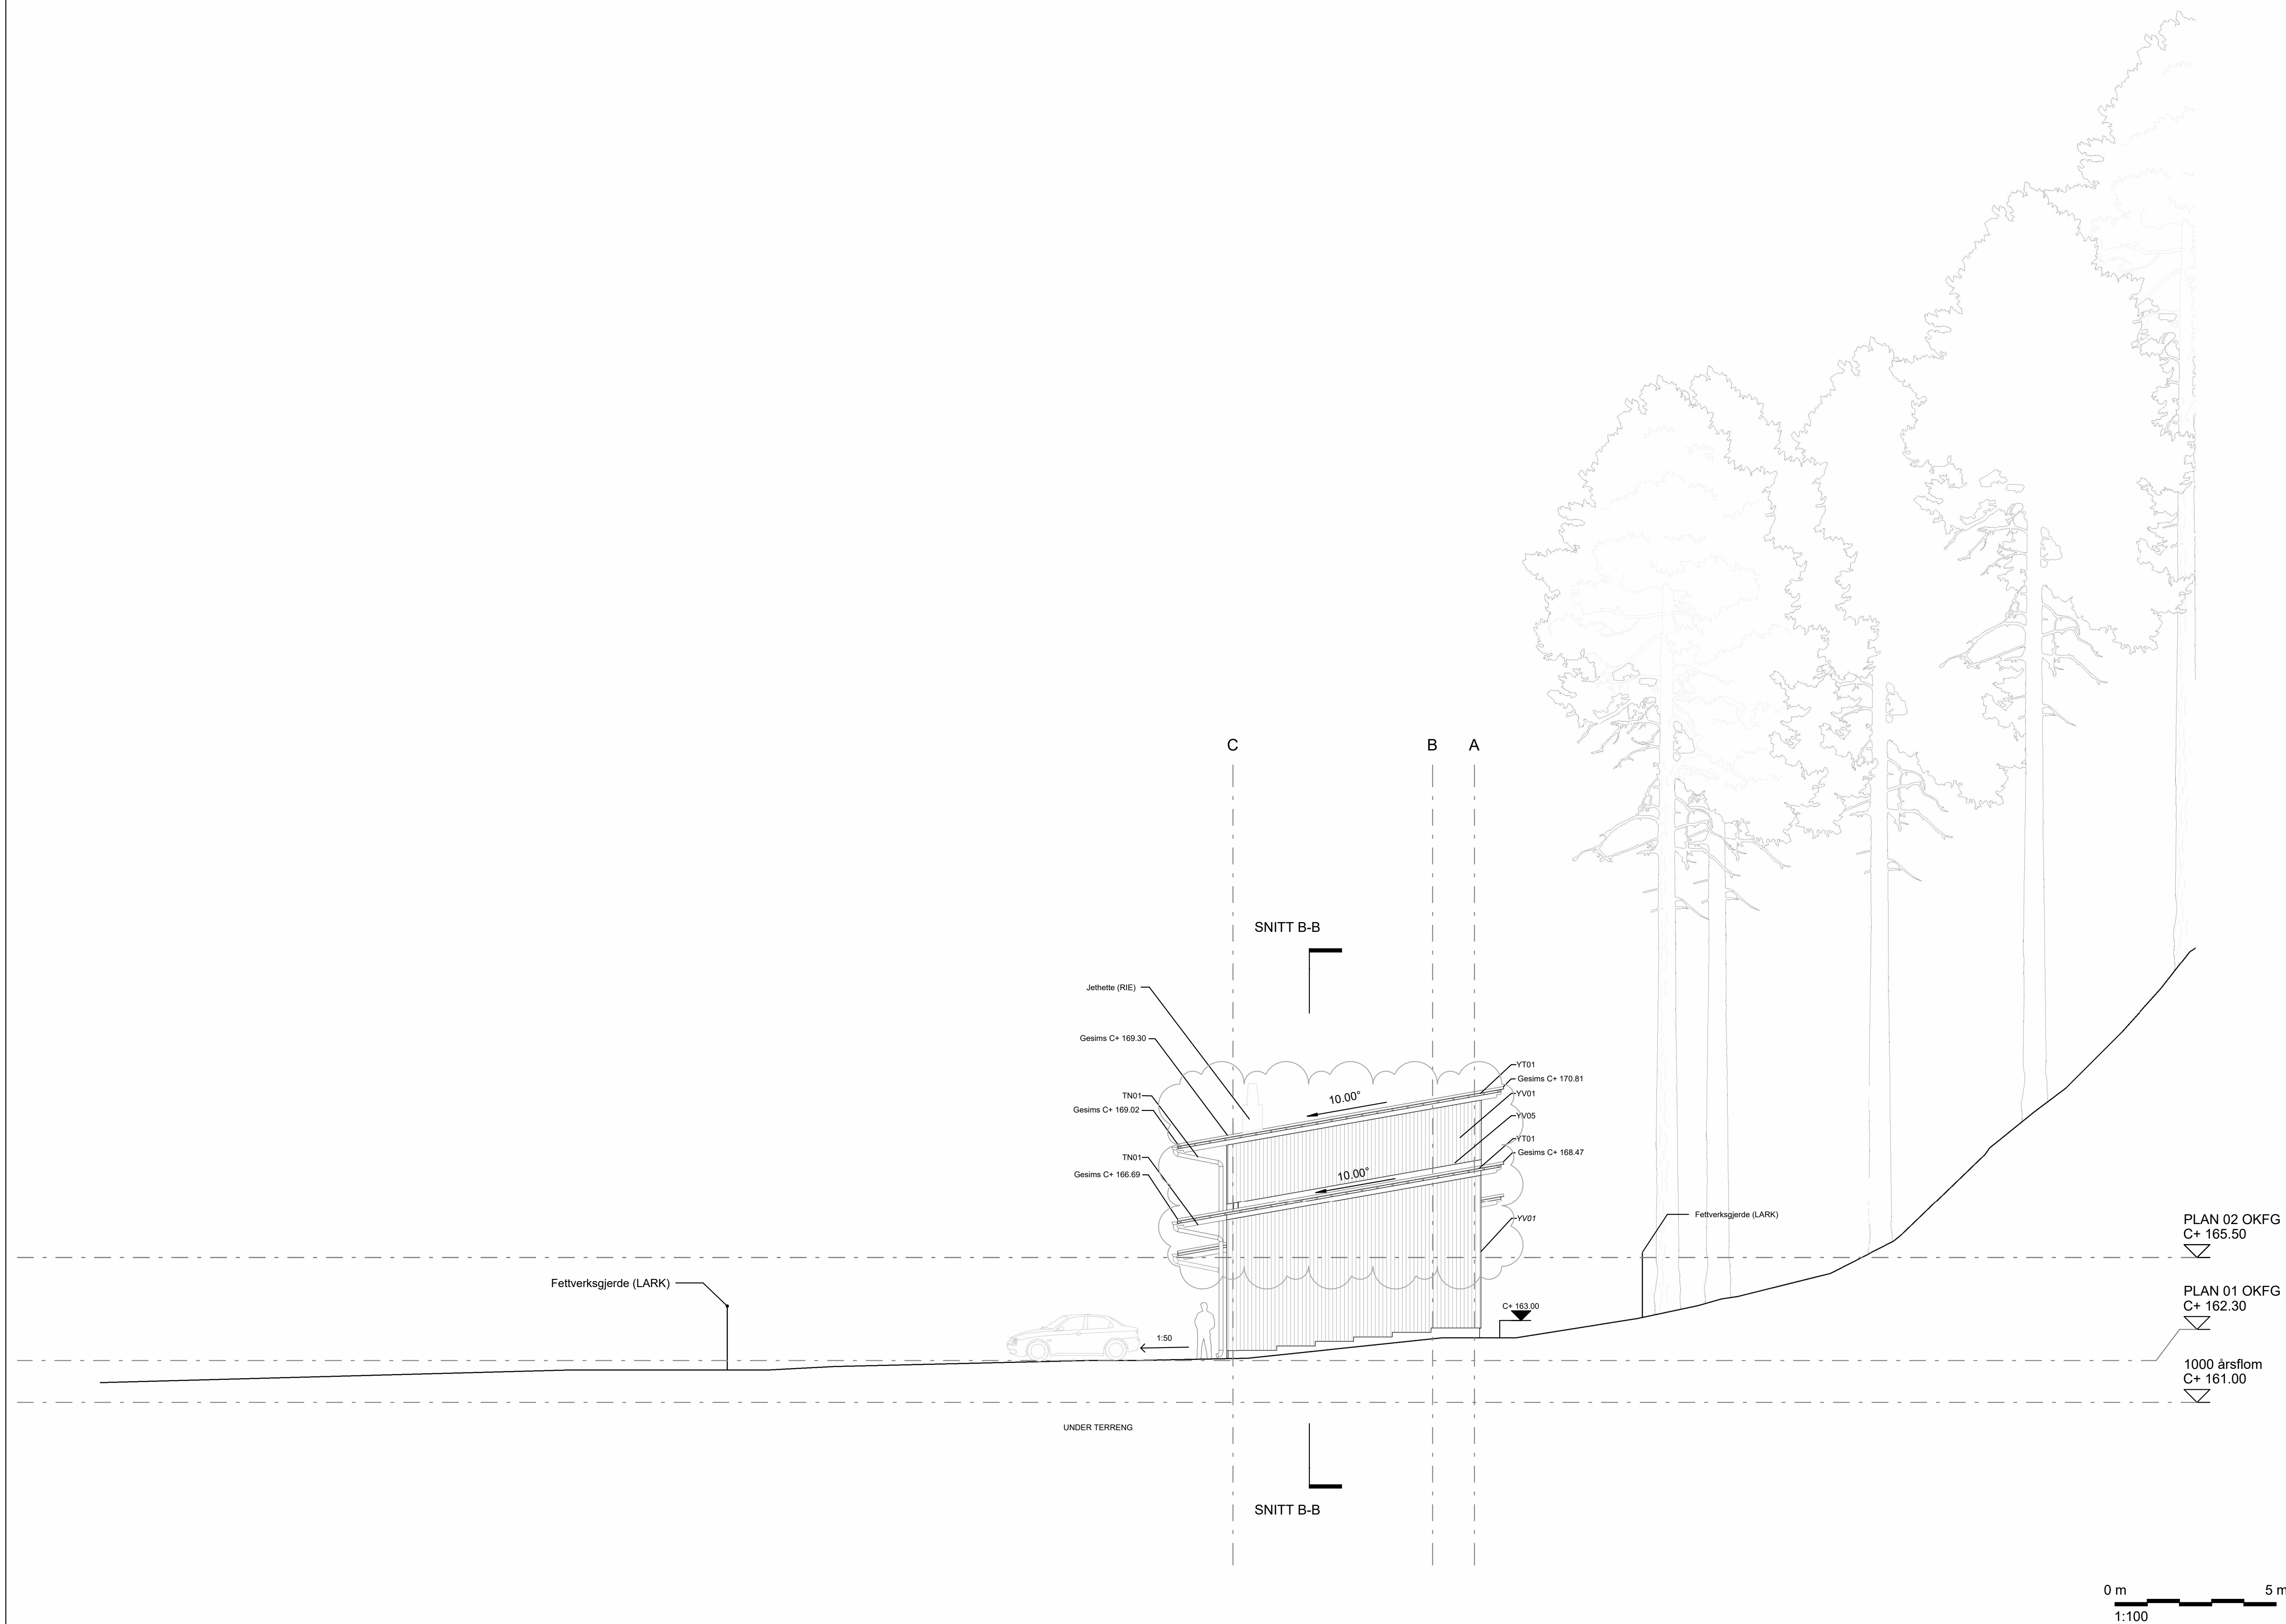

B	19.09.26	TILBUDSUNDERLAG - ENDRET TAKKONSTRUKSJØN	PEKD	JASTA	SILAS
NR	29.05.26	TILBUDSUNDERLAG	PEKD	JASTA	SILAS
	DATO	BESKRIVELSE	SIGN.	KS	GODKJ.

OKASJONSFIGUR

PROSJEKT

NYTT VANNVERK DOKKA

Projektadresse

L. TAKSHAVEF



PROSJEKTERENDE

Arkitema · COWI

TLF. 22 99 44 60

115

FASADE N

AL: 1:100

DATE: 29.04.2025

LOTTET: 18.09.202


Sidemannkontr. IASTA

orient on SII AS




4301528

DVV-A-200-40-00-103

B