


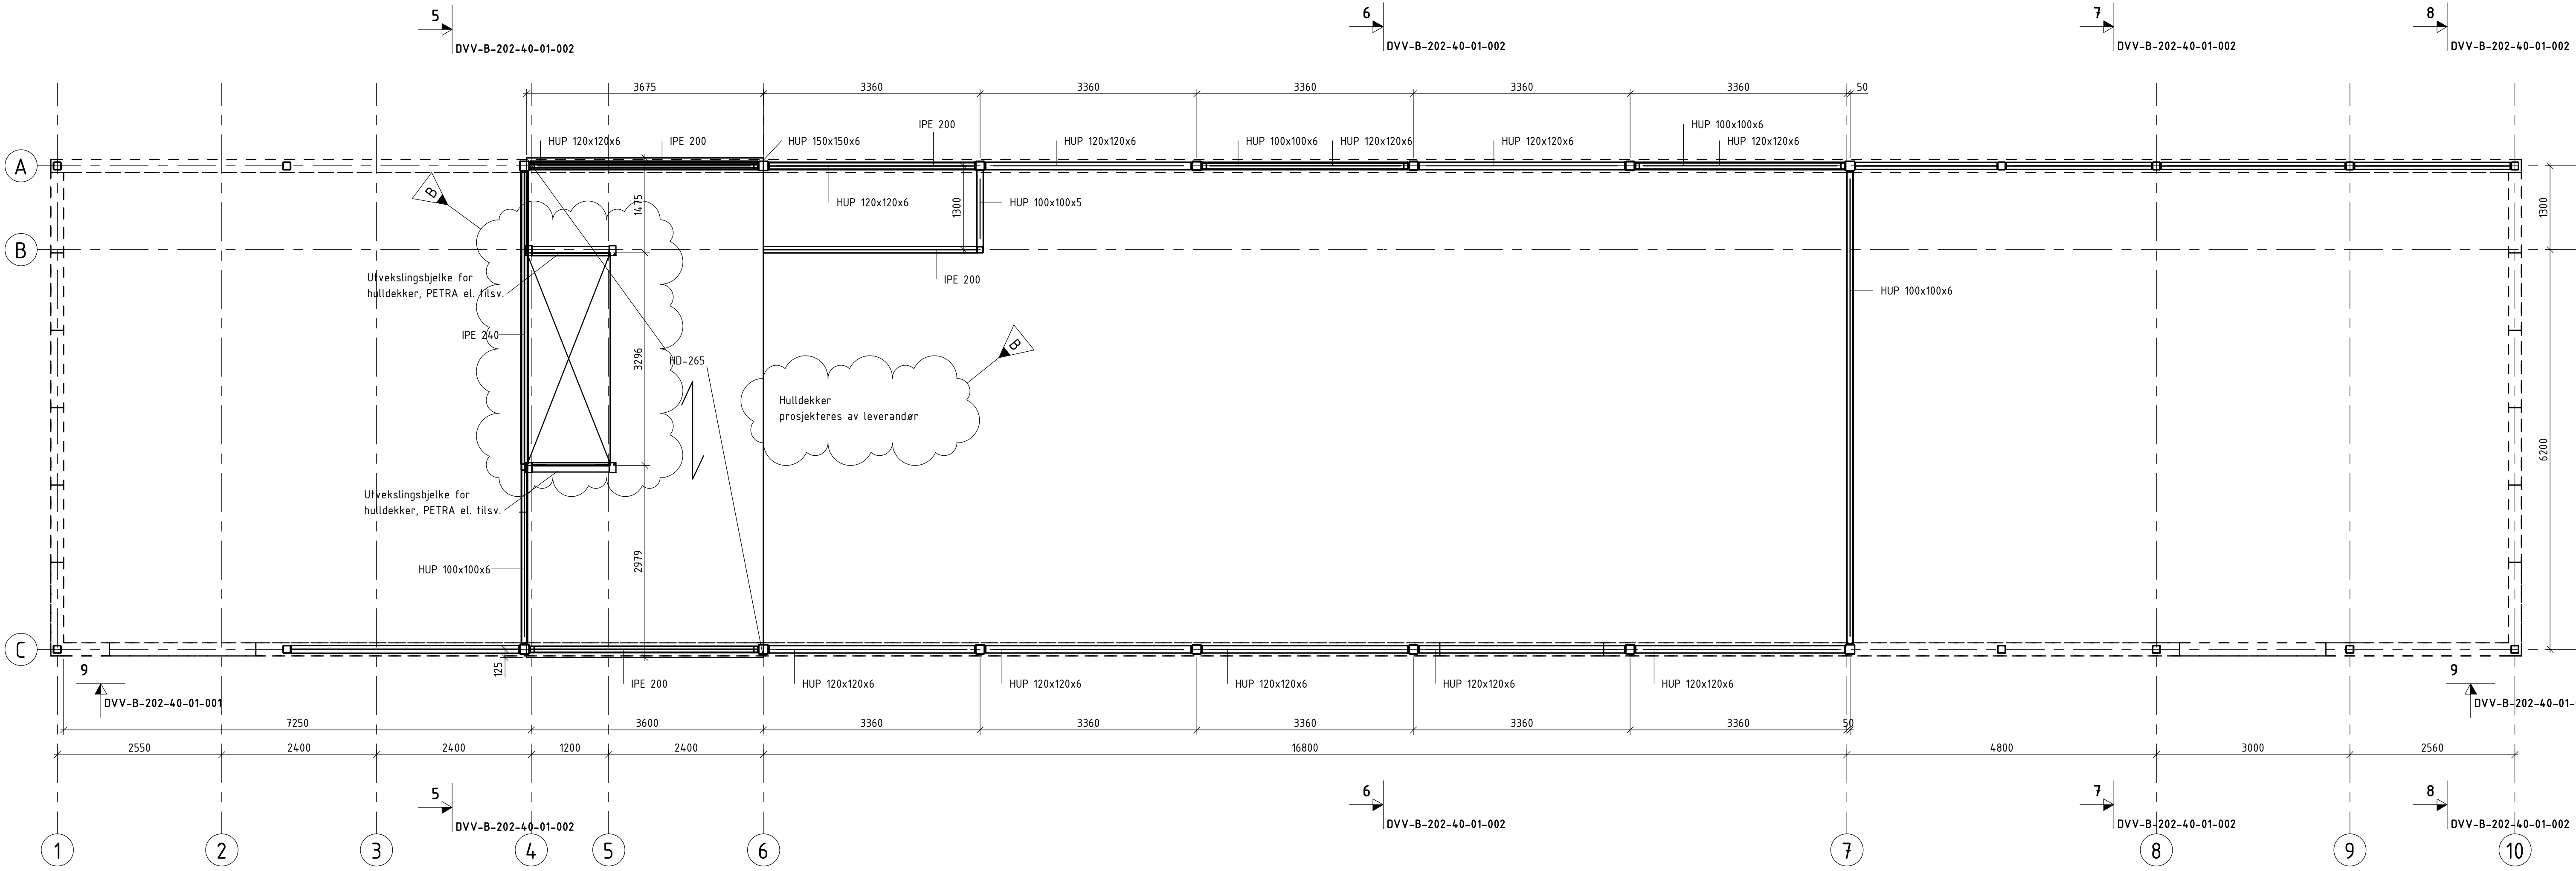

Systemtegning stål plan 02
1 : 50

MATERIALKVALITET	
STÅL	
Stålkvalitet (min):	S355
Bolter	
Boltevalitet stål/betong:	8.8
Boltevalitet stål/stål:	8.8
Sveis	
Utførelsesklasse EXC:	2
Minimumstyrke:	470 MPa
Min. a-mål (med mindre annet er angitt):	5 mm
Korrosjonsbeskyttelse	
Innvendige stålkonstruksjoner i prosesshall:	Kat. C4
Innvendige stålkonstruksjoner i tørr vegg/rom:	Kat. C2
Vinkler og stål tilknyttet gruber	Syrefast

B	18.09.26	Korrigert noen tags			EYFM / HAAL / SILAS
A	29.05.26	Tilbudstegning			EMZE / HAAL / SILAS
Rev	Dato	Beskrivelse	Nr.	Tegn. av / Sidem.k. / Oppdr. a.	
				Tegnet av:	Sidemannskont.
				EMZE	HAAL
				Koordinatsystem	Godkjent av
				NTM 10	SILAS
				Fag	Målestokk
				RIB	
				Dato	
				29.05.26	
				Status	
				A301529	Tilbudstegning
				Tegningsnr.	
				DVV-B-204-20-02-001	
				B	

COWI

18.09.2026 11:47:25